


安宁市自然资源局建设工程核实批前公示

安宁市第四幼儿园工程项目

总平面图

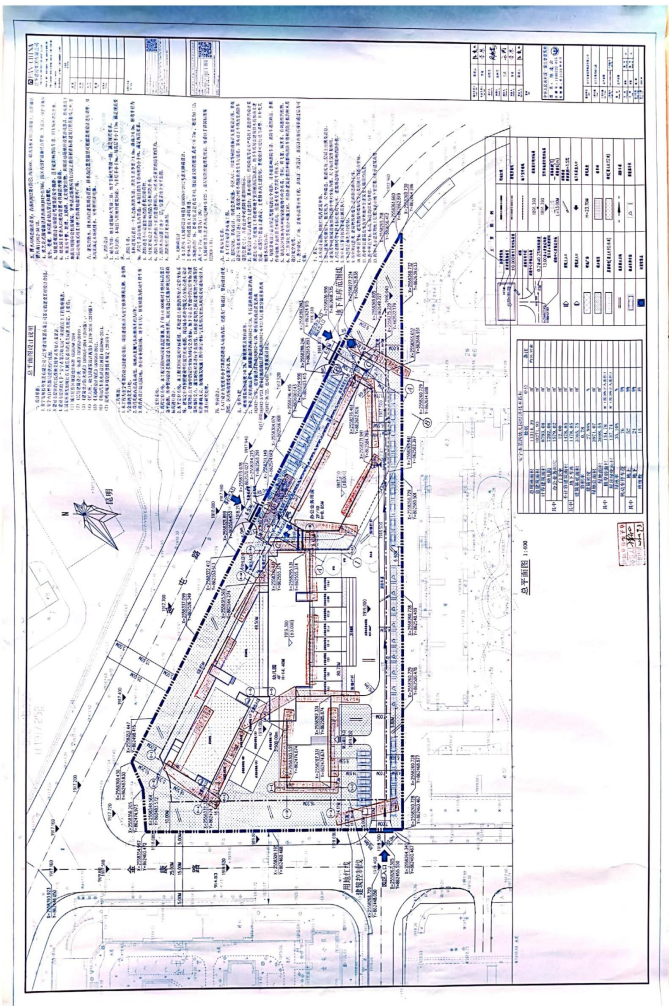

主要规划申报指标

净用地面积: 11314.39 m^2 总建筑面积: 10263.46 m^2 其中: 地上建筑面积: 8784.61 m^2
绿地面积: 3983.25 m^2 地下建筑面积: 1478.85 m^2
容积率: 0.78% 建筑密度: 27.97% 绿地率: 35.20% 停车位: 76 个

项目简介

净用地面积: 11314.39 m^2
项目位于云南省昆明市安宁市
大屯新区


区位图



现状图



竣工图

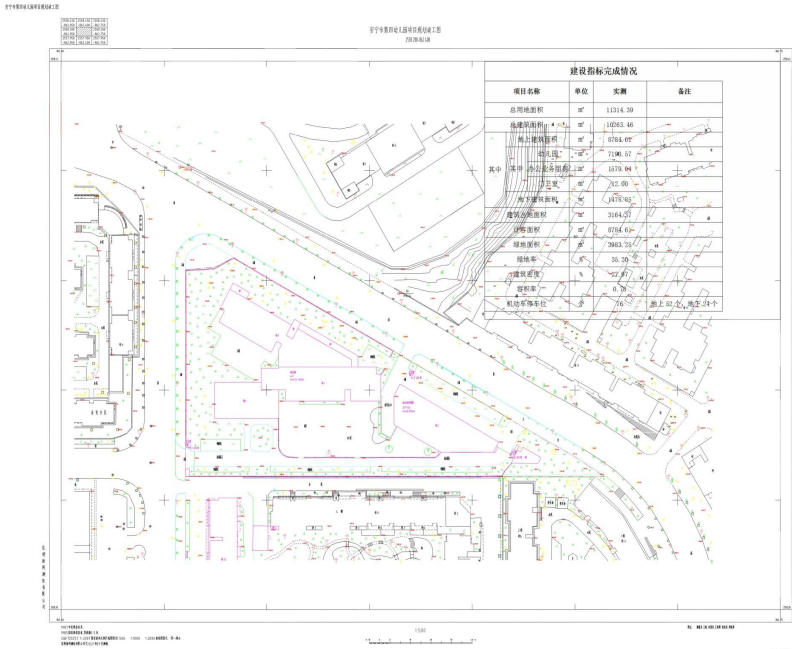

项目性质: 幼托用地 (A36)
申报单位: 安宁发展投资集团有限公司
公示时间: 2022年10月10日 至 2022年10月16日
公示地点: 安宁市自然资源局官网、项目现场; 联系地址: 安宁市珍泉路宁湖大厦 (安宁市自然资源局)
监督举报电话: 安宁市自然资源局 0871-68697188