


# 安宁市自然资源局建设工程核实前公示

## 安宁主城西南环线-钢云路工程项目规划核实前公示


总平面图

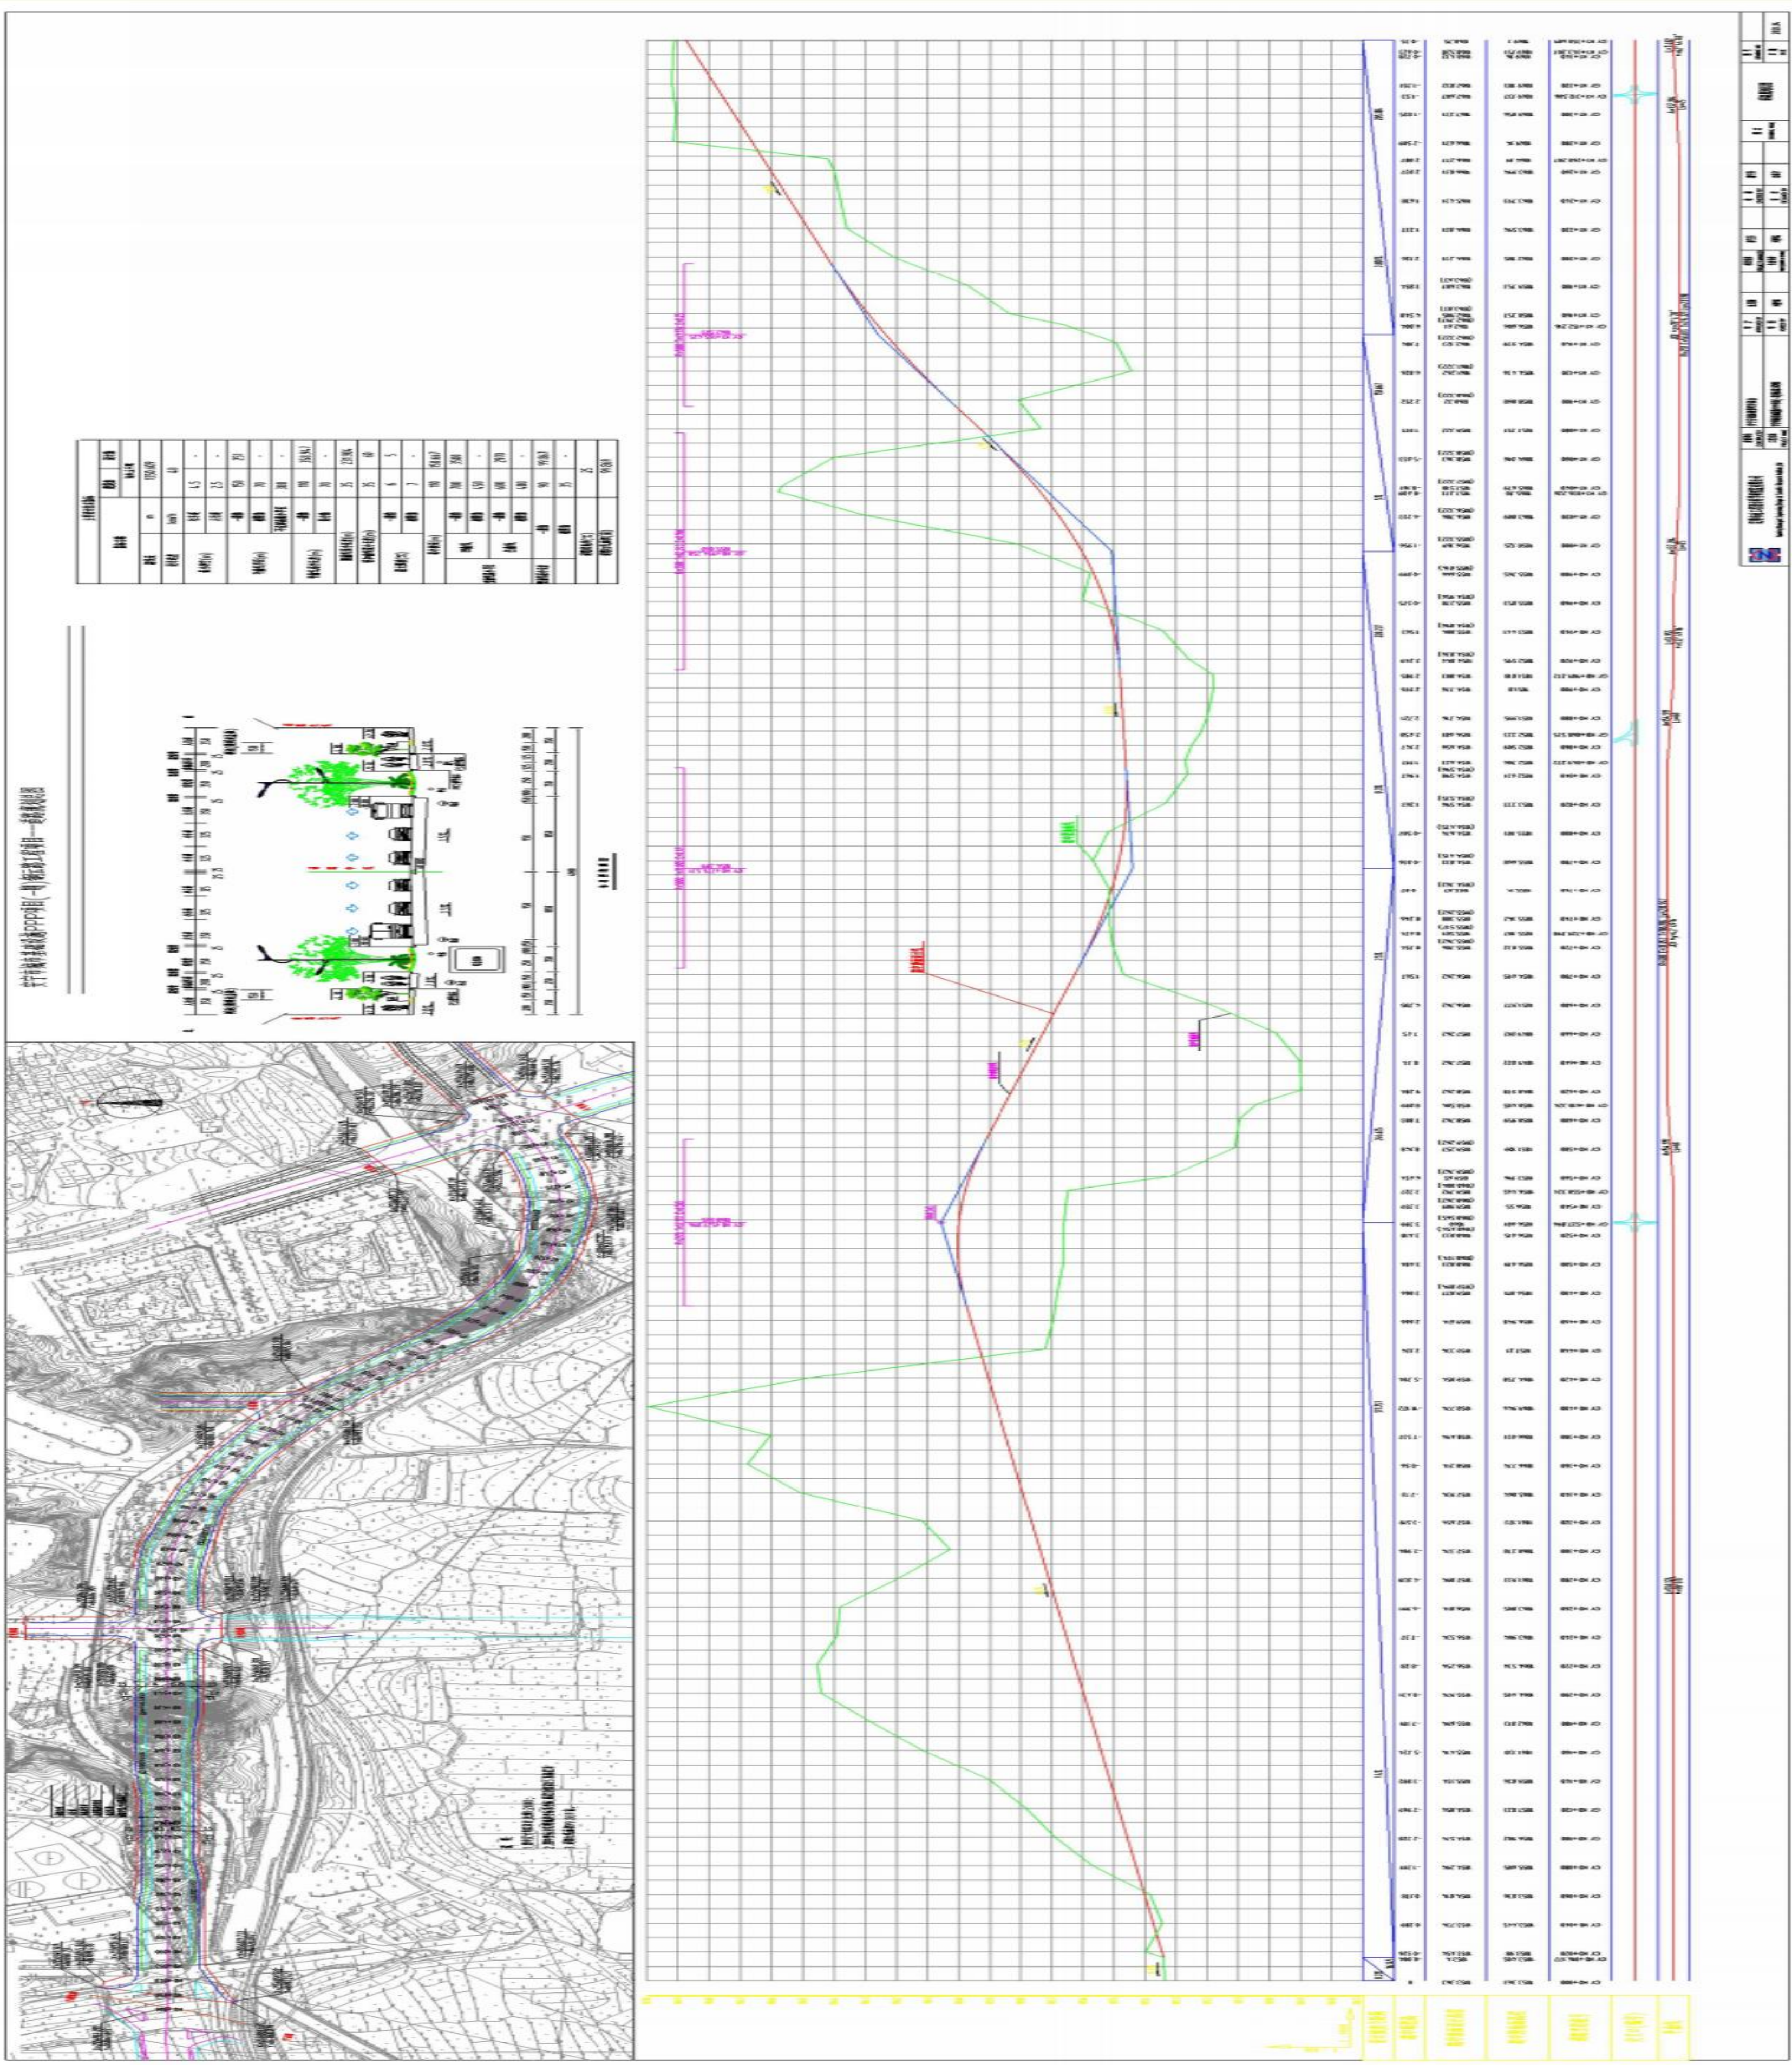

### 项目简介

安宁市城市基础设施 PPP 项目（一期）钢云路工程项目（以下简称钢云路），位于安宁市大屯片区，起于现状宁湖东路、止于现状大屯路，道路全长 1353.593m，工程范围桩号为 GY K0+017.301~GY K1+353.593，工程长度为 1334.432m，红线宽度为 40m，道路等级为城市主干路，设计速度为 40km/h。道路全线共设置 3 个平曲线，半径分别为 800m、300m、251m，2 个平曲线均不设置加宽，仅对半径为 251m 的平曲线设置超高，超高横坡为 1.5%，半径为 300m、251m 的两个平曲线均设置缓和曲线，缓和曲线长度分别为 50m、75m。道路沿线与宁湖东路、大屯西路、玉泉路南延线、大屯路平交。


### 区位图

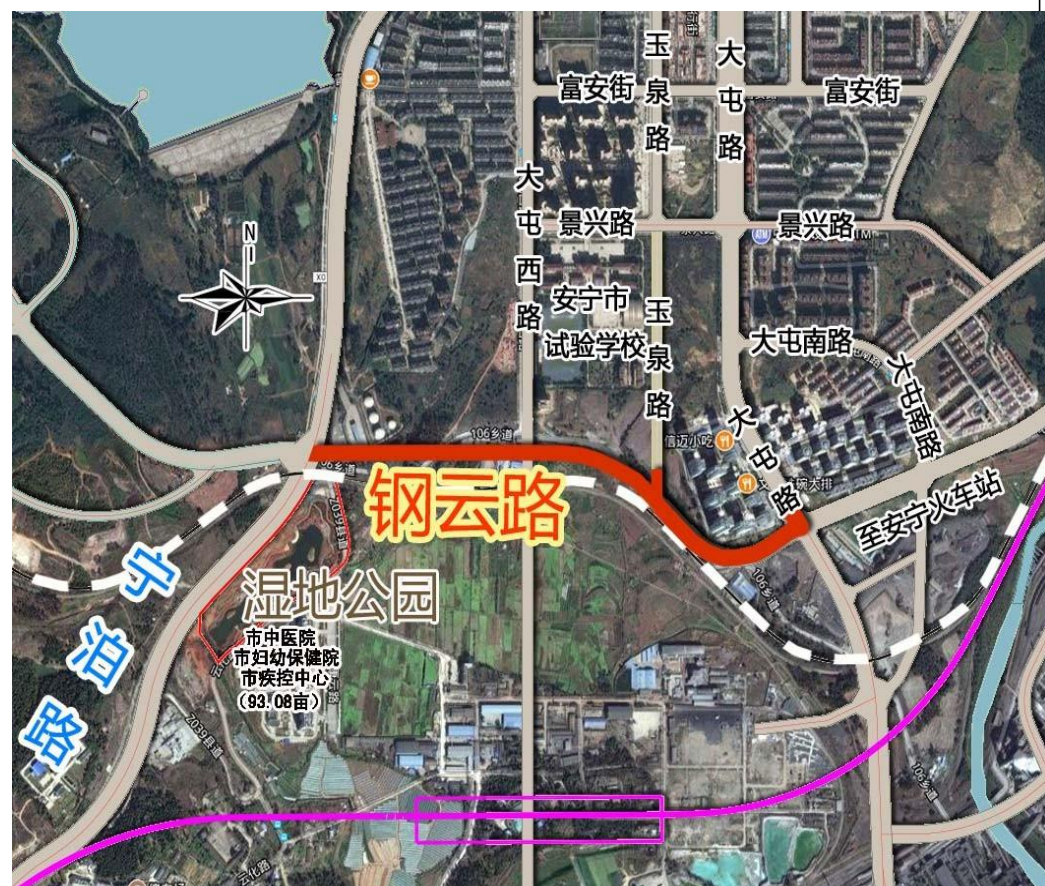

现状图



### 竣工图

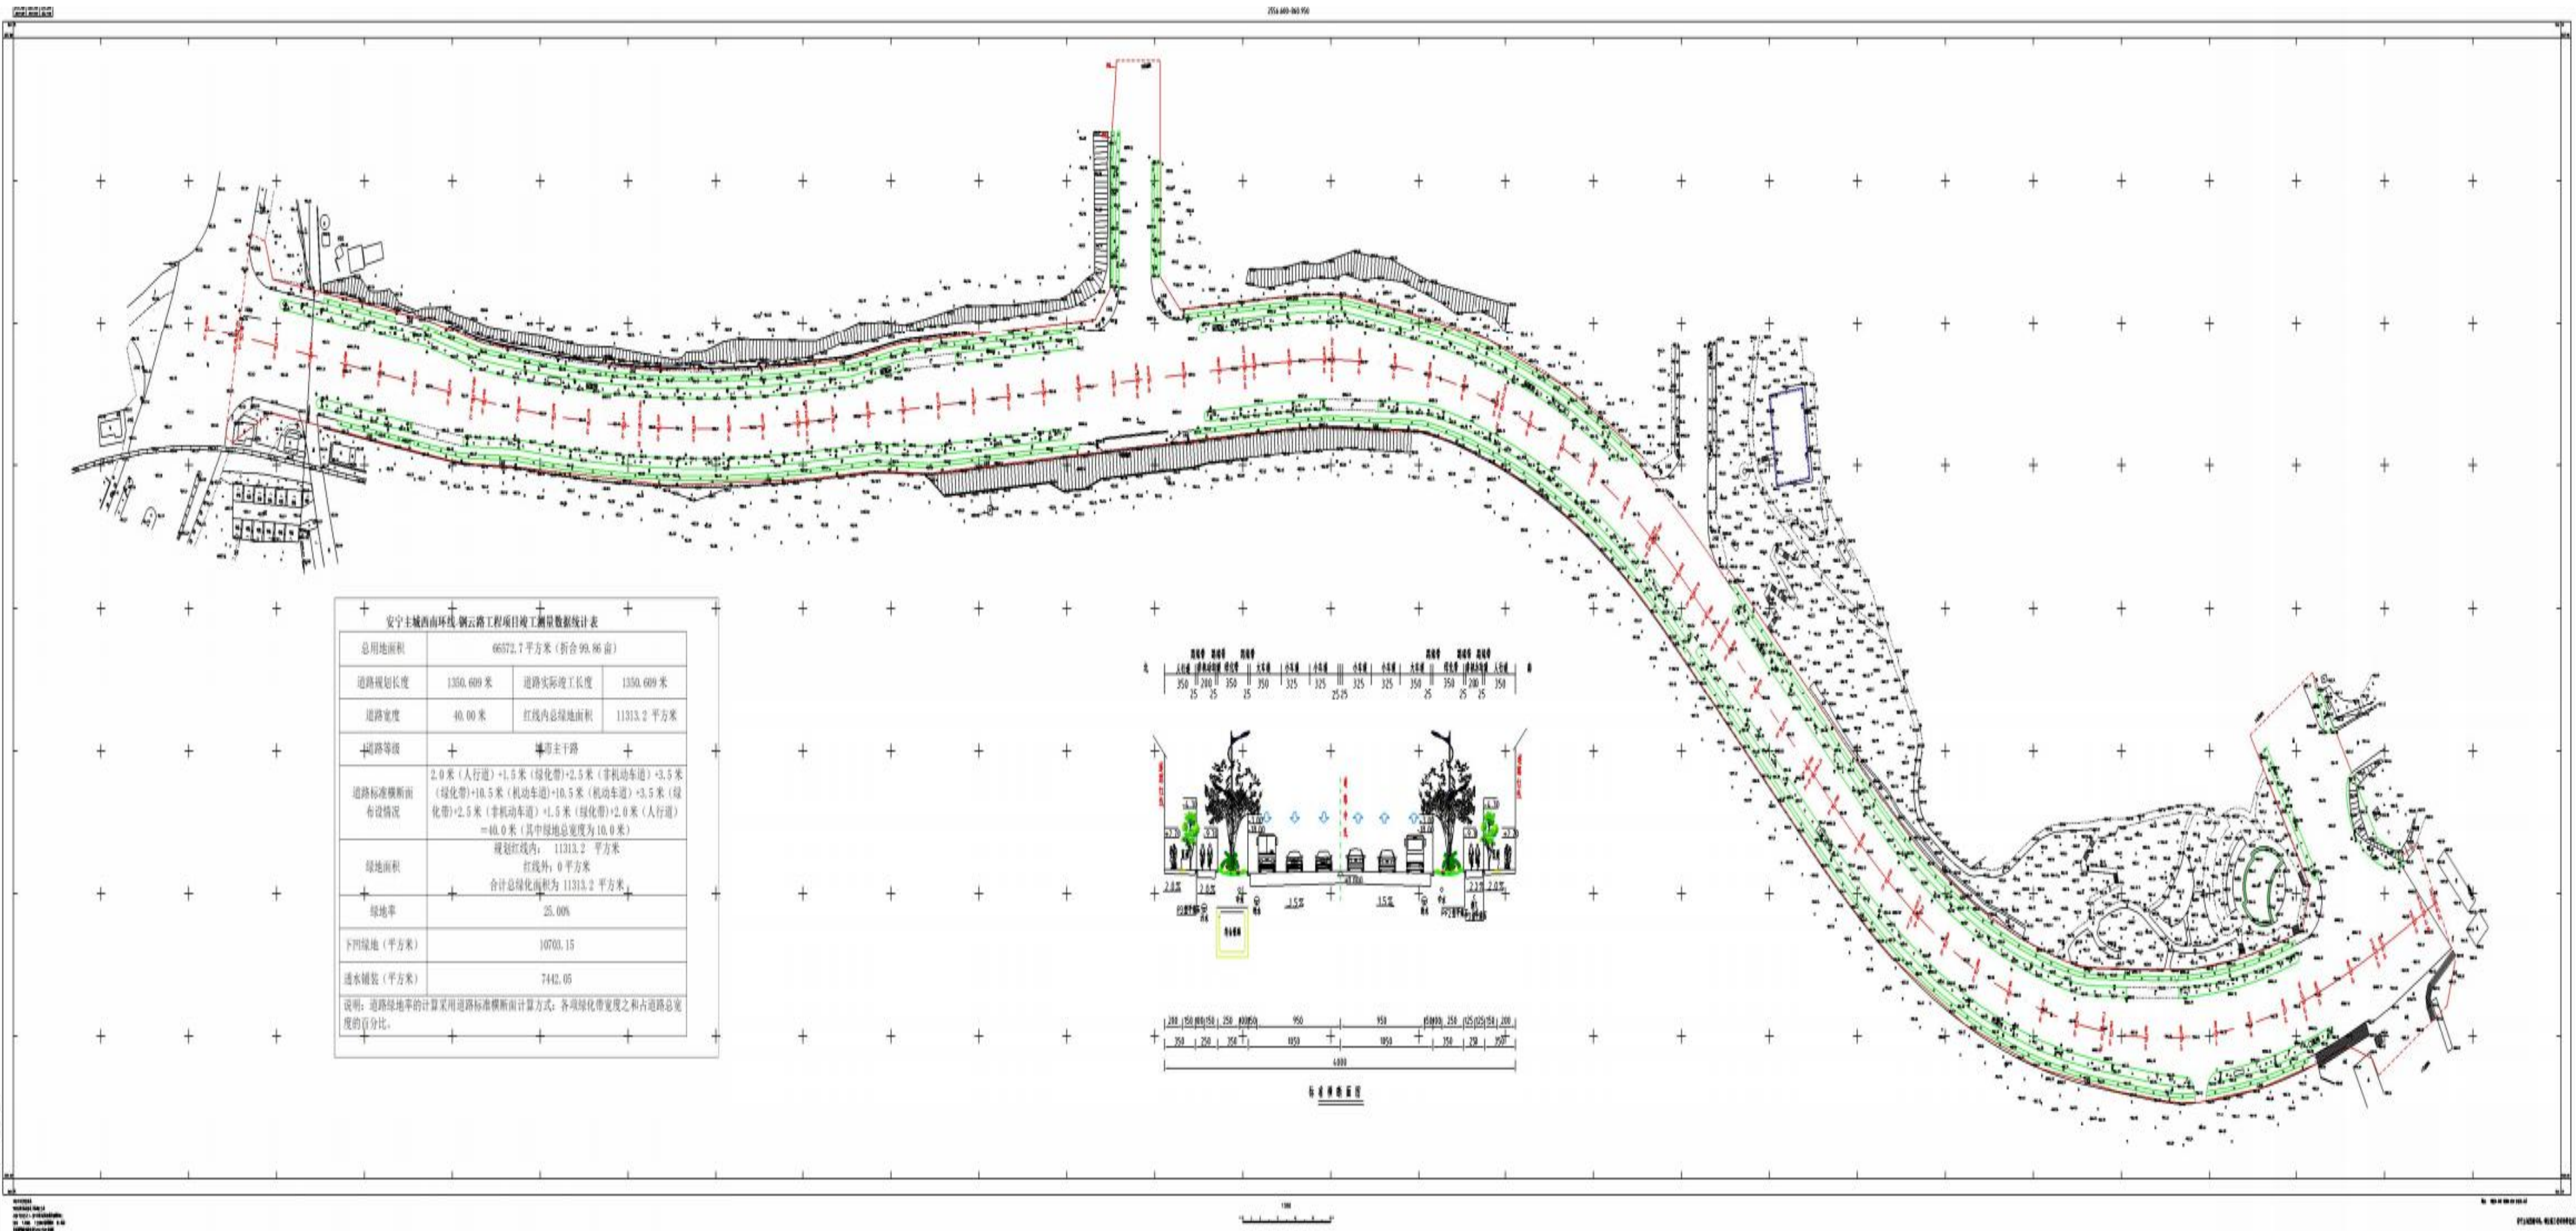

### 主要规划申报指标

净用地面积:  $66572.7m^2$       道路长度: 1350.609m      设计时速: 40KM/h  
绿地面积:  $11133.2m^2$   
绿地率: 25%

项目性质: 市政道路  
申报单位: 安宁宁湖新城管理委员会（SPV-安宁安建市政建设投资有限公司）公示时间: 2024年月 3日 14至 2024年3 月 22日  
公示地点: 安宁市自然资源局官网、项目现场；联系地址: 安宁市珍泉路宁湖大厦（安宁市自然资源局）  
监督举报电话: 安宁市自然资源局 0871-68697188