



安宁市自然资源局建设工程核实前公示

中国建设银行股份有限公司云南省分行安宁档案中心二期

总平面图

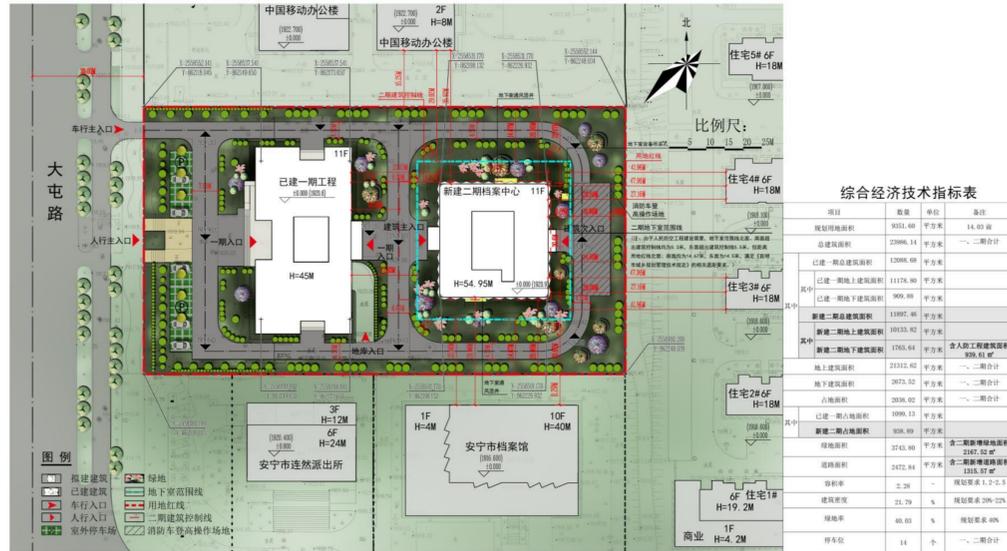

日照分析图

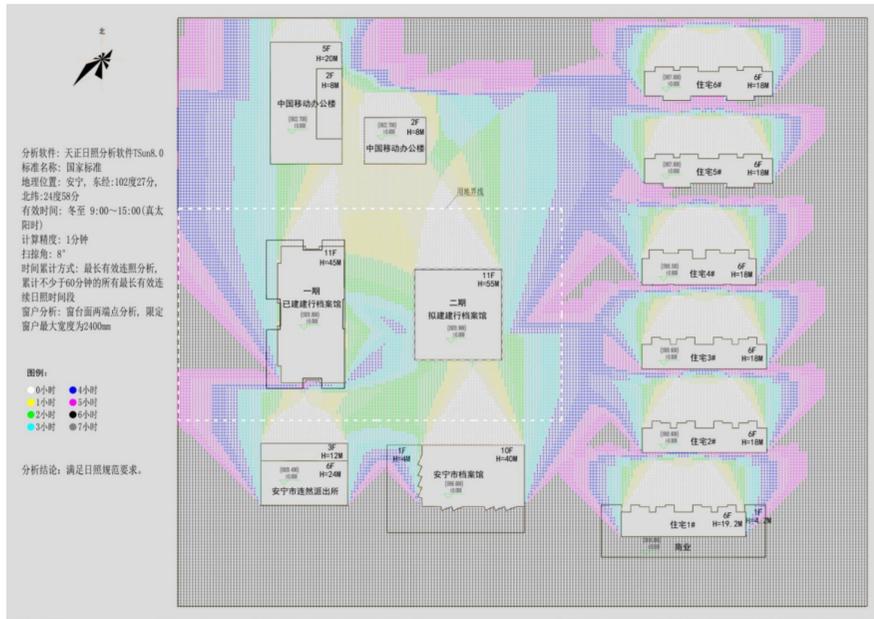

主要规划申报指标

净用地面积: 936.55 m^2 总建筑面积: 11847.93 m^2 其中: 地上建筑面积: 10084.29 m^2
绿地面积: 2167.52 m^2 地下建筑面积: 1763.64 m^2
容积率: 2.18 建筑密度: 20.26% 绿地率: 46.85% 停车位: 14 个

项目简介

净用地面积: 9351.60 m^2
本项目由中国建设银行股份有限公司云南省分行建设, 项目位于连然街道办事处。本项目为专业档案库房, 位于安宁市大屯新区大屯路, 用地南侧为安宁市档案馆, 西侧紧邻已建一期档案中心, 北侧为中国移动, 东侧为金屯小区。


区位图



现状图



规划竣工图

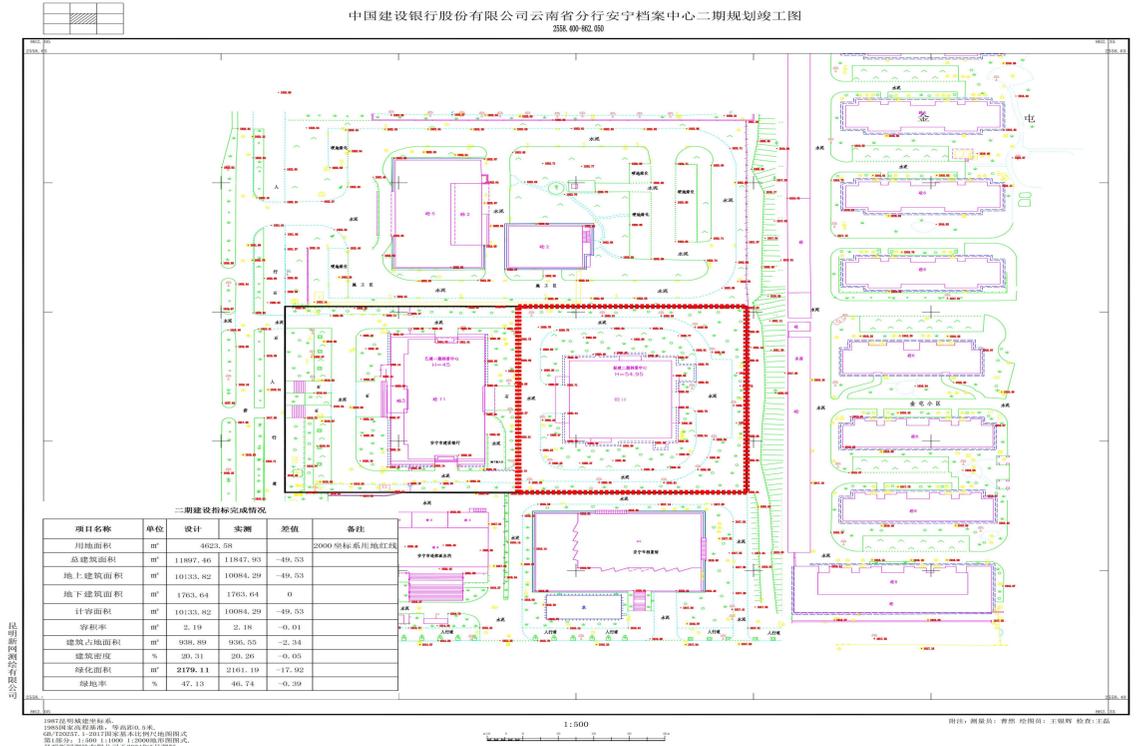

项目性质: 金融业用地

申报单位: 中国建设银行股份有限公司云南省分行

公示时间: 2024年6月6日至2024年6月17日

公示地点: 安宁市自然资源局官网、项目现场; 联系地址: 安宁市珍泉路宁湖大厦(安宁市自然资源局)

监督举报电话: 安宁市自然资源局 0871-68697188