


安宁市自然资源局建设工程核实批前公示

云南技师学院暨云南省综合技工学校易地建设发展项目（第二次分期）

总平面图

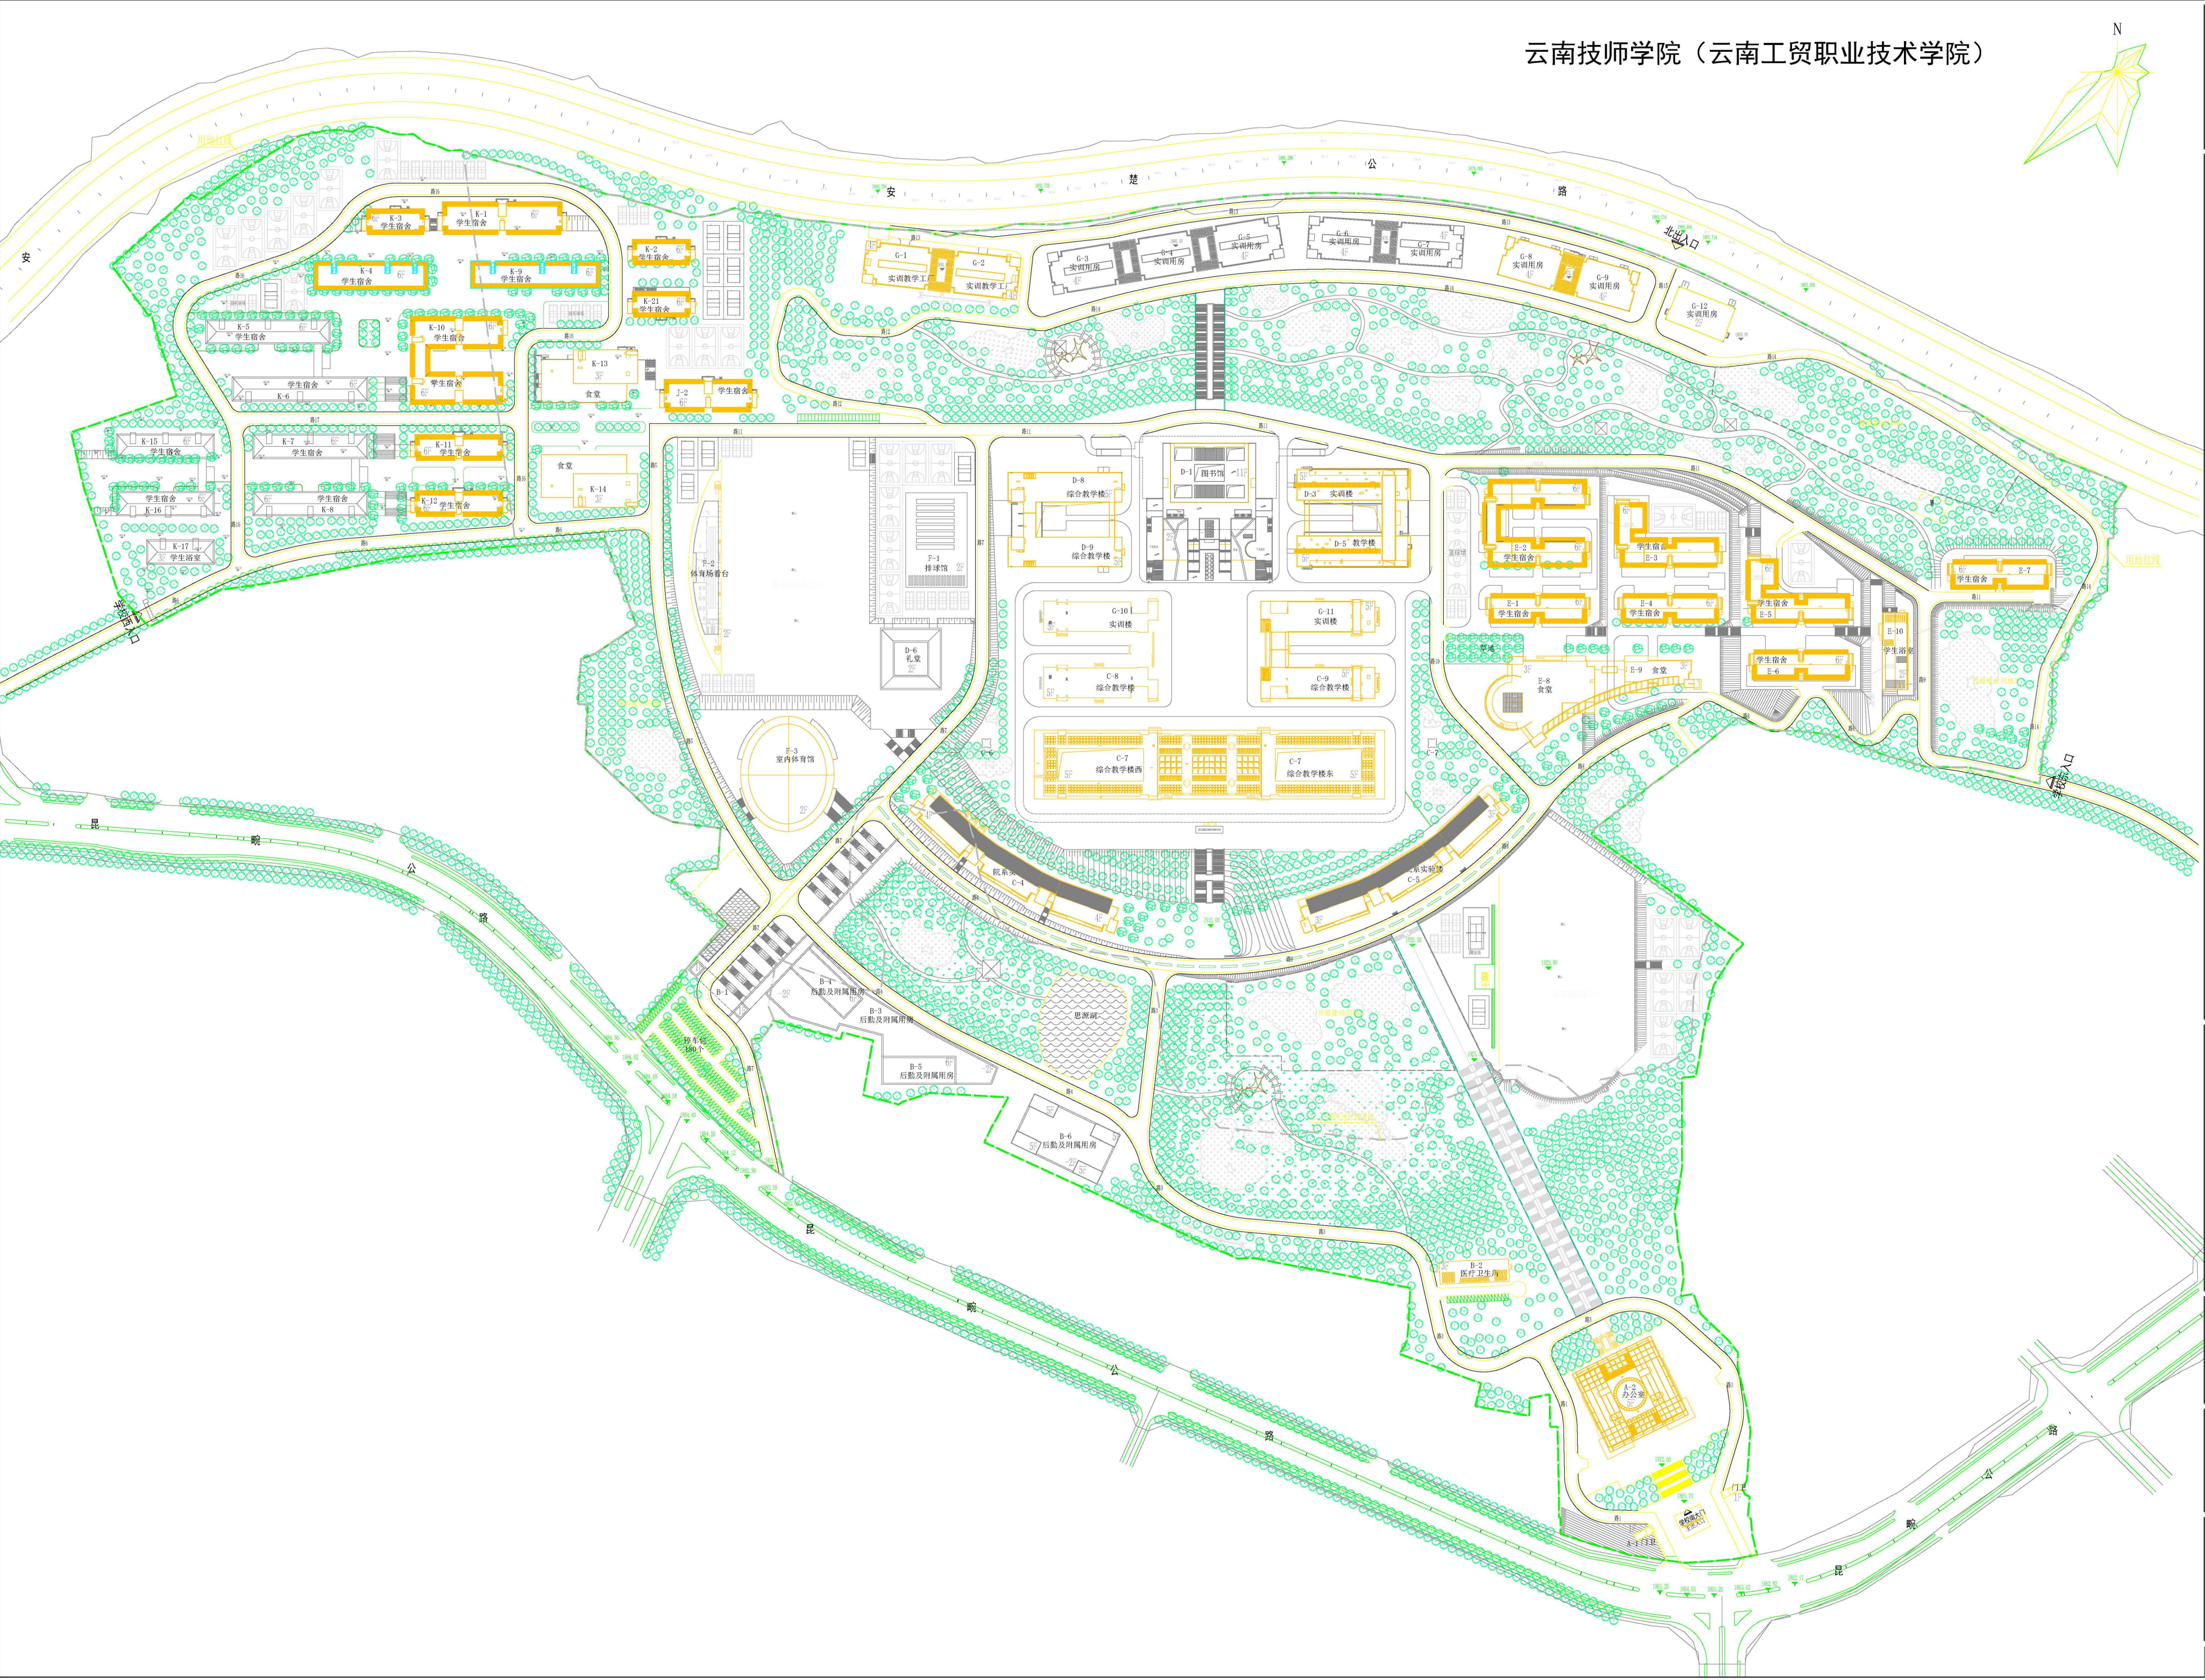

主要规划申报指标

净用地面积: 567817.33 m^2 总建筑面积: 173073.3 m^2 其中: 地上建筑面积: 164290.37 m^2 地下建筑面积: 8782.93 m^2 绿地面积: 333713.48 m^2
容积率: 0.29 建筑密度: 7.30% 绿地率: 48.84%
停车位: 100个地下车位


项目简介

净用地面积: 567817.33 m^2
项目地块位于昆明市安宁市昆畹中路23号。南临昆畹中路，北侧二专线，东侧观音山。

区位图



竣工图

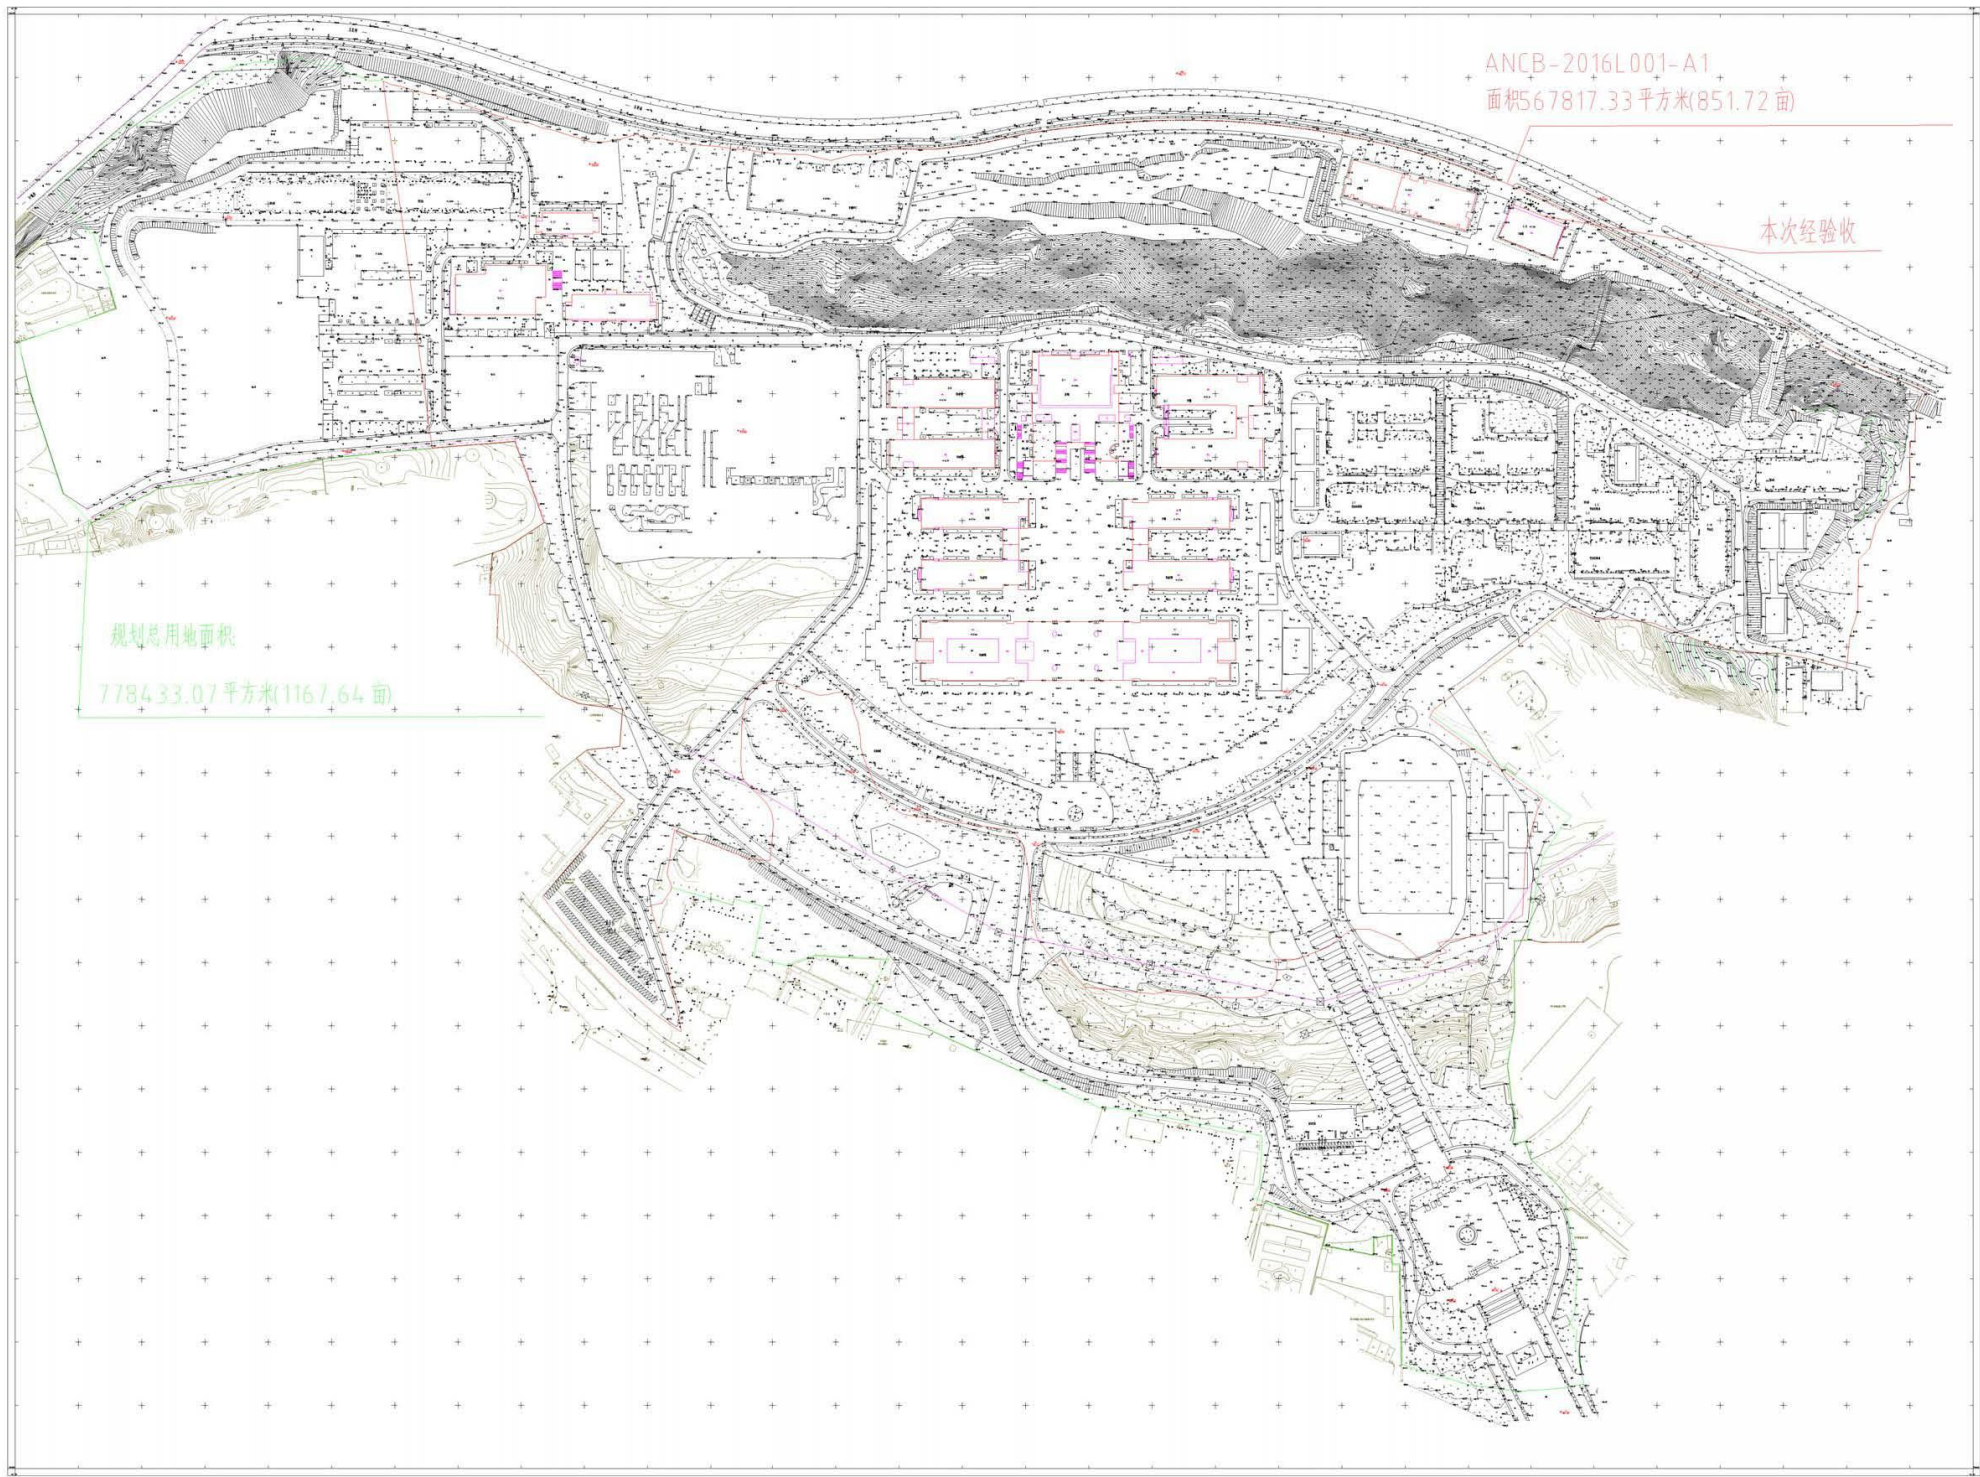

现状图



项目性质: 学校
申报单位: 云南技师学院
公示时间: 2024年 8 月 1 日 至 2024年 8 月 9 日
公示地点: 安宁市自然资源局官网、项目现场; 联系地址: 安宁市珍泉路宁湖大厦 (安宁市自然资源局)
监督举报电话: 安宁市自然资源局 0871-68697188