


# 安宁市自然资源局建设工程核实前公示

## 中粮包装昆明两片罐生产线项目

总平面图

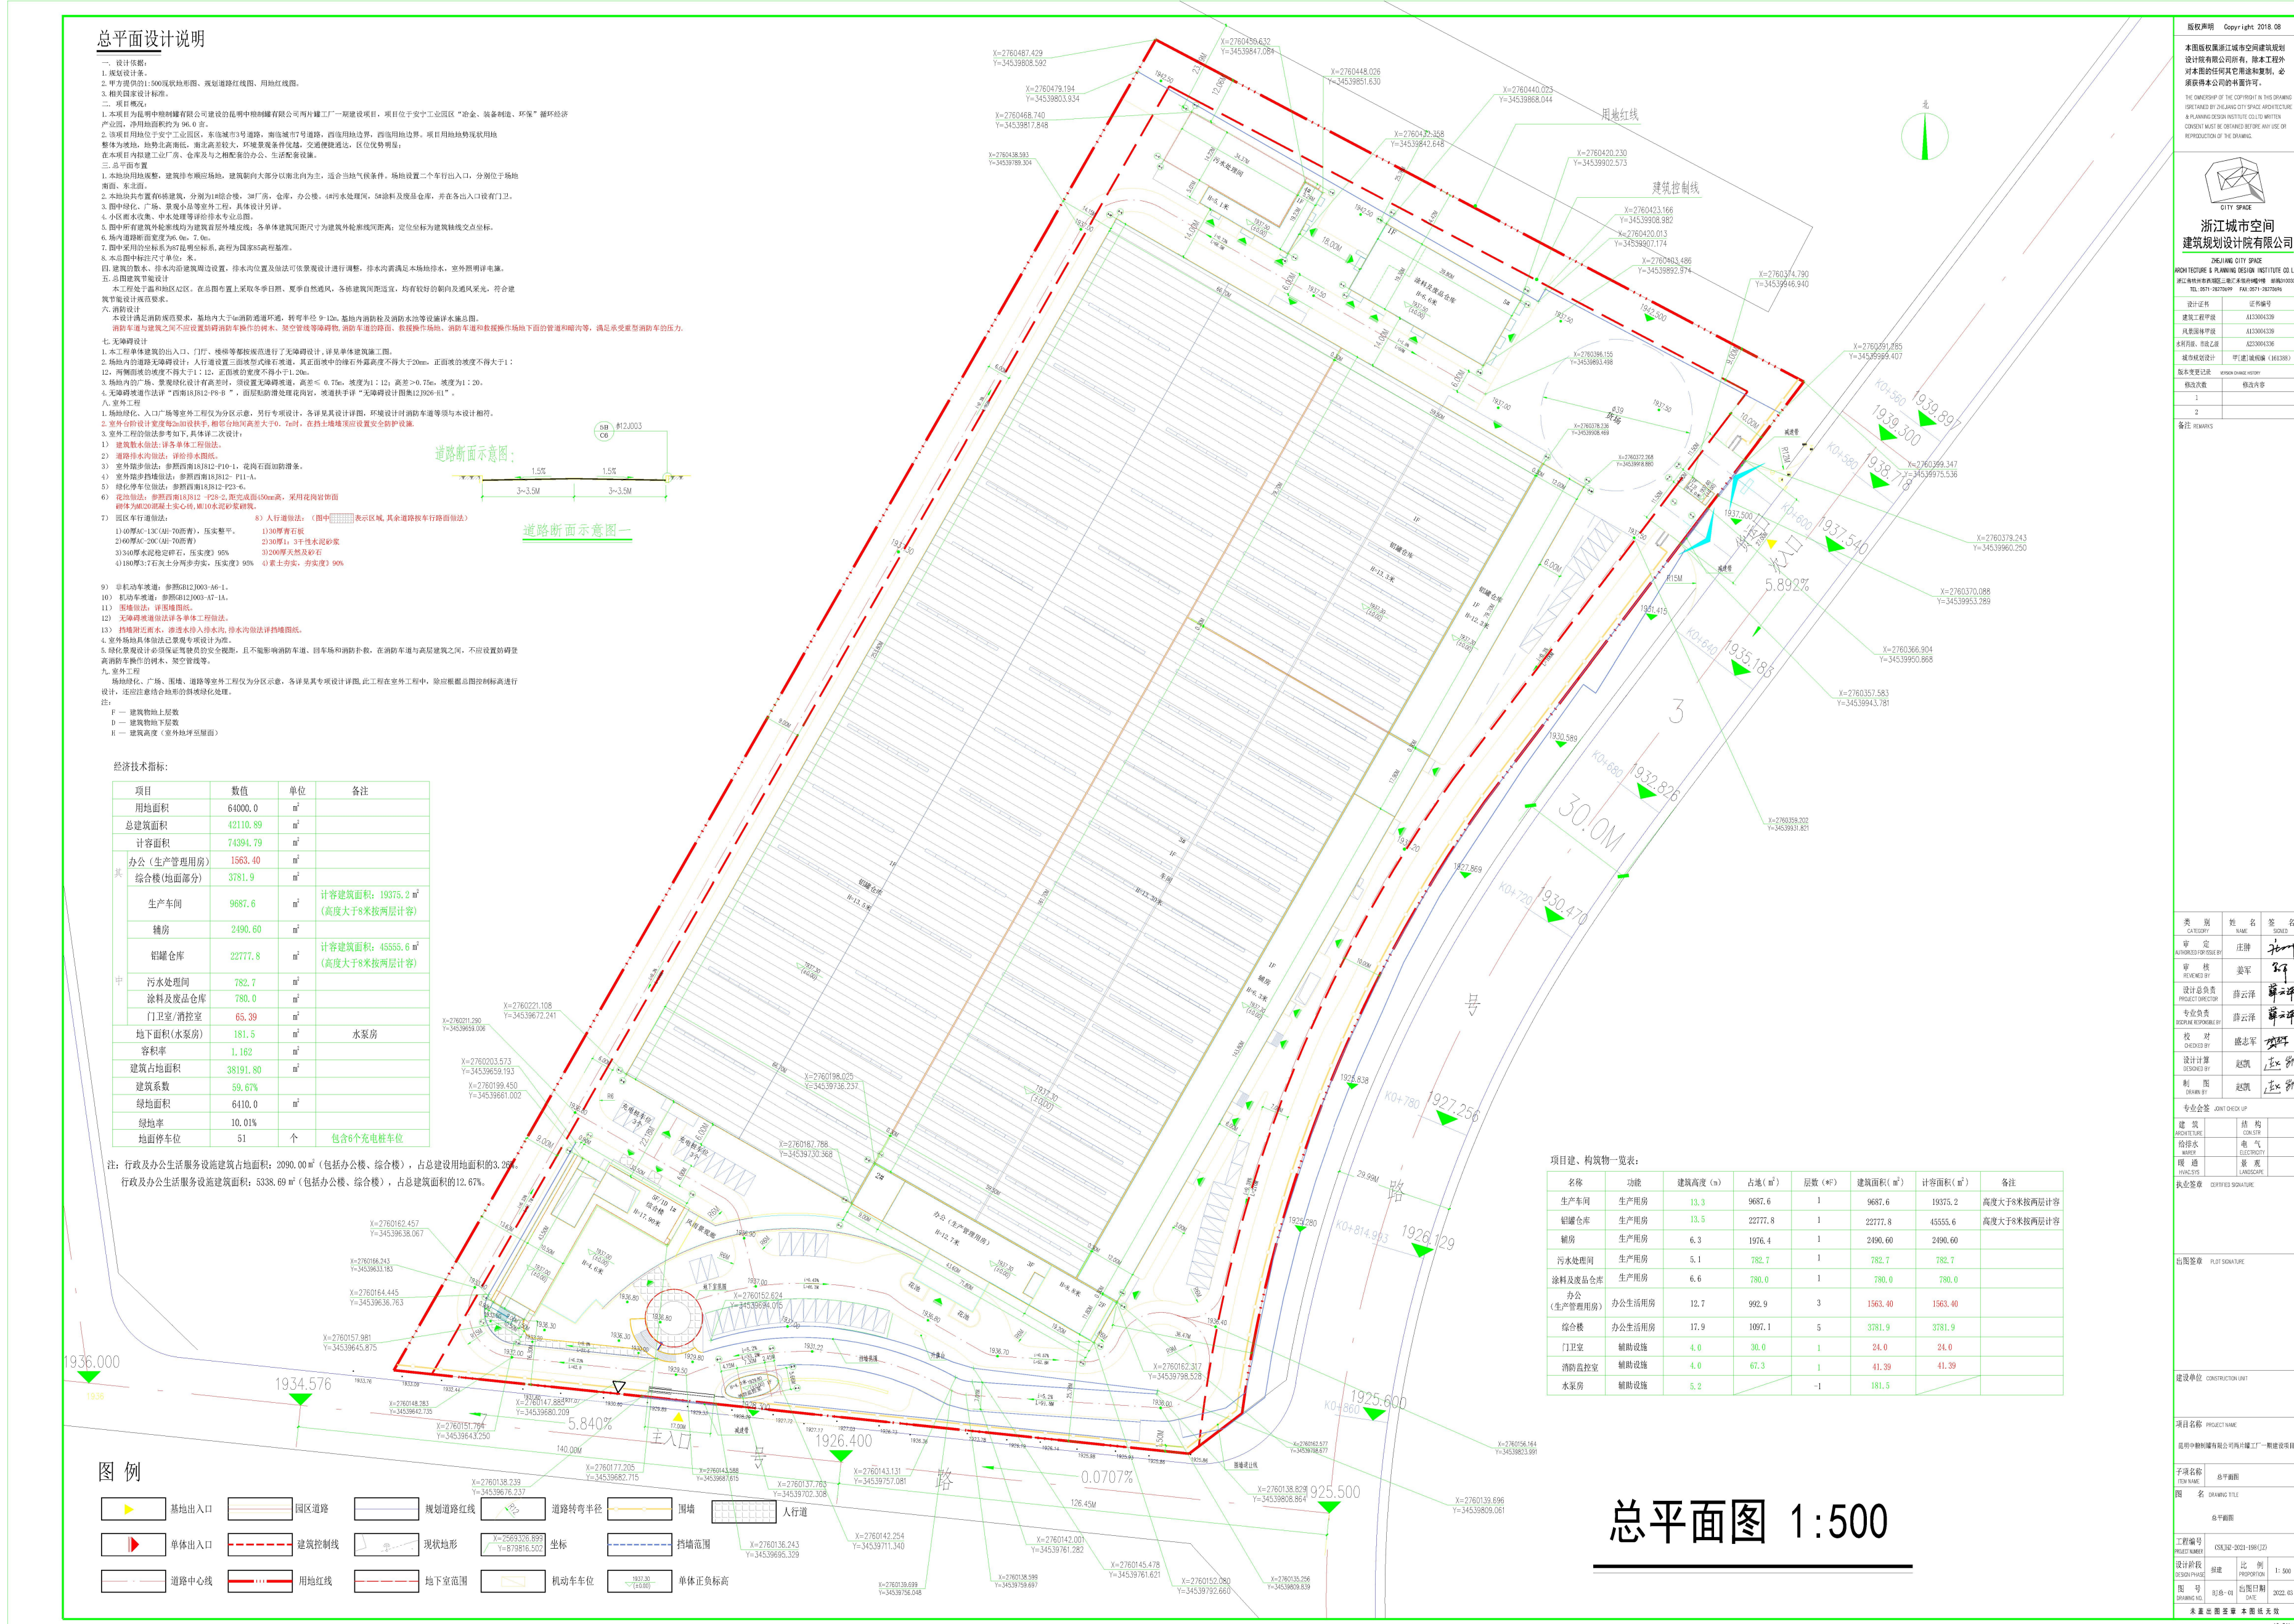

## 主要规划申报指标

净用地面积:  $64000 \text{ m}^2$  总建筑面积:  $42103.89 \text{ m}^2$  其中: 地上建筑面积:  $41922.39 \text{ m}^2$

绿地面积： $7837.83\text{m}^2$                   地下建筑面积： $181.5\text{m}^2$

容积率: 1.162      建筑密度: 59.66%      绿地率: 12.25%      停车位: 51个

## 项目简介

净用地面积: 64000m<sup>2</sup>

项目地块位于云南省滇中新区安宁市草铺街道。南临兴荣路，西侧云南春邦环保科技有限公司，东侧明安路，北临云南建投建材科技有限责任公司。

区位图



现状图



## 竣工图



项目性质: 厂房

申报单位:昆明中粮制罐有限公司      公示时间: 2024年 9 月 2 日   至   2024年 9 月 10 日

公示地点:安宁市自然资源局官网、项目现场;联系地址:安宁市珍泉路宁湖大厦(安宁市自然资源局)

监督举报电话：安宁市自然资源局 0871-68697188

安宁市自然资源局