


安宁市自然资源局建设工程核实批前公示

金地时境花园(A4、A5、A6地块)第一次分期

总平面图

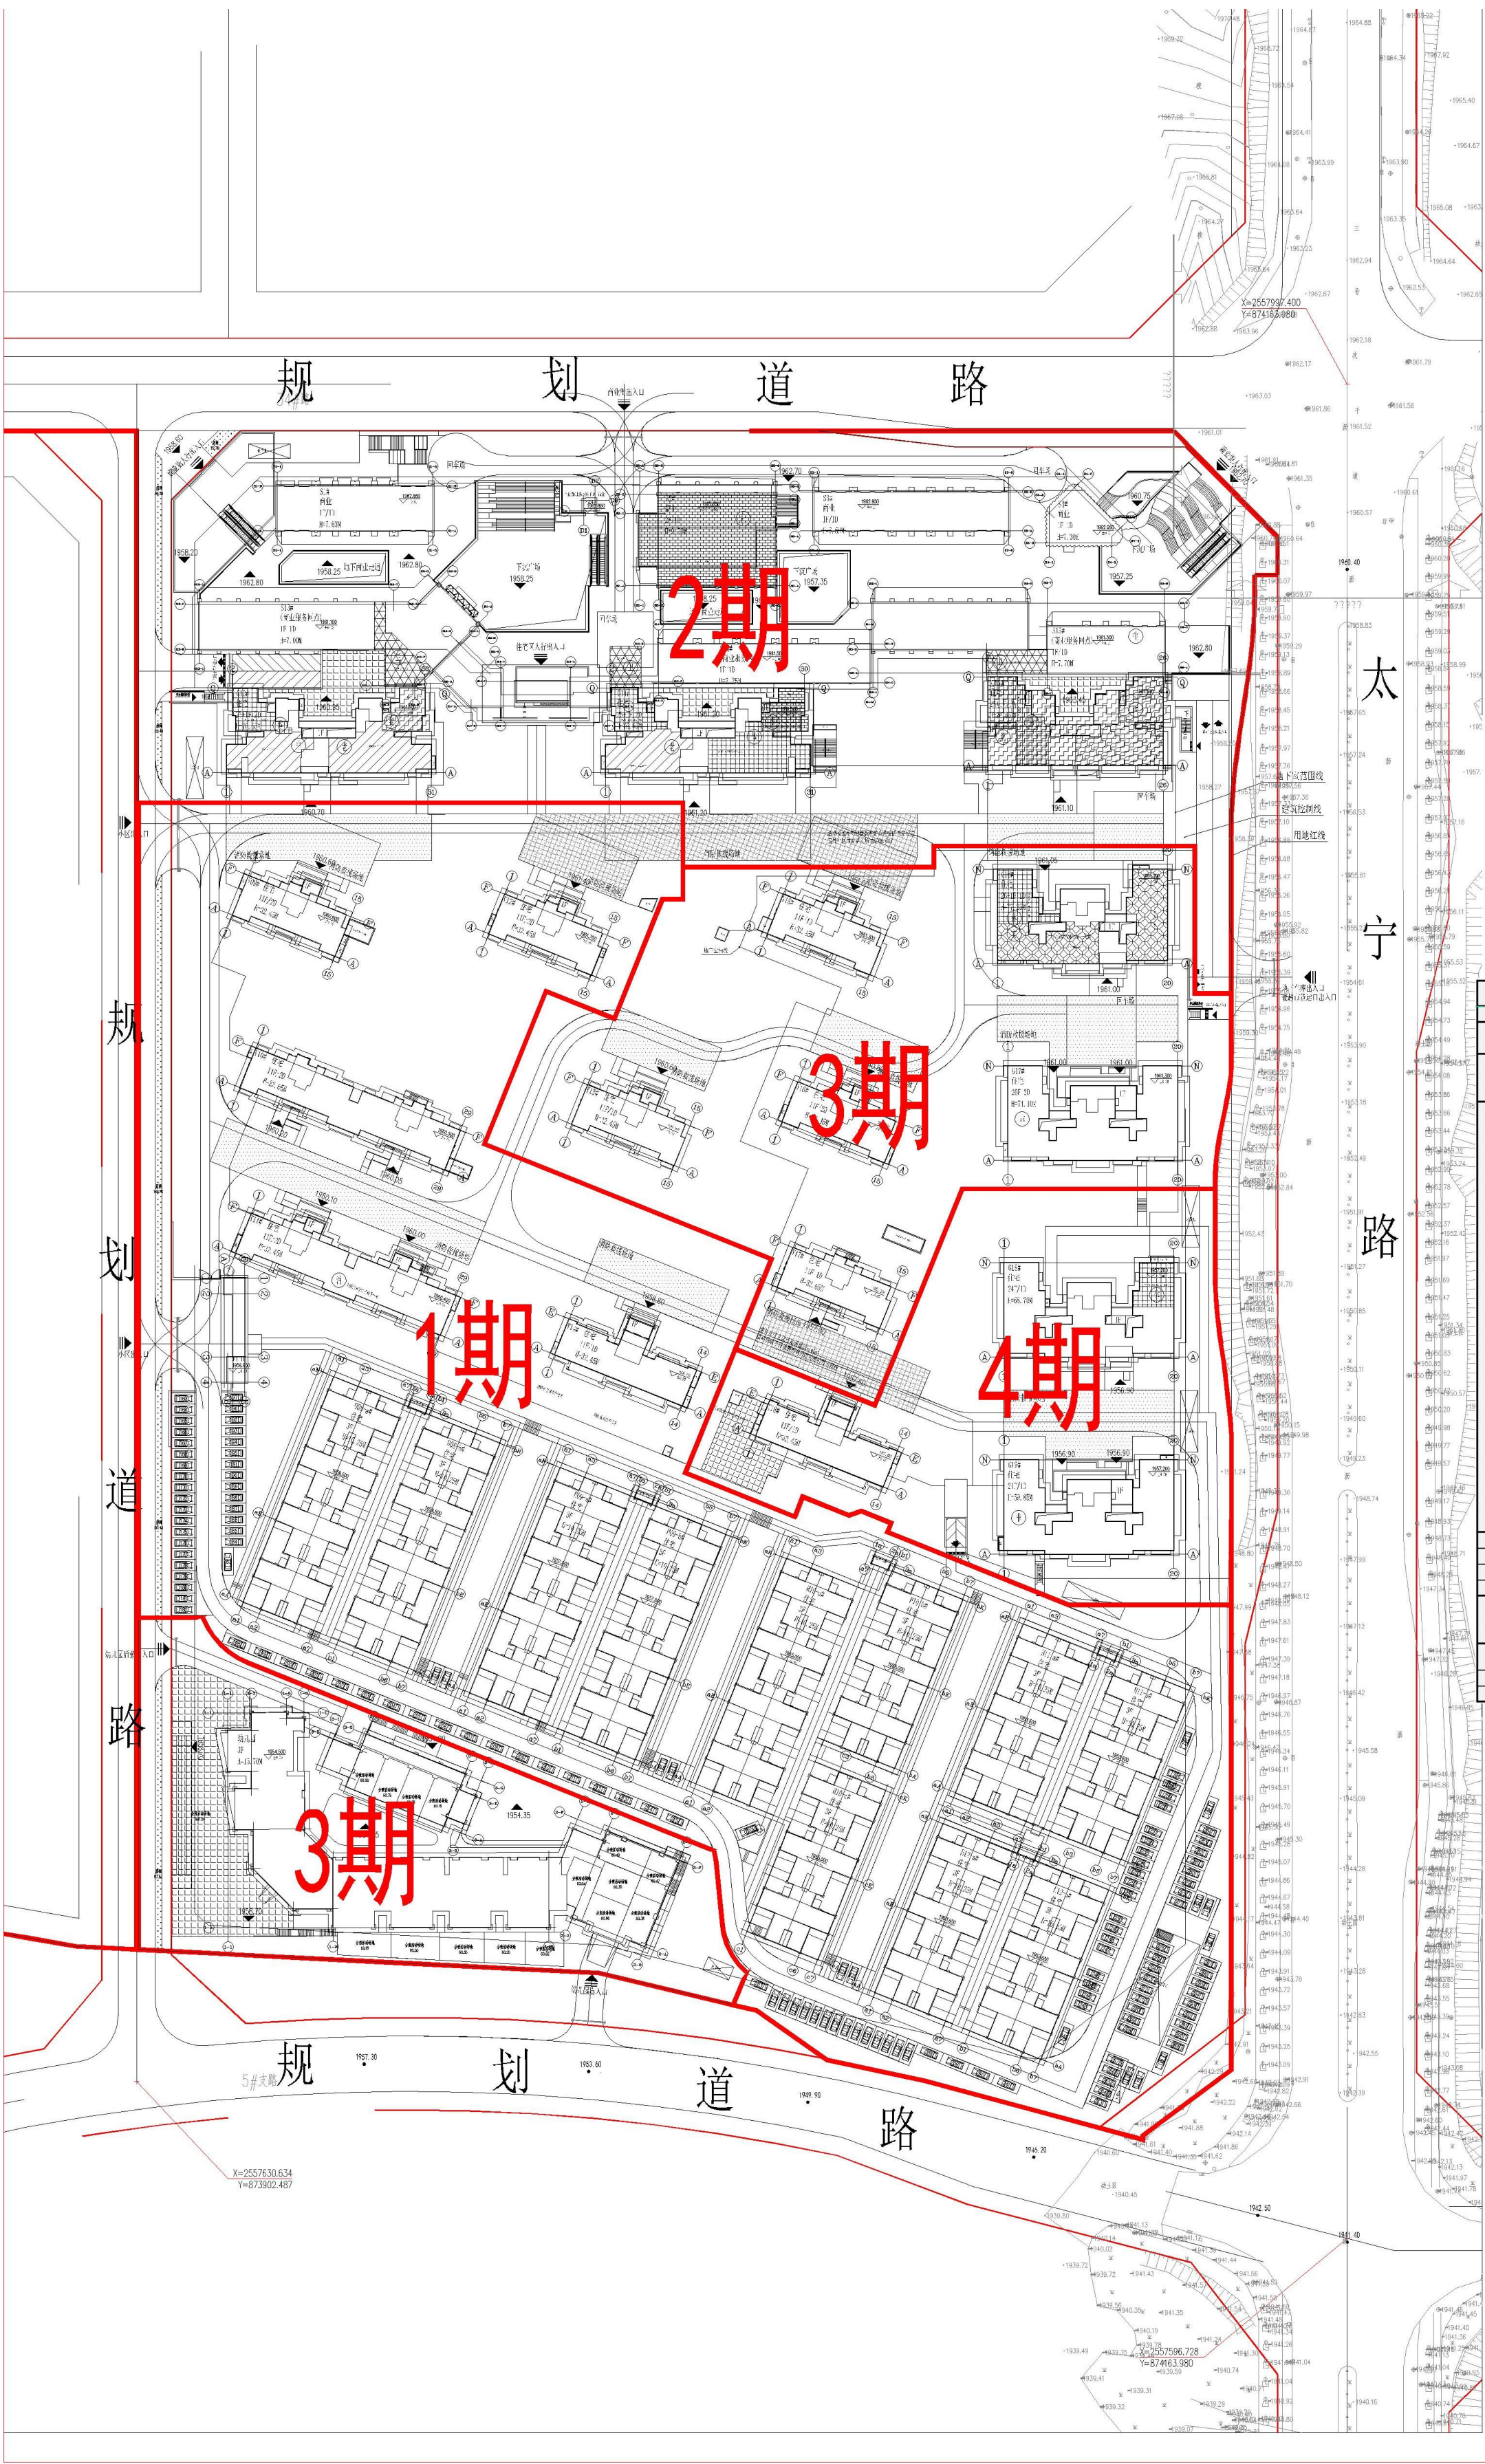


总平面布置图 1:500


主要规划申报指标

净用地面积: 35411.35 m^2 总建筑面积: 46304.79 m^2 其中: 地上建筑面积: 29085.63 m^2
绿地面积: 11811.82 m^2 地下建筑面积: 17219.16 m^2
容积率: 0.82 建筑密度: 22.09% 绿地率: 33.36% 停车位: 544个

项目简介

净用地面积: 35411.35 m^2
项目地块位于安宁市太平新城街道。东邻安宁路, 西侧为规划道路, 南侧为规划道路, 北侧为规划道路。


区位图

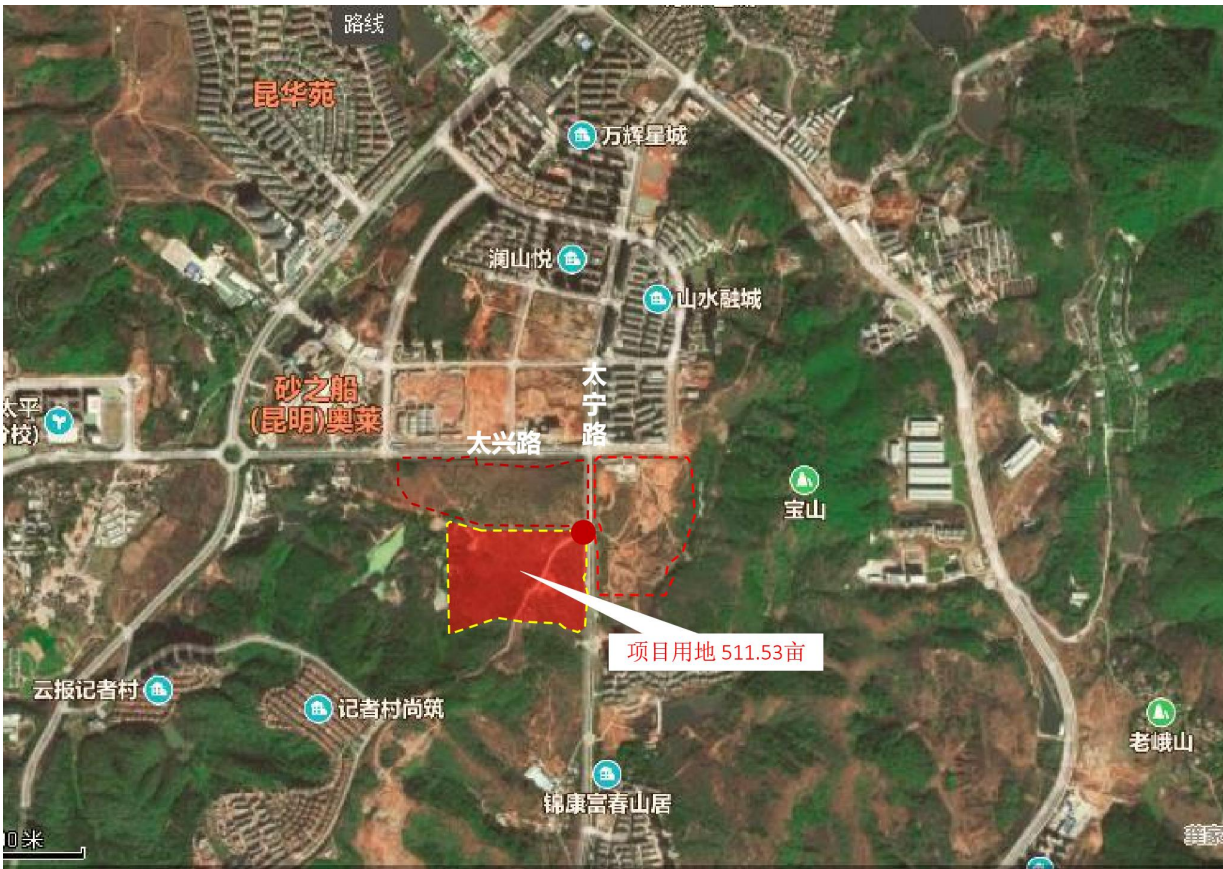


现状图




竣工图

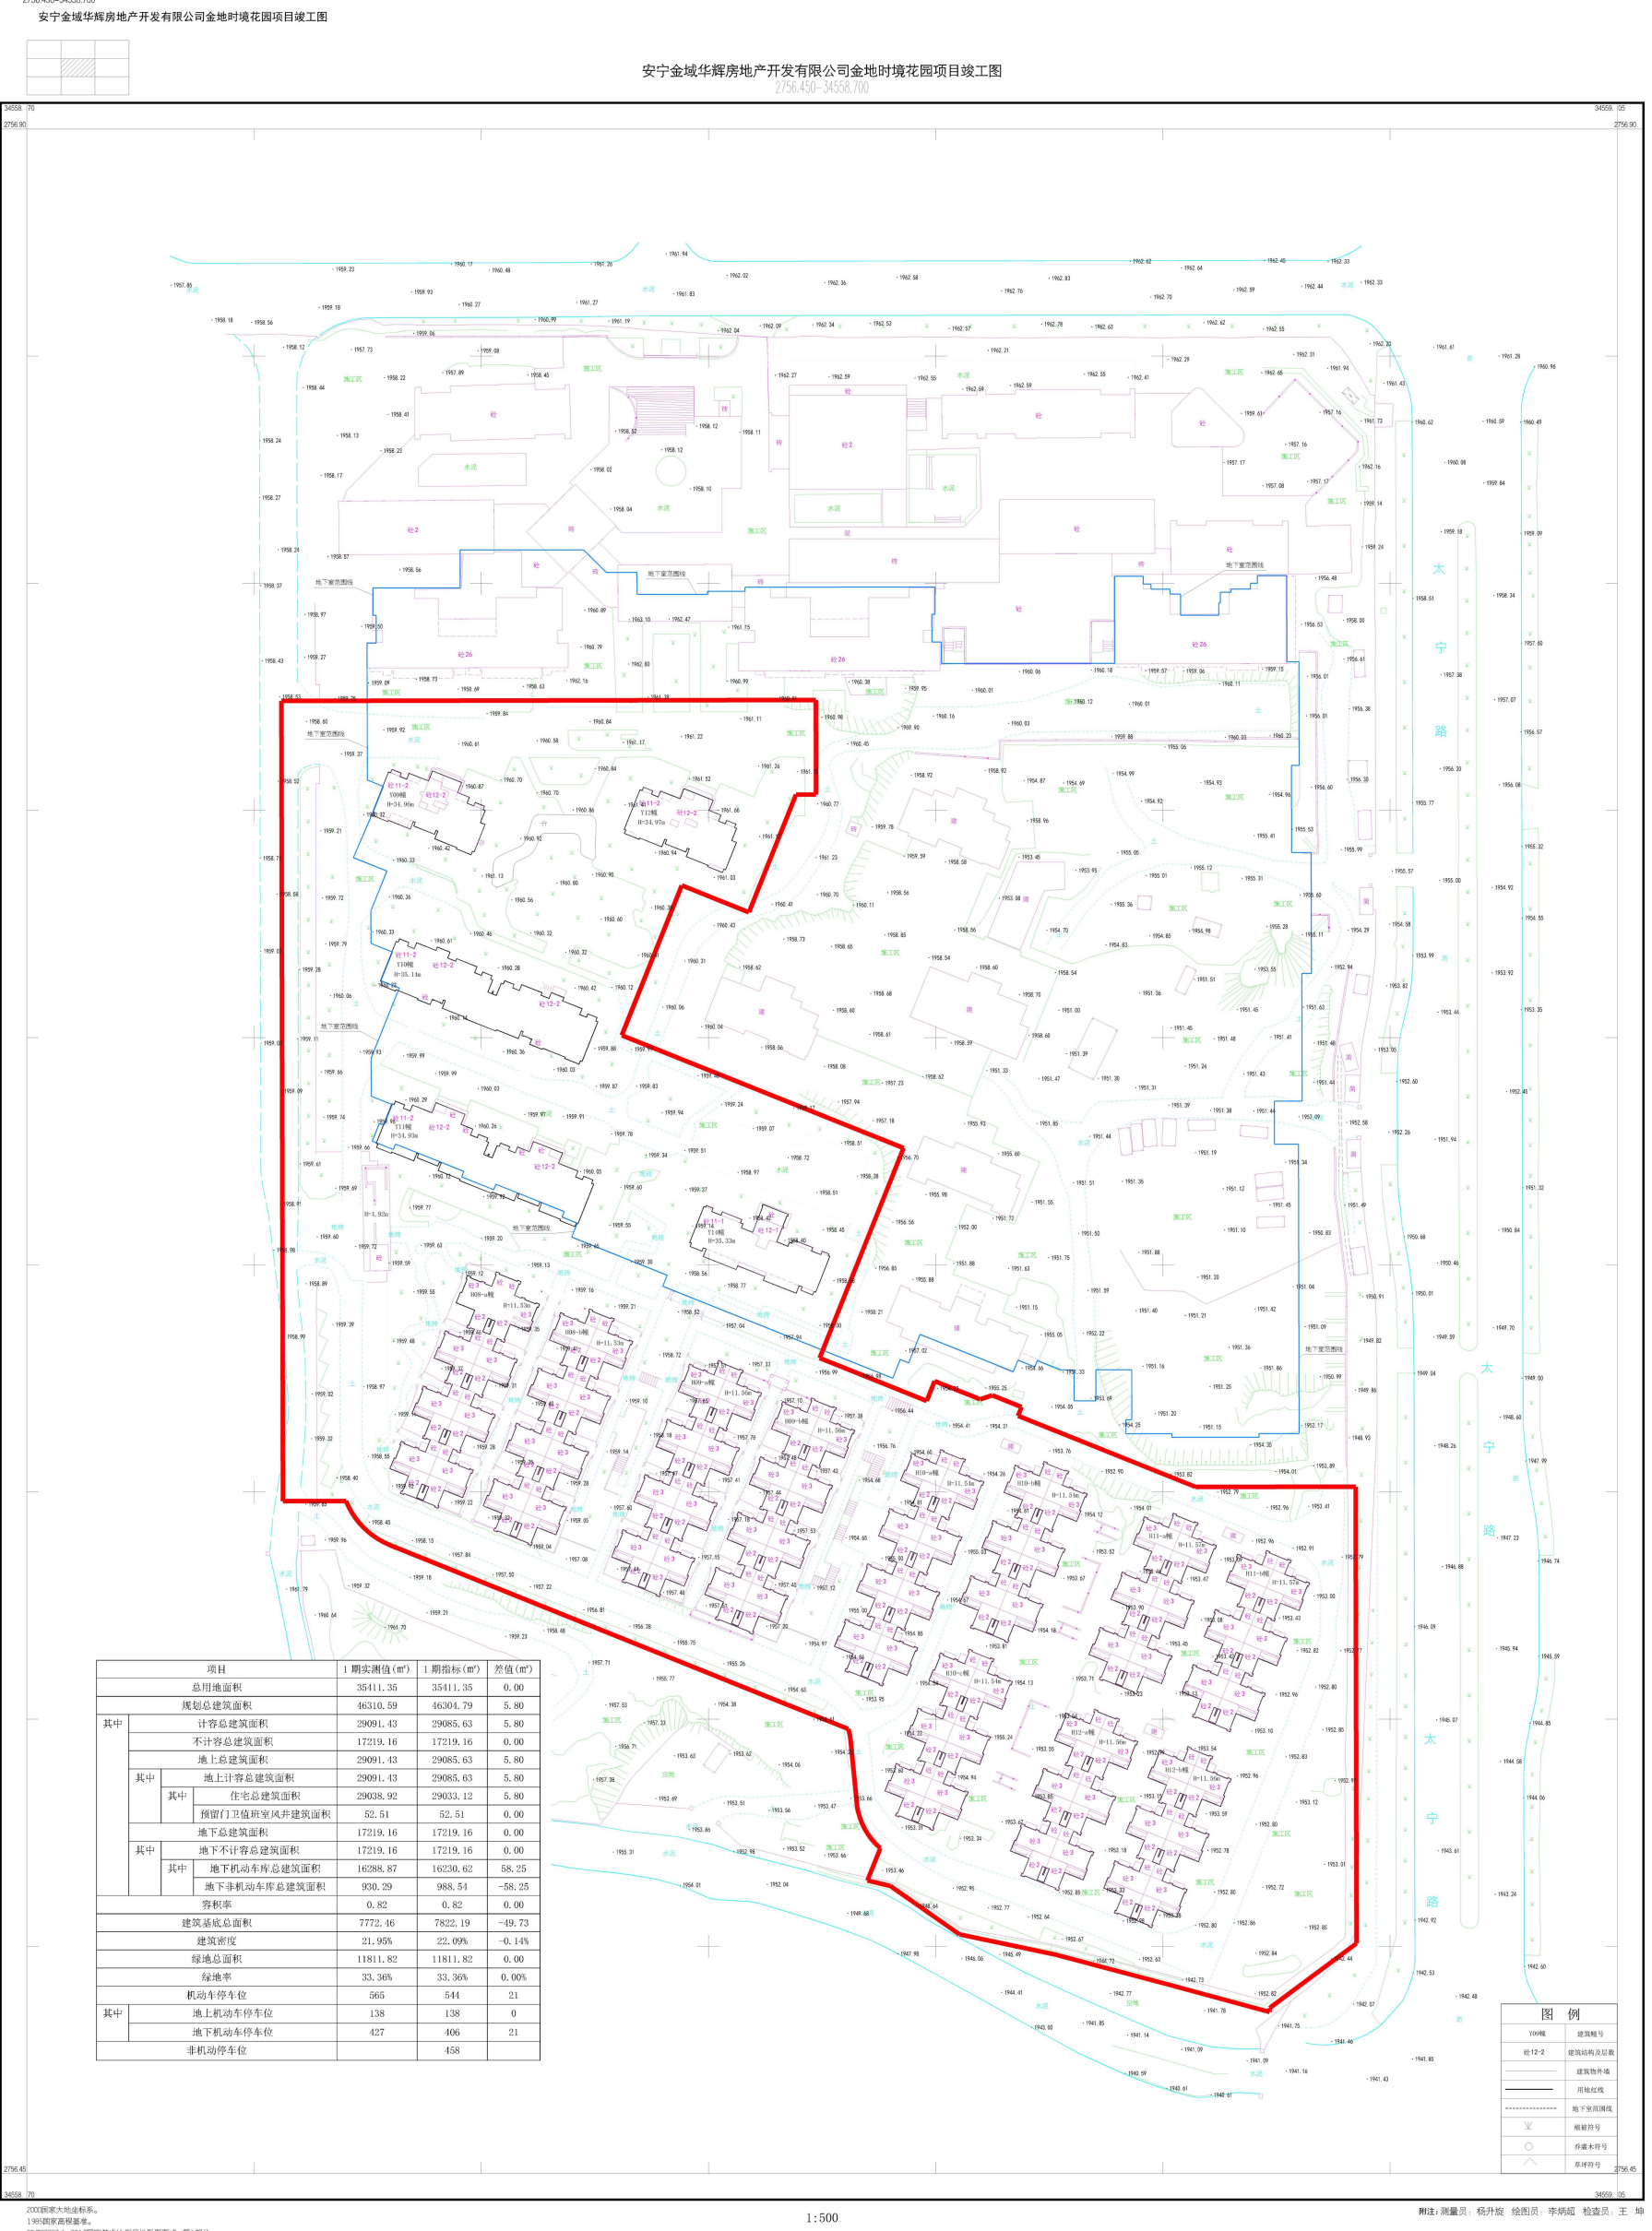

第一次规划核实指标

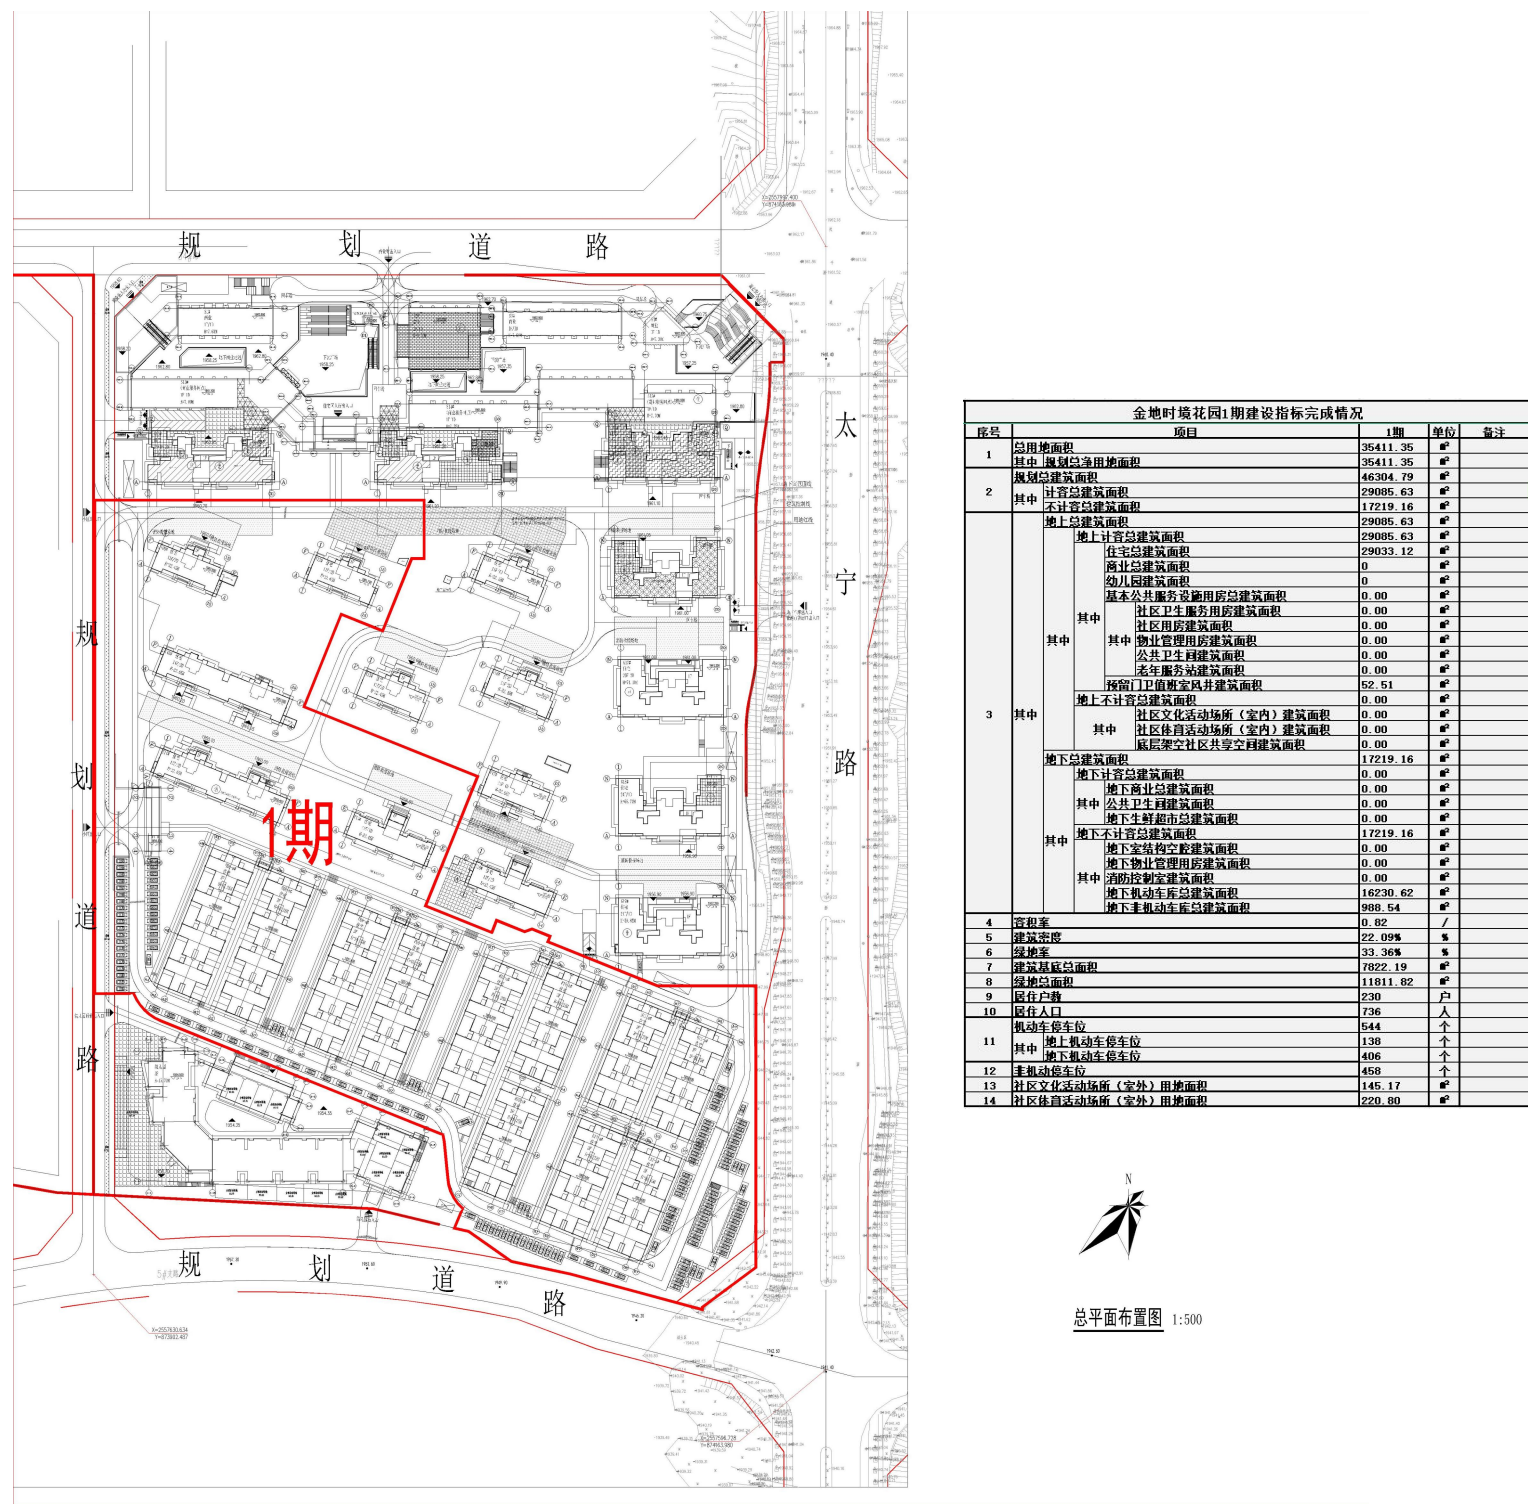

配套设施布置图

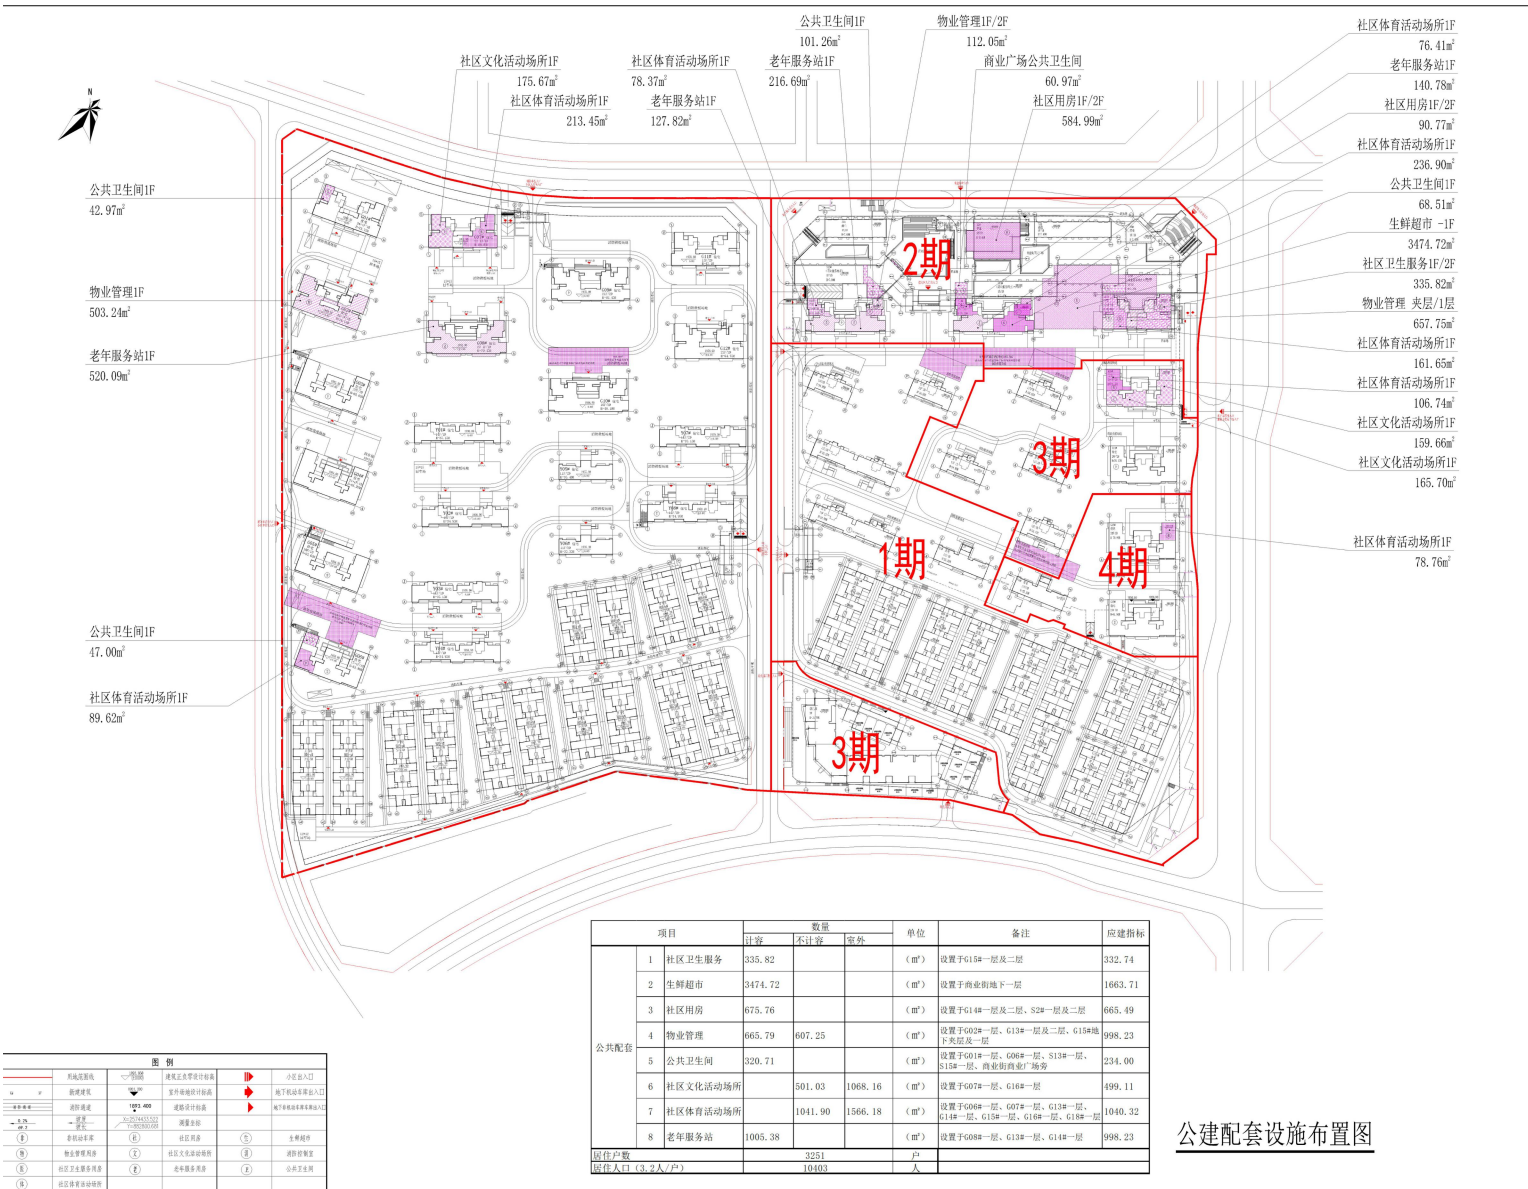

项目性质: 住宅小区

申报单位: 安宁金城华辉房地产开发有限公司

公示时间: 2024年9月12日 至 2024年9月18日

公示地点: 安宁市自然资源局官网、项目现场; 联系地址: 安宁市珍泉路宁湖大厦(安宁市自然资源局)

监督举报电话: 安宁市自然资源局 0871-68697188