


安宁市自然资源局建设工程核实前公示

生产超纯氨电子气及碳捕集利用新型精细化学品工程

总平面图

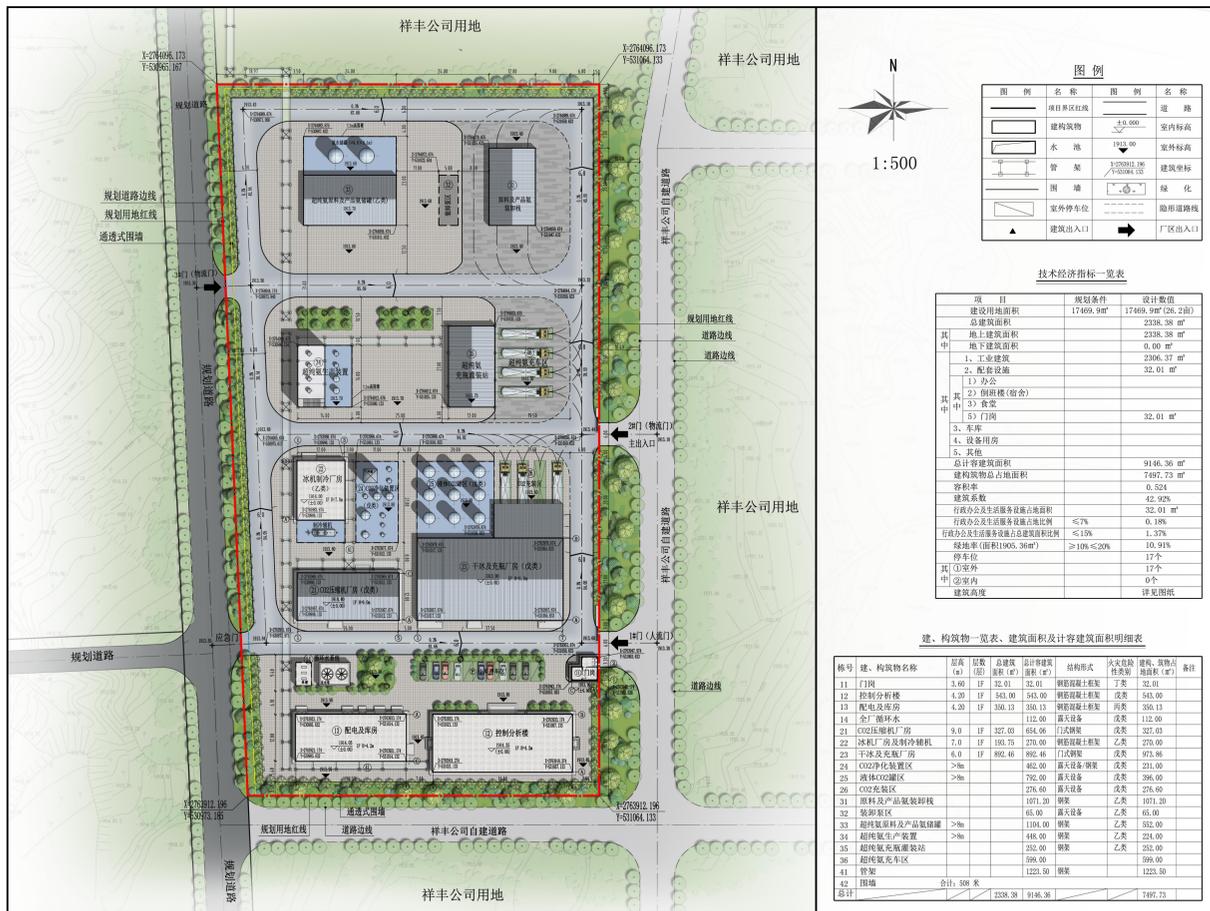

项目简介

云南祥丰同辉新材料科技有限公司由云南祥丰石化有限公司与重庆同辉气体有限公司共同出资成立，项目建设地点安宁市禄裵街道办事处安丰营村委会下禄裵村，公司主要产品为2000吨/年超纯氨（配套2000吨/年氨水）、10万吨/年液体二氧化碳及2万吨/年食品级干冰。


区位图




现状图



竣工图

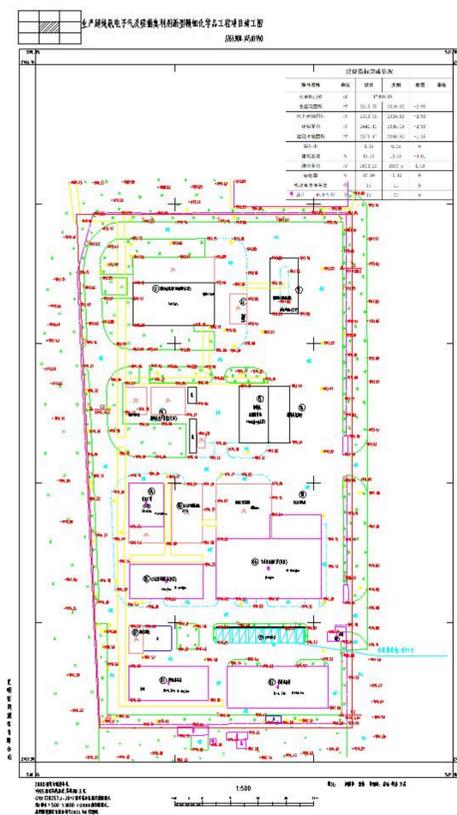

配套设施布置图

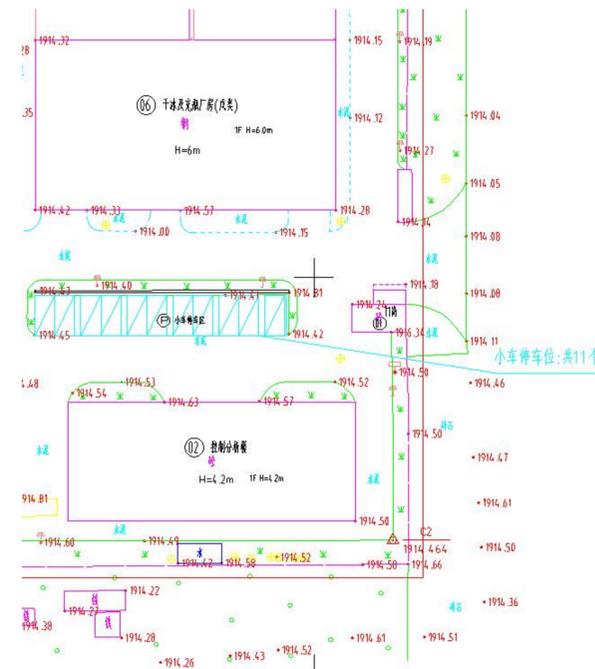

主要规划申报指标

净用地面积: 17469.90 m² 总建筑面积: 2310.82m²地上: 2310.82m² 地下建筑面积: 0m²
 容积率: 0.15 建筑密度: 13.56% 绿地率: 16.1% 地上车位: 11个

项目性质: 工业用地

申报单位: 云南祥丰同辉新材料科技有限公司

公示时间: 2024年 9月 14日至 2024年 9月 20日

公示地点: 安宁市自然资源局官网、项目现场; 联系地址: 安宁市珍泉路宁湖大厦(安宁市自然资源局)

监督举报电话: 安宁市自然资源局 0871-68697188