


安宁市自然资源局建设工程核实前公示

云南裕能新能源电池材料有限公司年产24万吨磷酸铁和16万吨磷酸铁锂生产线项目（一期）

总平面图

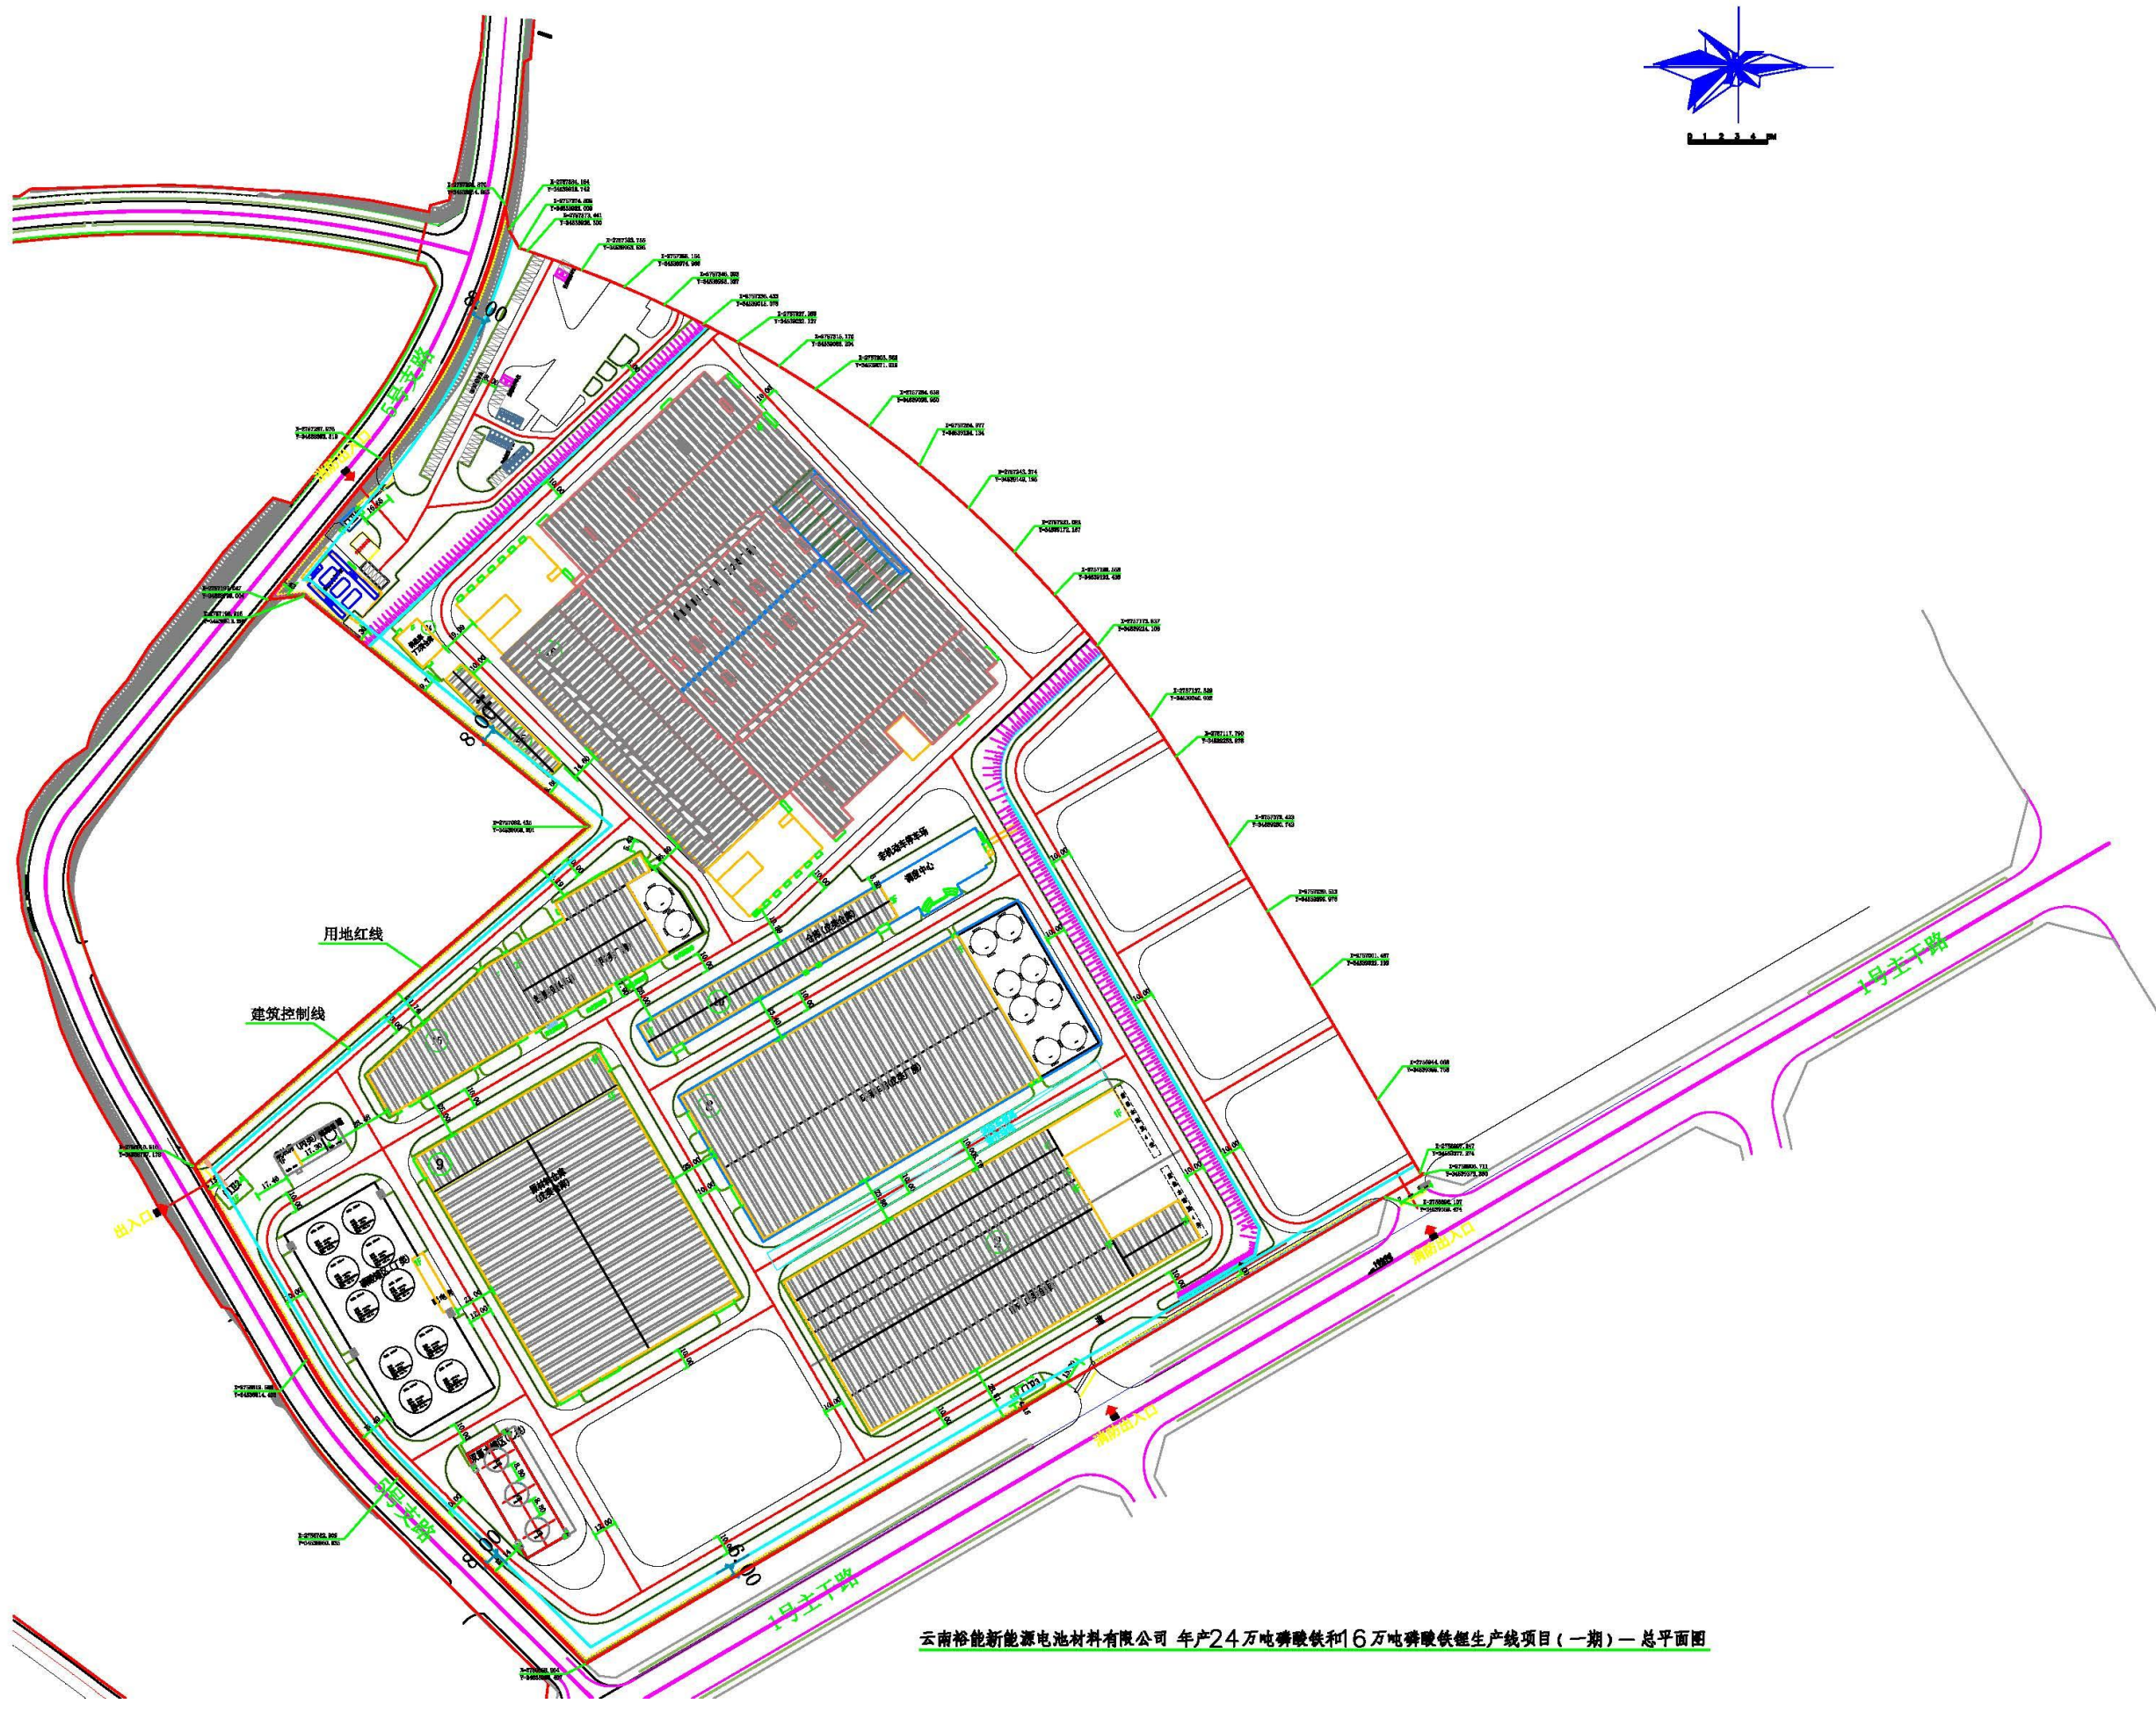

总经济技术指标表（一期）			
项目	建筑面积	单位	备注
总用地面积	243200.45	m ²	
总建筑面积	138922.99	m ²	
总计容建筑面积	243738.57	m ²	
建筑物占地面积	104762.53	m ²	
建筑物占地面积	93355.37	m ²	
容积率	1.00		
建筑系数	43.08	%	
建筑密度	38.39	%	
绿化面积	72639.91	m ²	
绿地率	16.89	%	
停车位	154	个	
其中	机动车停车位	150	个
	充电桩停车位	4	个

主要规划申报指标

净用地面积: 243200.45m^2 ，总建筑面积: 138922.99m^2 ，其中：
地上建筑面积: 138205.63m^2 ，地下建筑面积: 717.36m^2 ，绿地面积: 72639.91m^2 。
容积率: 1.00 建筑系数: 43.08% 绿地率: 16.89% 停车位: 154个


项目简介

区位图


现状图

净用地面积: 440193.81m^2

项目地块位于昆明市安宁市草铺接到办事处全甫村会碗窑路18号。南临1号主干路，西临5号支路。

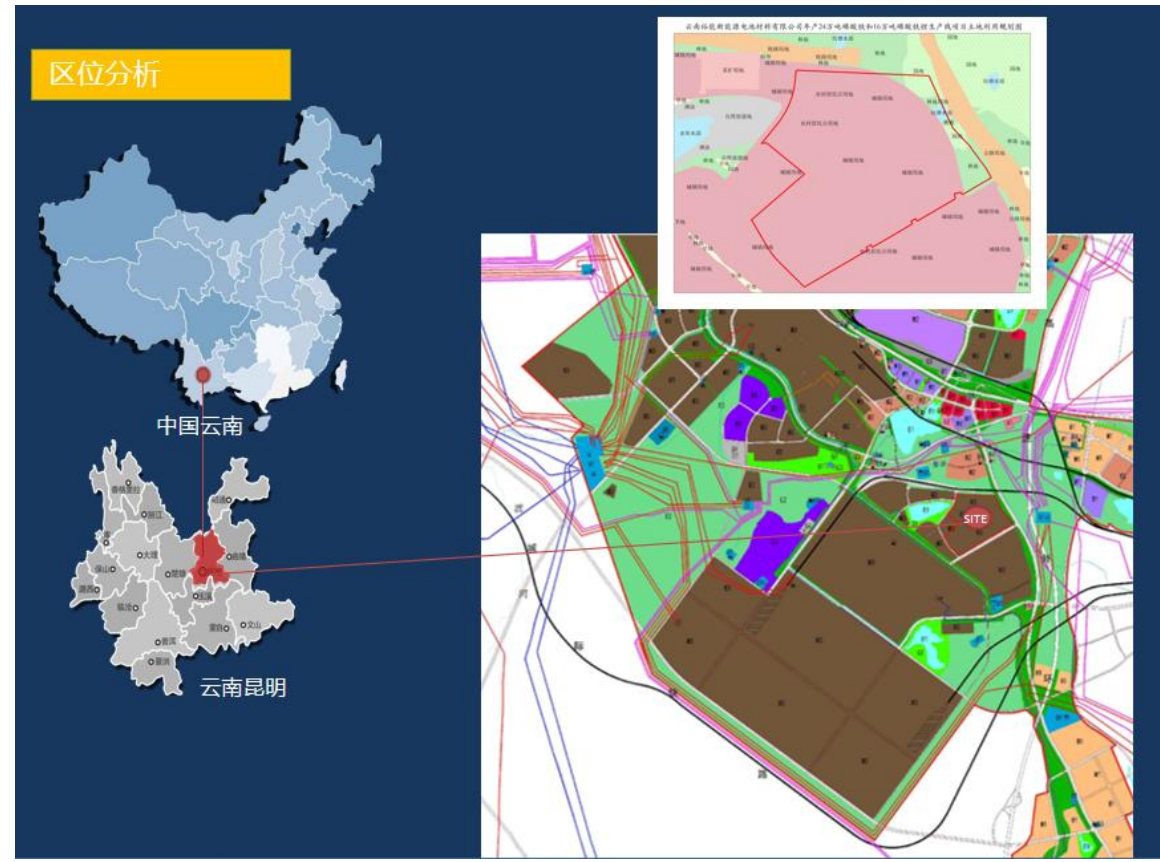

竣工图

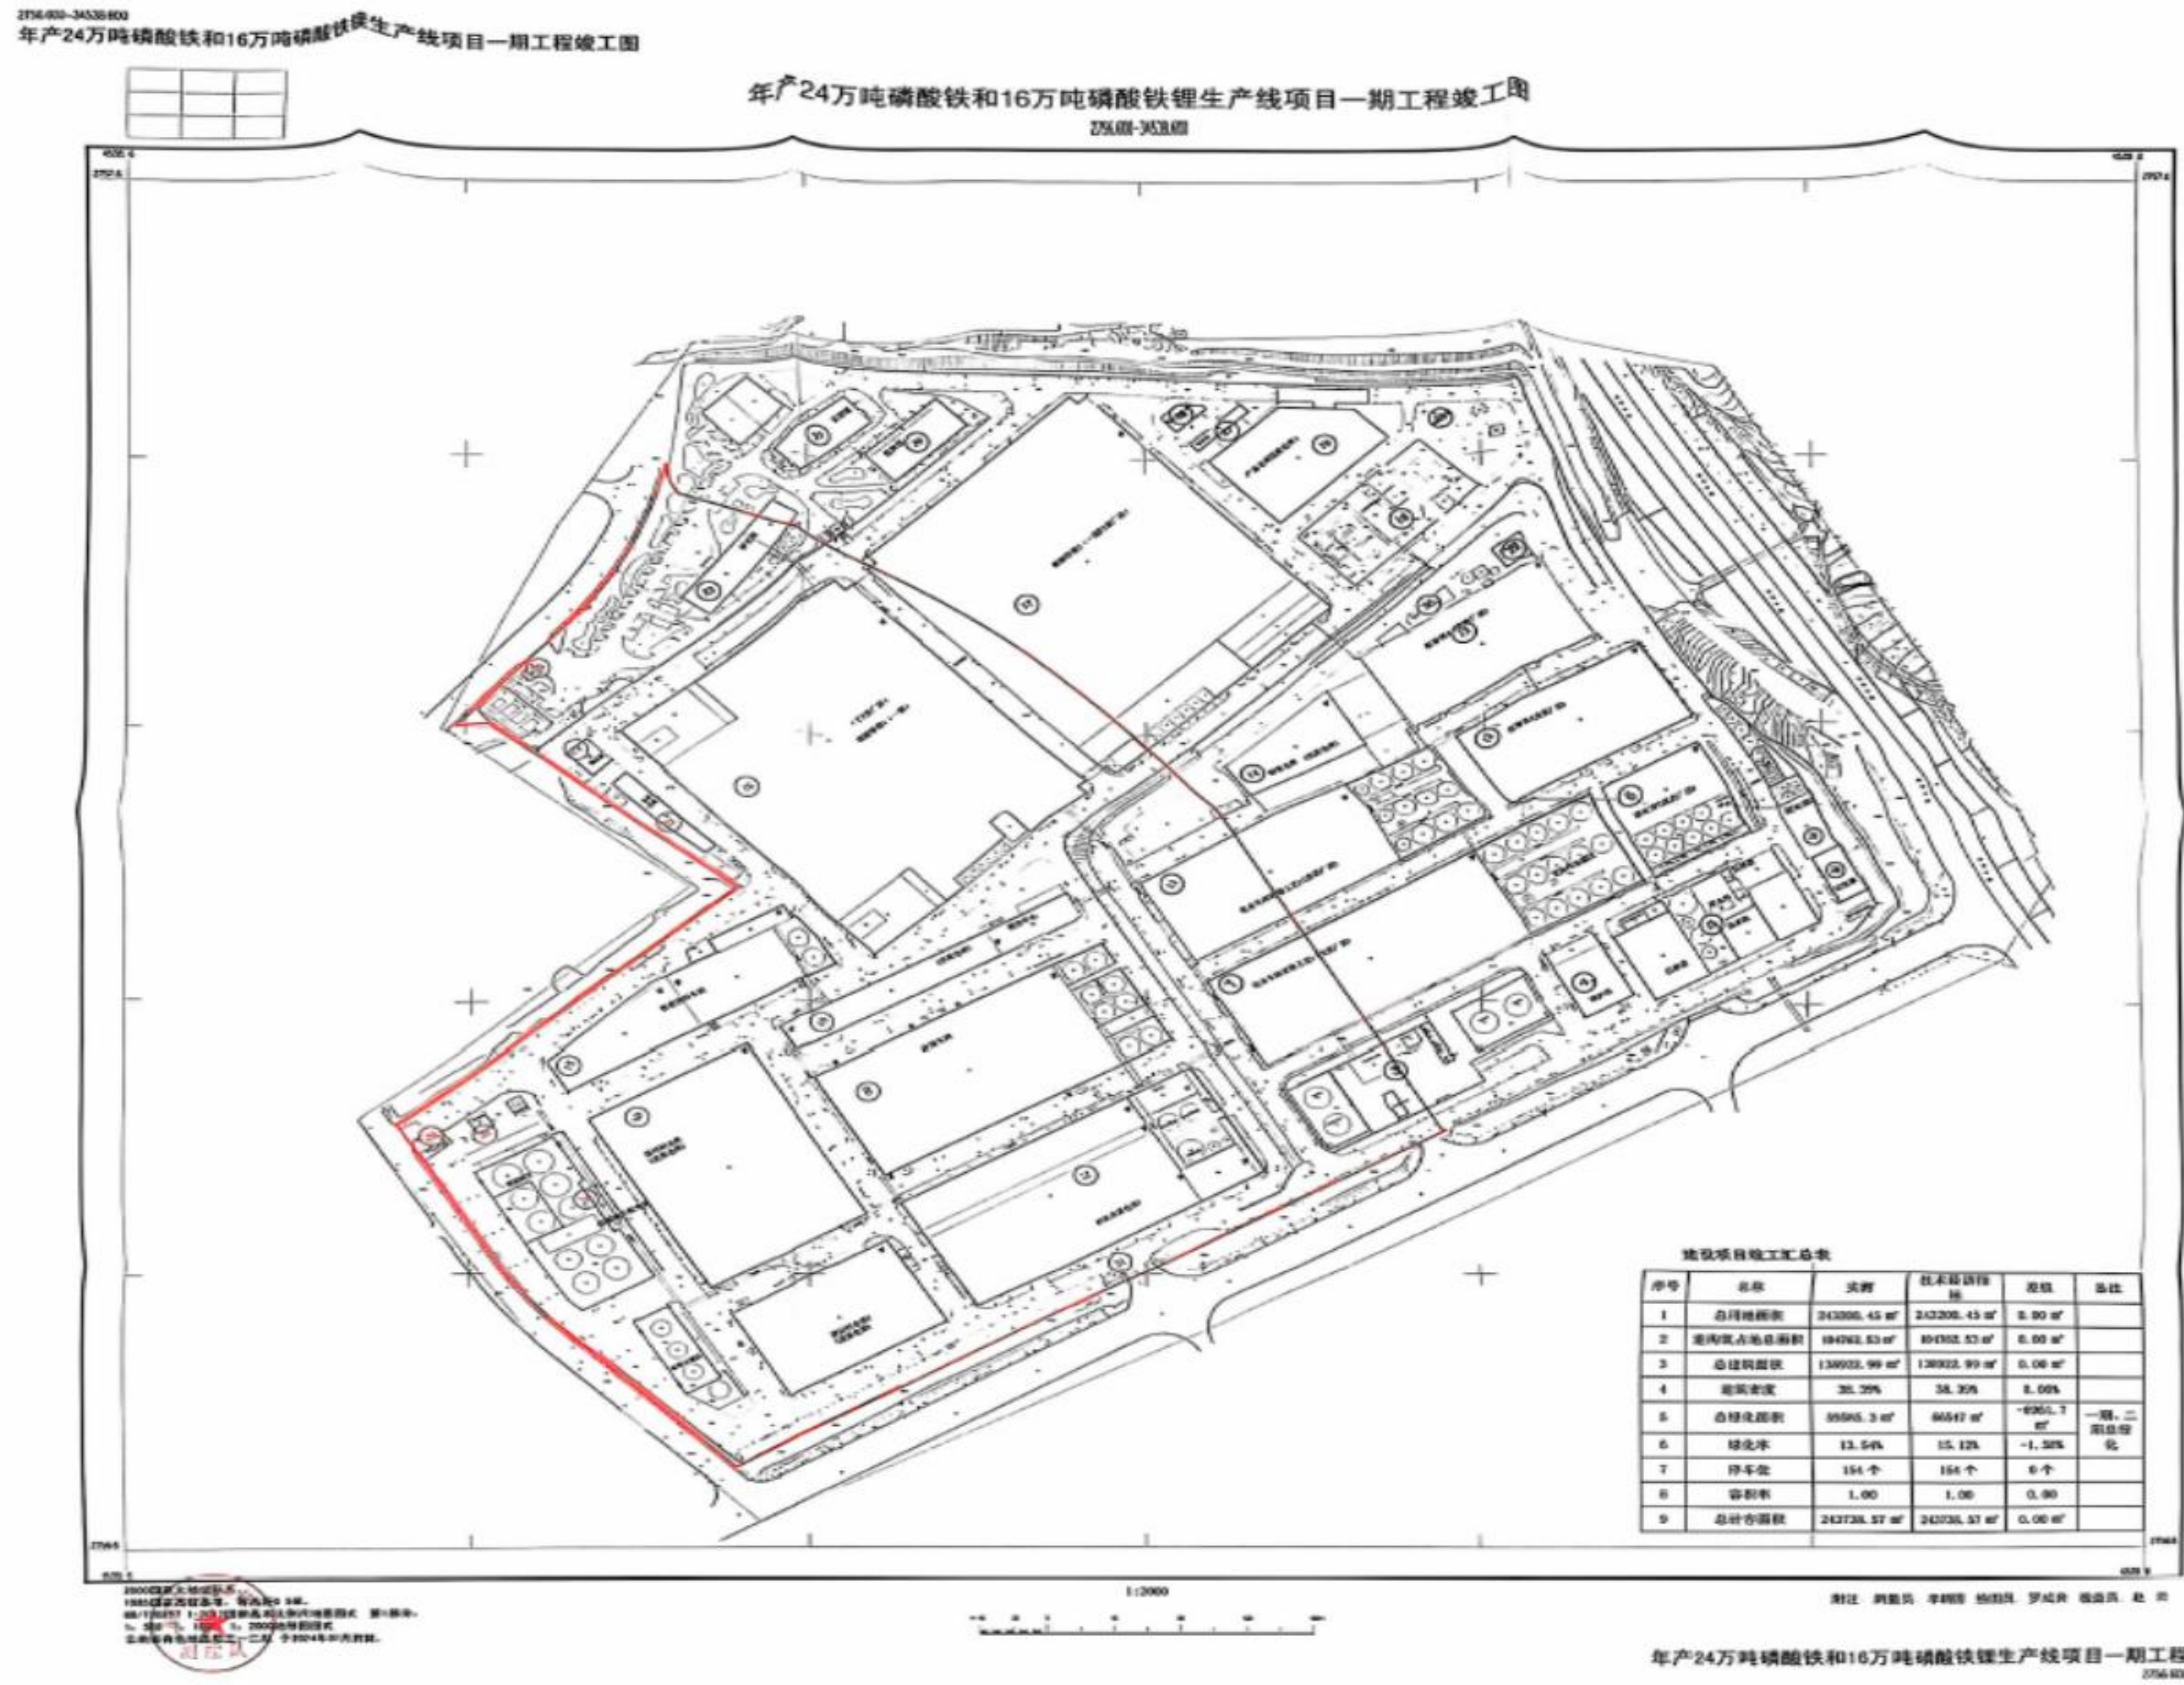

项目性质: 工业园区

申报单位: 云南裕能新能源电池材料有限公司

公示时间: 2024年 9 月 20 日 至 2024年 9 月 29 日

公示地点: 安宁市自然资源局官网、项目现场; 联系地址: 安宁市珍泉路宁湖大厦（安宁市自然资源局）

监督举报电话: 安宁市自然资源局 0871-68697188