


安宁市自然资源局建设工程核实前公示

云南裕能新能源电池材料有限公司年产24万吨磷酸铁和16万吨磷酸铁锂生产线项目（二期）

总平面图

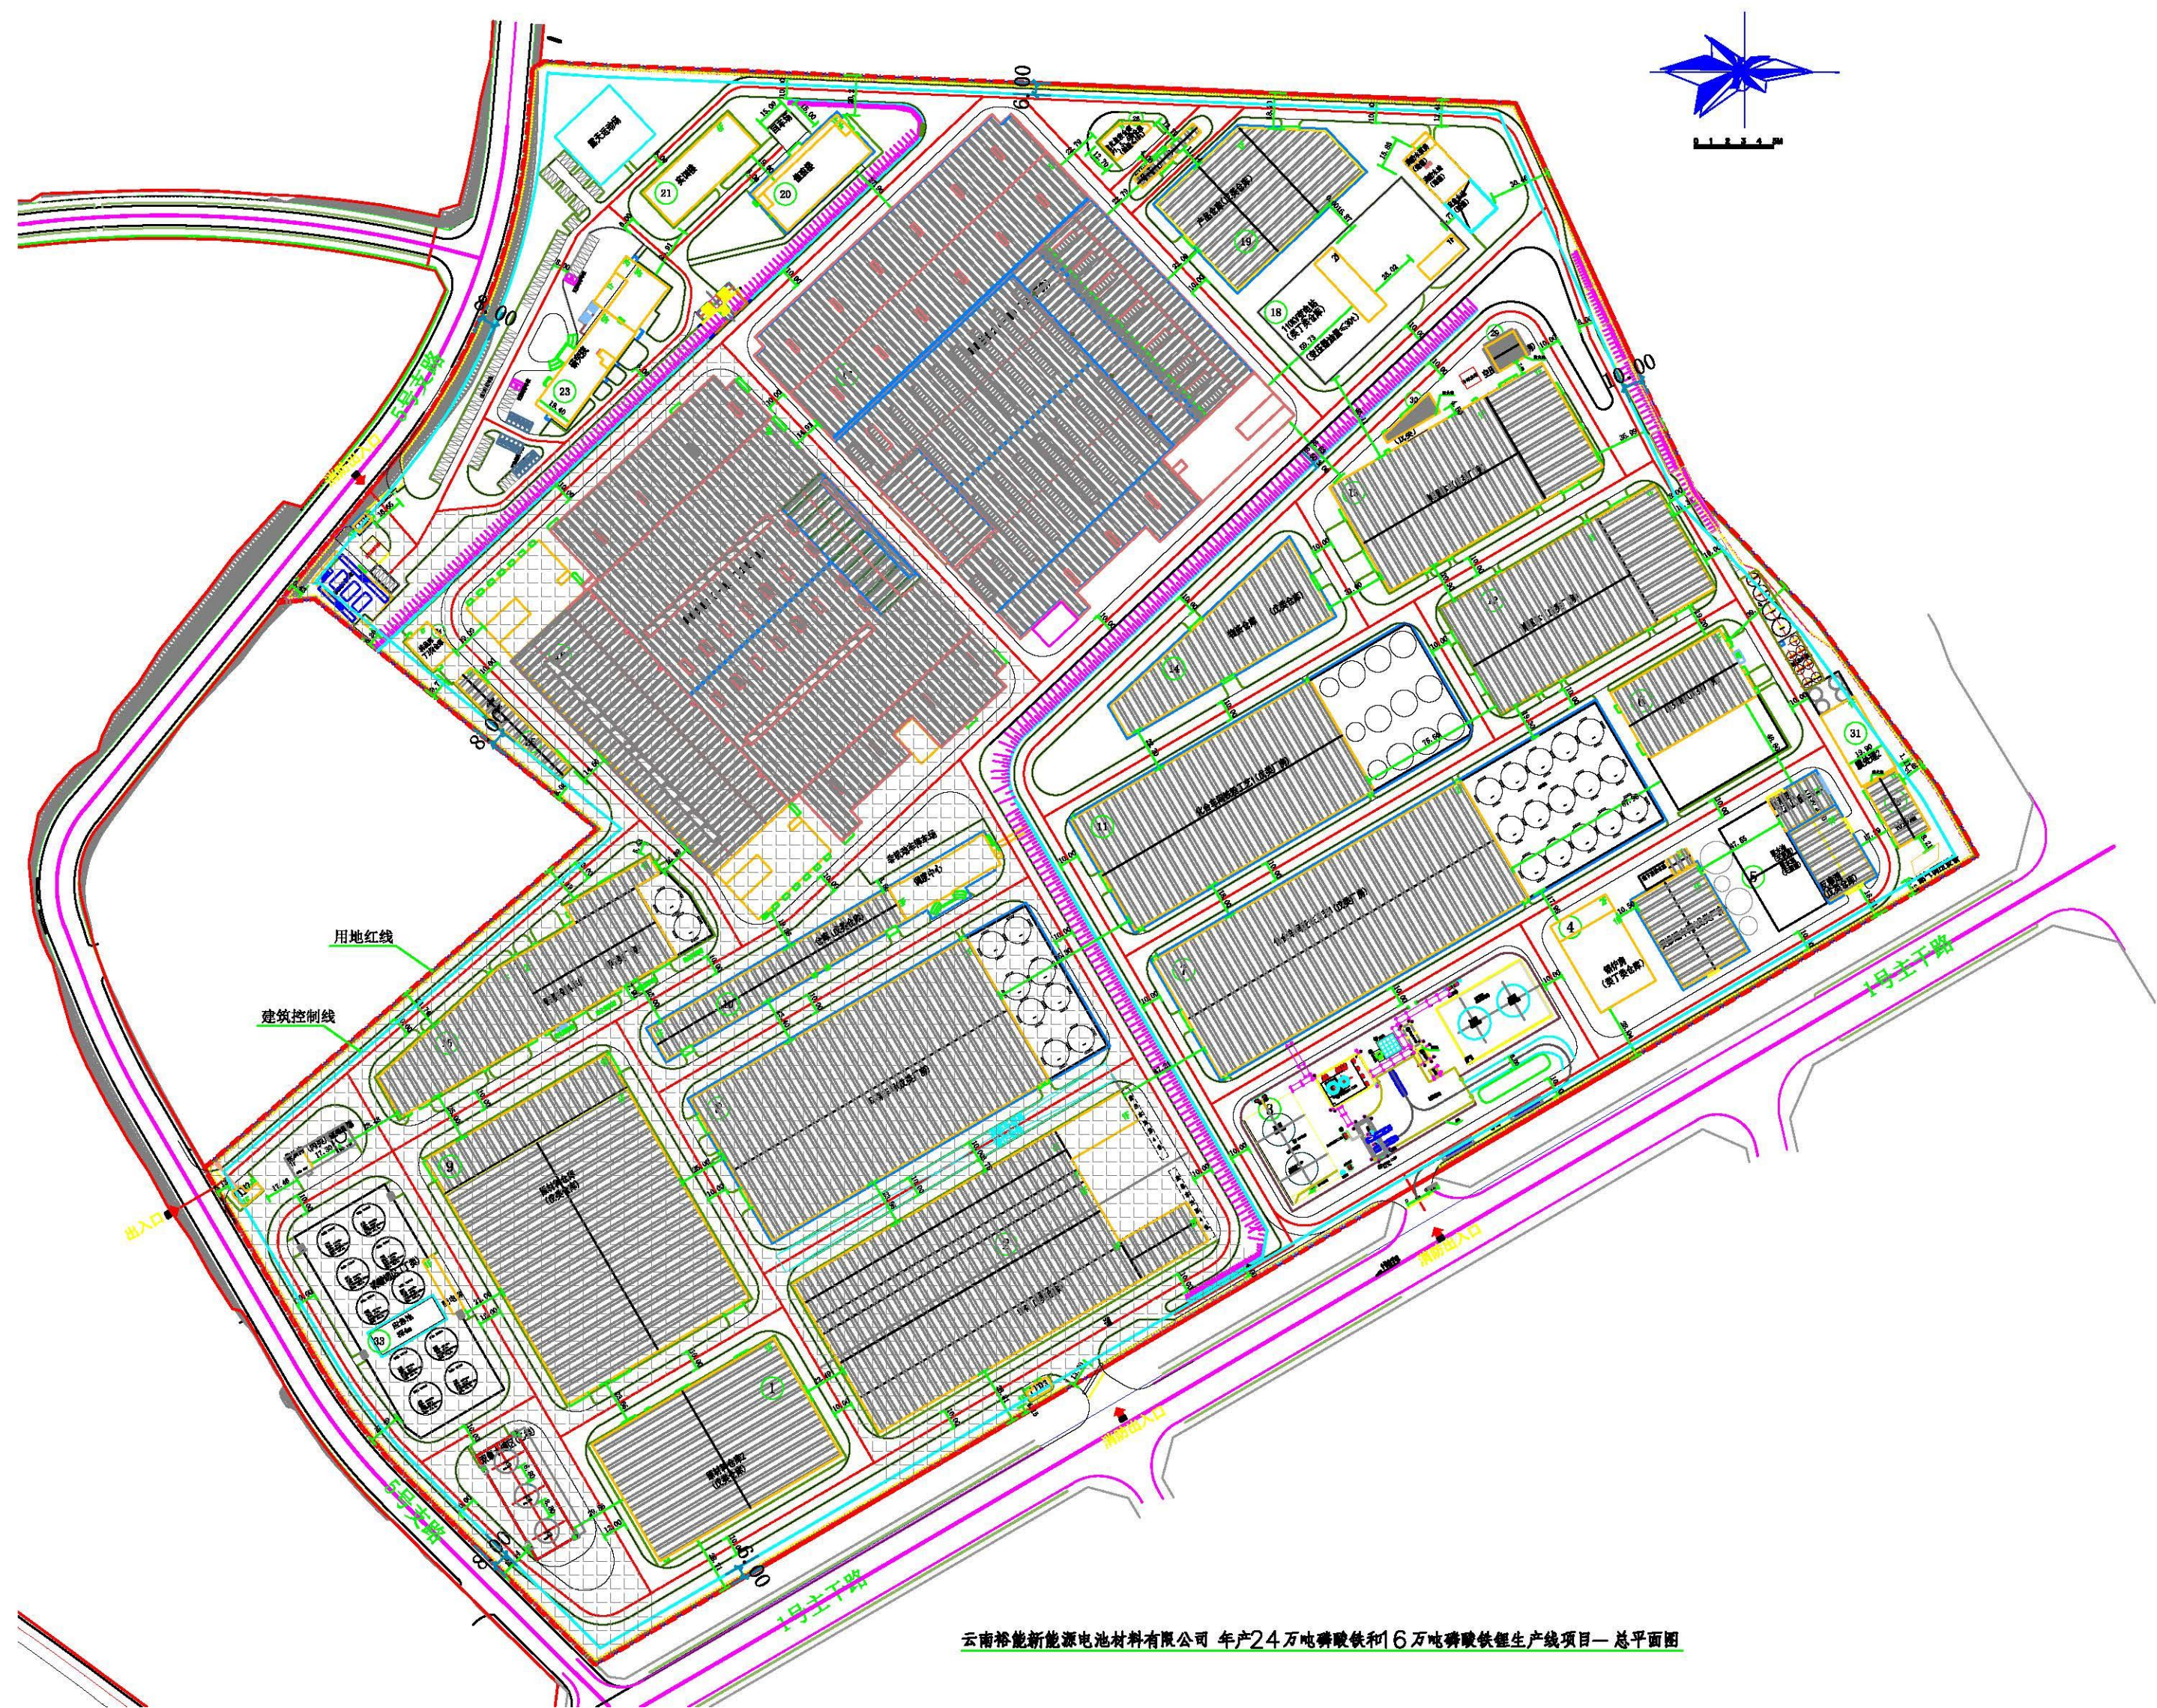

总经济技术指标表（二期）				
项目	建筑面积	单位	备注	
总用地面积	196993.36	m ²		
总建筑面积	167075.45	m ²		
总计容建筑面积	284063.81	m ²		
容积率	1.44			
行政办公及生活服务建筑 占地面积占比	2.42	%		
行政办公及生活服务建筑 建筑面积占比	13.90	%		
构筑物占地面积	124873.58	m ²		
建筑系数	63.39	%		
绿化面积	42118.56	m ²		
绿地率	21.38	%		
停车位	107	个		

主要规划申报指标

净用地面积: 196993.36m²，总建筑面积: 167075.45m²，其中：
地上建筑面积: 165389.89m²，地下建筑面积: 1685.56m²，绿地面积: 42118.56m²。
容积率: 1.44 建筑系数: 63.39% 绿地率: 21.38% 停车位: 107个


项目简介

区位图


现状图

净用地面积: 440193.81m²

项目地块位于昆明市安宁市草铺接到办事处全甫村会碗窑路18号。南临1号主干路，西临5号支路。

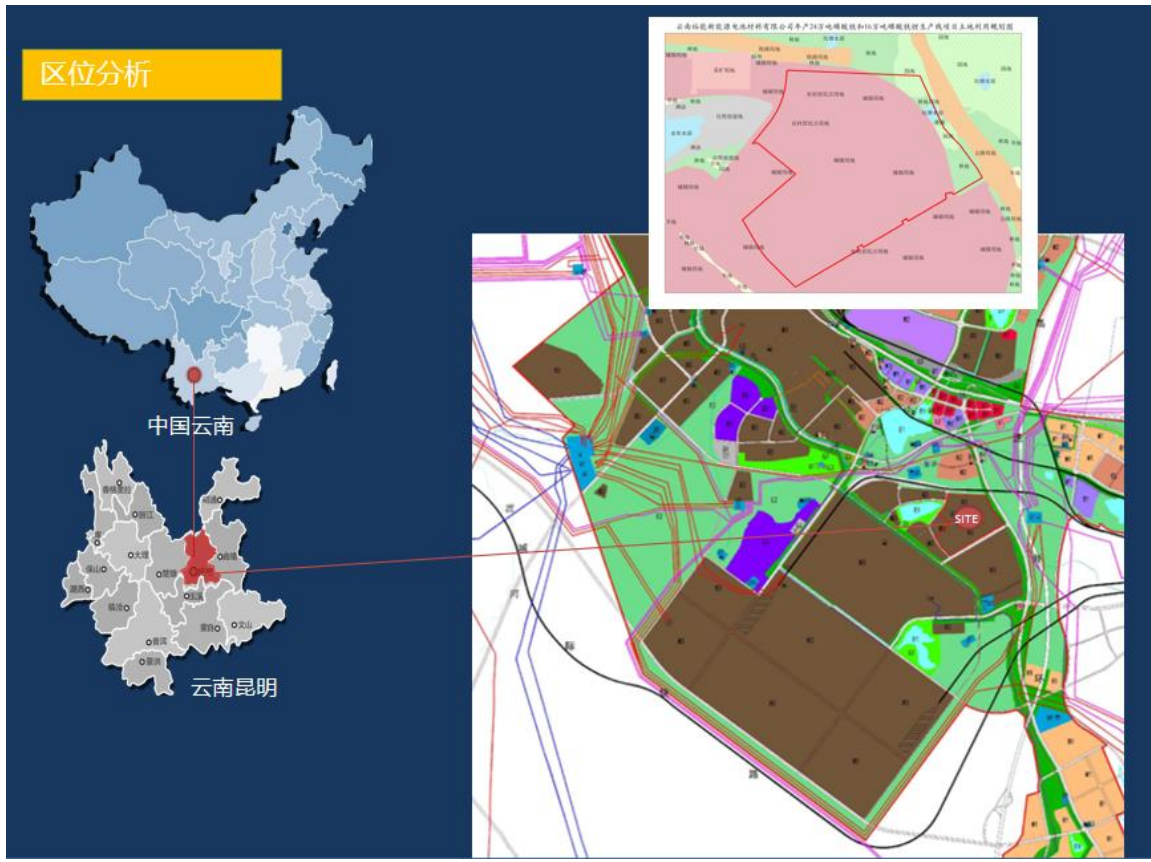

竣工图

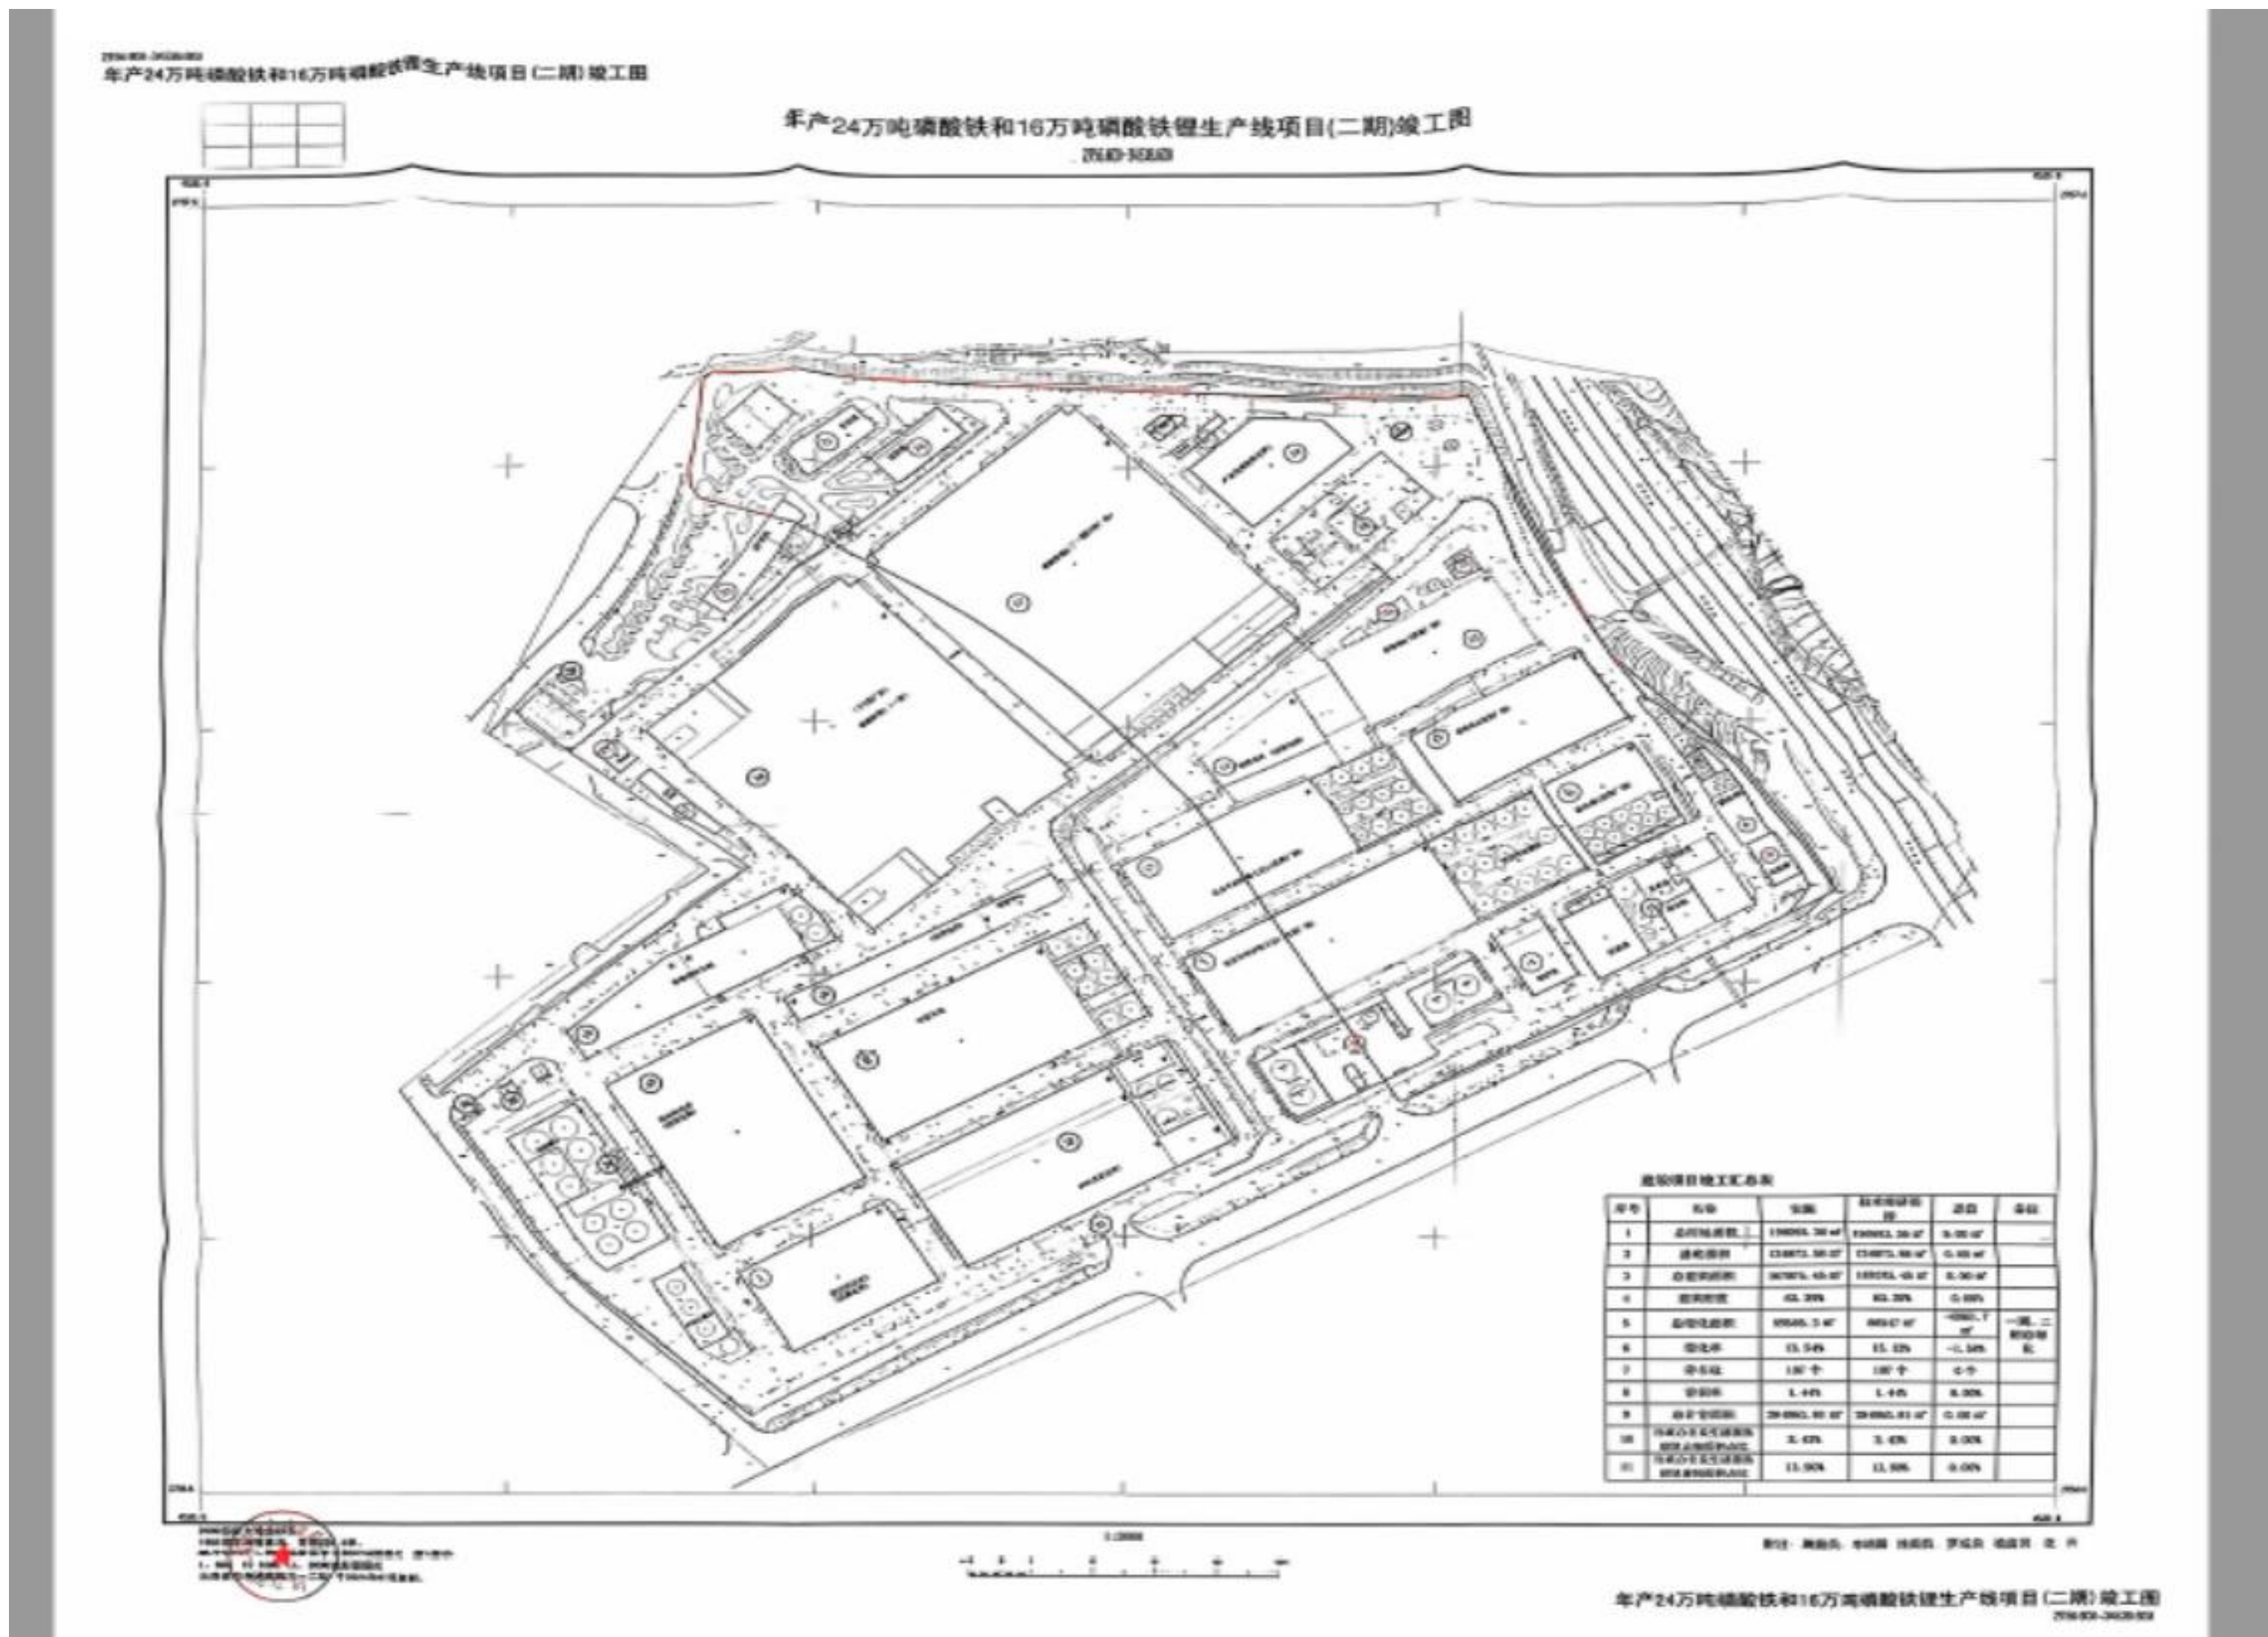

项目性质: 工业园区

申报单位: 云南裕能新能源电池材料有限公司

公示时间: 2024年9 月20 日 至 2024年 9 月 29 日

公示地点: 安宁市自然资源局官网、项目现场; 联系地址: 安宁市珍泉路宁湖大厦 (安宁市自然资源局)

监督举报电话: 安宁市自然资源局 0871-68697188