


# 安宁市自然资源局建设工程核实前公示

## 云南凯宇光电科技有限公司特种光学材料生产线项目

总平面图

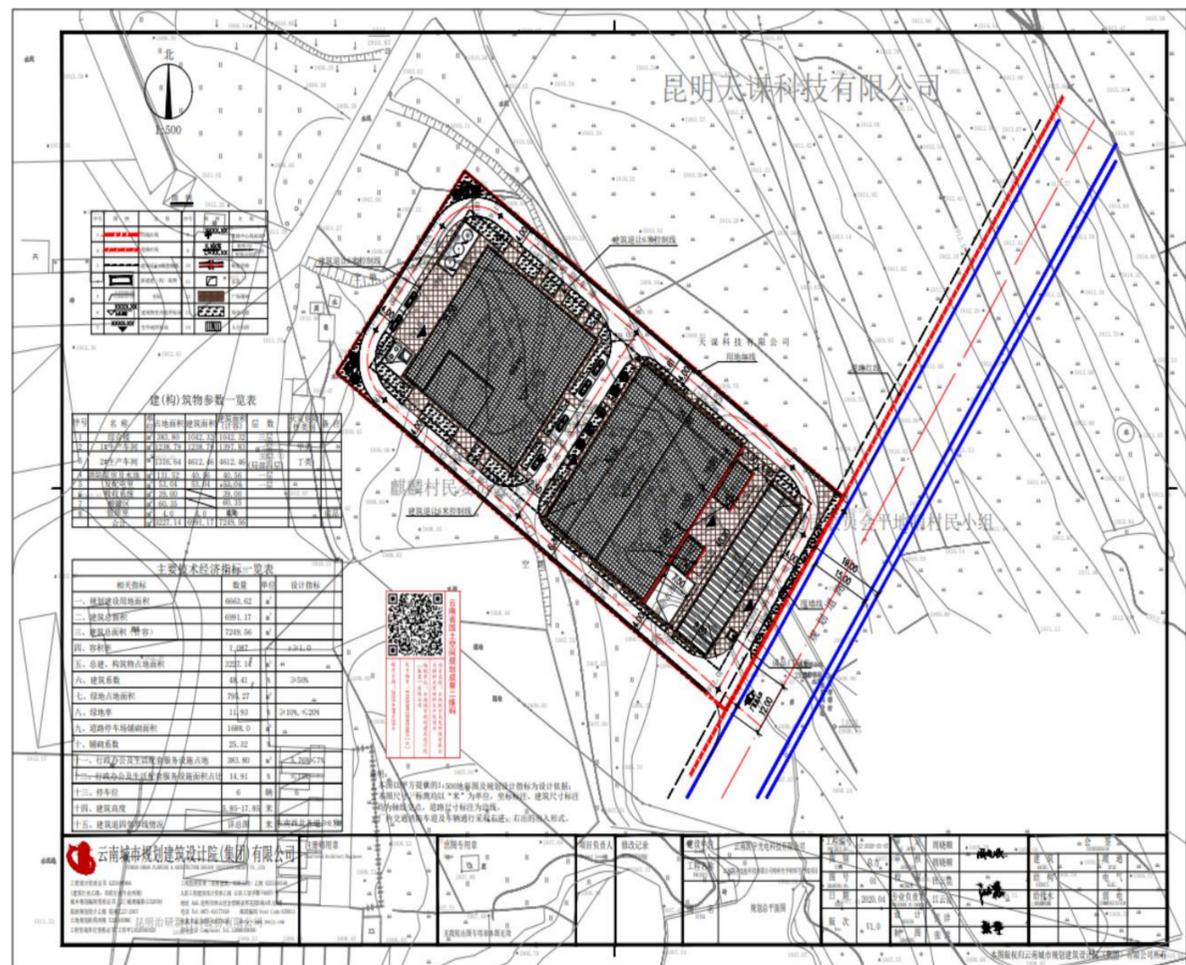

### 主要规划申报指标

净用地面积:  $6663.62 \text{ m}^2$  总建筑面积:  $6987.17 \text{ m}^2$  其中: 地上建筑面积:  $6987.17 \text{ m}^2$

绿地面积:  $636.83 \text{ m}^2$  地下建筑面积:  $0 \text{ m}^2$

容积率: 1.18 建筑密度: 46.92% 绿地率: 9.56% 停车位: 6个

### 项目简介

建设用地面积:  $6663.62 \text{ m}^2$   
项目地块位于昆明市安宁市工业园区麒麟片区。东面和东北面与西山区接壤,西面和西北面与禄丰县交界,南面和东南面与晋宁县相连,西南面与易门县毗邻。

### 区位图




### 现状图



### 竣工图


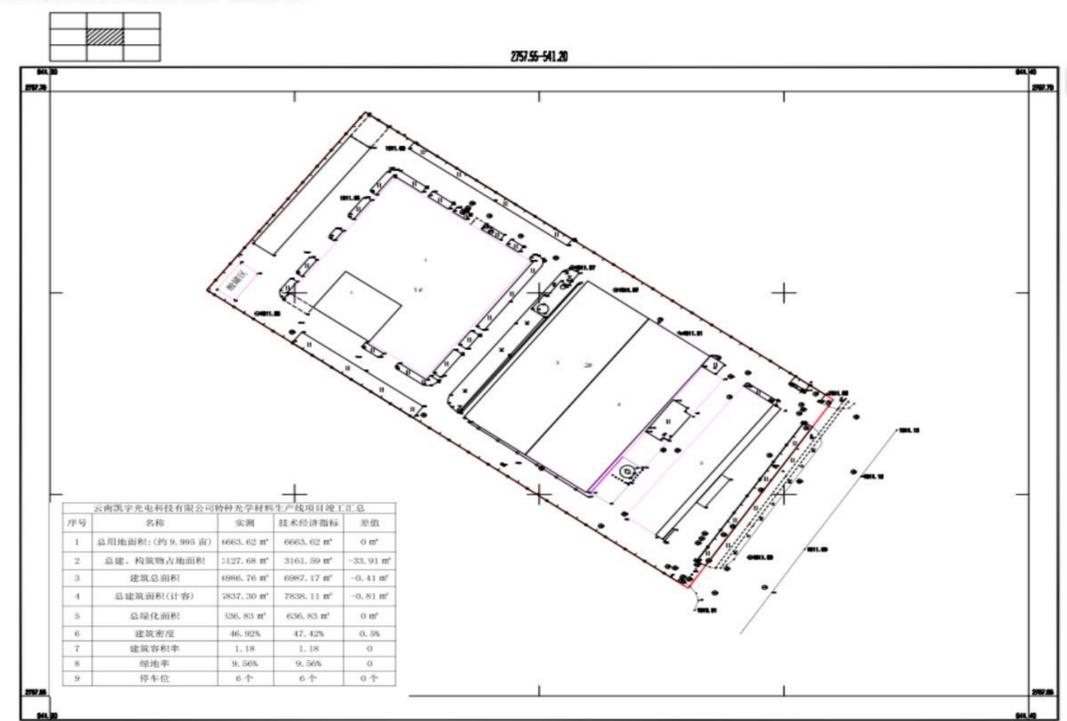

项目性质: 工业厂房

申报单位: 云南凯宇光电科技有限公司

公示时间: 2024年10月16日至2024年10月24日

公示地点: 安宁市自然资源局官网、项目现场; 联系地址: 安宁市珍泉路宁湖大厦(安宁市自然资源局)

监督举报电话: 安宁市自然资源局 0871-68697188