


安宁市自然资源局建设工程核实批前公示

保罗（安宁）大健康产业园项目一期工程（A1-1地块） （第二次分期）

总平面图

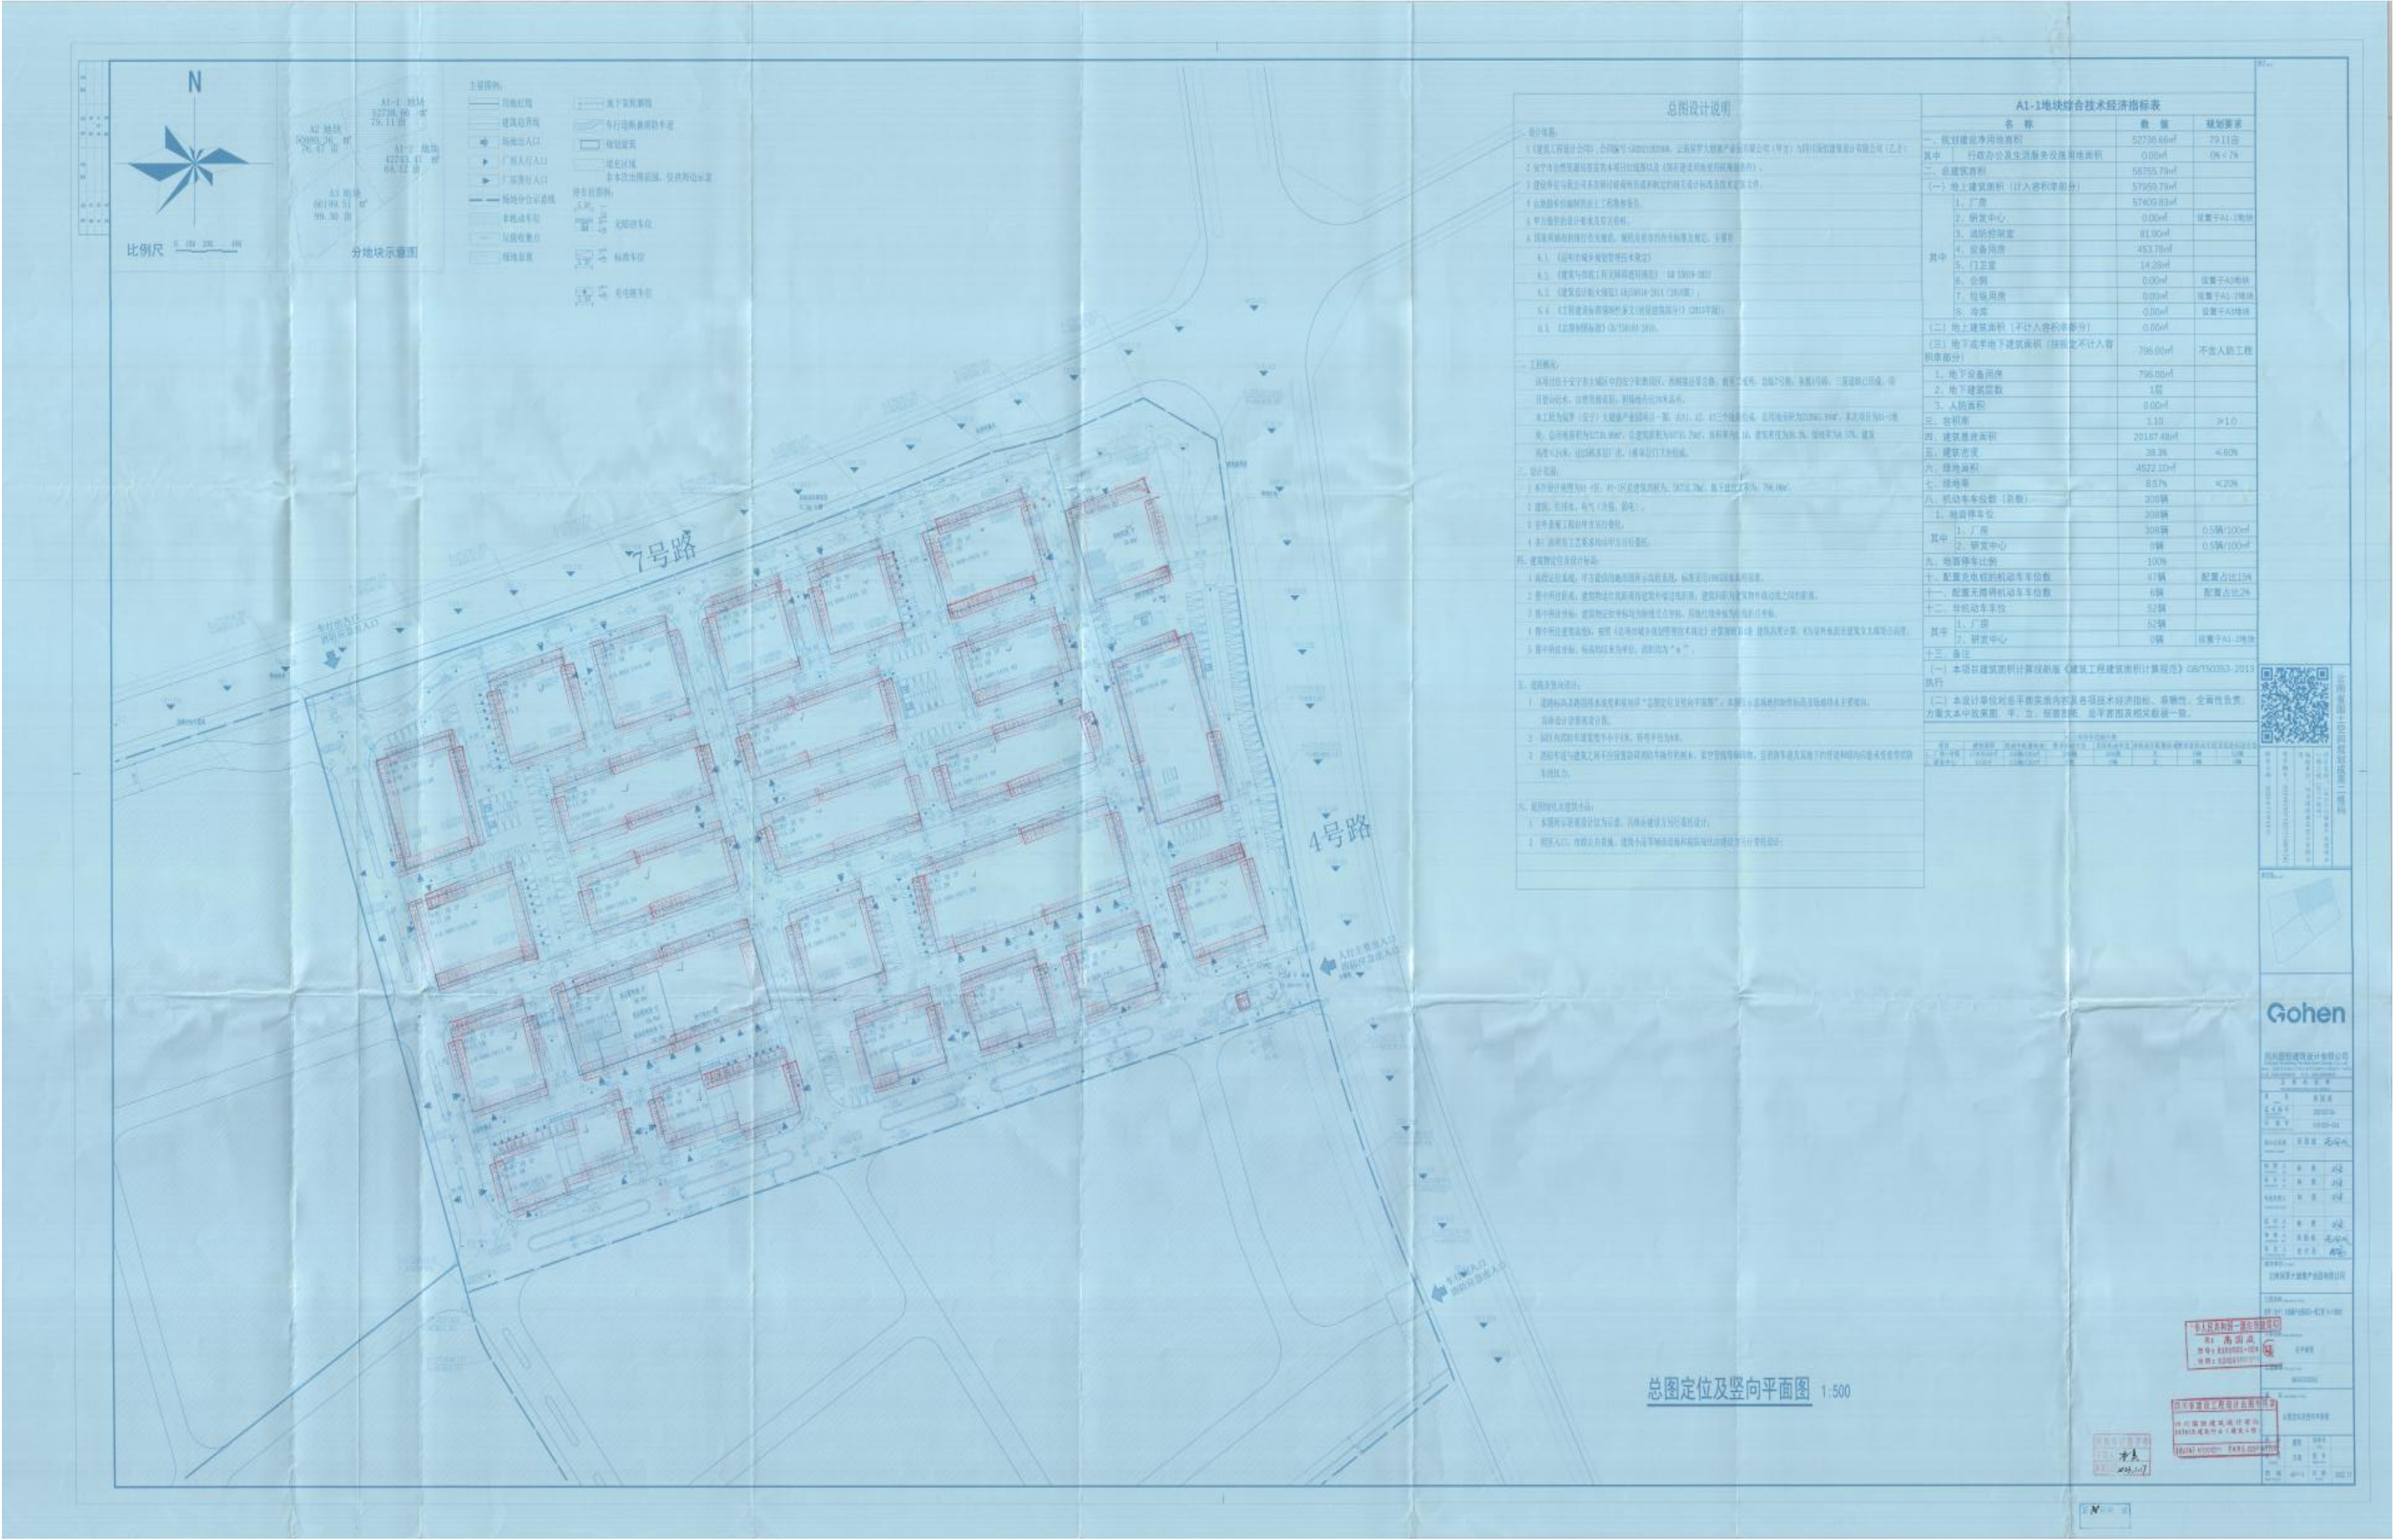


主要规划申报指标

净用地面积: 3796.80 m² 总建筑面积: 6125.40m² 其中: 地上建筑面积: 6125.40m²
绿地面积: 0m² 地下建筑面积: 0m²
容积率: 1.61 建筑密度: 32.27 绿地率: 0 停车位: 58个

项目简介

净用地面积: 52738.66m²
项目地块位于昆明市安宁市职教园区线草路。


区位图

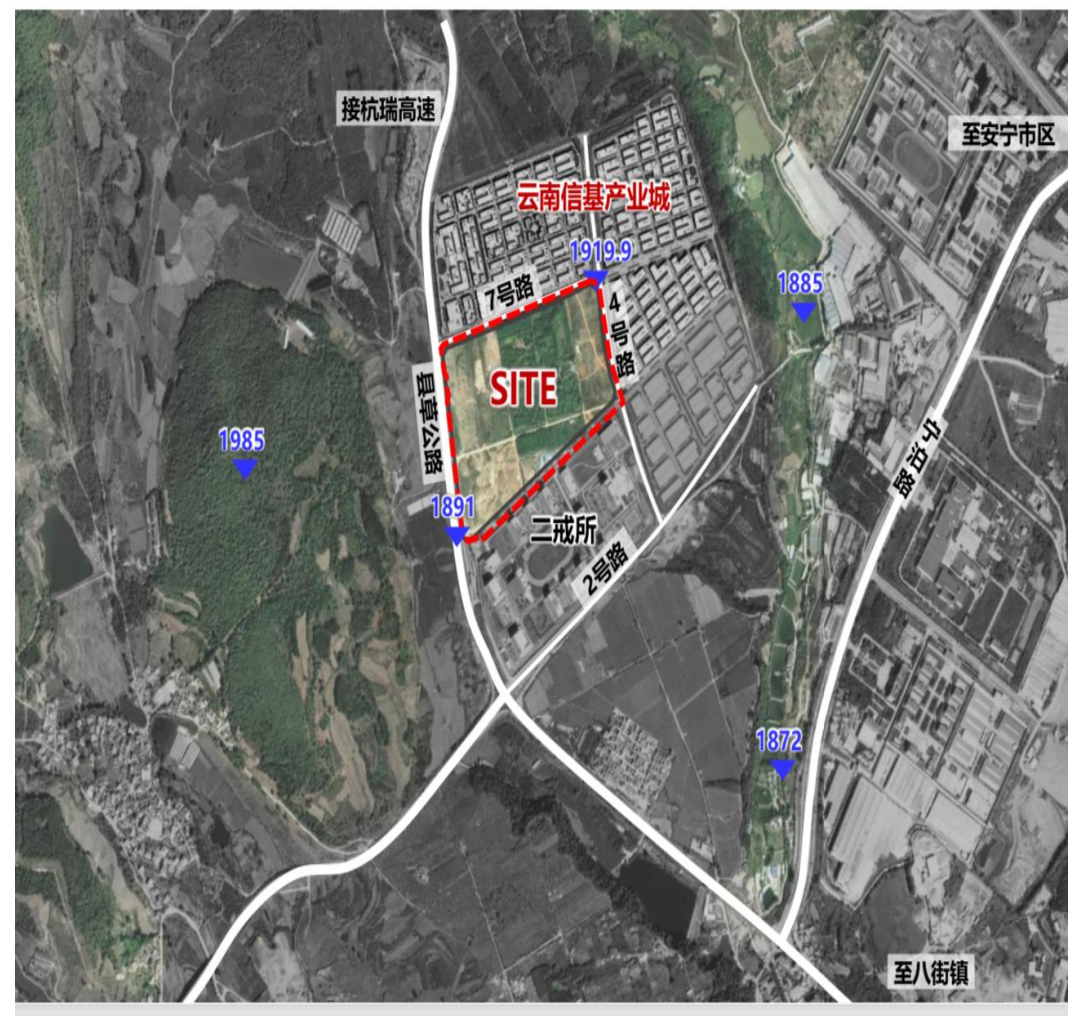


现状图




竣工图

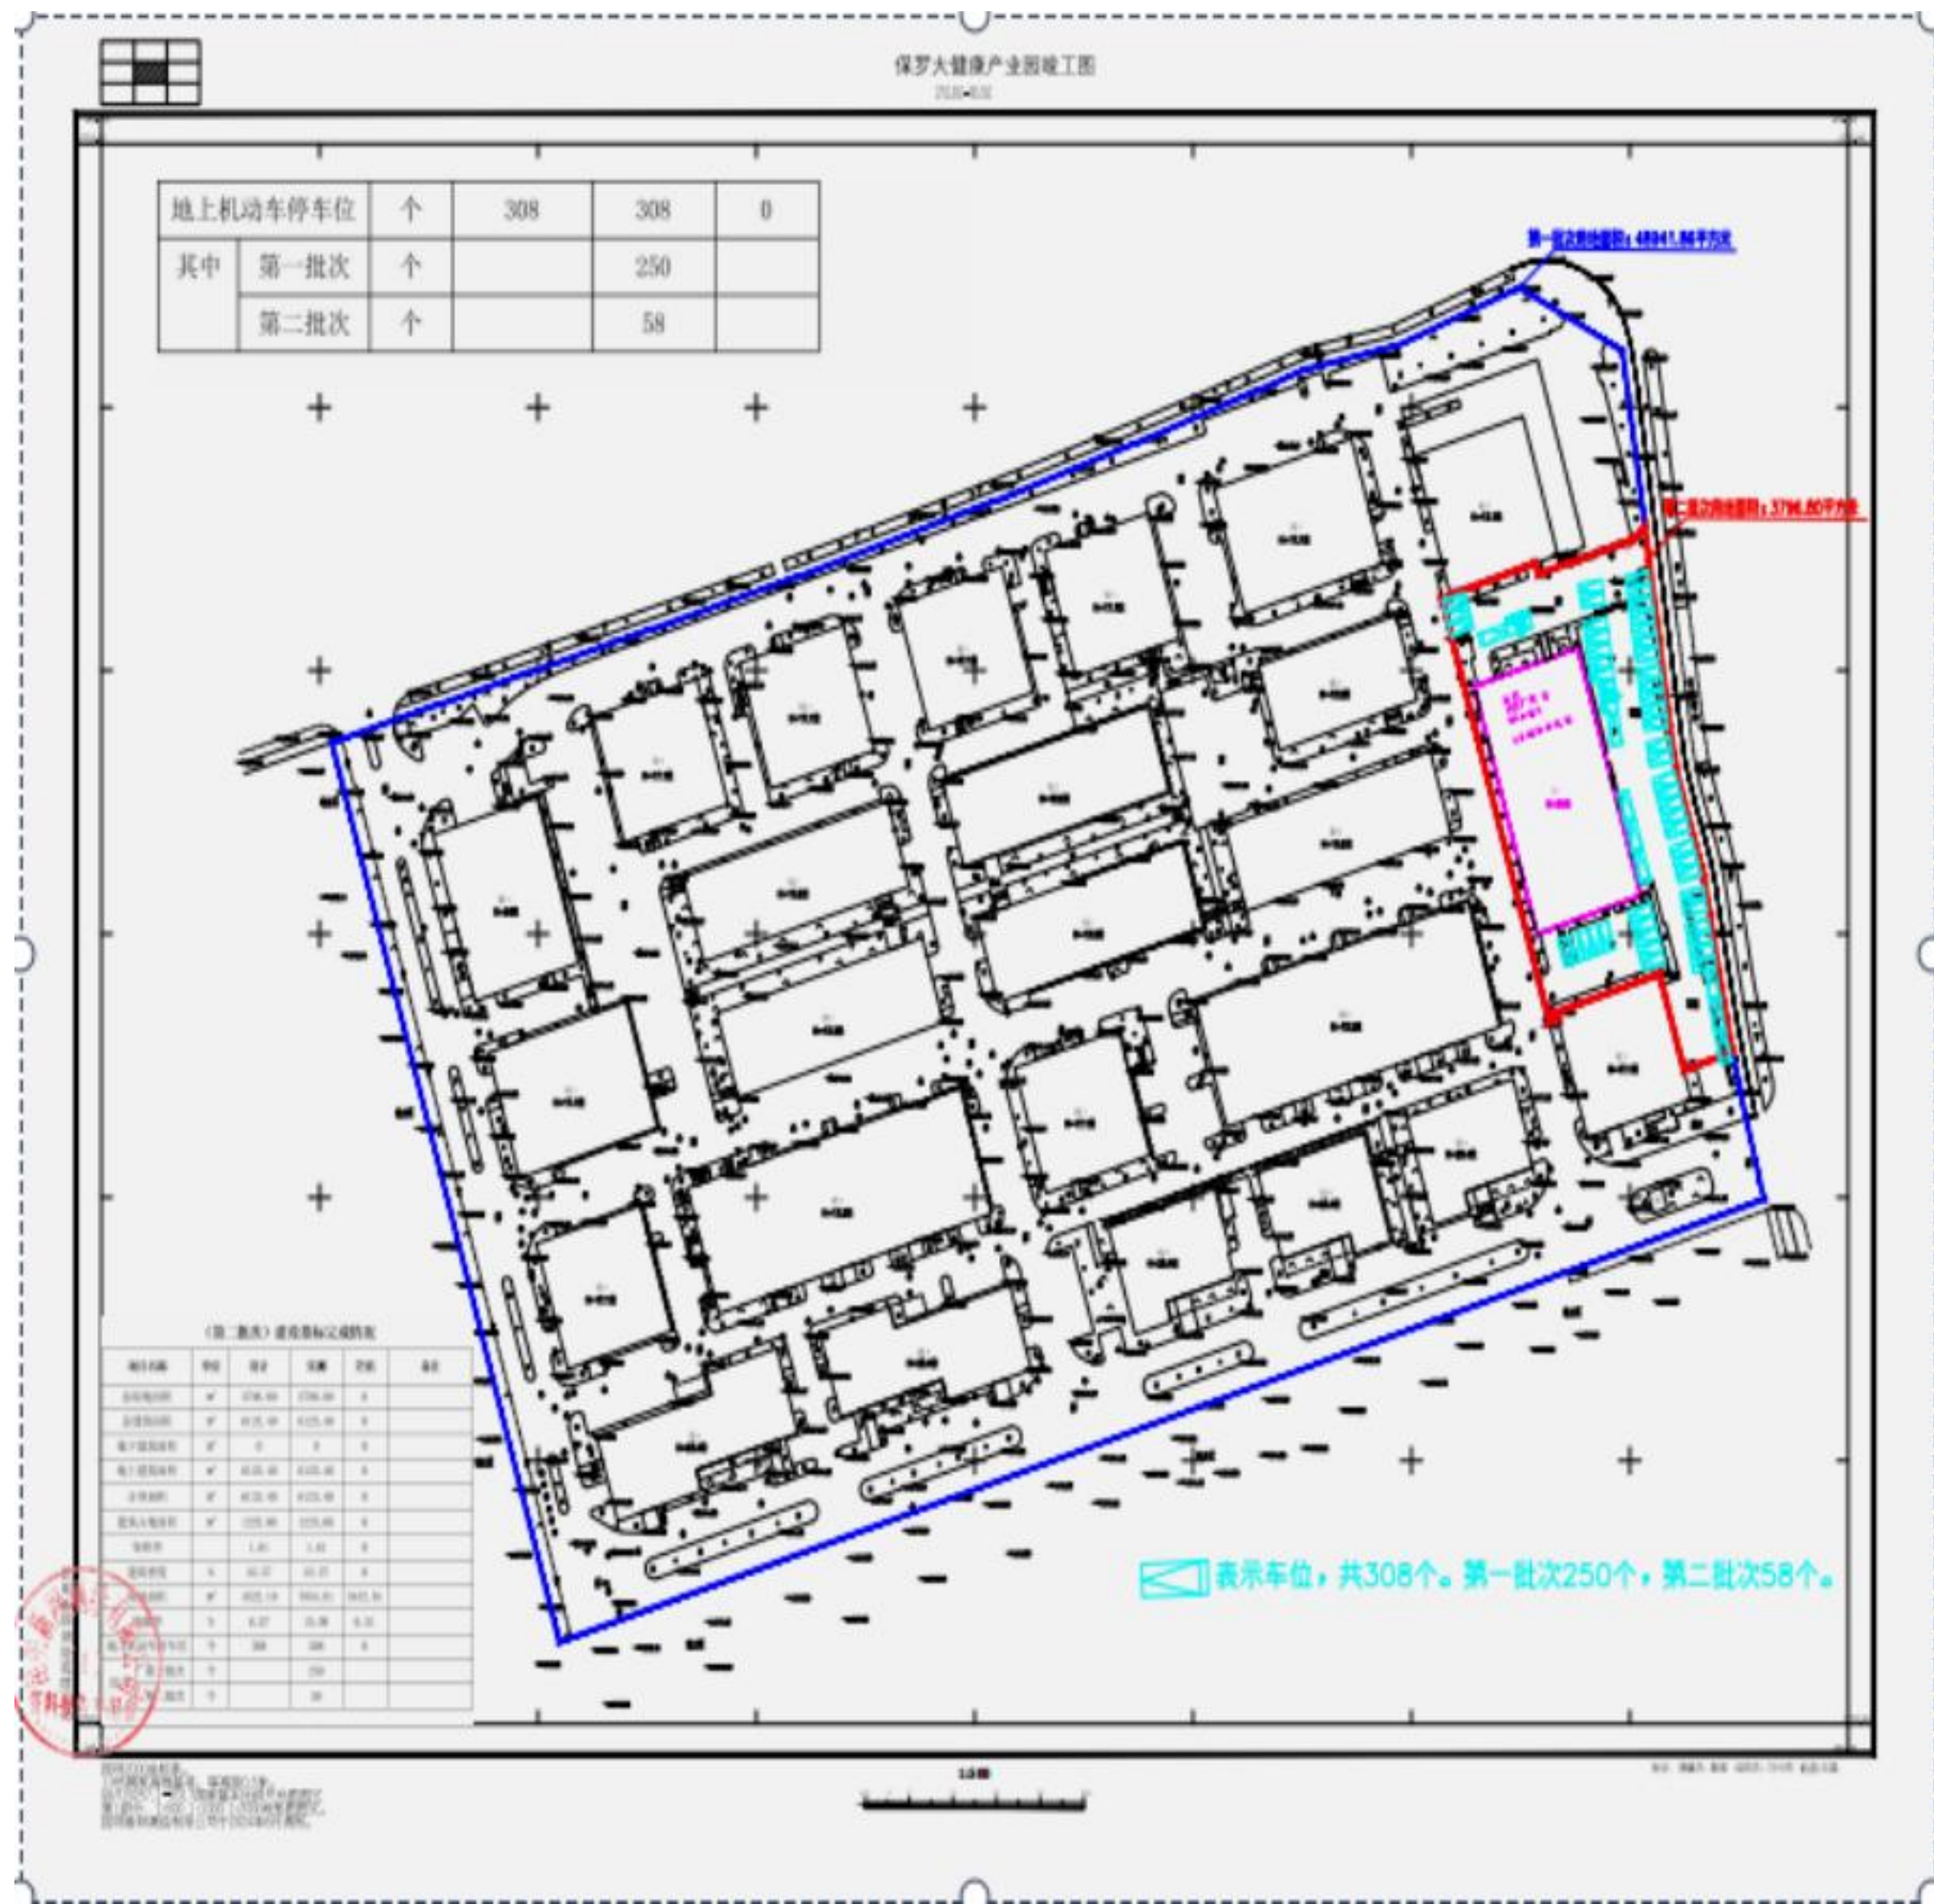

第一次规划核实指标

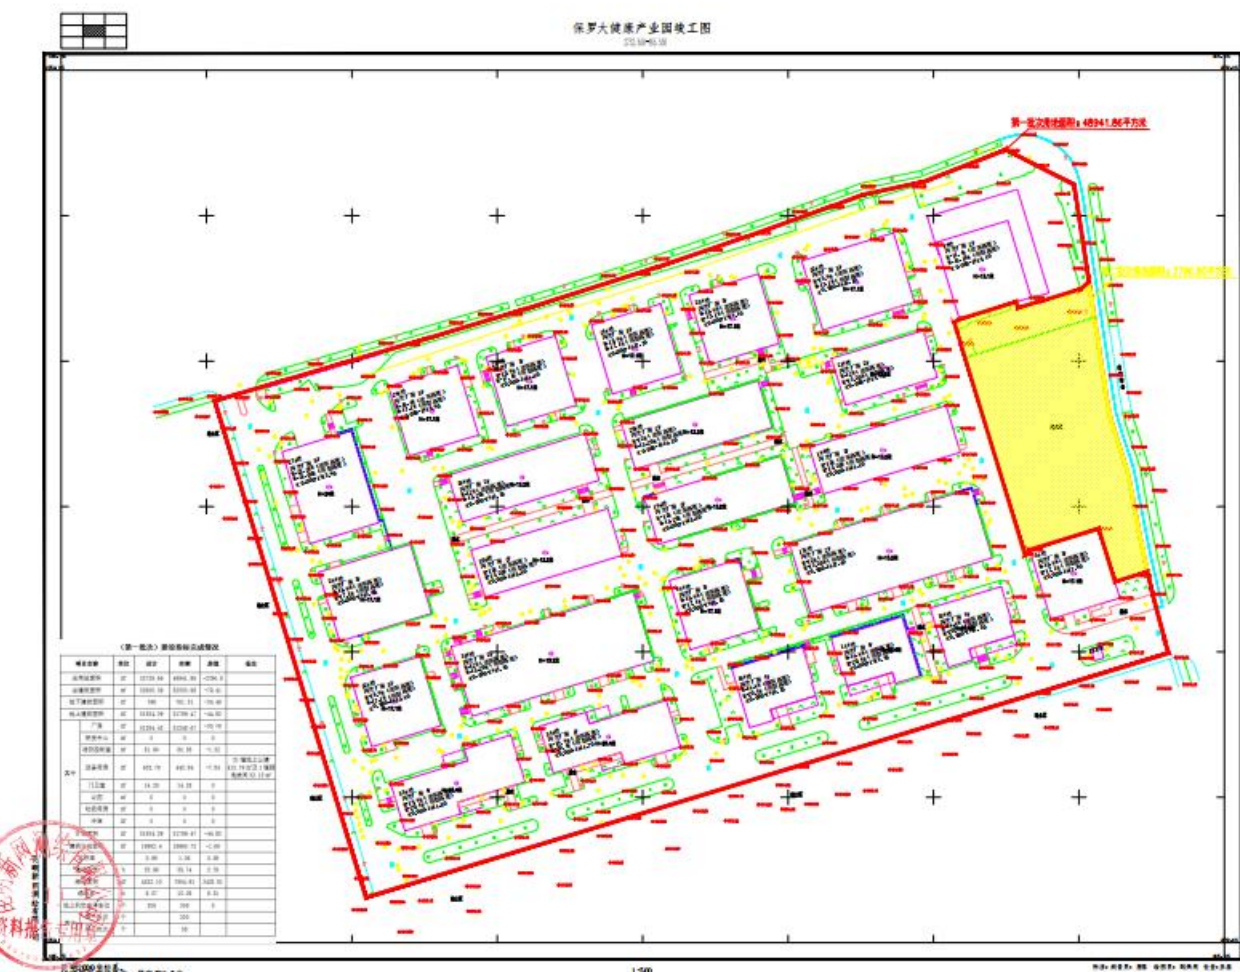

配套设施布置图

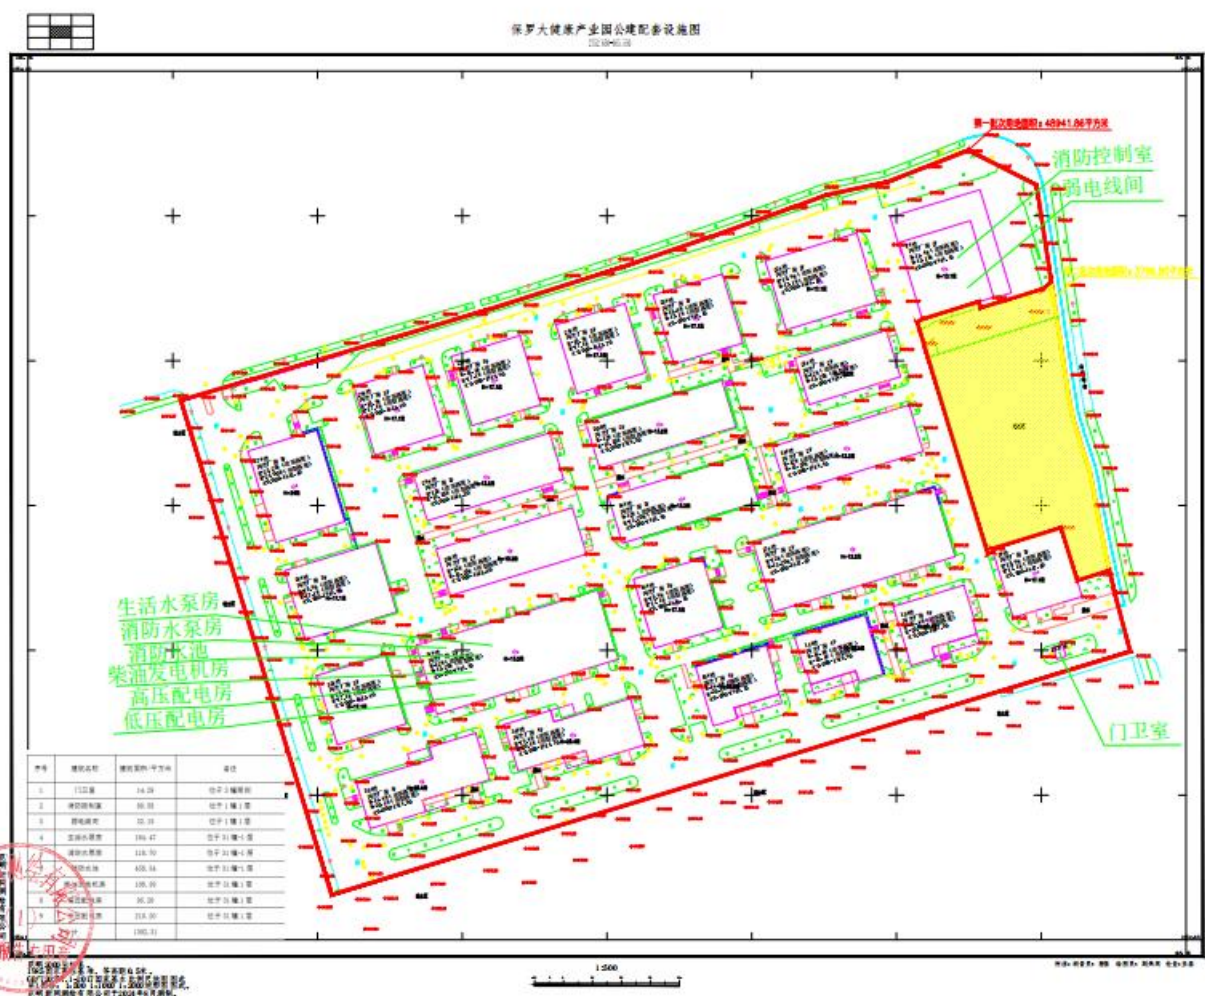

项目性质: 工业园区
申报单位: 云南保罗大健康产业园有限公司
公示时间: 2025 年 2 月 26 日至 2025 年 3 月 6 日
公示地点: 安宁市自然资源局官网、项目现场; 联系地址: 安宁市珍泉路宁湖大厦 (安宁市自然资源局)
监督举报电话: 安宁市自然资源局 0871-68697188