


安宁市自然资源局建设工程核实前公示

云南黄金产业园贵金属检测基地（一期）工程项目

总平面图

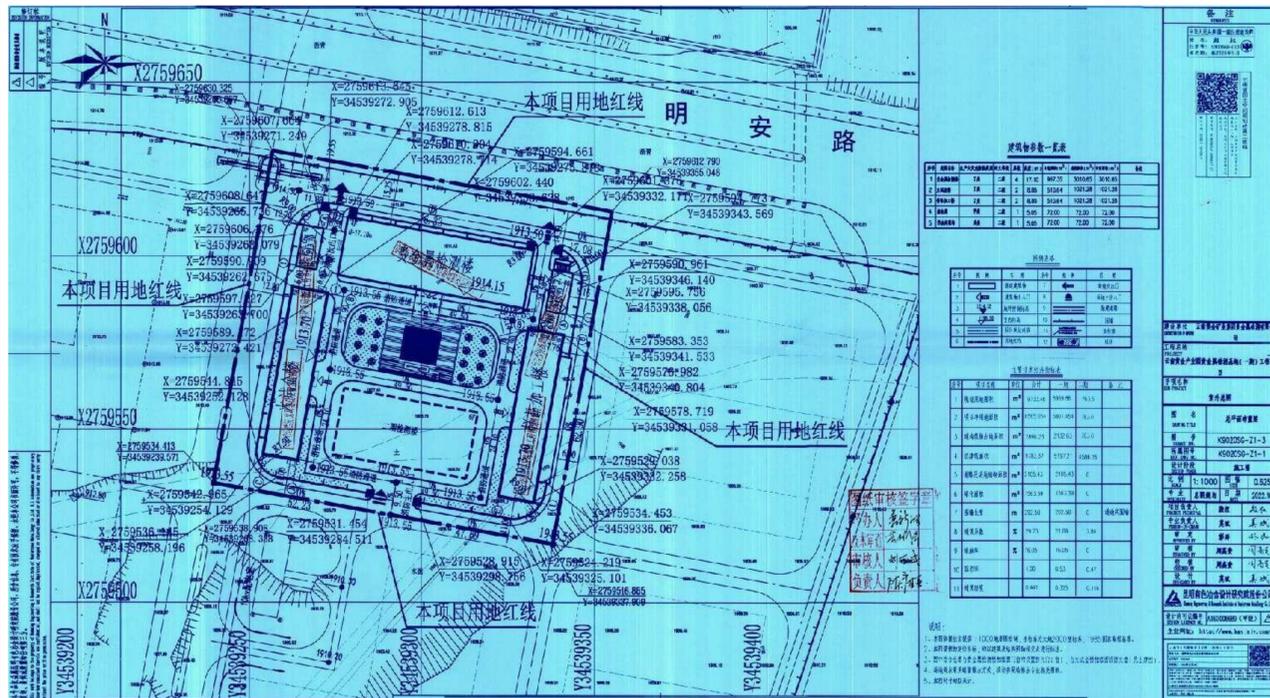

主要规划申报指标

净用地面积: 8969.86m^2 总建筑面积: 5177.87m^2 其中: 地上建筑面积: 5177.87m^2
绿地面积: 1726.66m^2 地下建筑面积: 0.00m^2
容积率: 0.58 建筑密度: 23.75% 绿地率: 17.74% 停车位: 0 个

项目简介

净用地面积: 8969.86m^2
本项目建于云南安宁产业园区冶金—先进装备制造及环保产业园内。南侧滇金投资公司云南黄金产业园项目, 西侧滇金投资公司云南黄金产业园项目, 东侧滇金投资公司云南黄金产业园项目, 北临4#路南侧防护绿地。


区位图



现状图



竣工图

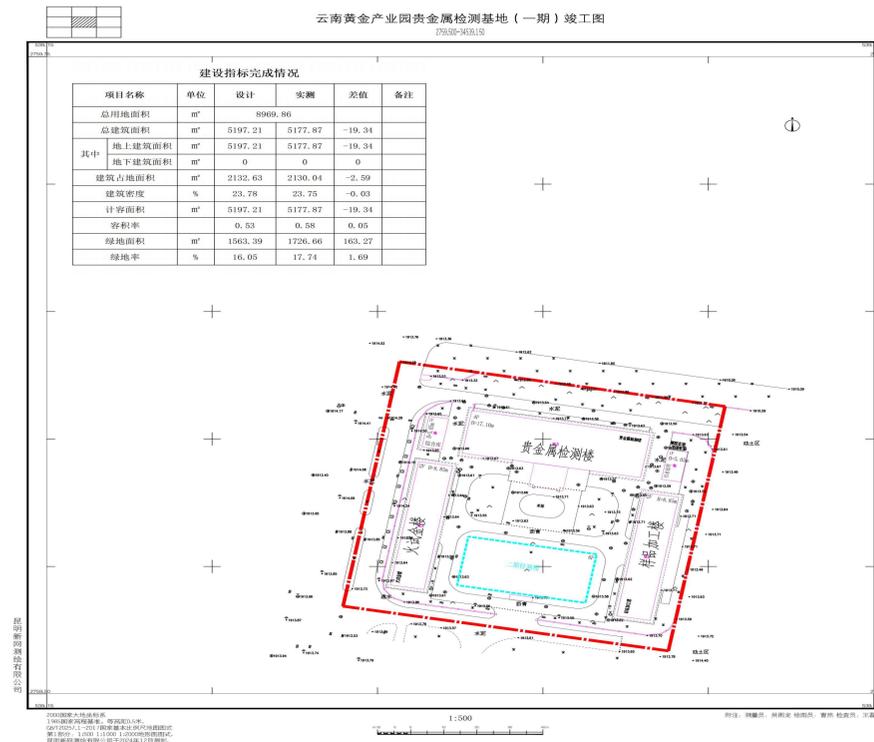

项目性质: 工业厂房

申报单位: 云南黄金矿业集团贵金属检测有限公司

公示时间: 2025年5月9日至2025年5月19日

公示地点: 安宁市自然资源局官网、项目现场; 联系地址: 安宁市珍泉路宁湖大厦(安宁市自然资源局)

监督举报电话: 安宁市自然资源局 0871-68697188