


安宁市自然资源局建设工程核实前公示

八景路延长线改扩建工程

规划审批总平面图

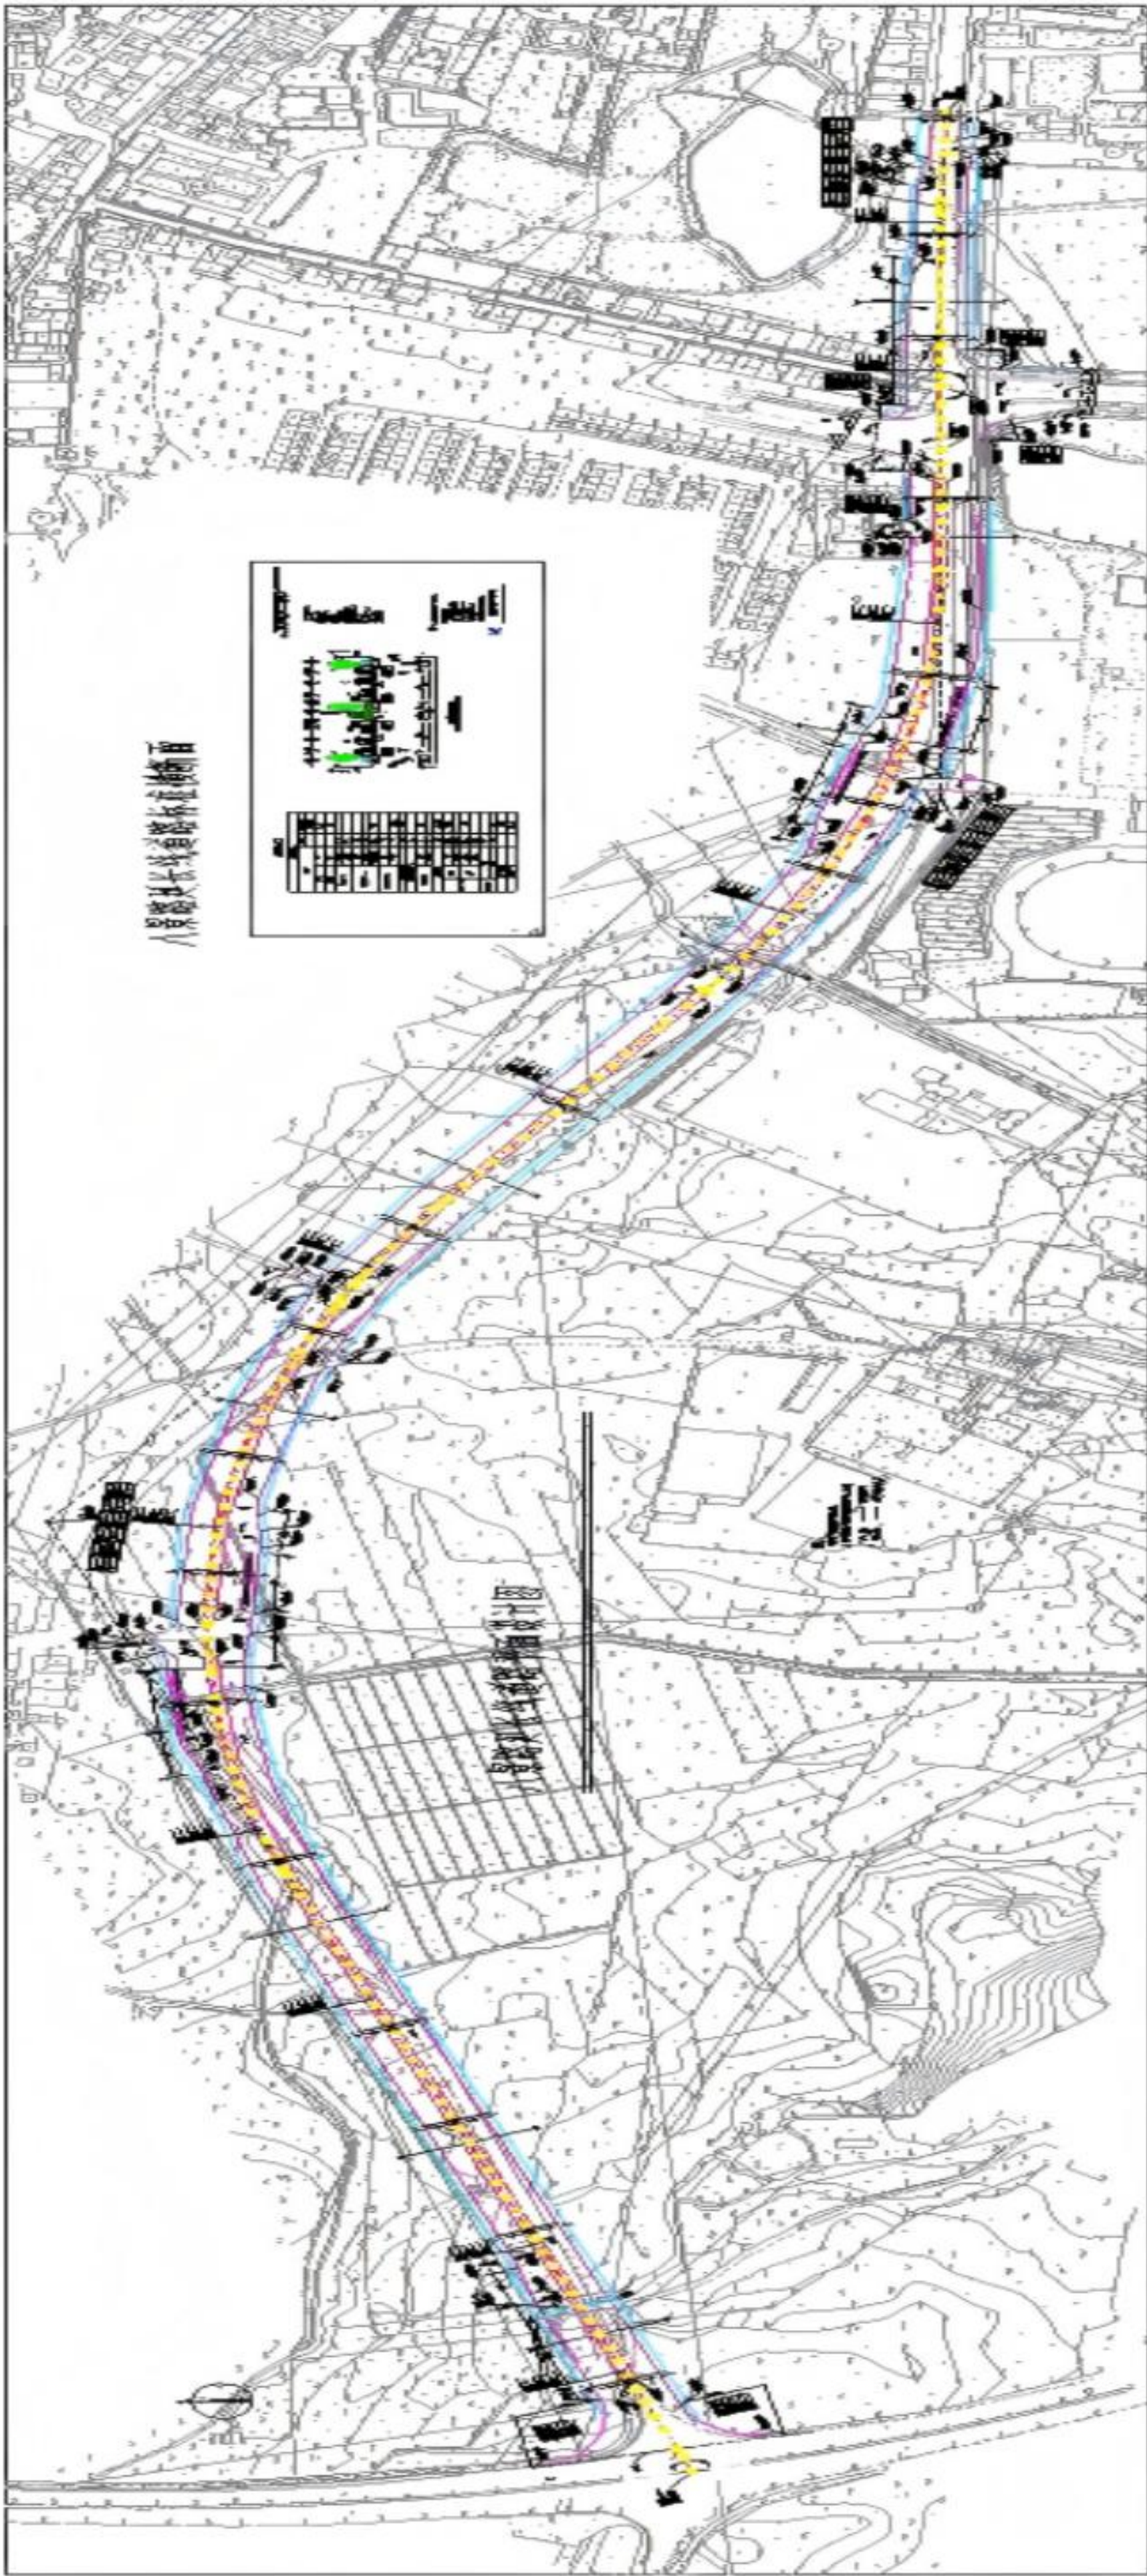

主要规划申报指标

净用地面积: 46564.55m² 道路总长: 1535 米 、道路宽: 30~18.79米
绿地面积: 6910m²
绿地率: 26.7%

项目简介

安宁市八景路延长线道路改扩建工程，项目位于安宁市八街镇，为现状八景路的延伸，道路起于县八公路交叉口，止于现状八景路，路线走向由西向东，沿线与县八公路、勤学路平交，全长1535m，工程范围为K0+016.477~K1+1535，道路等级为城市次干路，设计速度40Km/h，施工红线宽度为30~18.79m，路线周边涉及村落及主要单位有：云杉村、八街人民法院及安宁市第二中学。


区位图



现状图



道路竣工图

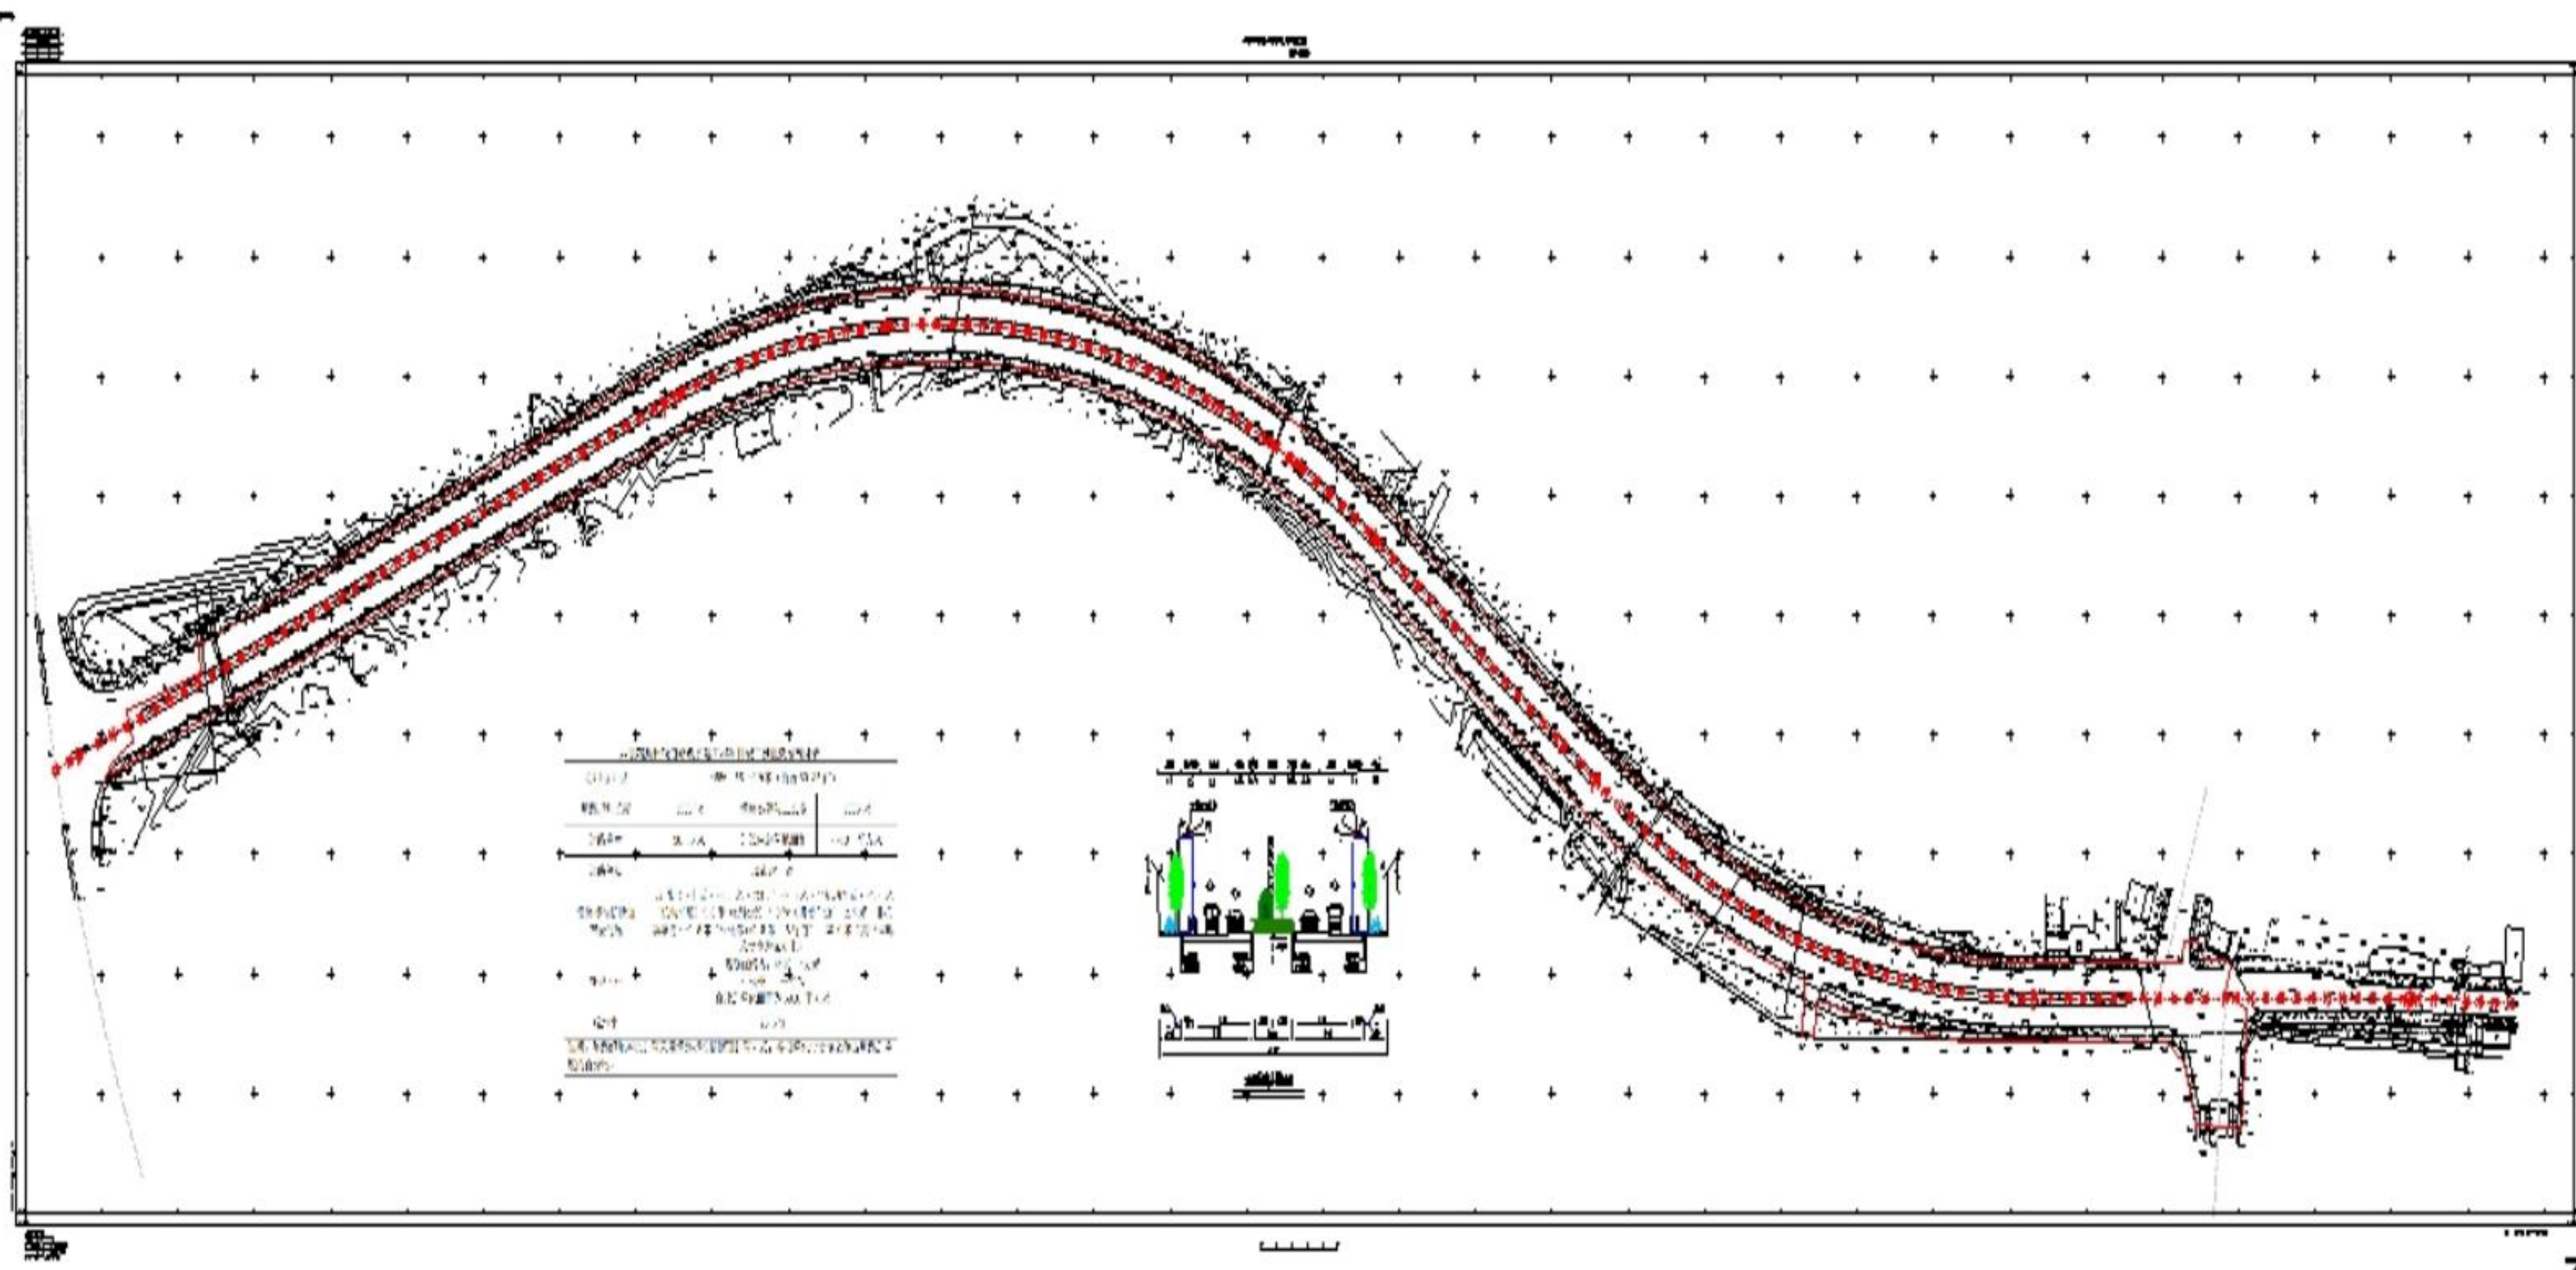

项目性质: 市政道路
申报单位: 安宁宁湖新城管理委员会（SPV-安宁安建市政建设投资有限公司）公示时间: 2025年06月09日至2025年06月17日
公示地点: 安宁市自然资源局官网、项目现场；联系地址: 安宁市珍泉路宁湖大厦（安宁市自然资源局）
监督举报电话: 安宁市自然资源局 0871-68697188