


安宁市自然资源局建设工程核实前公示

云南省消防救援总队综合训练基地-危险化学品事故预防与处置训练中心及特勤消防救援站建设项目（一期）

总平面图

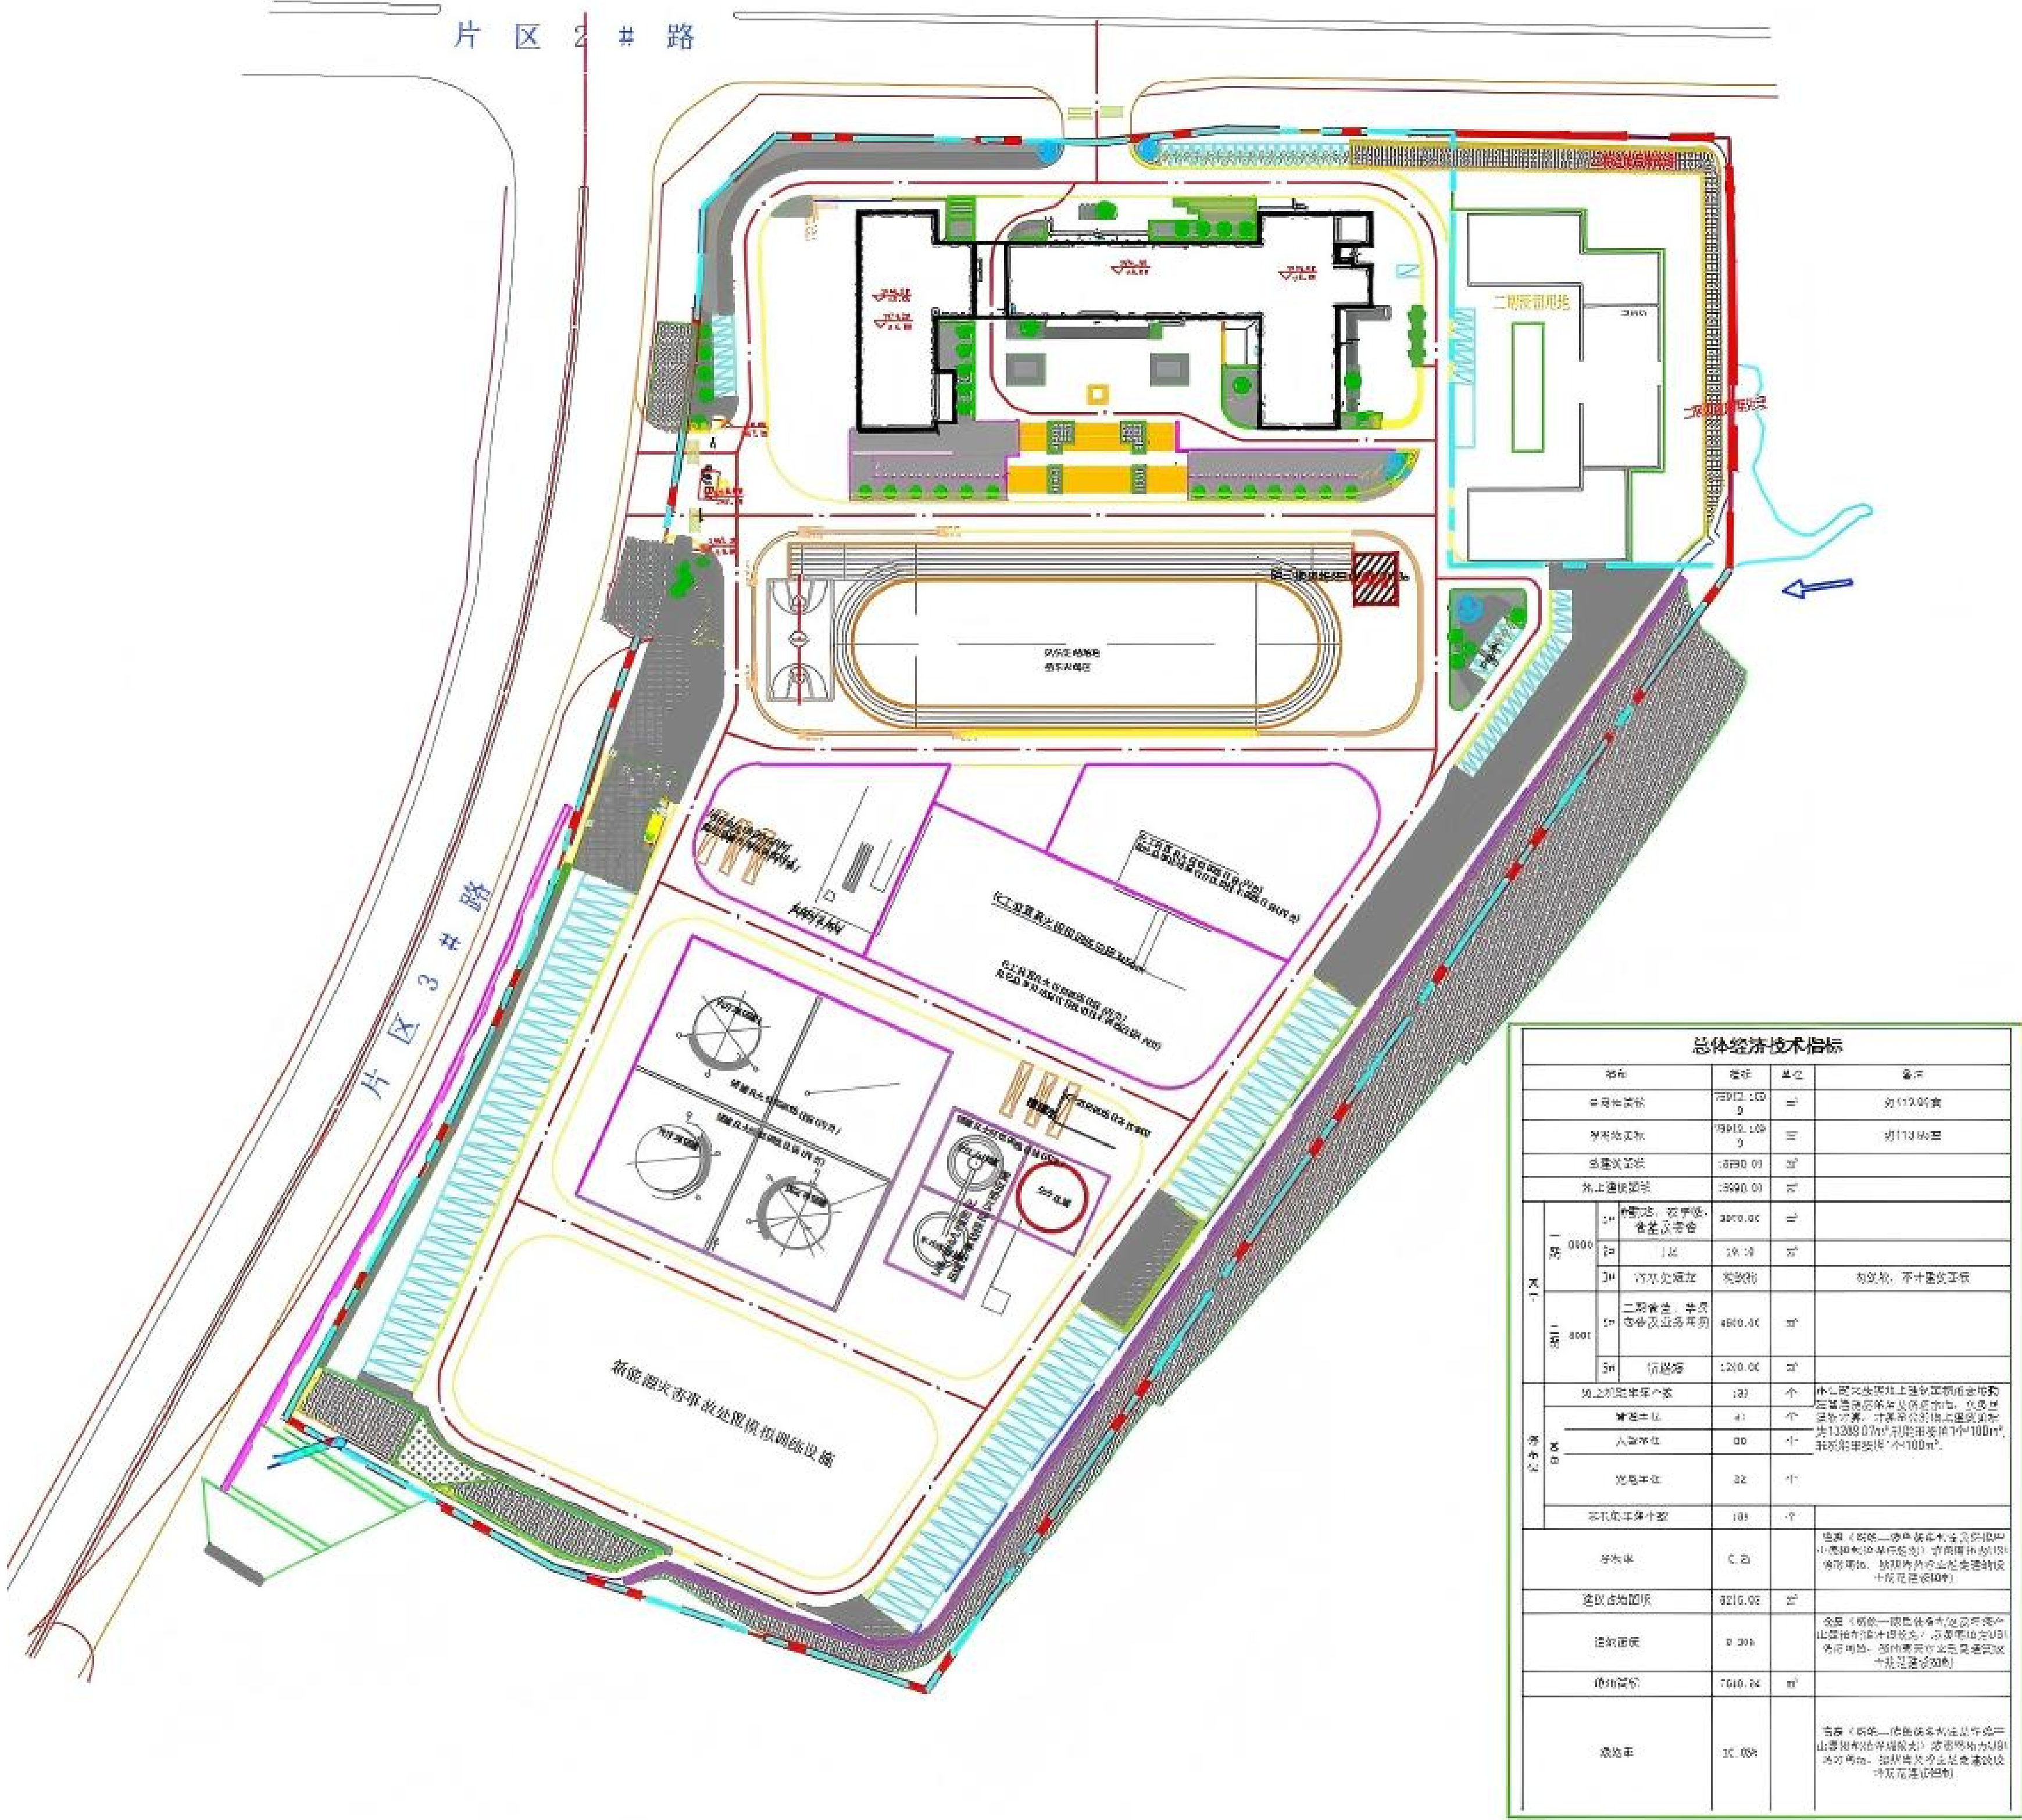

主要规划申报指标

净用地面积: 75953.11 m² 总建筑面积: 9981.93m² 其中: 地上建筑面积: 9981.93m²

绿地面积: 5858.65m²

地下建筑面积: 0 m²

容积率: 0.13 建筑密度: 4.73% 绿地率: 7.71% 停车位: 139个

项目简介

净用地面积: 75953.11m²
项目地块位于昆明市位于安宁市草铺街道办事处明安路附近。


区位图



现状图



竣工图

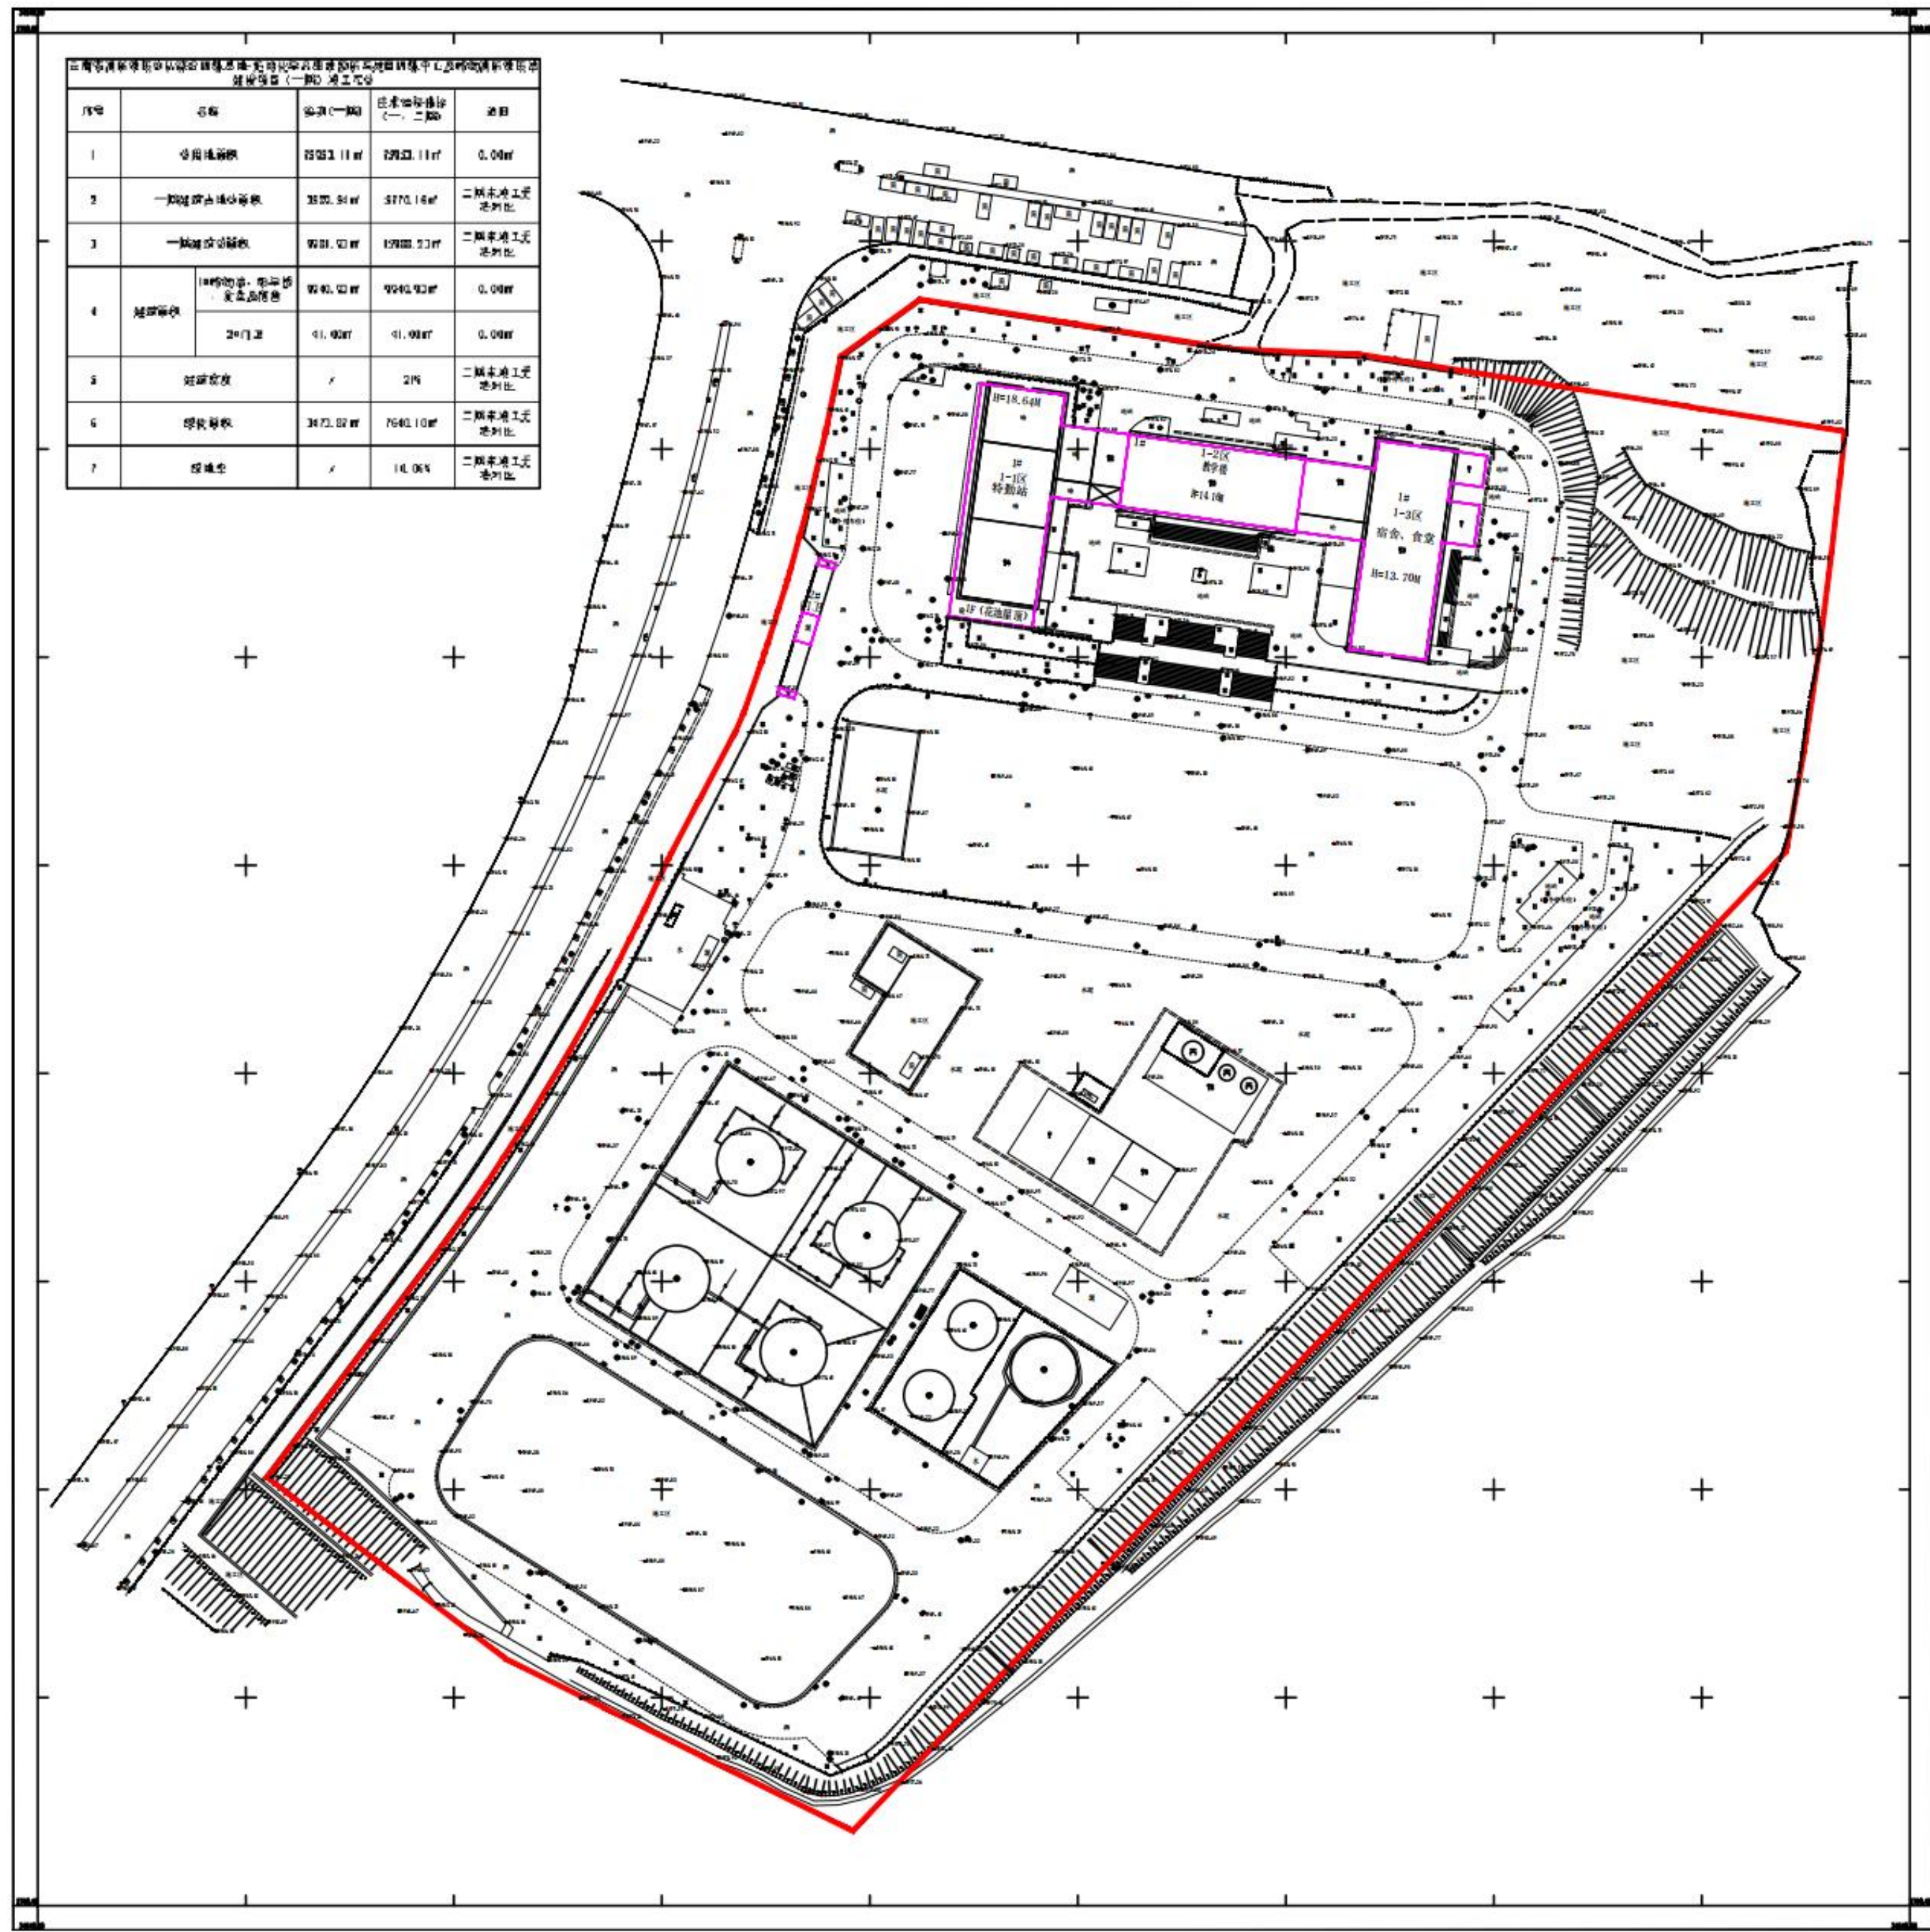

项目性质: 其他公共设施

申报单位: 云南省消防救援总队训练与战勤保障支队

公示时间: 2025年 6 月 23 日 至 2025年 7 月 1 日

公示地点: 安宁市自然资源局官网、项目现场; 联系地址: 安宁市珍泉路宁湖大厦 (安宁市自然资源局)

监督举报电话: 安宁市自然资源局 0871-68697188