


安宁市自然资源局建设工程核实前公示

安宁市志远盐业化学有限公司标准化仓库工程项目

总平面图

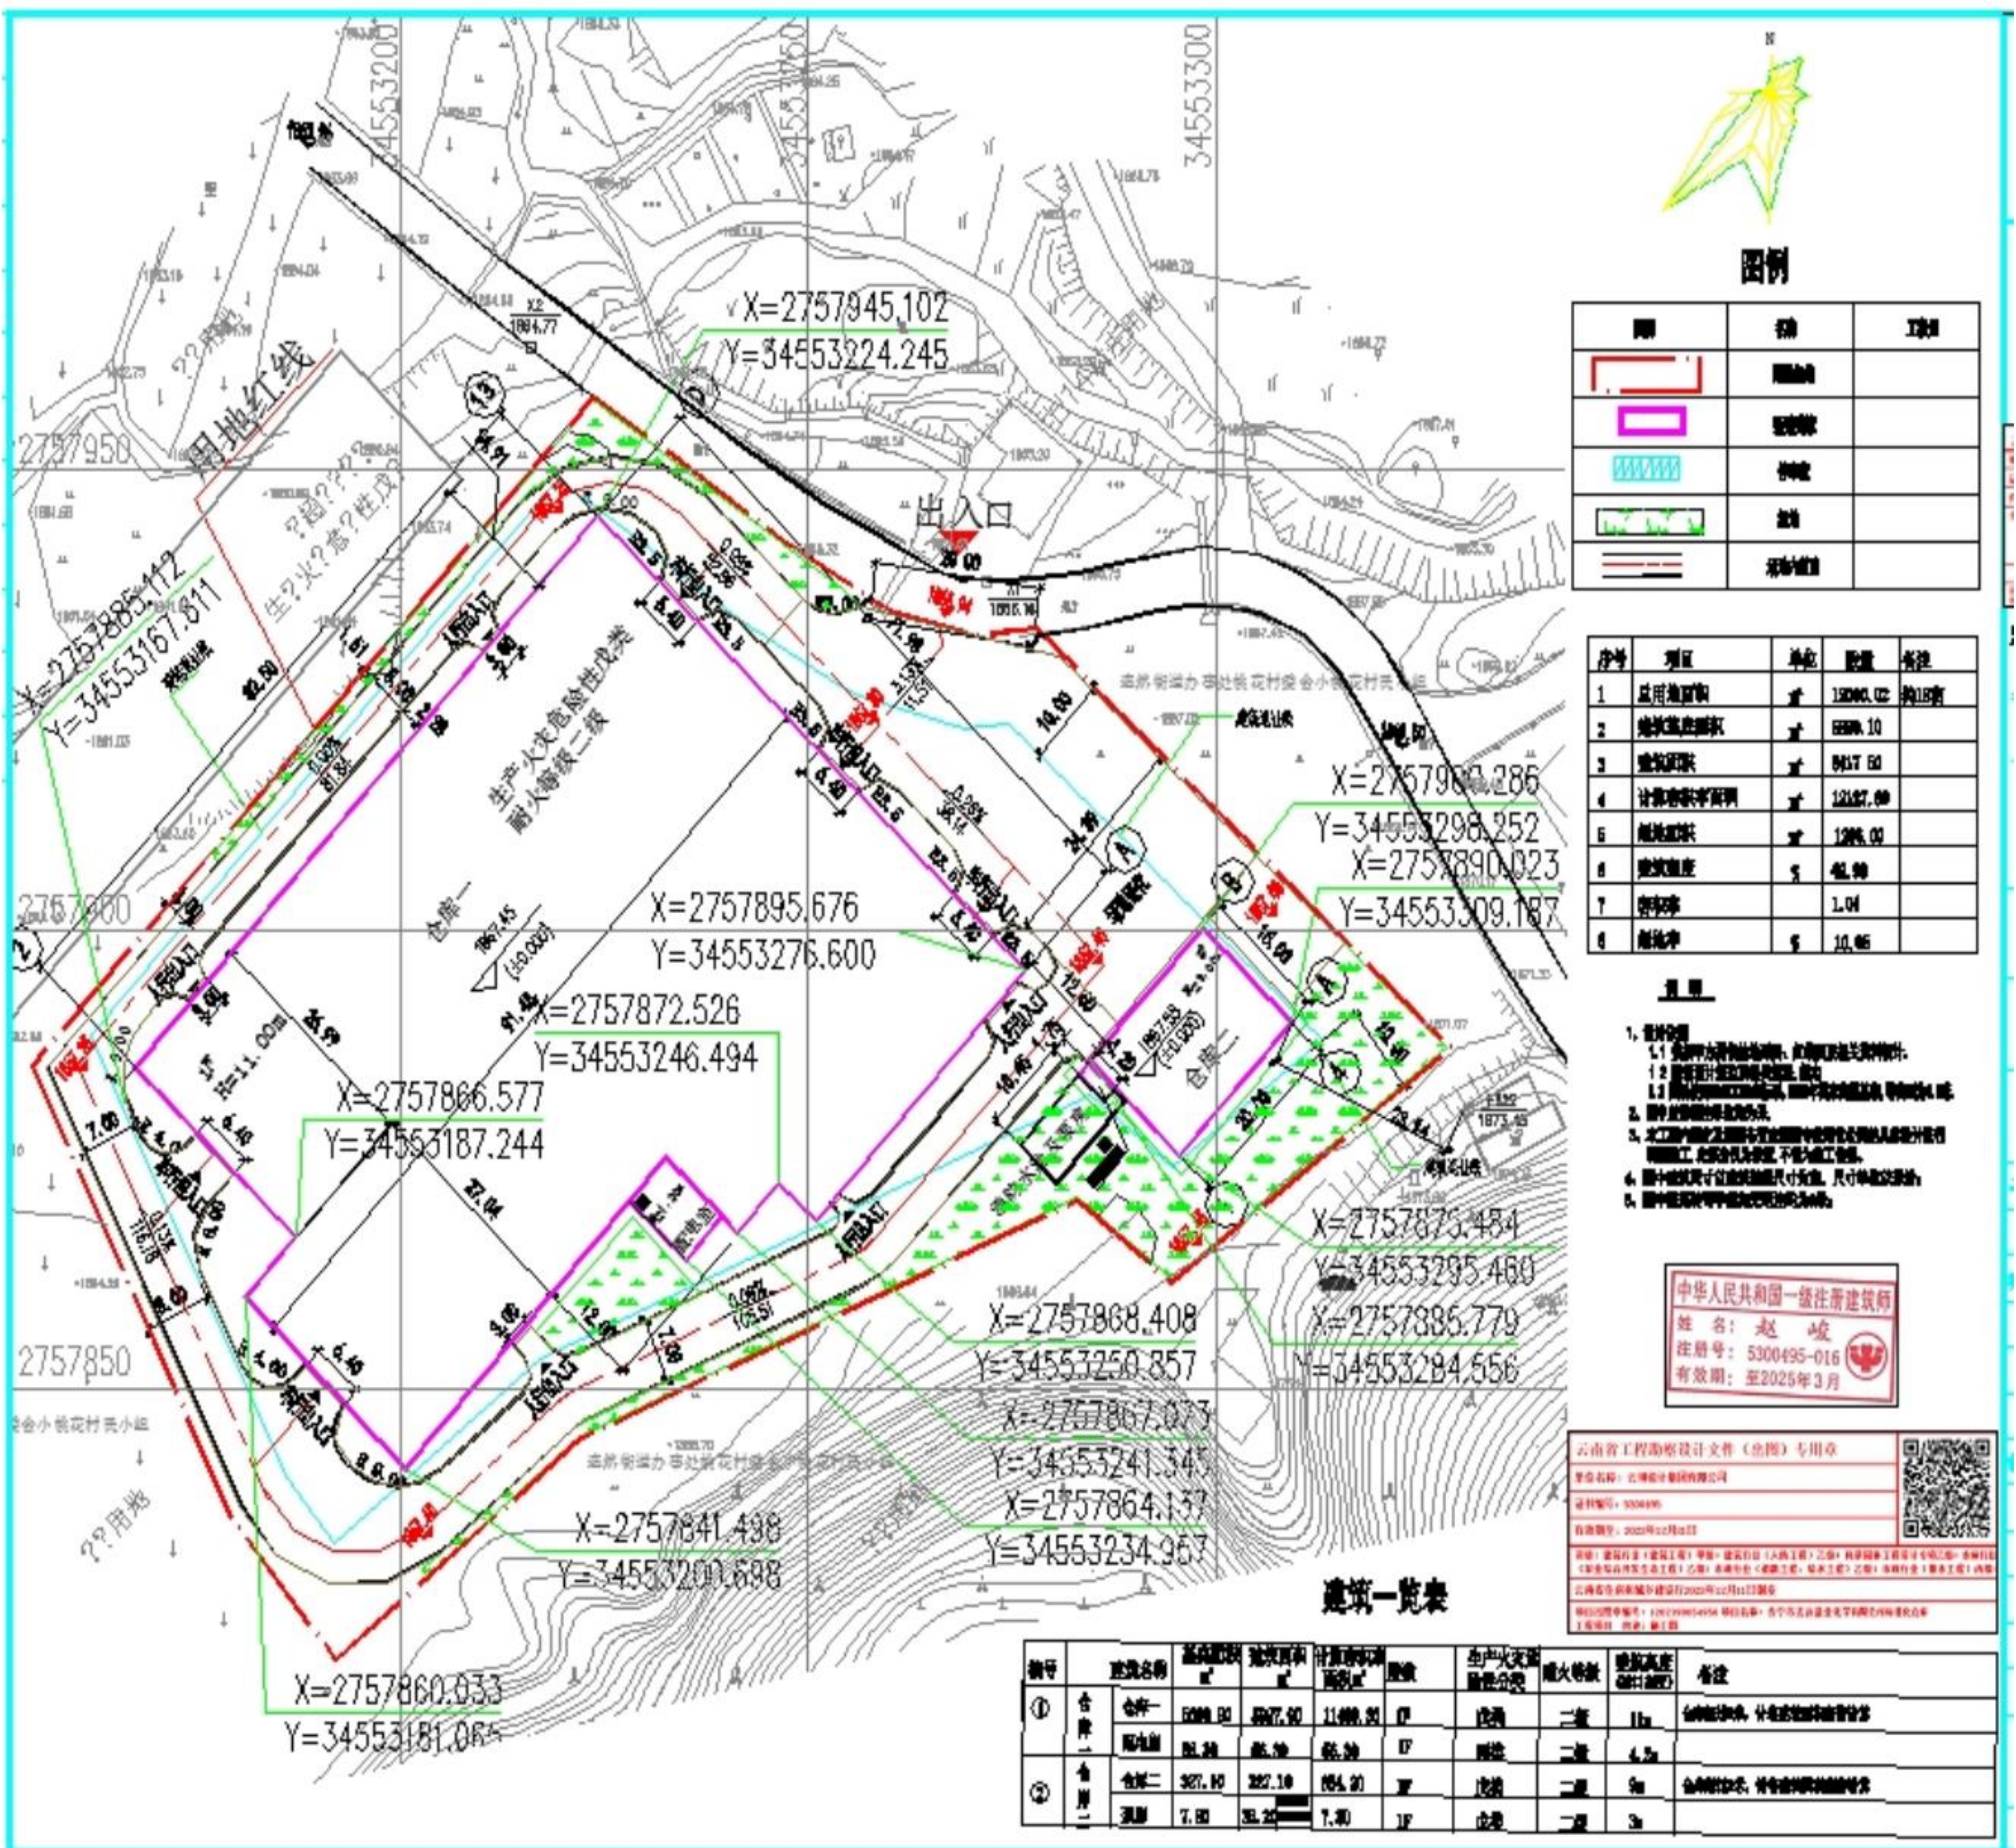

主要规划申报指标

净用地面积: $12000.02m^2$ 总建筑面积: $6417.40m^2$ 其中: 地上建筑面积: $6389.05m^2$
绿地面积: $1279.12m^2$ 地下建筑面积: $28.40m^2$
容积率: 1.01 建筑密度: 49.98% 绿地率: 10.66% 停车位: 0个。

项目简介

净用地面积: $12000.02m^2$ 。
项目位于安宁市连然街道办事处桃花村委会小桃花村(石法路旁),
项目建设内容为标准化仓库一、仓库二及相关附属设施。


区位图



现状图



竣工图

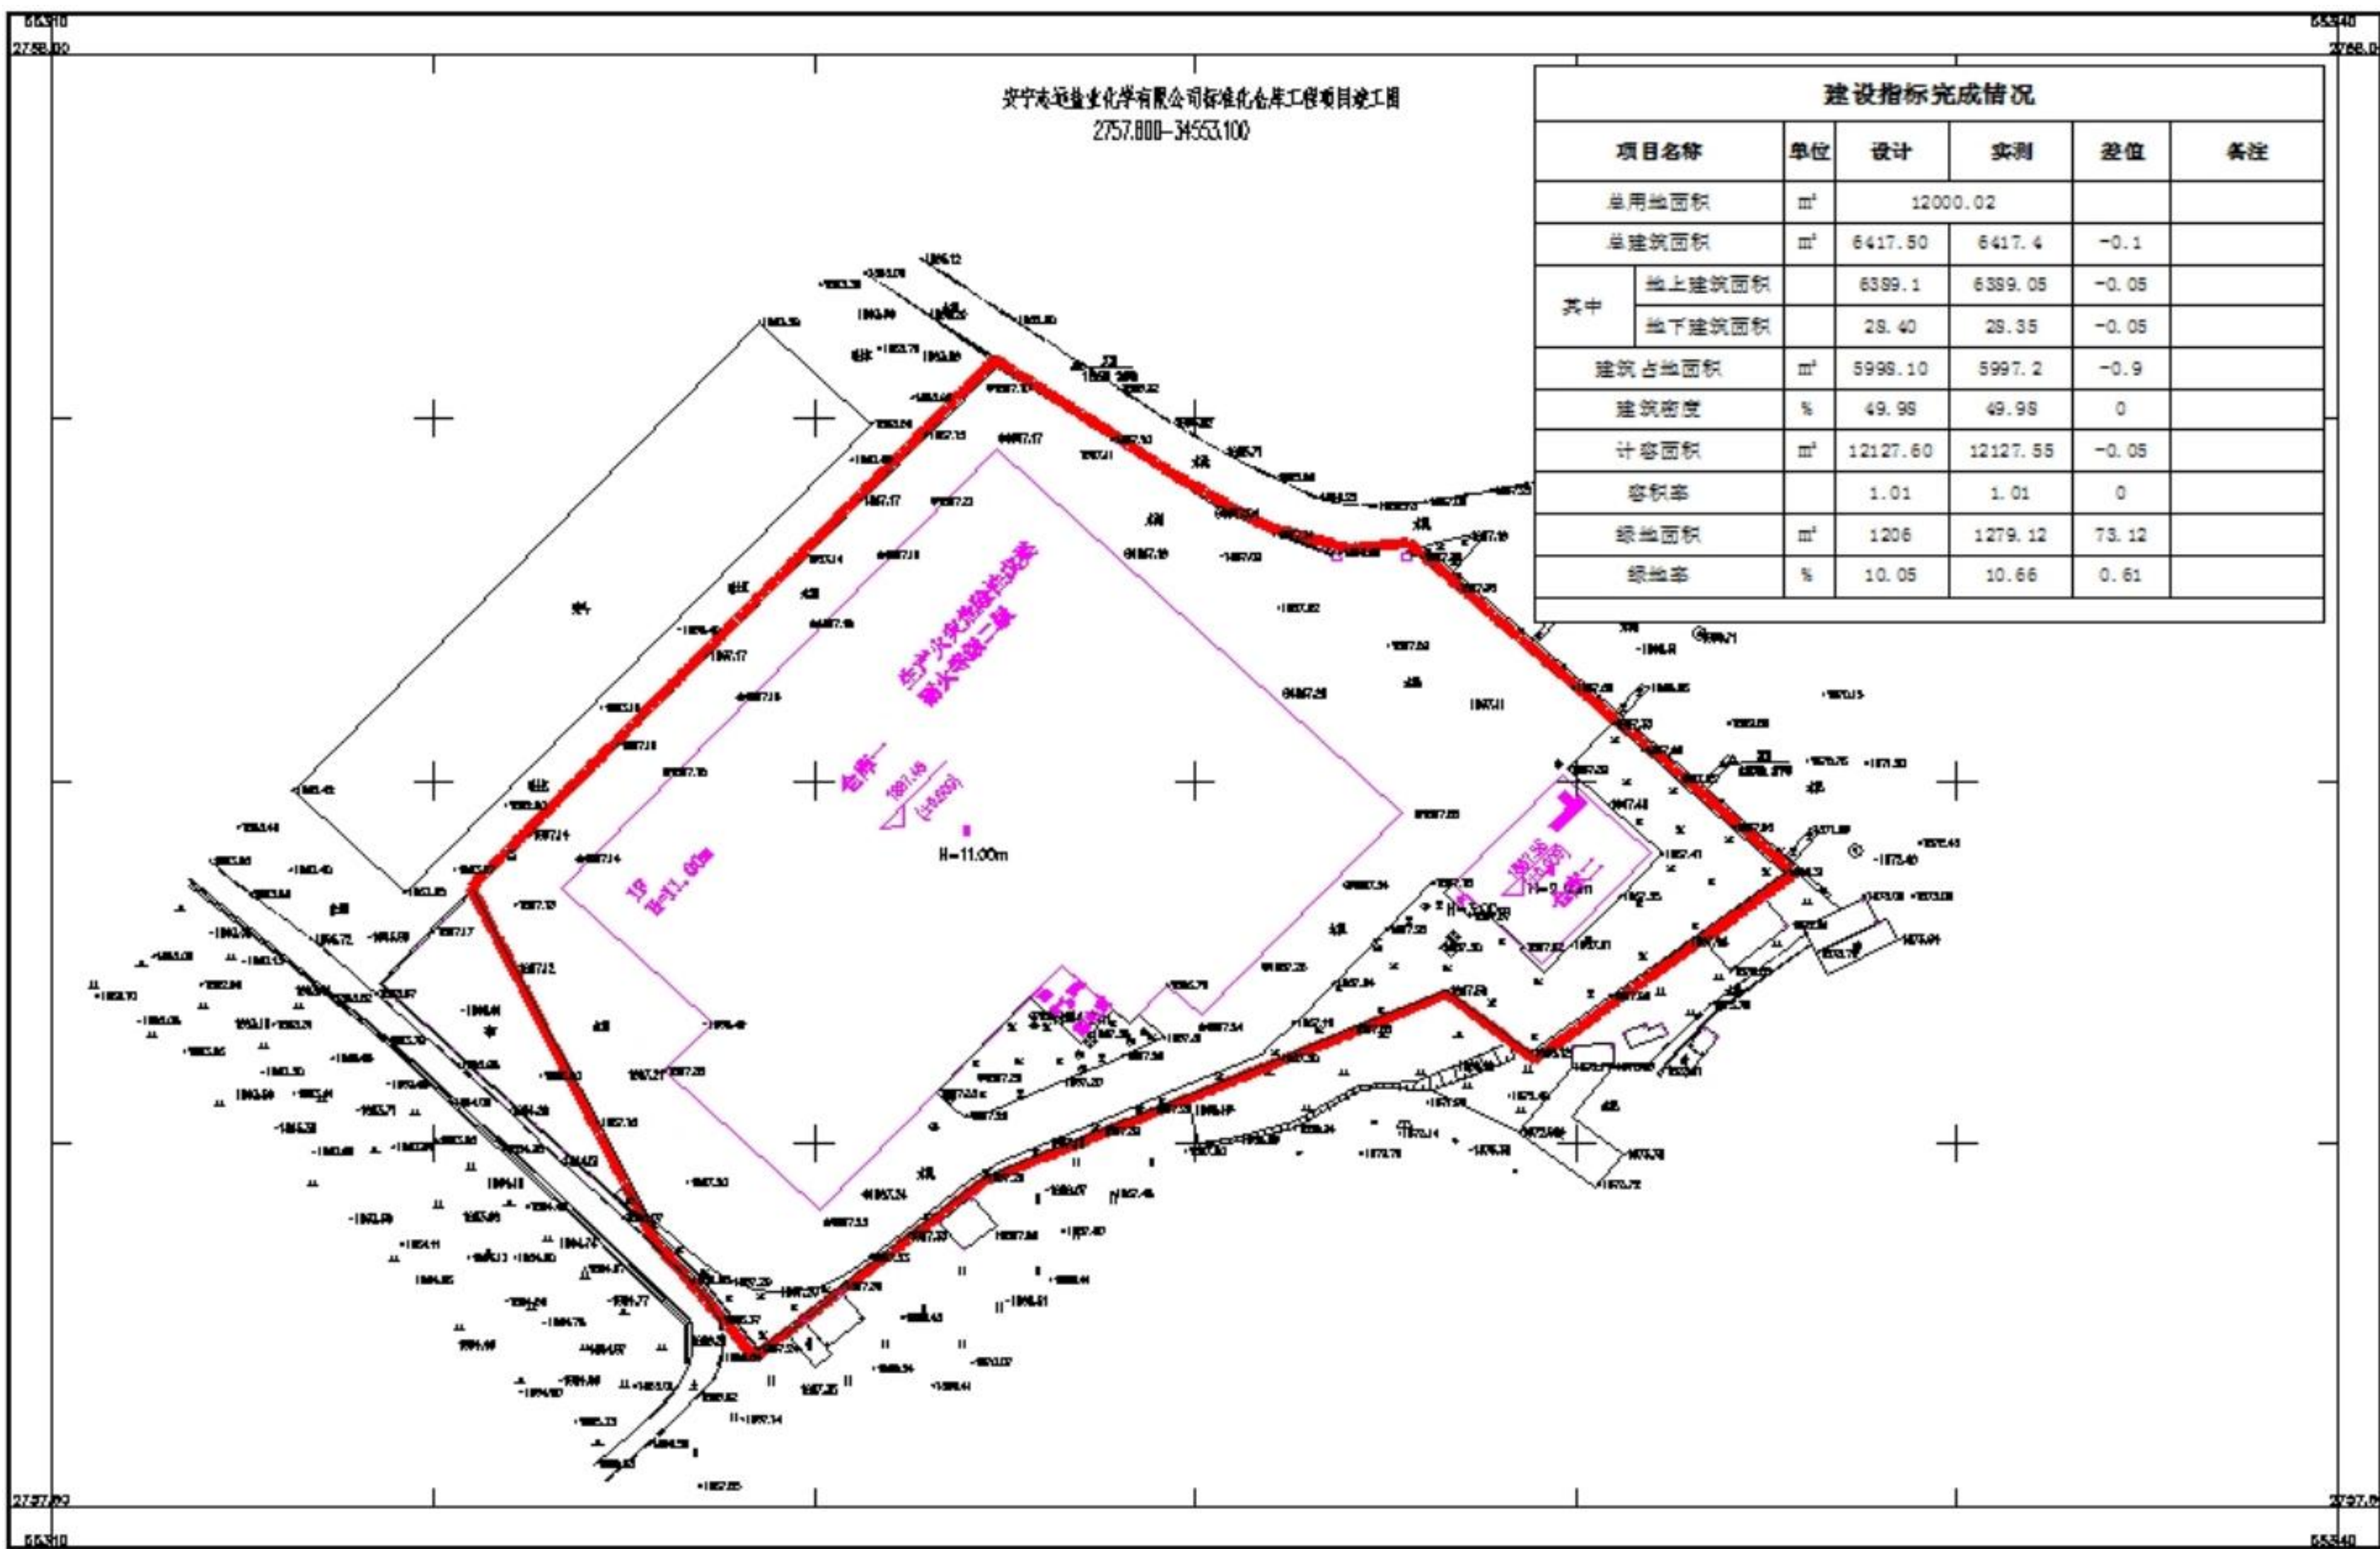

项目性质: 仓储用房
申报单位: 安宁市志远化学有限公司
公示时间: 2025年 7 月 14 日 至 2025年 7 月 22 日
公示地点: 安宁市自然资源局官网、项目现场; 联系地址: 安宁市珍泉路宁湖大厦(安宁市自然资源局)
监督举报电话: 安宁市自然资源局 0871-68697188