


安宁市自然资源局建设工程核实前公示

安宁草铺片区生产水厂建设项目

总平面图

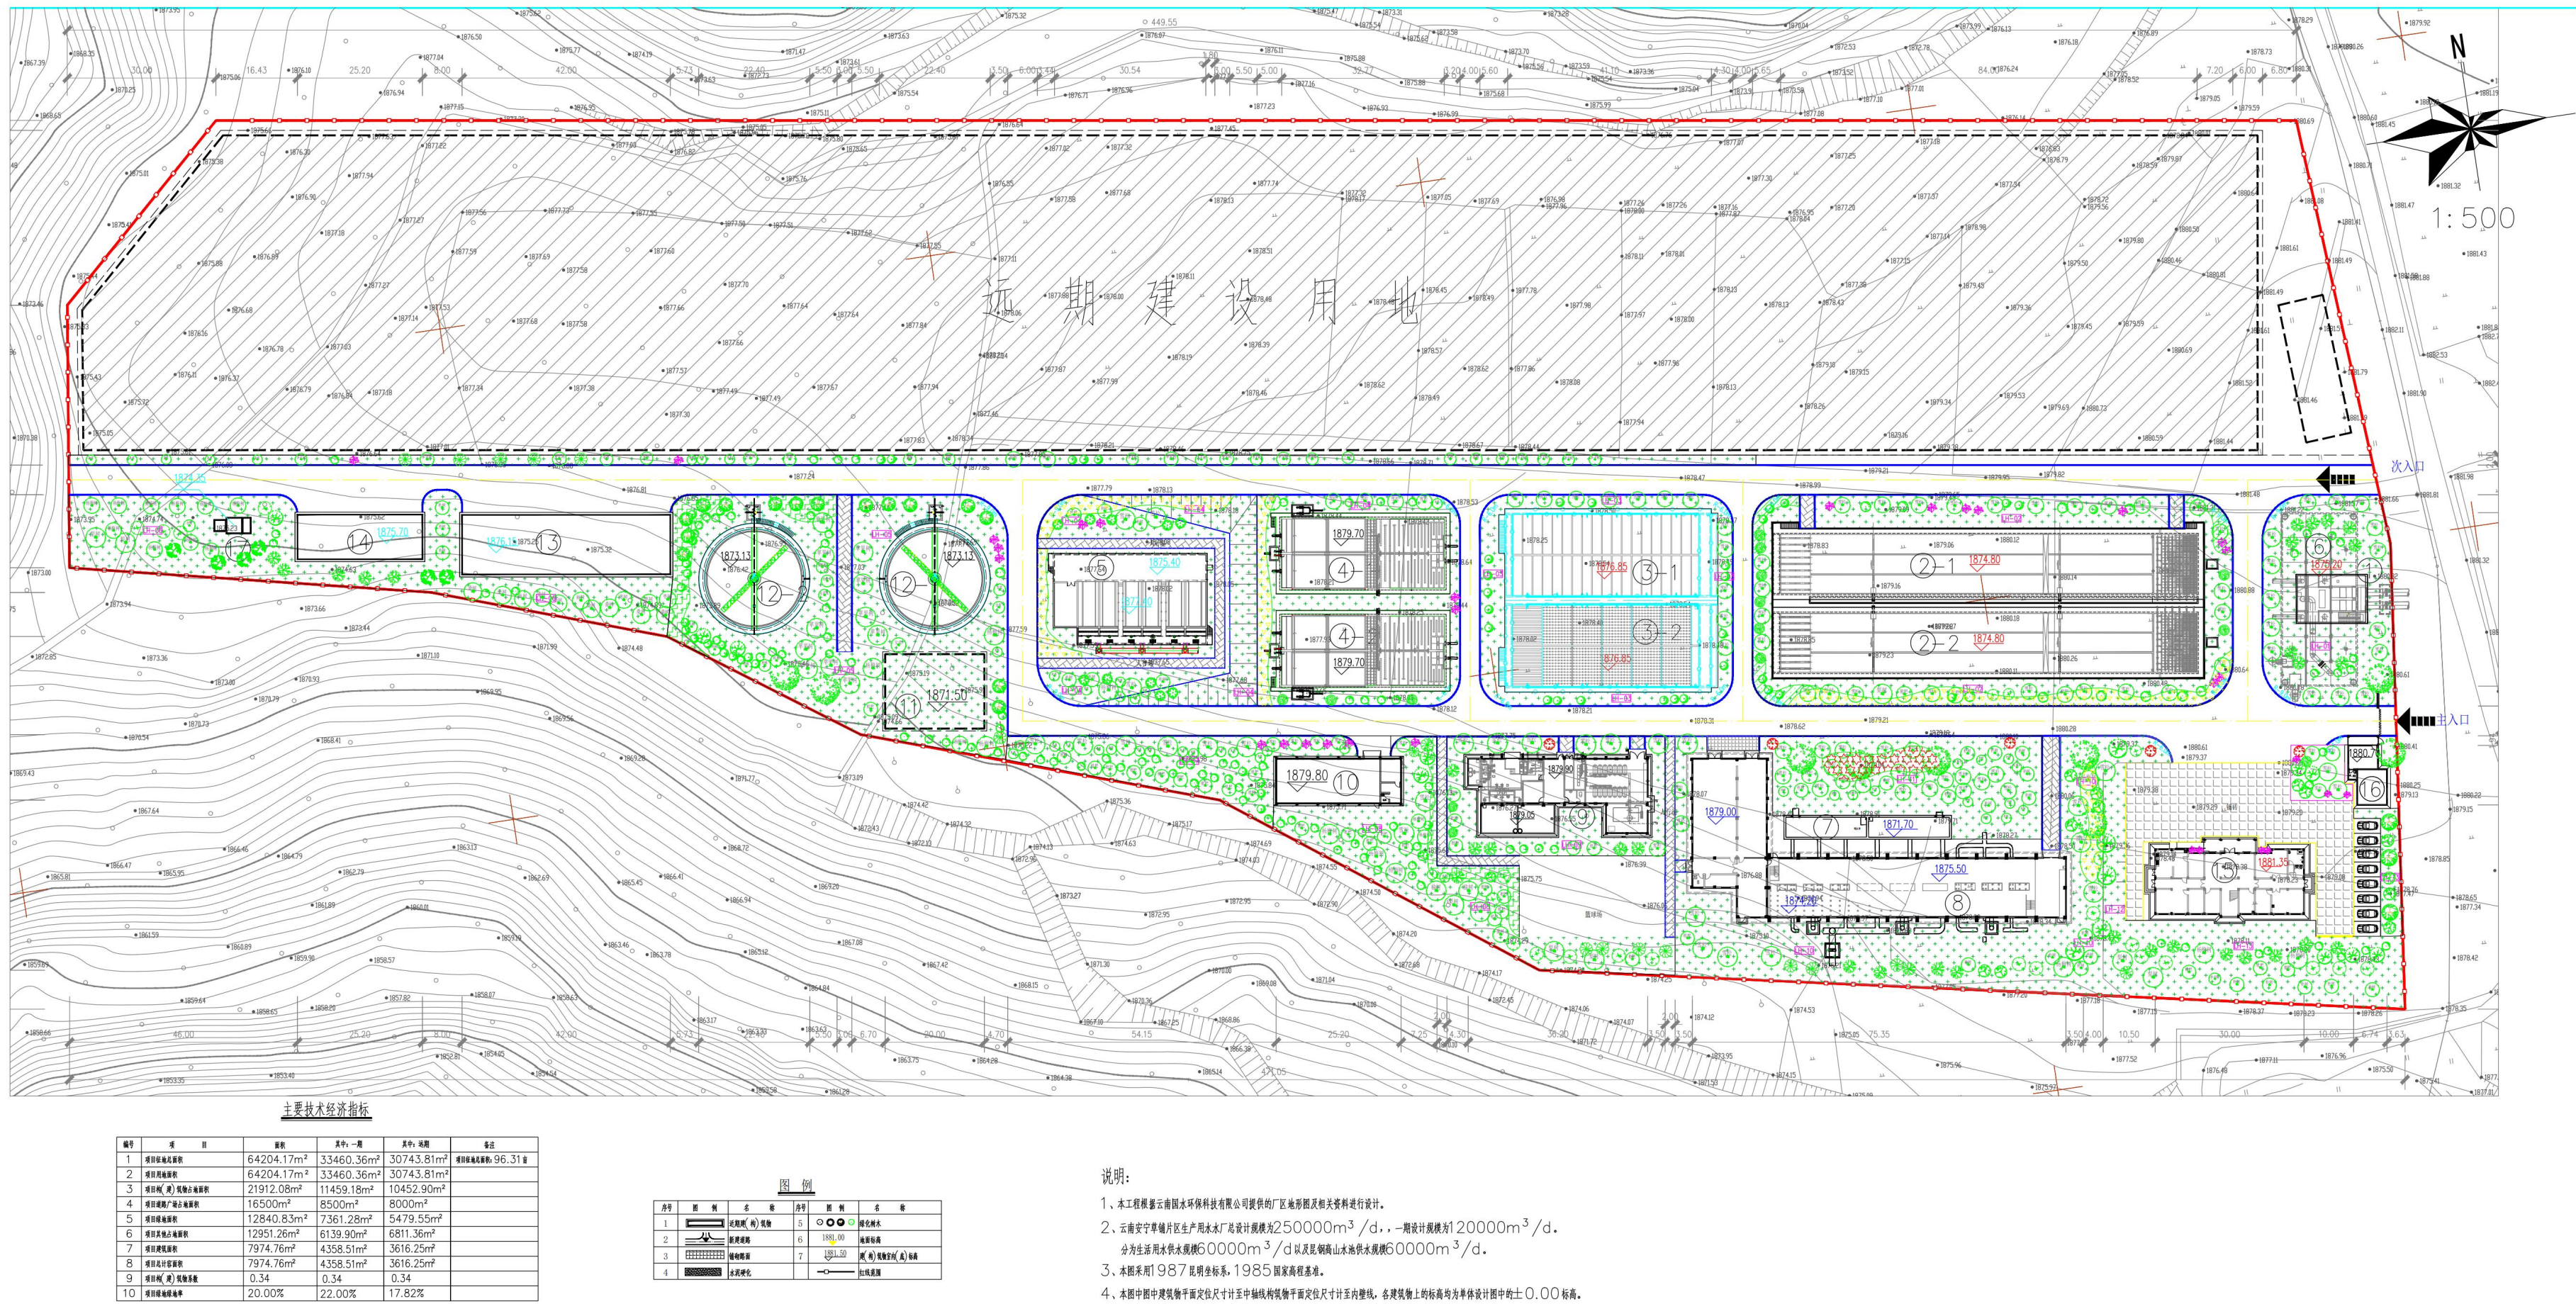

主要规划申报指标

净用地面积:33460.36 m²，构（建）筑物占地面积：10112.91m²，
总建筑面积：4079.06m² 其中：地上建筑面积：4079.06m²，地下建筑面积：0m²，
绿地面积：7361.28m²；
容积率：0.12，构（建）筑密度：30.22%，绿地率：40.56%，停车位：0个。

项目简介

净用地面积：33460.36m²
项目地块位于安宁工业园草铺工业园区东北角，项目为园区企业提供优质的生产水供水配套服务。项目毗邻安富公路，交通条件优良。


区位图



现状图



竣工图

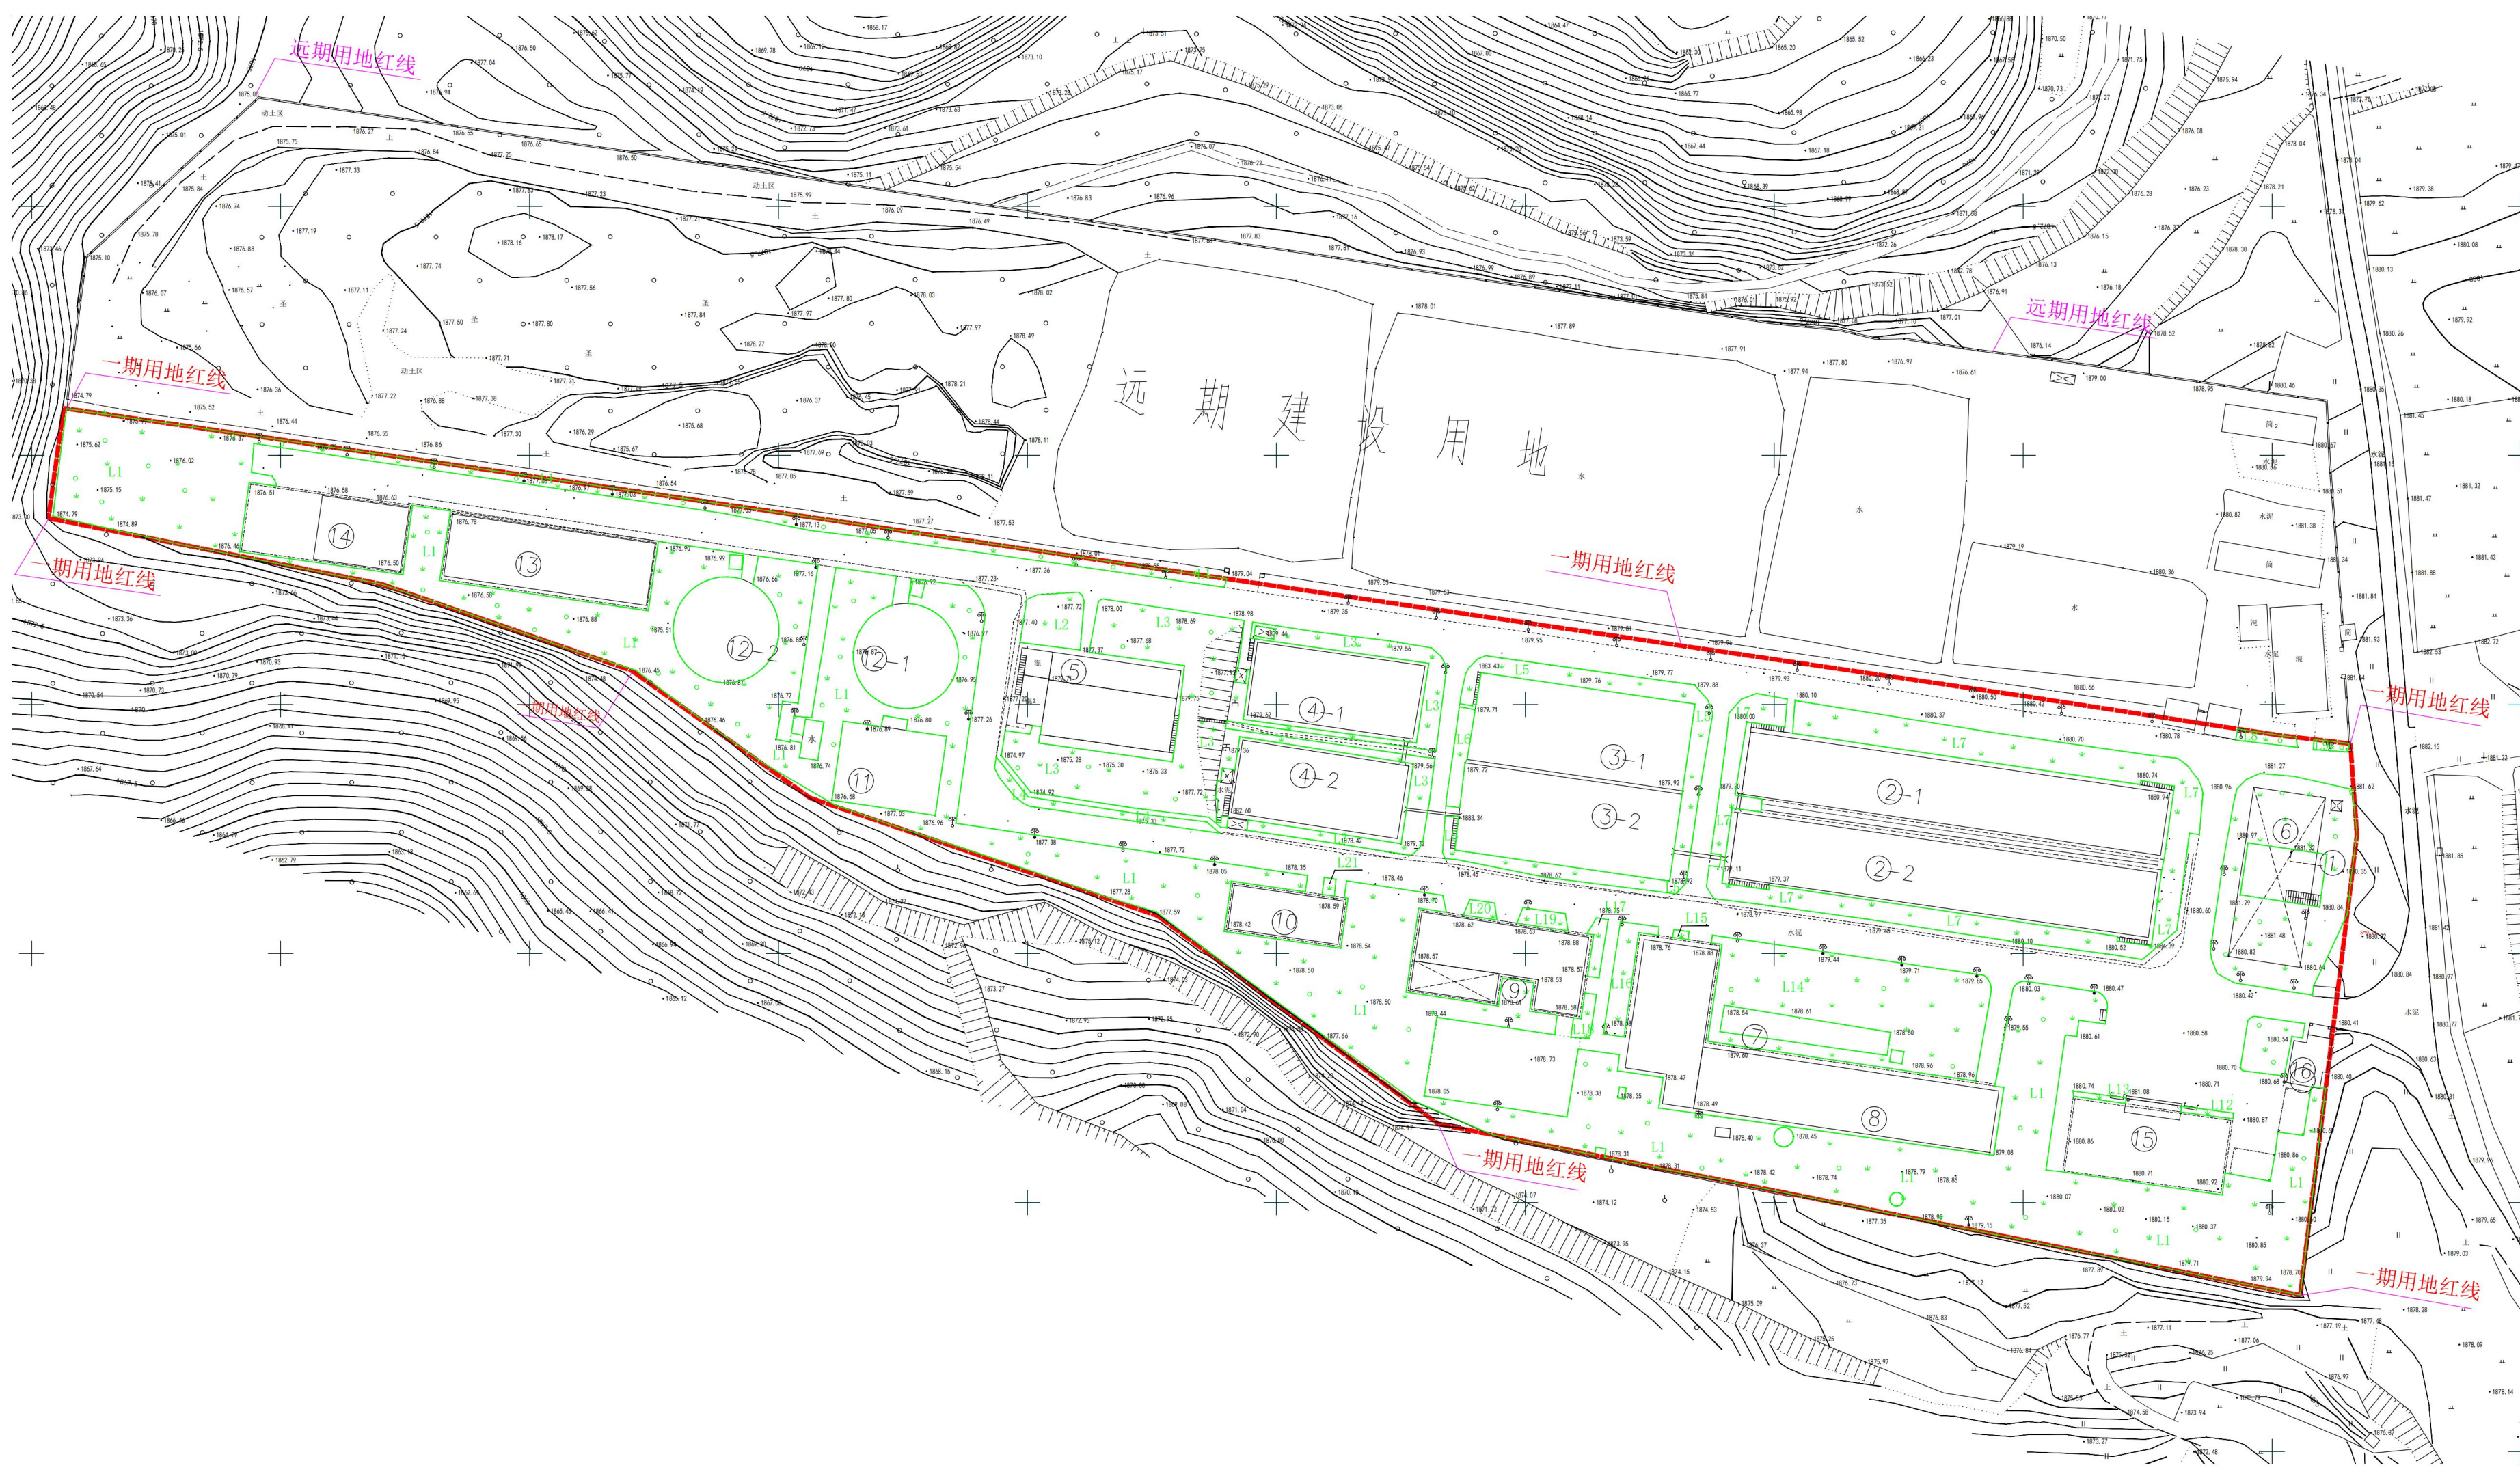

项目性质:工业供水厂

申报单位:安宁高新技术产业开发区管理委员会

公示地点:安宁市自然资源局官网、项目现场；联系地址:安宁市珍泉路宁湖大厦（安宁市自然资源局）

监督举报电话:安宁市自然资源局 0871-68697188

公示时间:2025年7月16日至2025年7月24日