

安宁市自然资源局建设工程核实前公示

安宁工业园区150万平方米建筑铝合金模板生产基地建设项目

总
平
面
图



主要规划申报指标

净用地面积: 139574.31 m² 总建筑面积: 75058.93m² 其中: 地上建筑面积: 74765.13m²

绿地面积: 14847.18m² 地下建筑面积: 293.80m²

容积率: 1.00 建筑密度: 48.30% 绿地率: 10.64% 停车位: 101个

项目简介

净用地面积: 139574.31m²

项目地块位于昆明市安宁市草铺街道龙树路1号。南临用地边界,西临城市规划道路,东临城市规划道路,北临城市规划道路。


区位图



现状图



竣工图

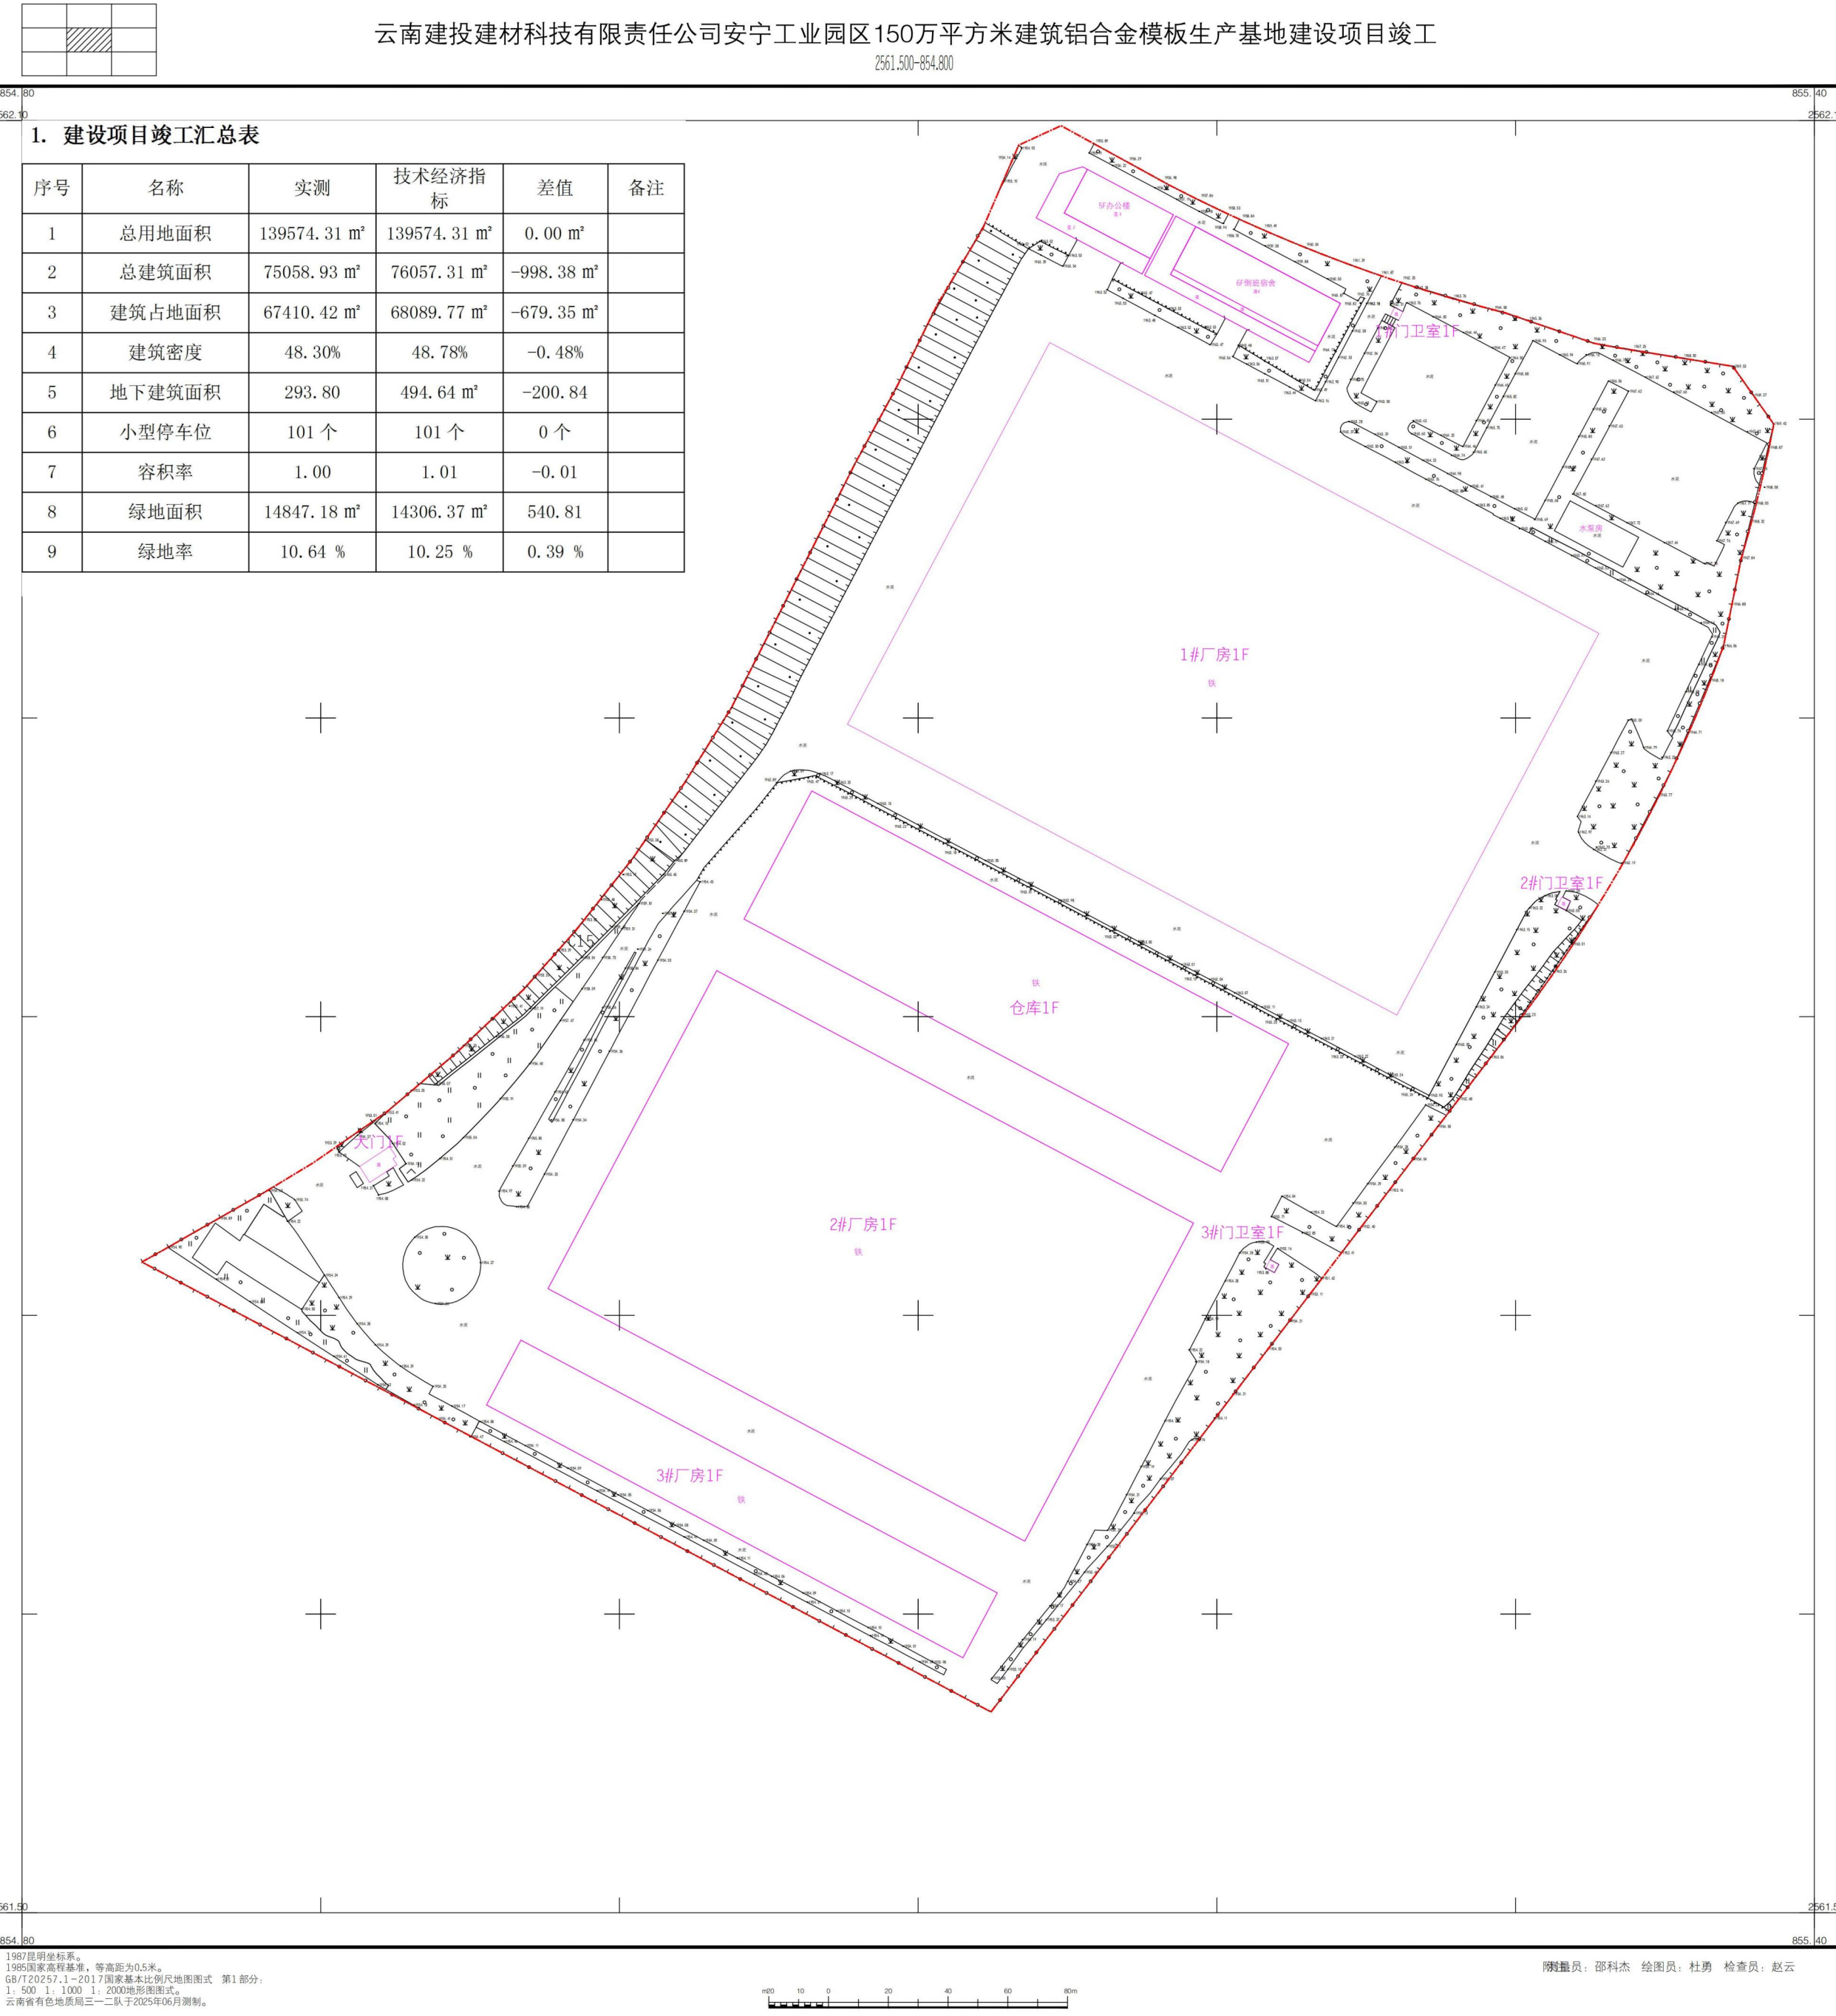

项目性质: 工业厂房

申报单位: 云南建投建材科技有限责任公司

公示时间: 2025 年 7 月 17 日 至 2025 年 7 月 25 日

公示地点: 安宁市自然资源局官网、项目现场; 联系地址: 安宁市珍泉路宁湖大厦 (安宁市自然资源局)

监督举报电话: 安宁市自然资源局 0871-68697188

安宁市自然资源局