

# 安宁市自然资源局建设工程核实前公示

## 光伏新能源设备生产项目

总平面图



## 主要规划申报指标

净用地面积:  $13297.18\text{ m}^2$  总建筑面积:  $8964.22\text{ m}^2$  其中: 地上建筑面积:  $8808.56\text{ m}^2$

绿地面积:  $1350.20\text{ m}^2$  地下建筑面积:  $155.66\text{ m}^2$

容积率:  $1.17$  建筑密度:  $58.27\%$  绿地率:  $10.15\%$  停车位:  $14$ 个

## 项目简介

净用地面积:  $13297.18\text{ m}^2$

项目地块位于本项目位于云南省昆明市安宁市昆禄公路以北,中石化草禄加油站西北侧。东至化工园区天安化工项目西侧;南至化工园区九龙江北侧防护绿地;西至化工园区草禄加油站、何瑞混凝土搅拌站、东源涂料项目东侧;北至化工园区金地化工厂南侧。


## 区位图



## 现状图



## 竣工图

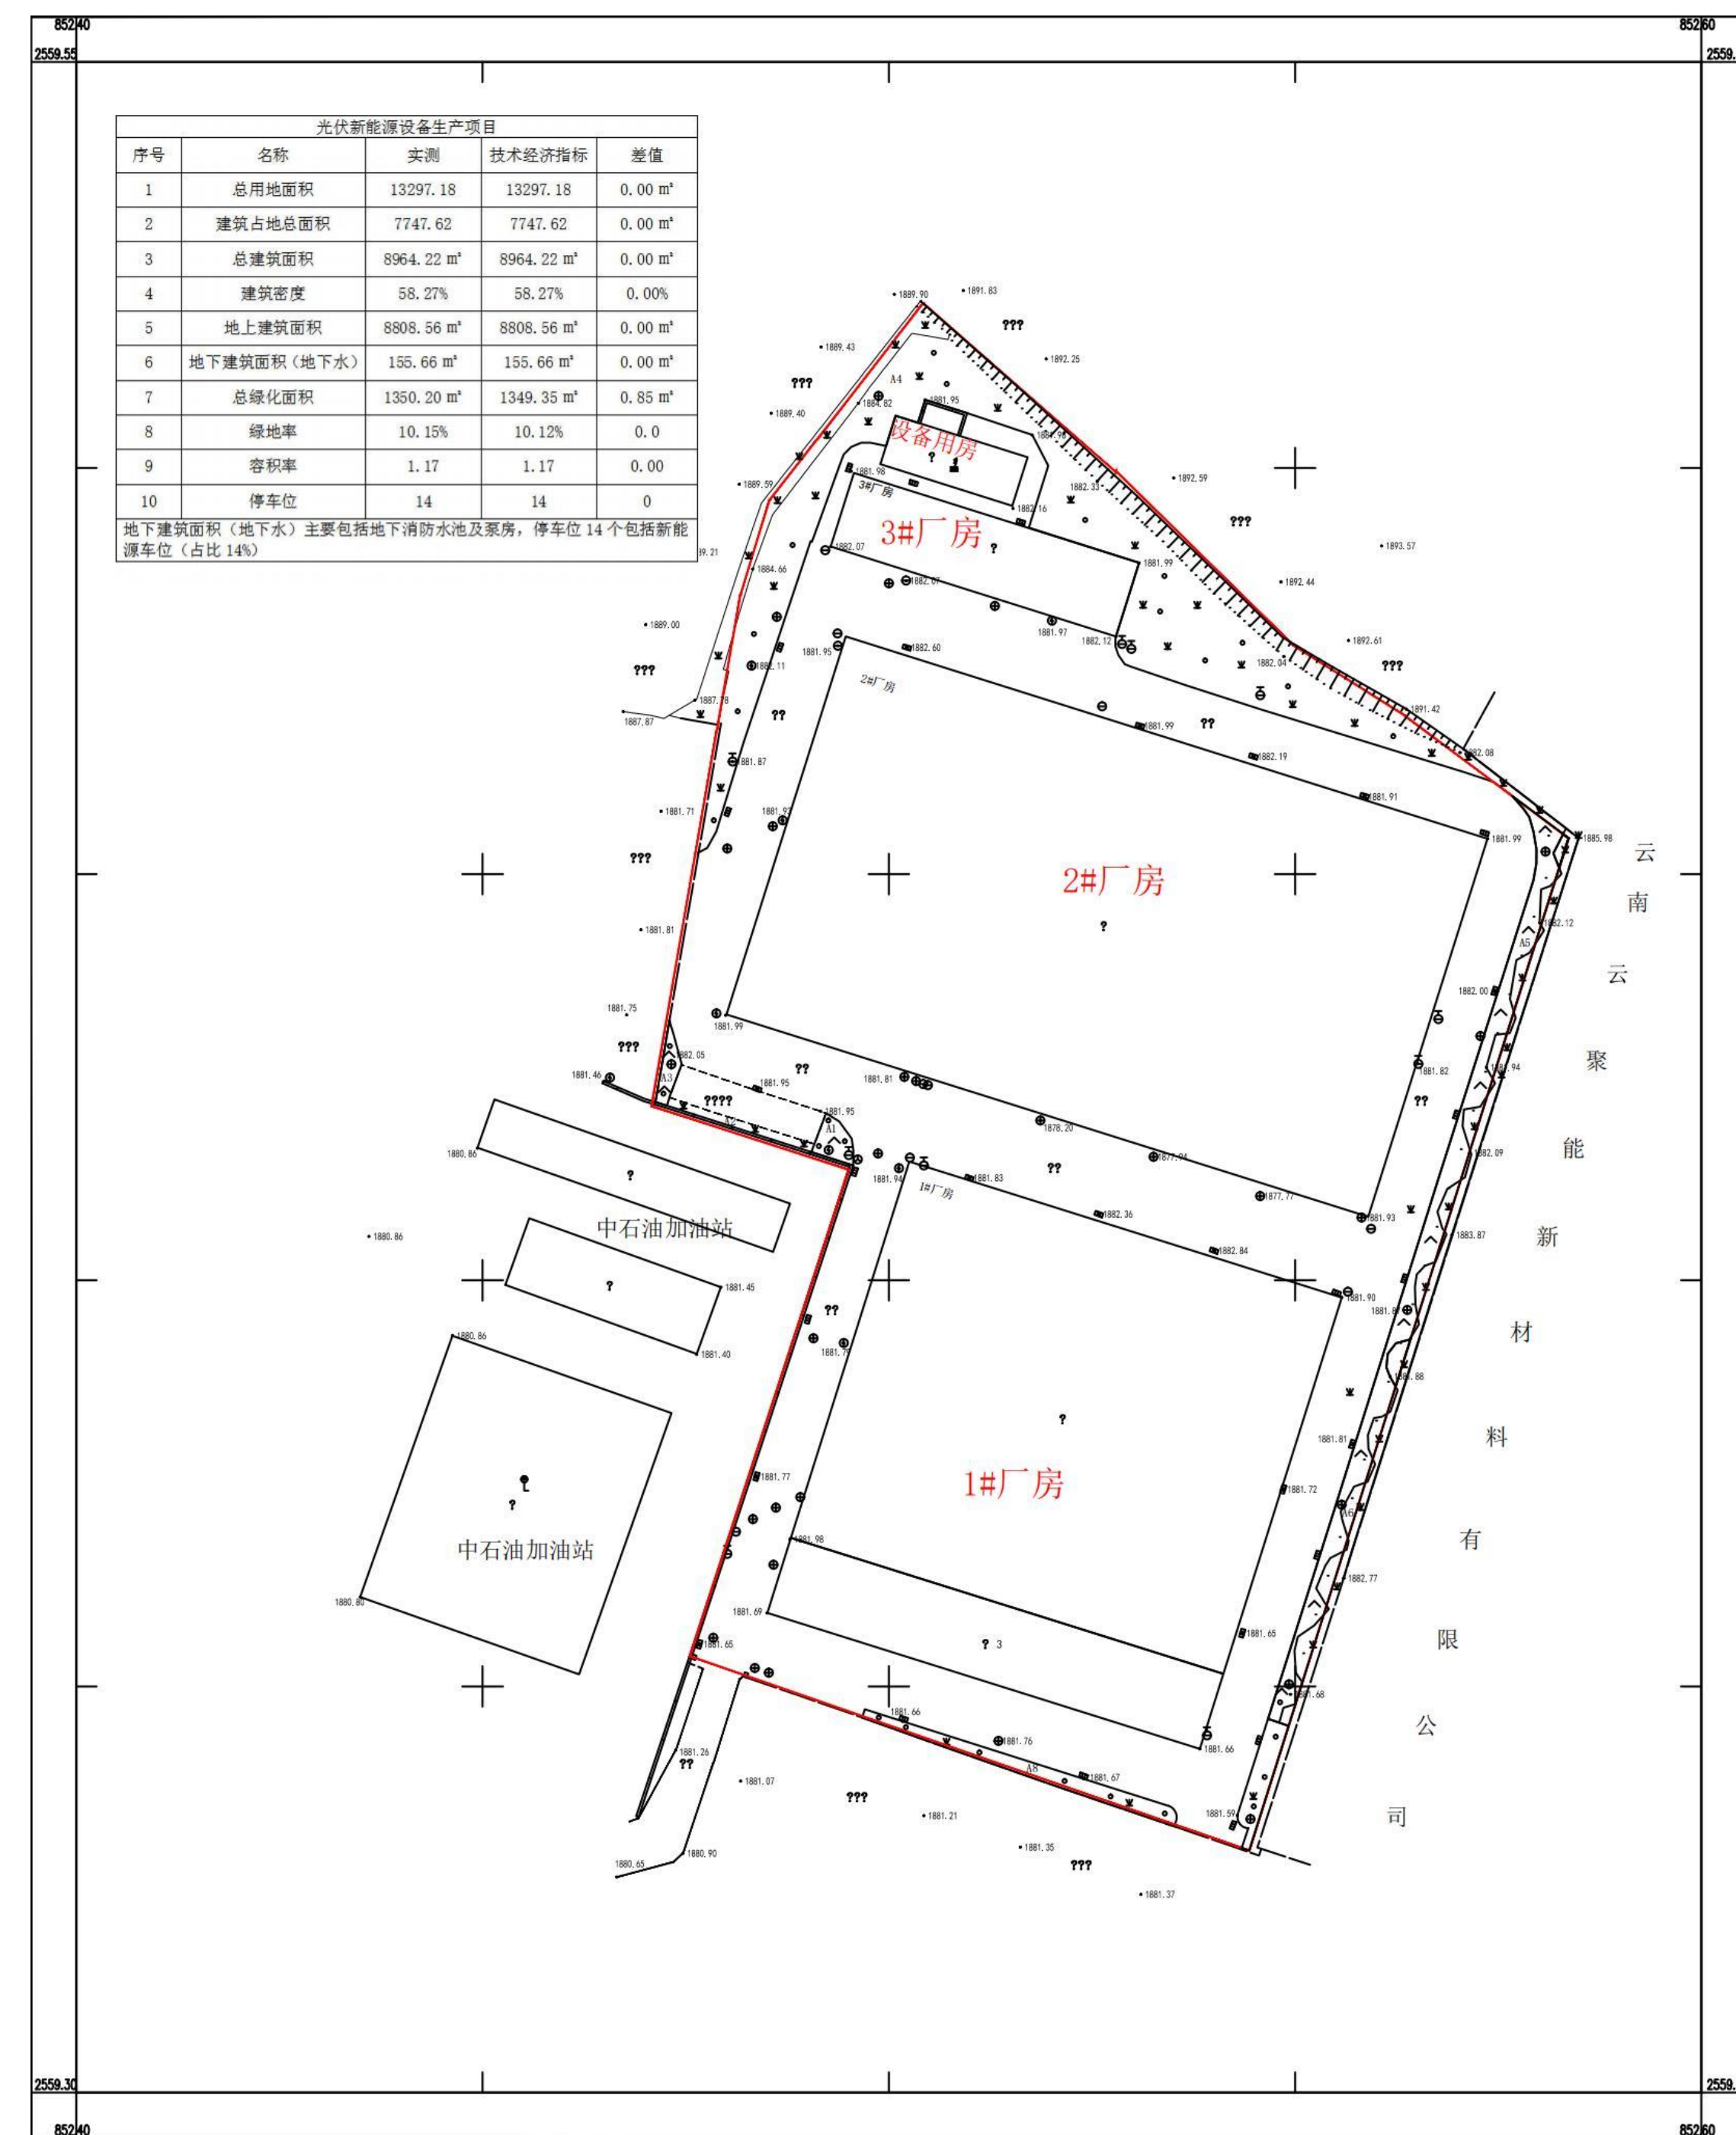

项目性质: 工业厂房

申报单位: 云南福雅新材料科技有限公司

公示时间: 2025年 7 月 17 日 至 2025年 7 月 25 日

公示地点: 安宁市自然资源局官网、项目现场; 联系地址: 安宁市珍泉路宁湖大厦 (安宁市自然资源局)

监督举报电话: 安宁市自然资源局 0871-68697188

安宁市自然资源局