


安宁市自然资源局建设工程核实前公示

一汽大众及卡尔森（奔驰）品牌4S店（第一次分期）

总平面图

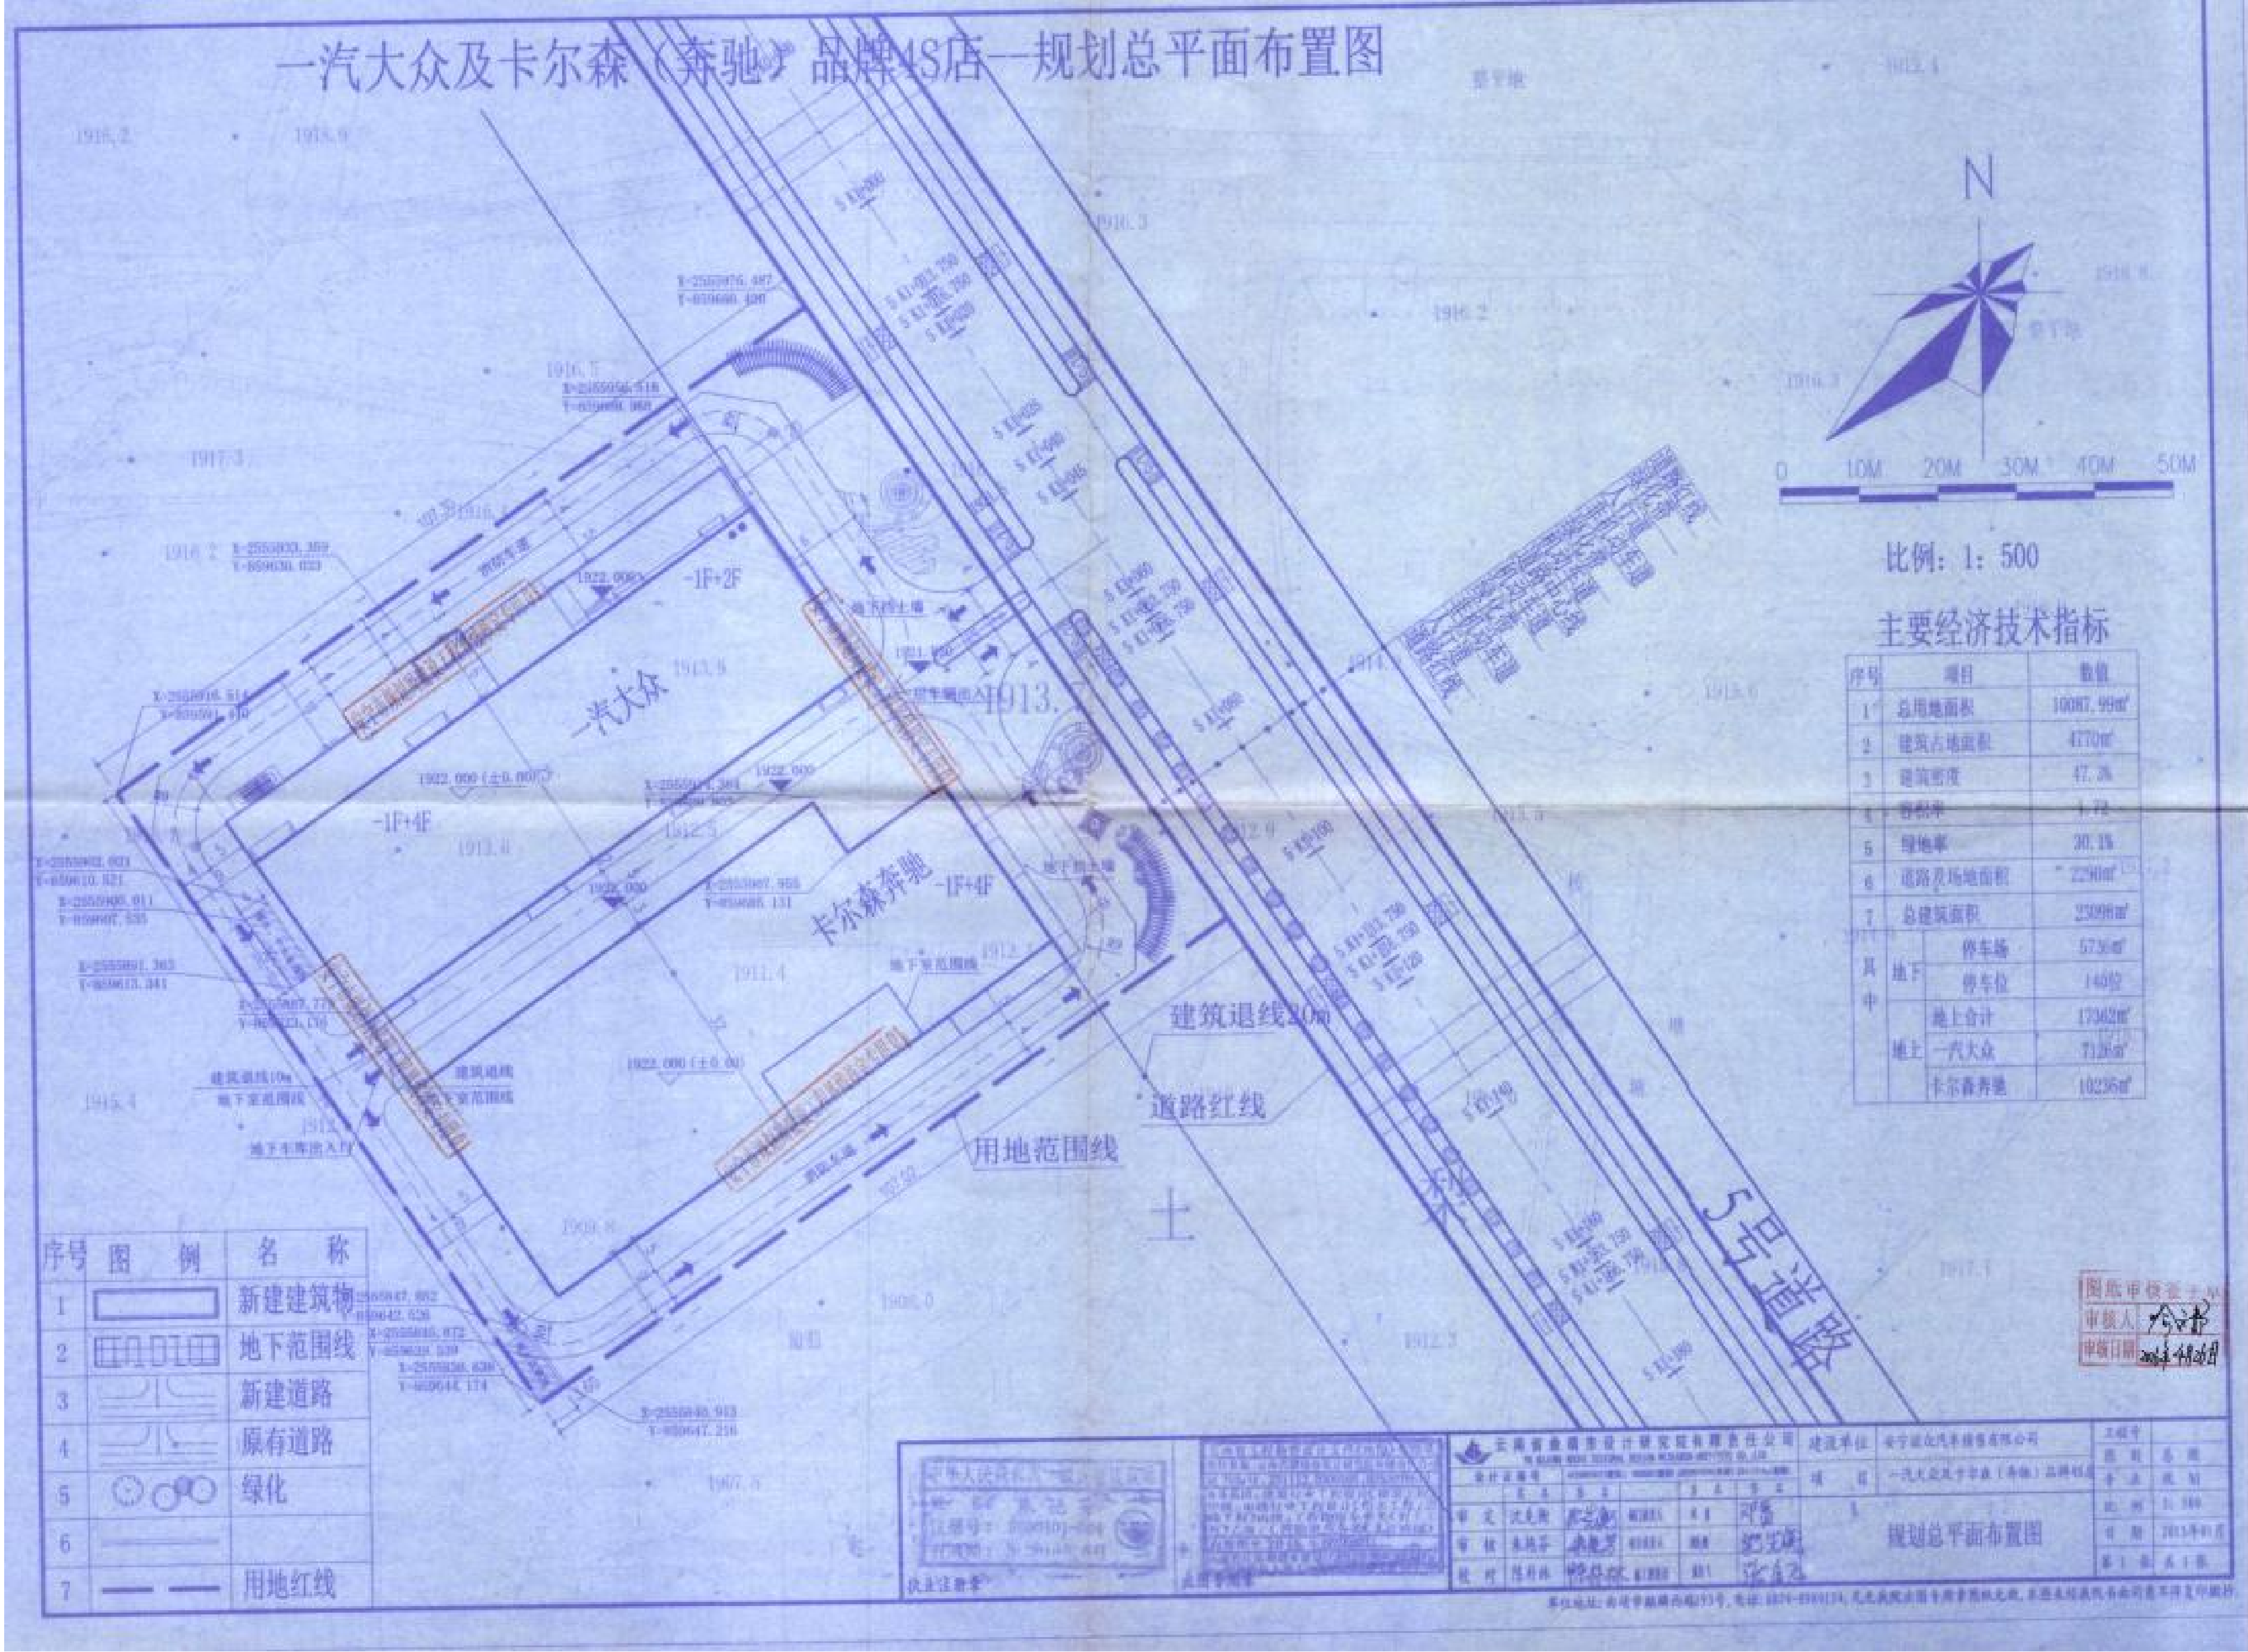

主要规划申报指标

净用地面积: 10087.99 m² 总建筑面积: 11093.39 m² 其中: 地上建筑面积: 5357.39 m²
绿地面积: 3161.12 m² 地下建筑面积: 5736 m²
容积率: 0.53 建筑密度: 22.63% 绿地率: 31.34% 停车位: 94个

项目简介

昆明市安宁市县街街道办事处石江村委会

净用地面积: 2283.24 m²
项目地块位于云南省安宁市县街街道办事处文丰路文景路交汇处。


区位图



现状图



竣工图

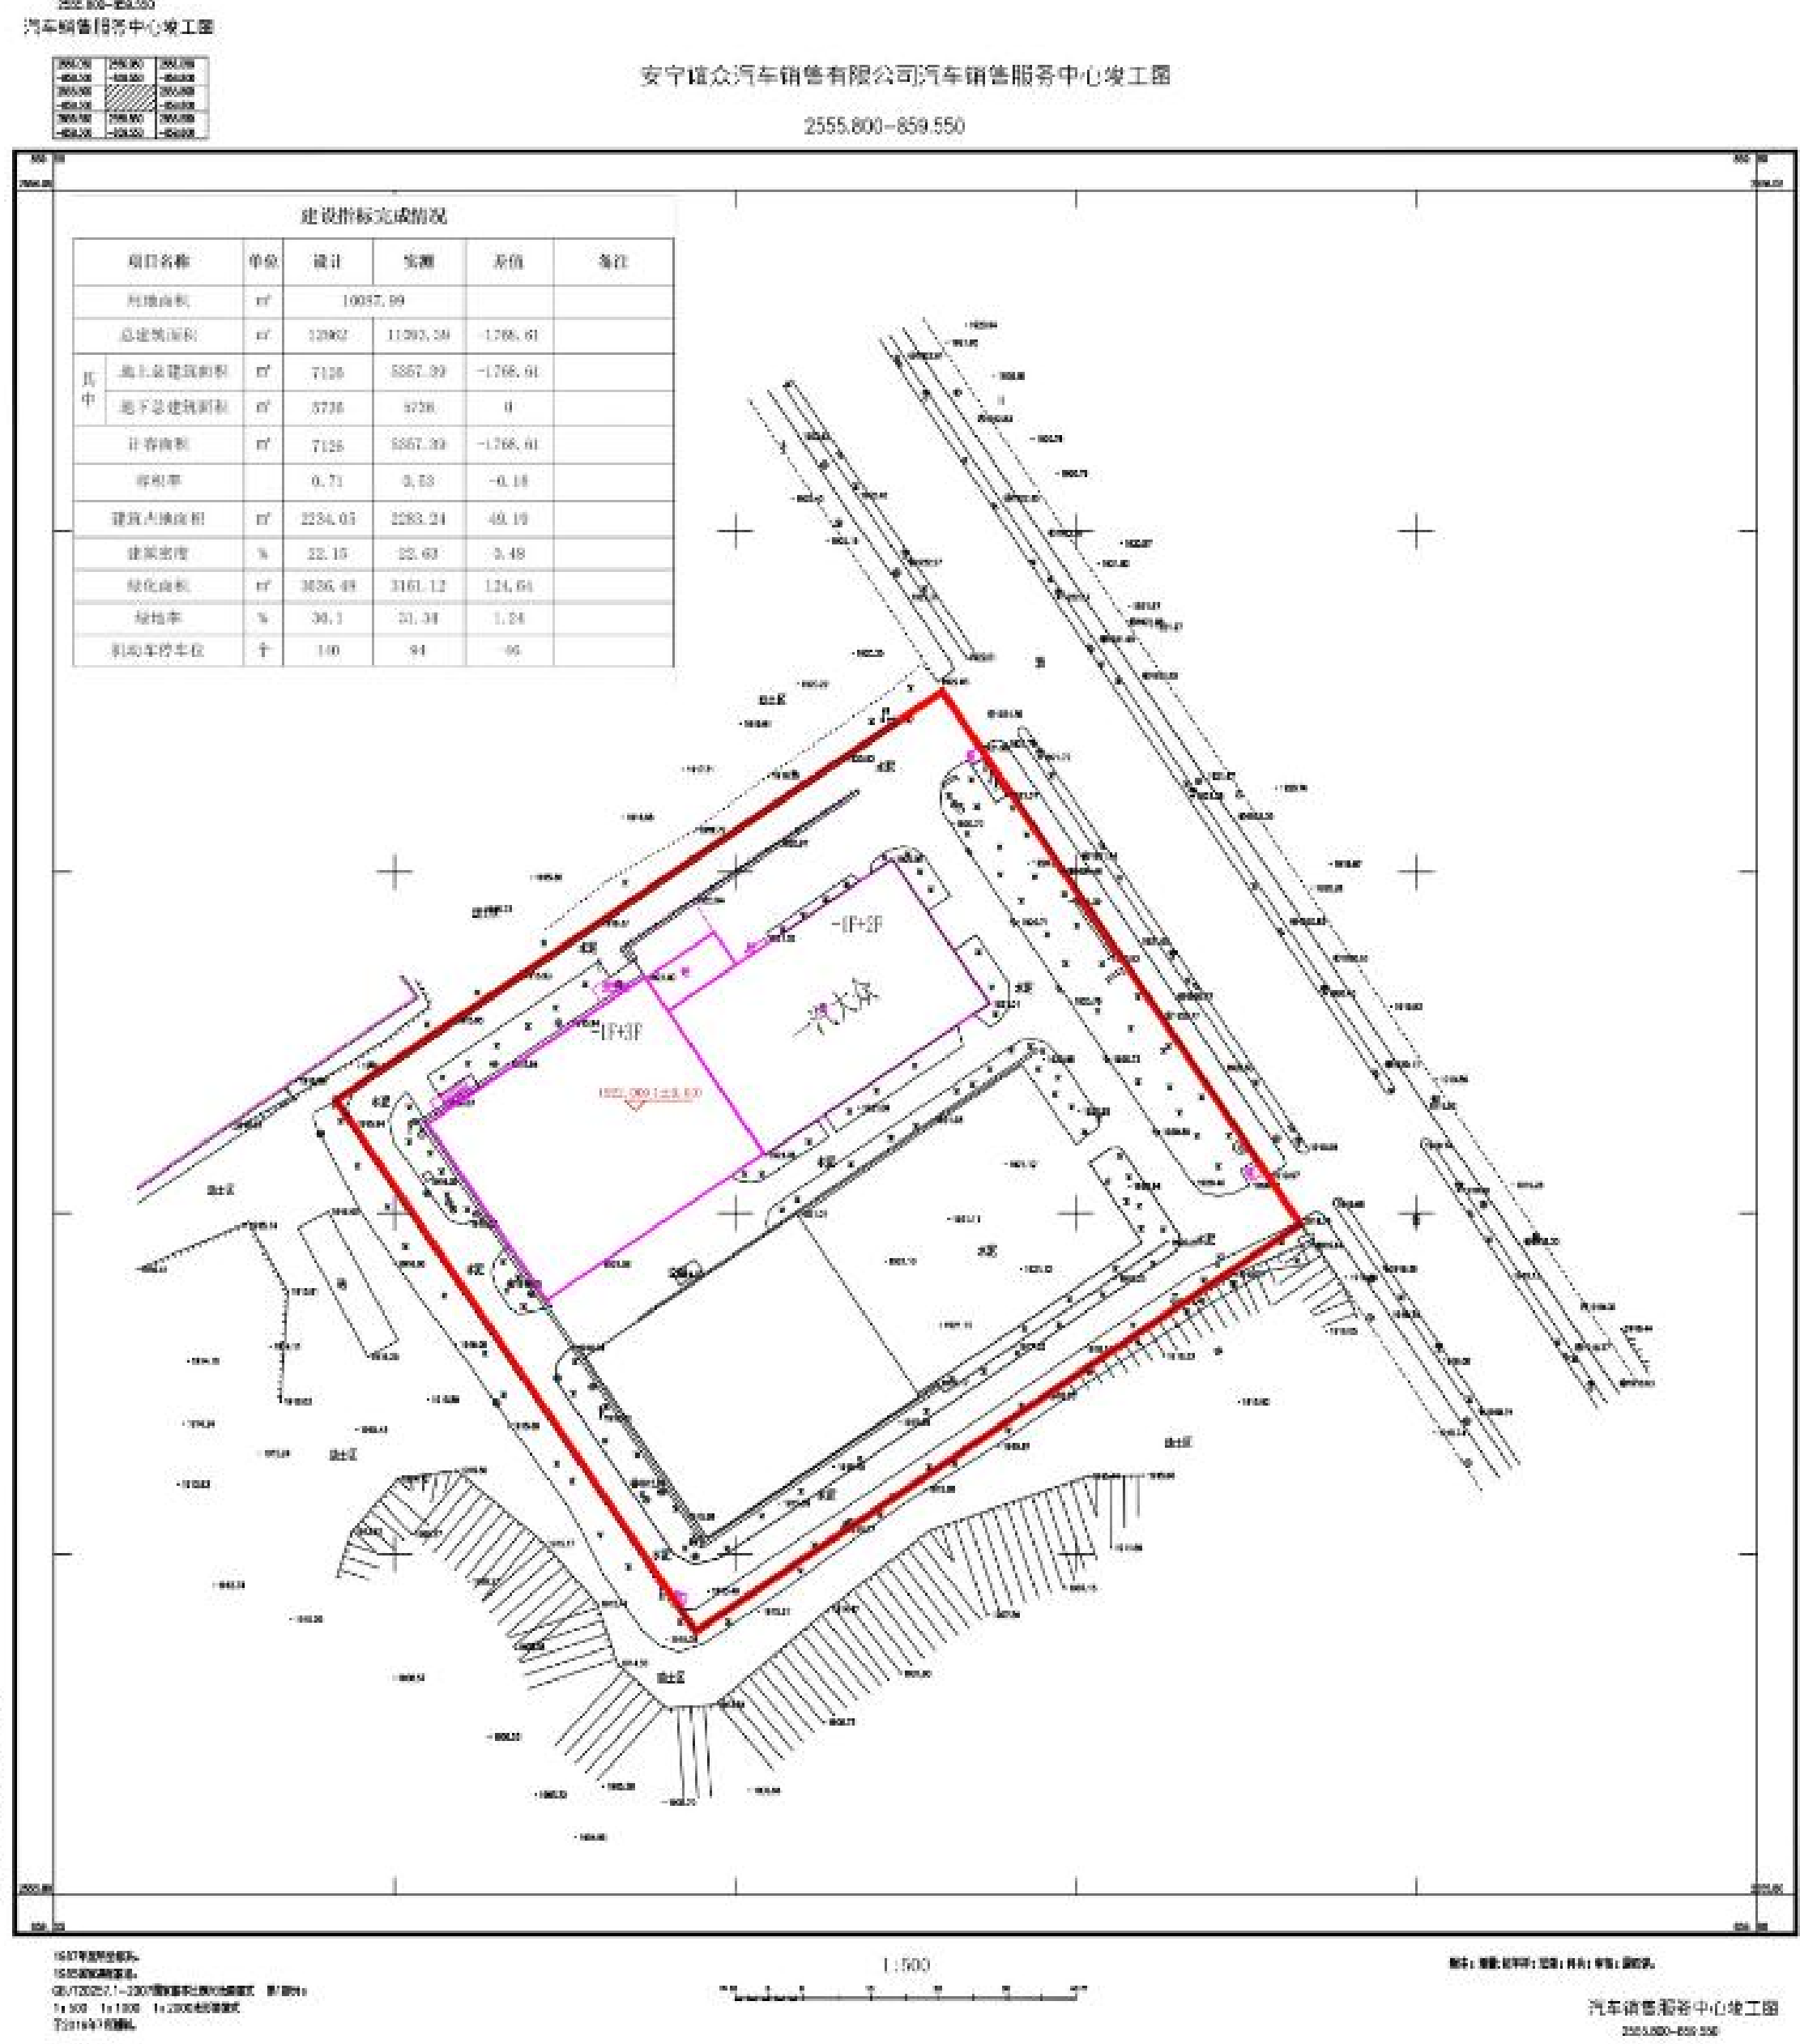

项目性质: 商业服务

申报单位: 安宁谊众汽车销售有限公司

公示地点: 安宁市自然资源局官网、项目现场; 联系地址: 安宁市珍泉路宁湖大厦 (安宁市自然资源局)

监督举报电话: 安宁市自然资源局 0871-68697188

公示时间: 2025年9月15日 至 2025年9月23日