


安宁市自然资源局建设工程核实前公示

云南铜业股份有限公司西南铜业分公司搬迁项目 1期-4（制酸区、水处理区）

总平面图

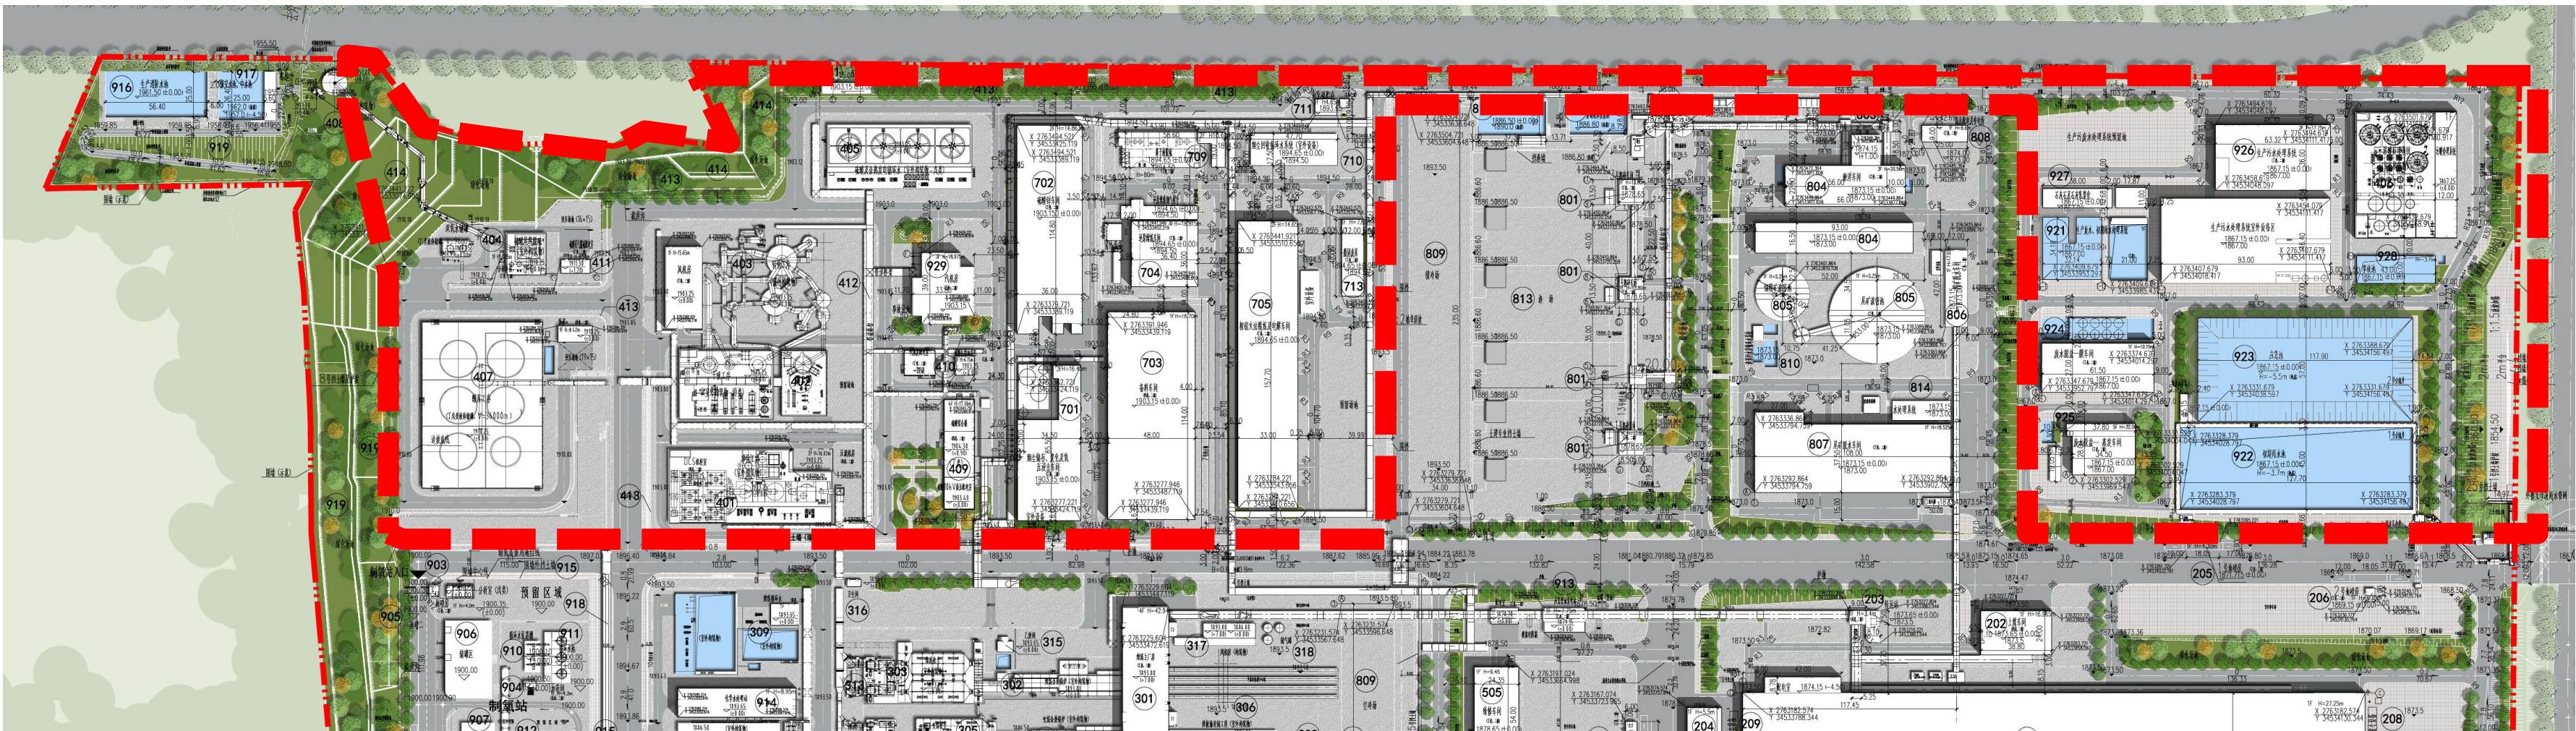

主要规划申报指标

净用地面积: 168021.45 m^2 总建筑面积: 16640.65 m^2 其中: 地上建筑面积: 16640.65 m^2
绿地面积: 21156.14 m^2 地下建筑面积: 0 m^2
容积率: 0.64 建筑密度: 46.78% 绿地率: 12.59% 停车位: 0 个

项目简介

净用地面积: 931750.70 m^2
项目地块位于昆明市安宁市青龙、禄脬街道办事处,在冶金片区内。南临昆楚高速G56及国道G320,西侧临工业园区安丰营片区一号次干道东延长线二期,东侧临水青公路,北临自然山体。


区位图



现状图



竣工图

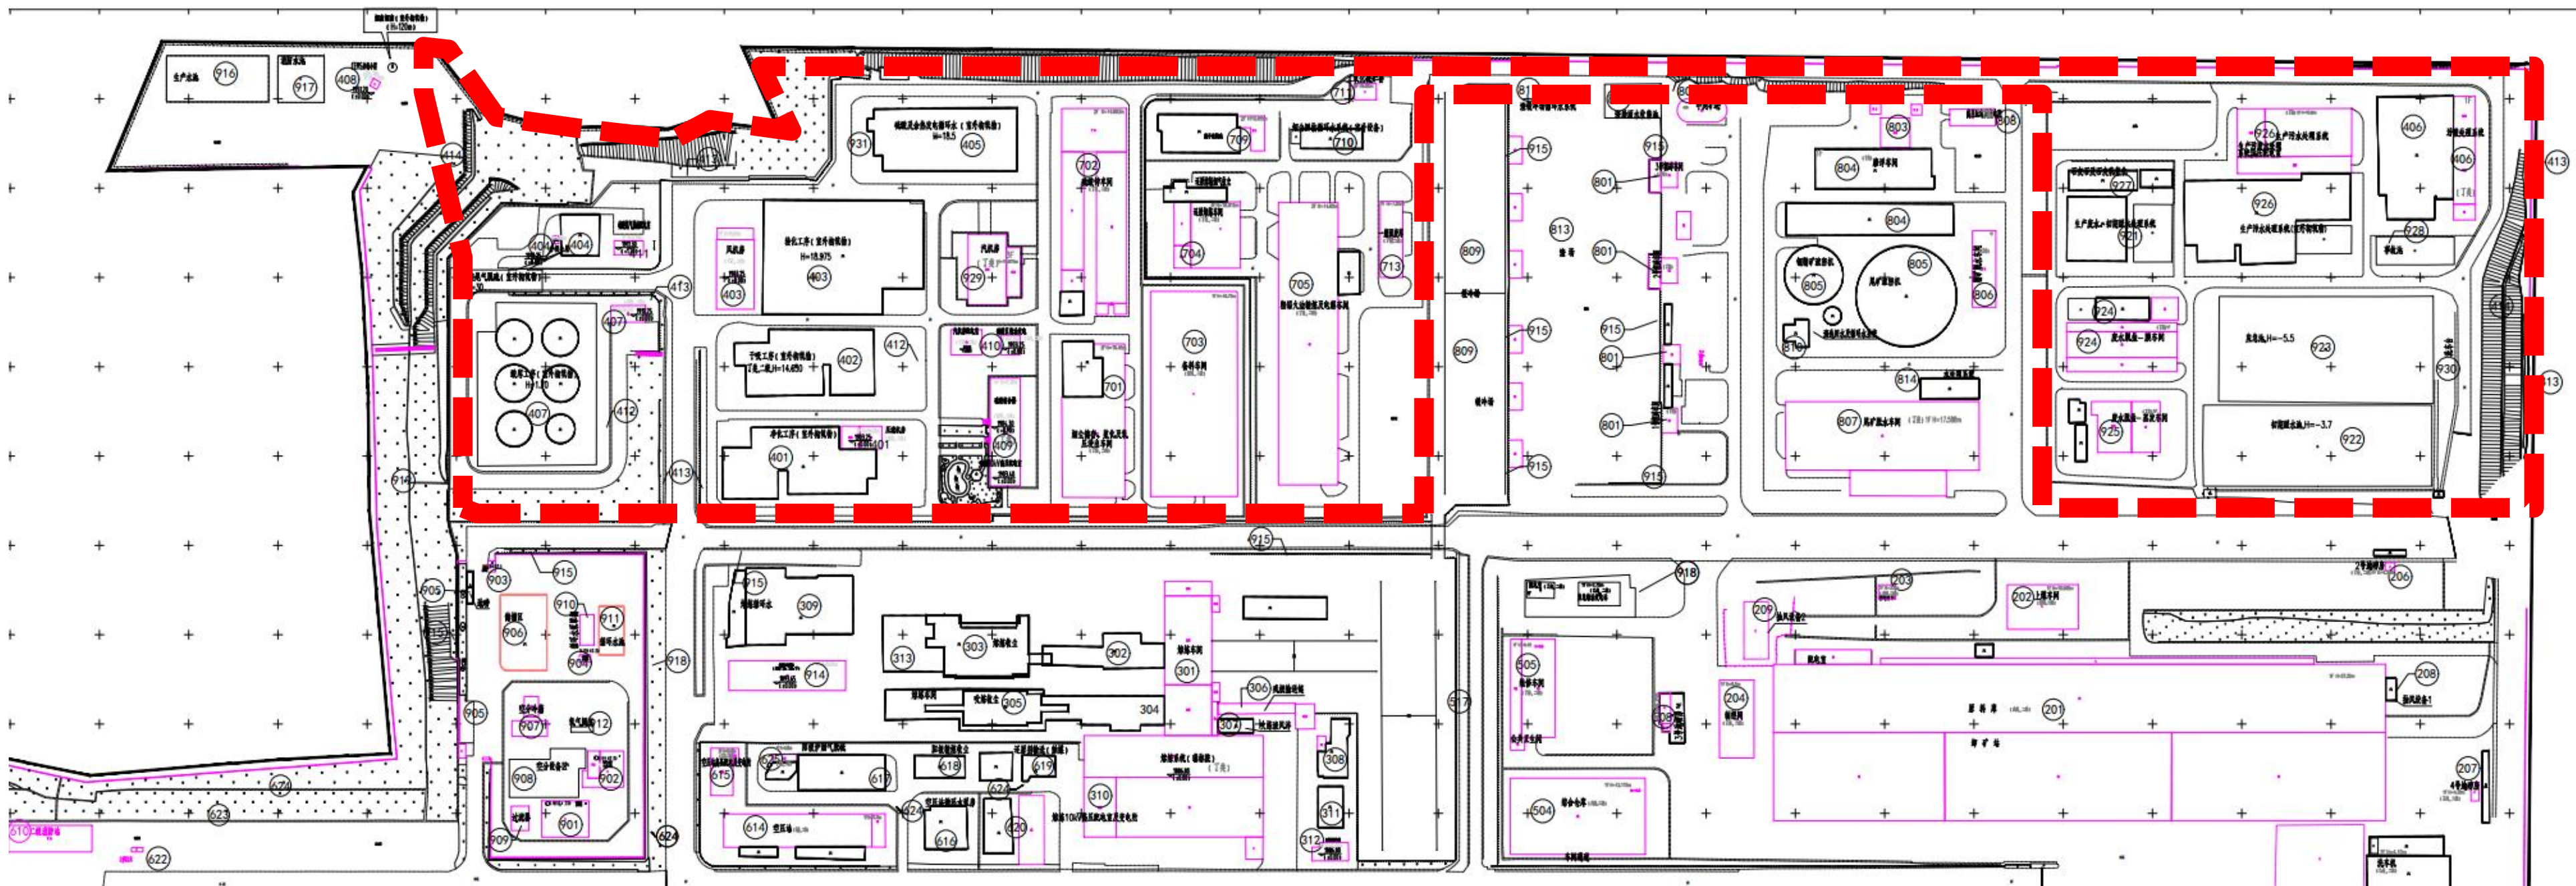

项目性质: 工业项目
申报单位: 云南铜业股份有限公司西南铜业分公司
公示时间: 2025年9月16日 至 2025年9月24日
公示地点: 安宁市自然资源局官网、项目现场; 联系地址: 安宁市珍泉路宁湖大厦(安宁市自然资源局)
监督举报电话: 安宁市自然资源局 0871-68697188

安宁市自然资源局