


安宁市自然资源局建设工程核实前公示

云南铜业股份有限公司西南铜业分公司搬迁项目
1期-8（二级消防站）

总平面图

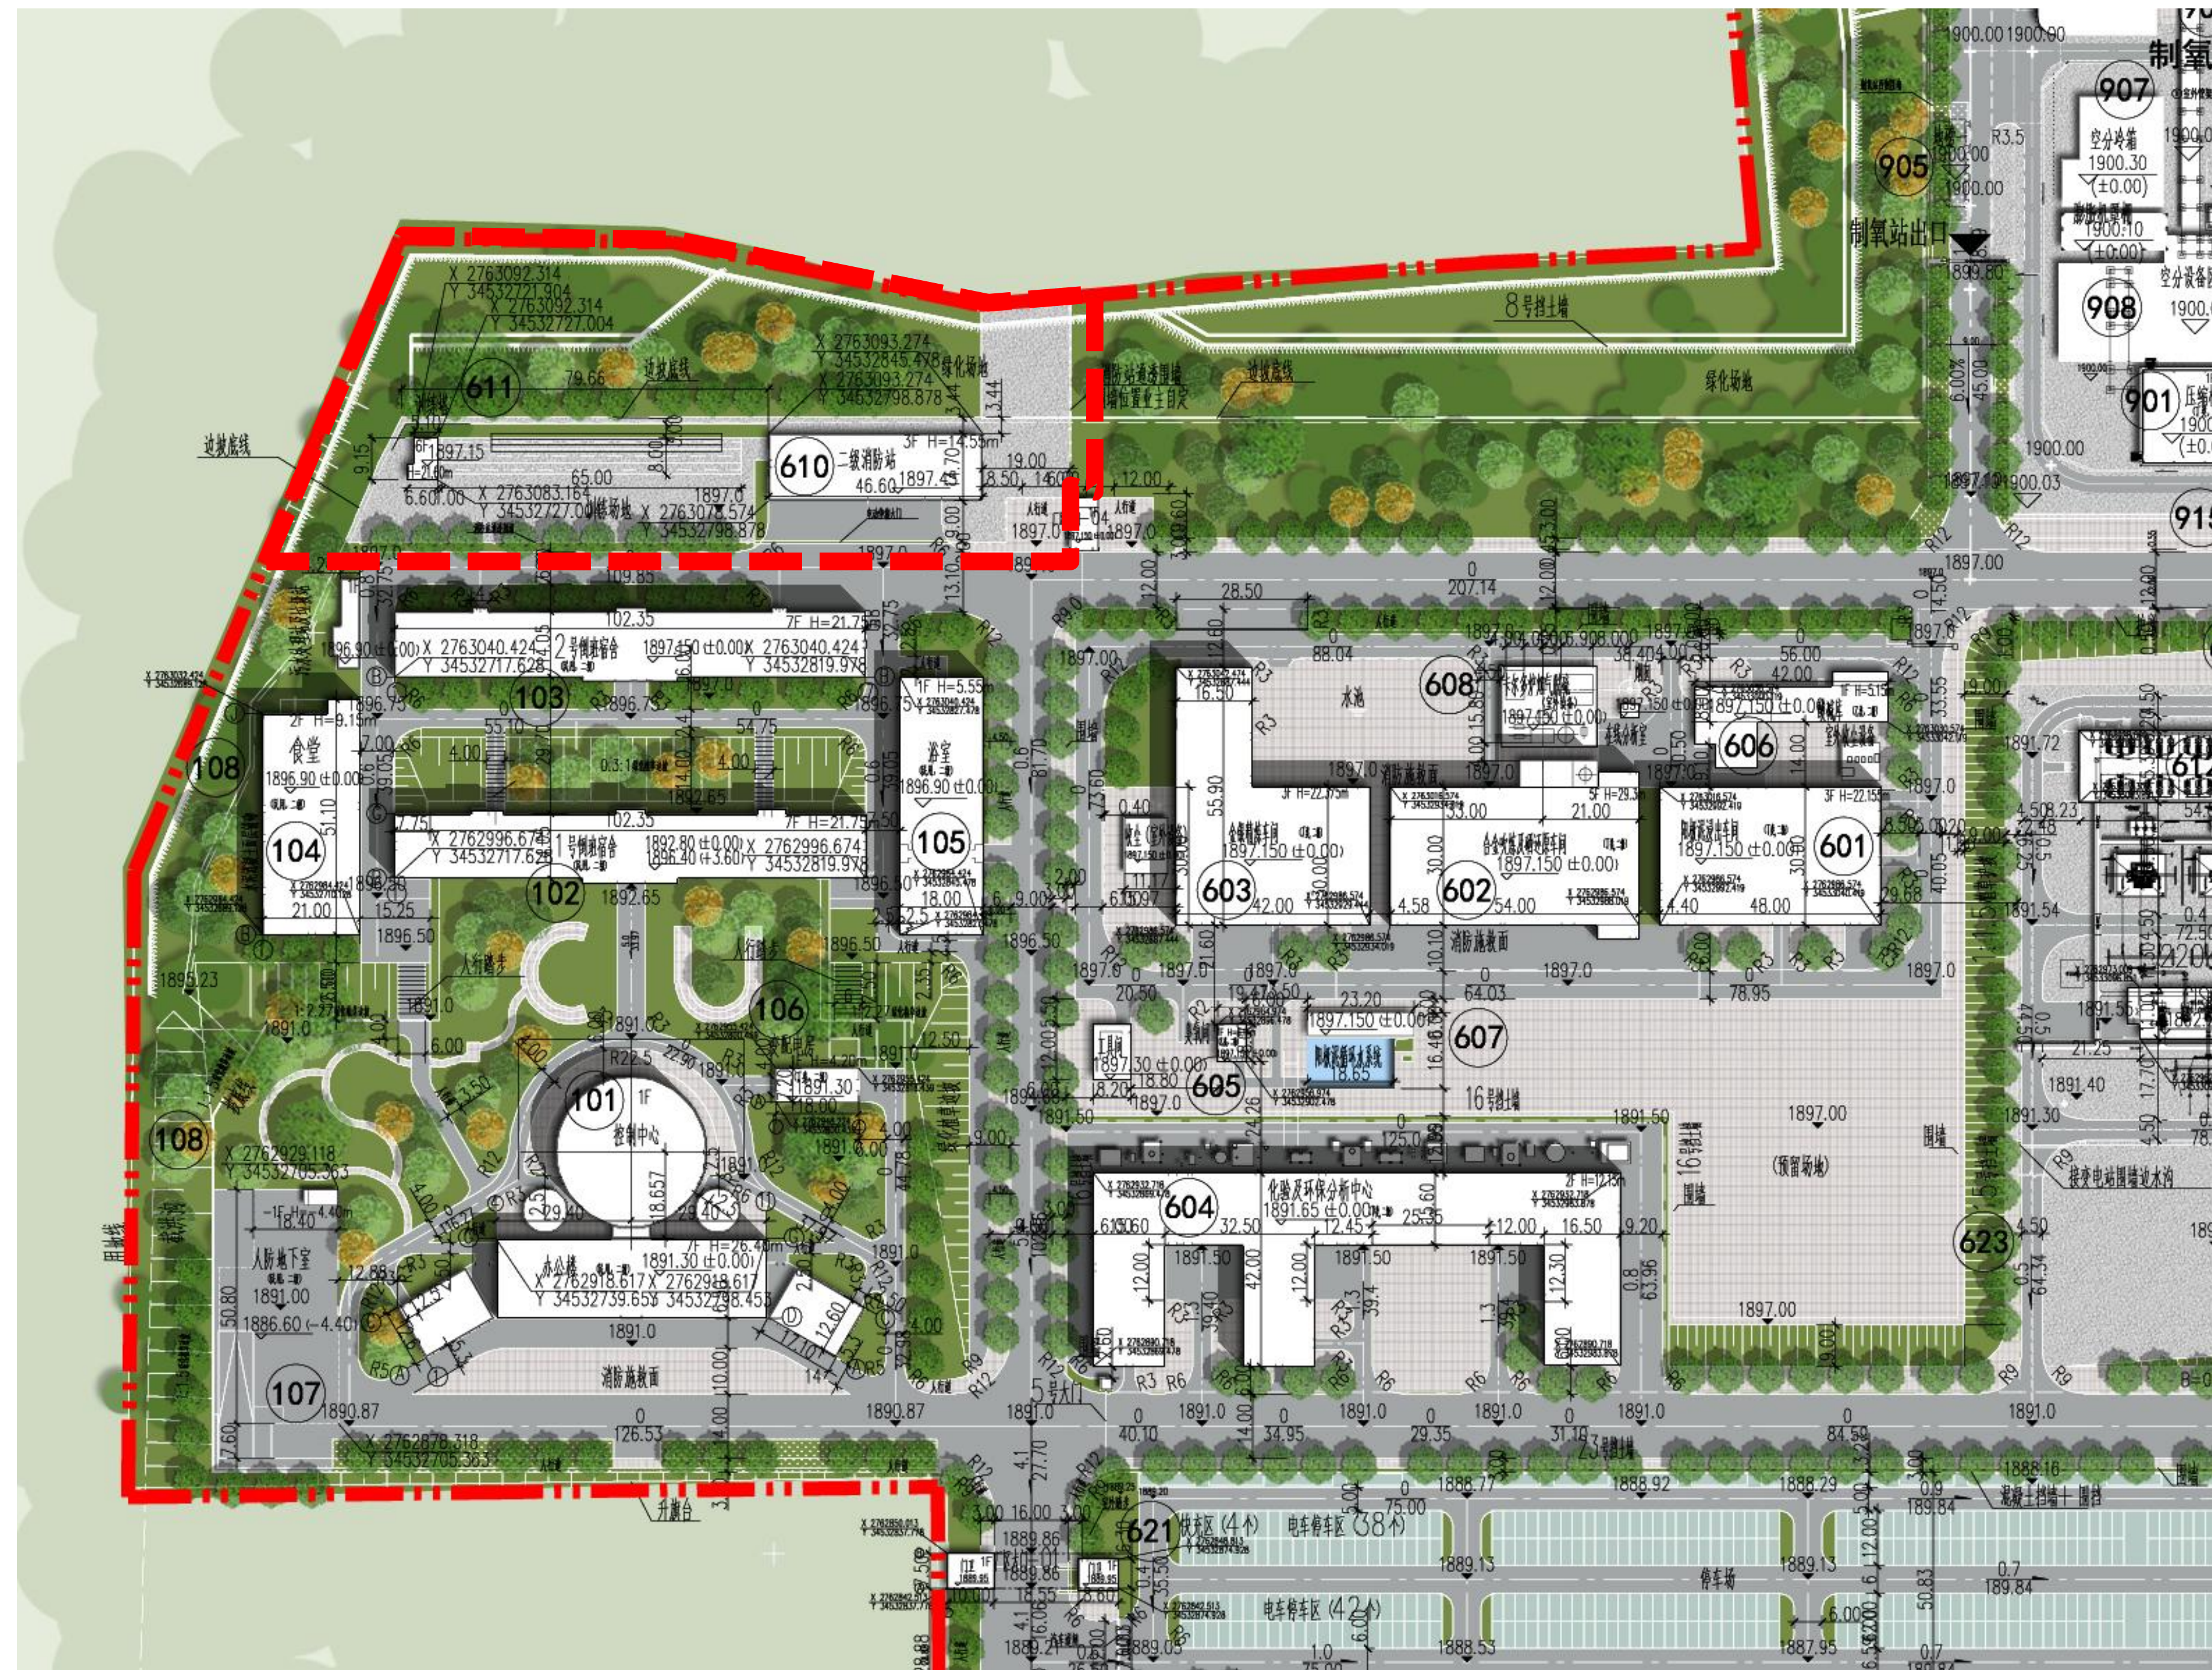

主要规划申报指标

净用地面积: 9602.94 m^2 总建筑面积: 2242.64 m^2 其中: 地上建筑面积: 2242.64 m^2

绿地面积: 4761.09m²

地下建筑面积: 0 m²

容积率: 0.23 建筑密度: 7.87% 绿地率: 49.58% 停车位: 0个


项目简介

区位图


现状图

净用地面积: 931750.70m²

项目地块位于昆明市安宁市青龙、禄脬街道办事处，在冶金片区内。南临昆楚高速G56及国道G320，西侧临工业园区安丰营片区一号次干道东延长线二期，东侧临水青公路，北临自然山体。

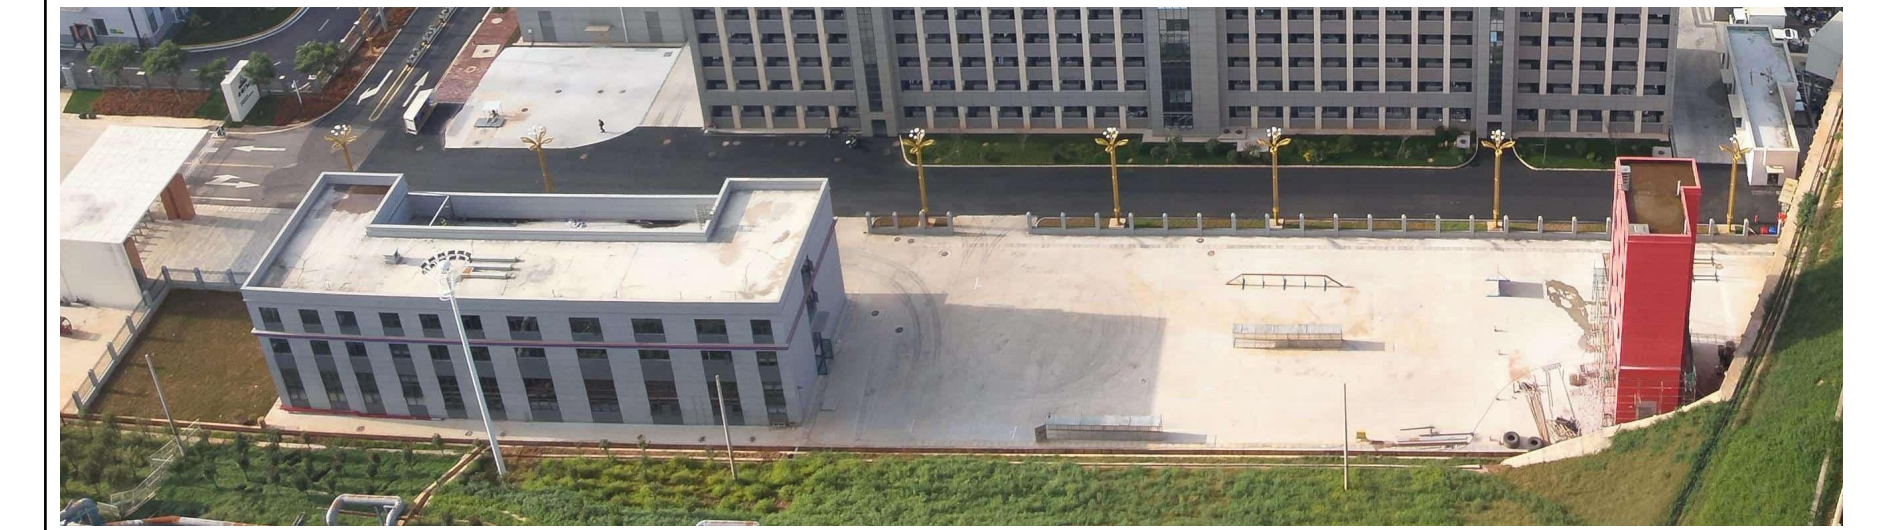

竣工图

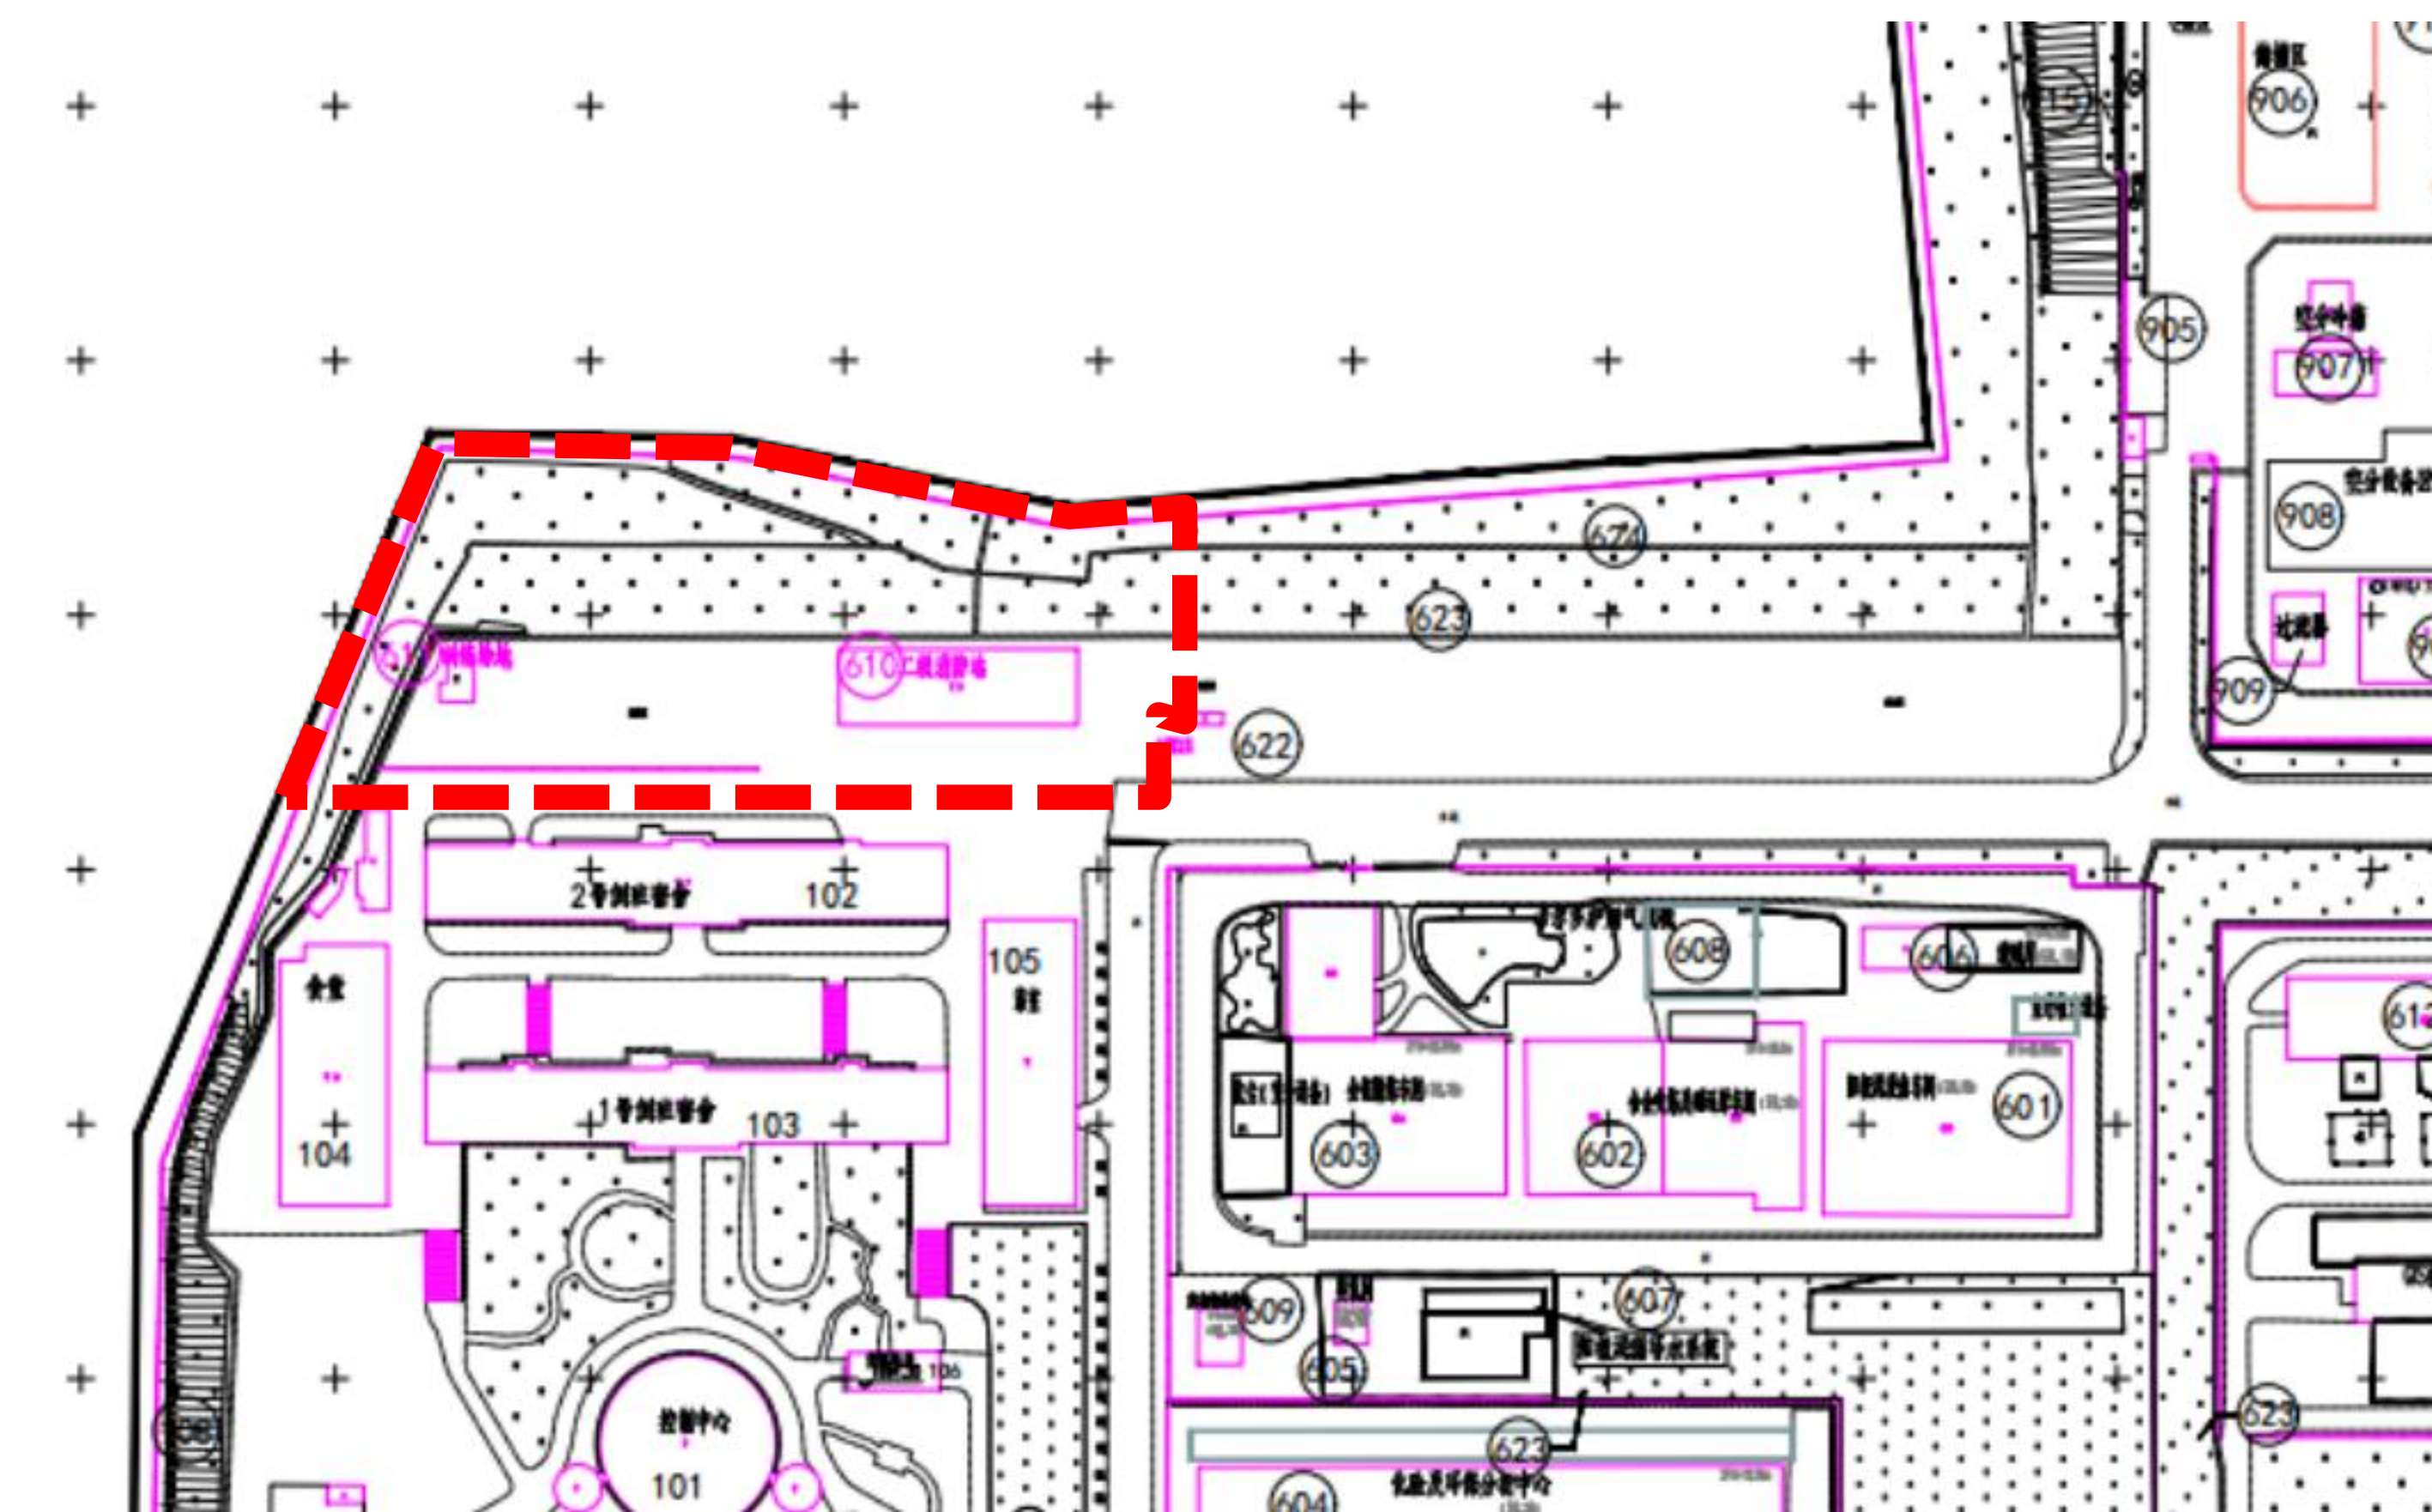

配套设施布置图

项目性质:工业项目

申报单位:云南铜业股份有限公司西南铜业分公司

公示时间：2025年9月17日至2025年9月25日

公示地点:安宁市自然资源局官网、项目现场;联系地址:安宁市珍泉路宁湖大厦(安宁市自然资源局)

监督举报电话：安宁市自然资源局 0871-68697188

安宁市自然资源局