


安宁市自然资源局建设工程核实前公示

云南天安化工有限公司10万吨电池新材料前驱体（地块二）项目

总平面图

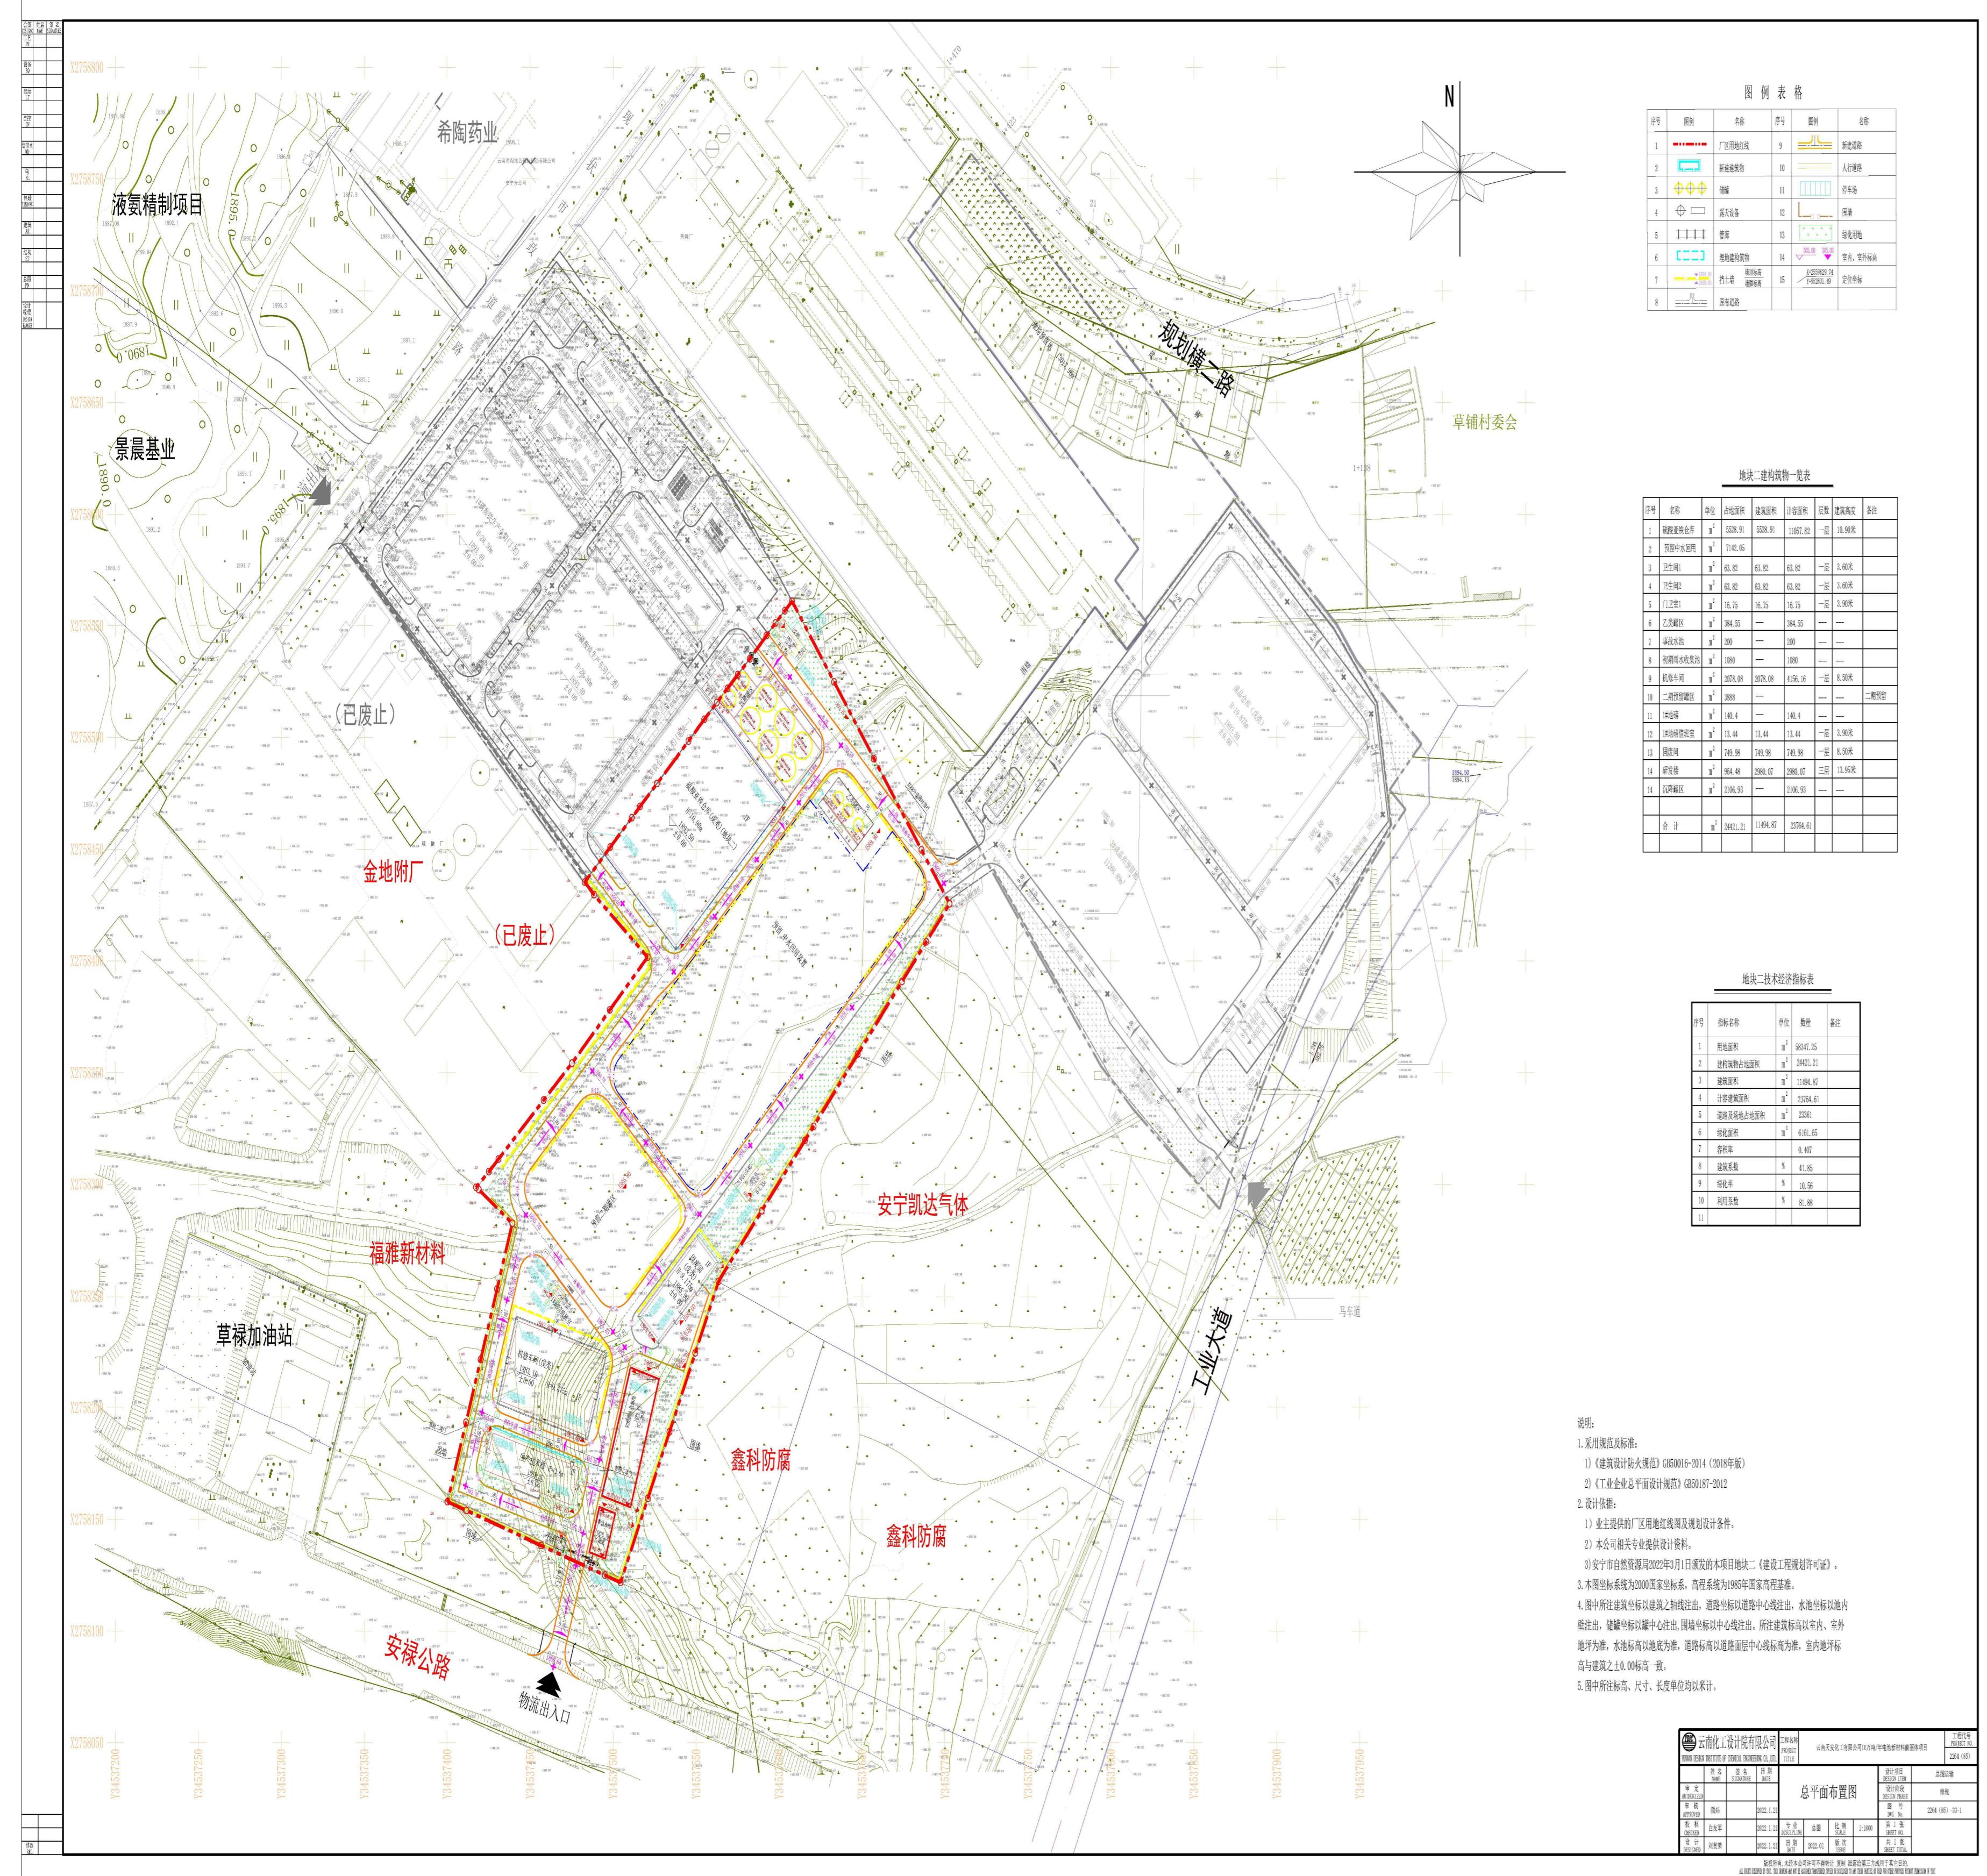


主要规划申报指标

净用地面积: 43791.89 m² 总建筑面积: 11494.48m² 其中: 地上建筑面积: 11494.48m²
绿地面积: 6680.86m² 地下建筑面积: 0 m²
容积率: 0.407 建筑密度: 21.56% 绿地率: 15.26% 停车位: 0个


项目简介

区位图

现状图

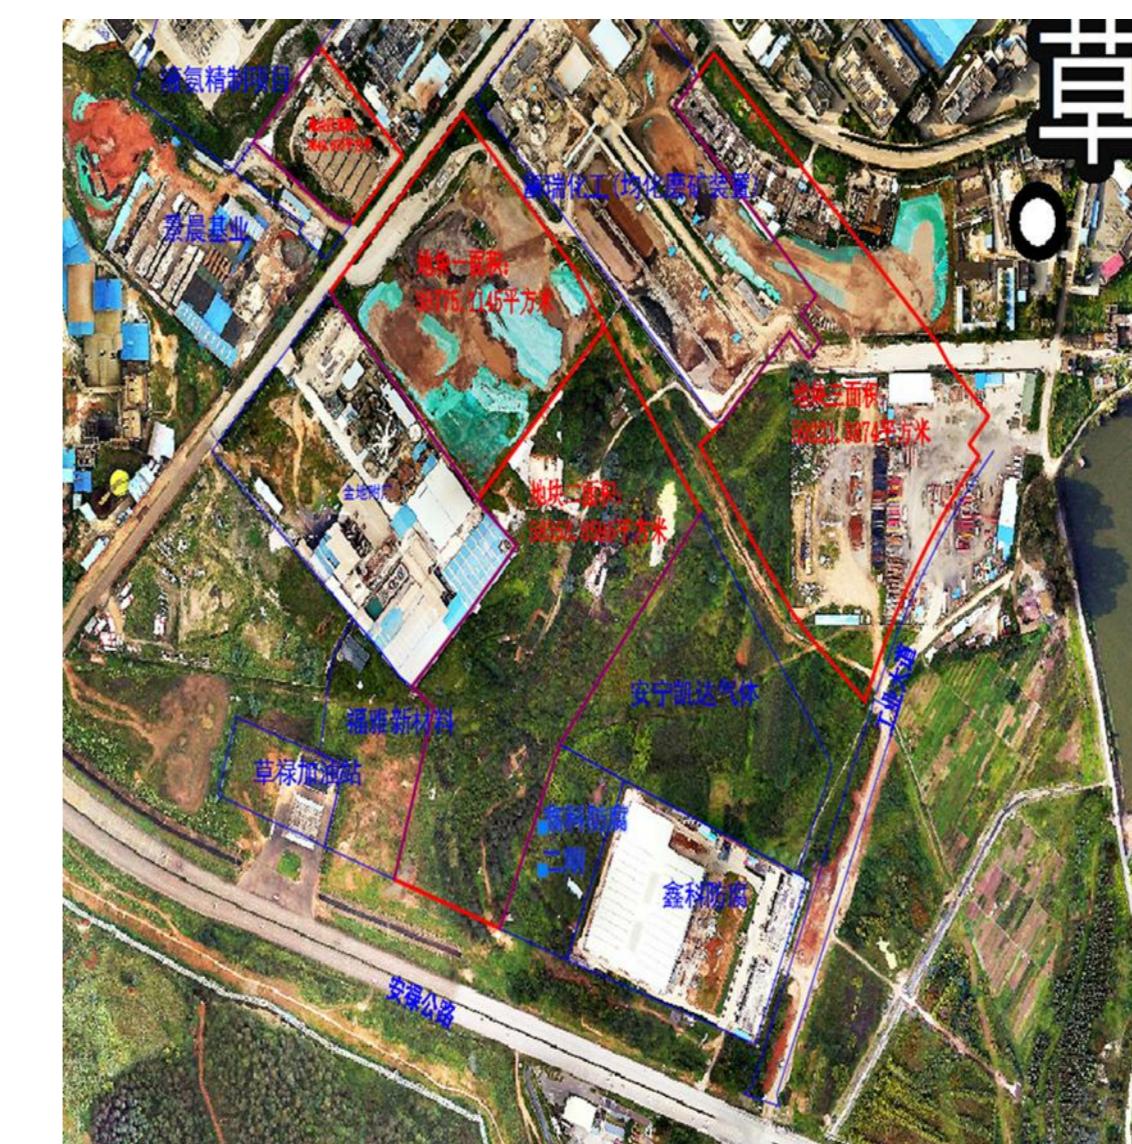

竣工图

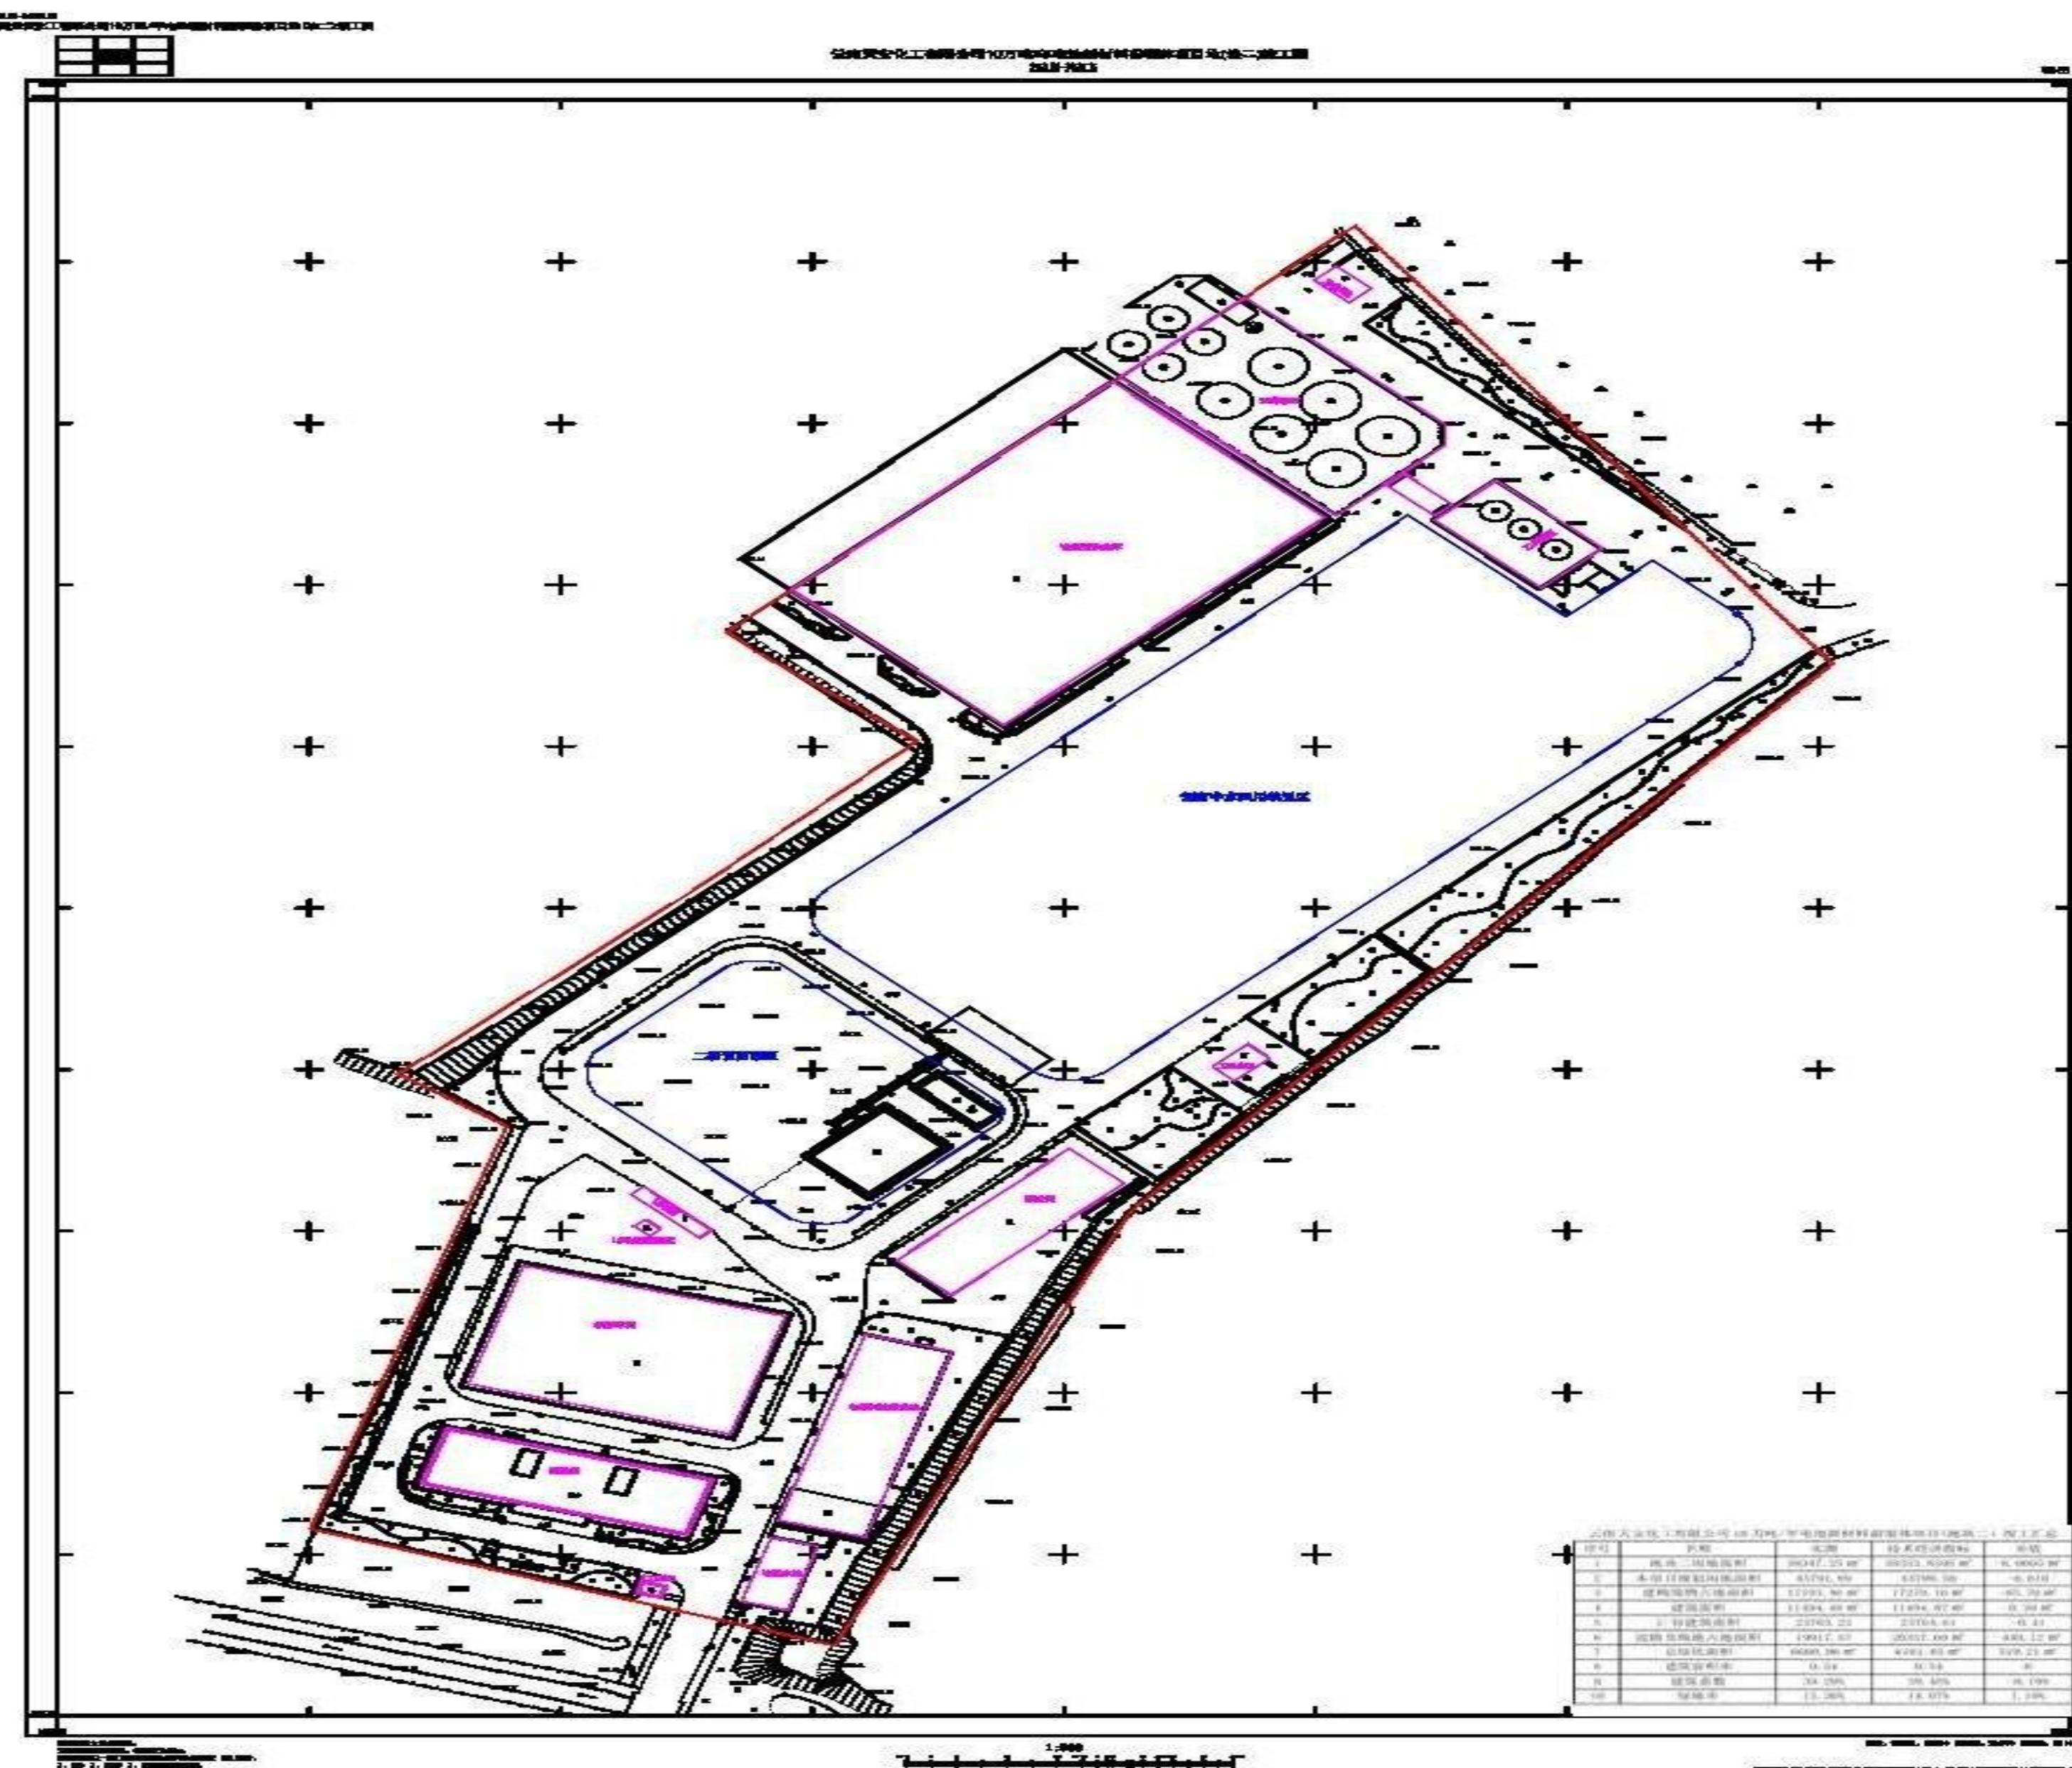

项目性质:工业项目

申报单位:云南天安化工有限公司

公示时间: 2025年12月1日 至 2025年12月9日

公示地点: 安宁市自然资源局官网、项目现场; 联系地址: 安宁市珍泉路宁湖大厦(安宁市自然资源局)

监督举报电话: 安宁市自然资源局 0871-68697188