


安宁市自然资源局建设工程核实前公示

总平面图

云南高速公路（读书铺）中央仓

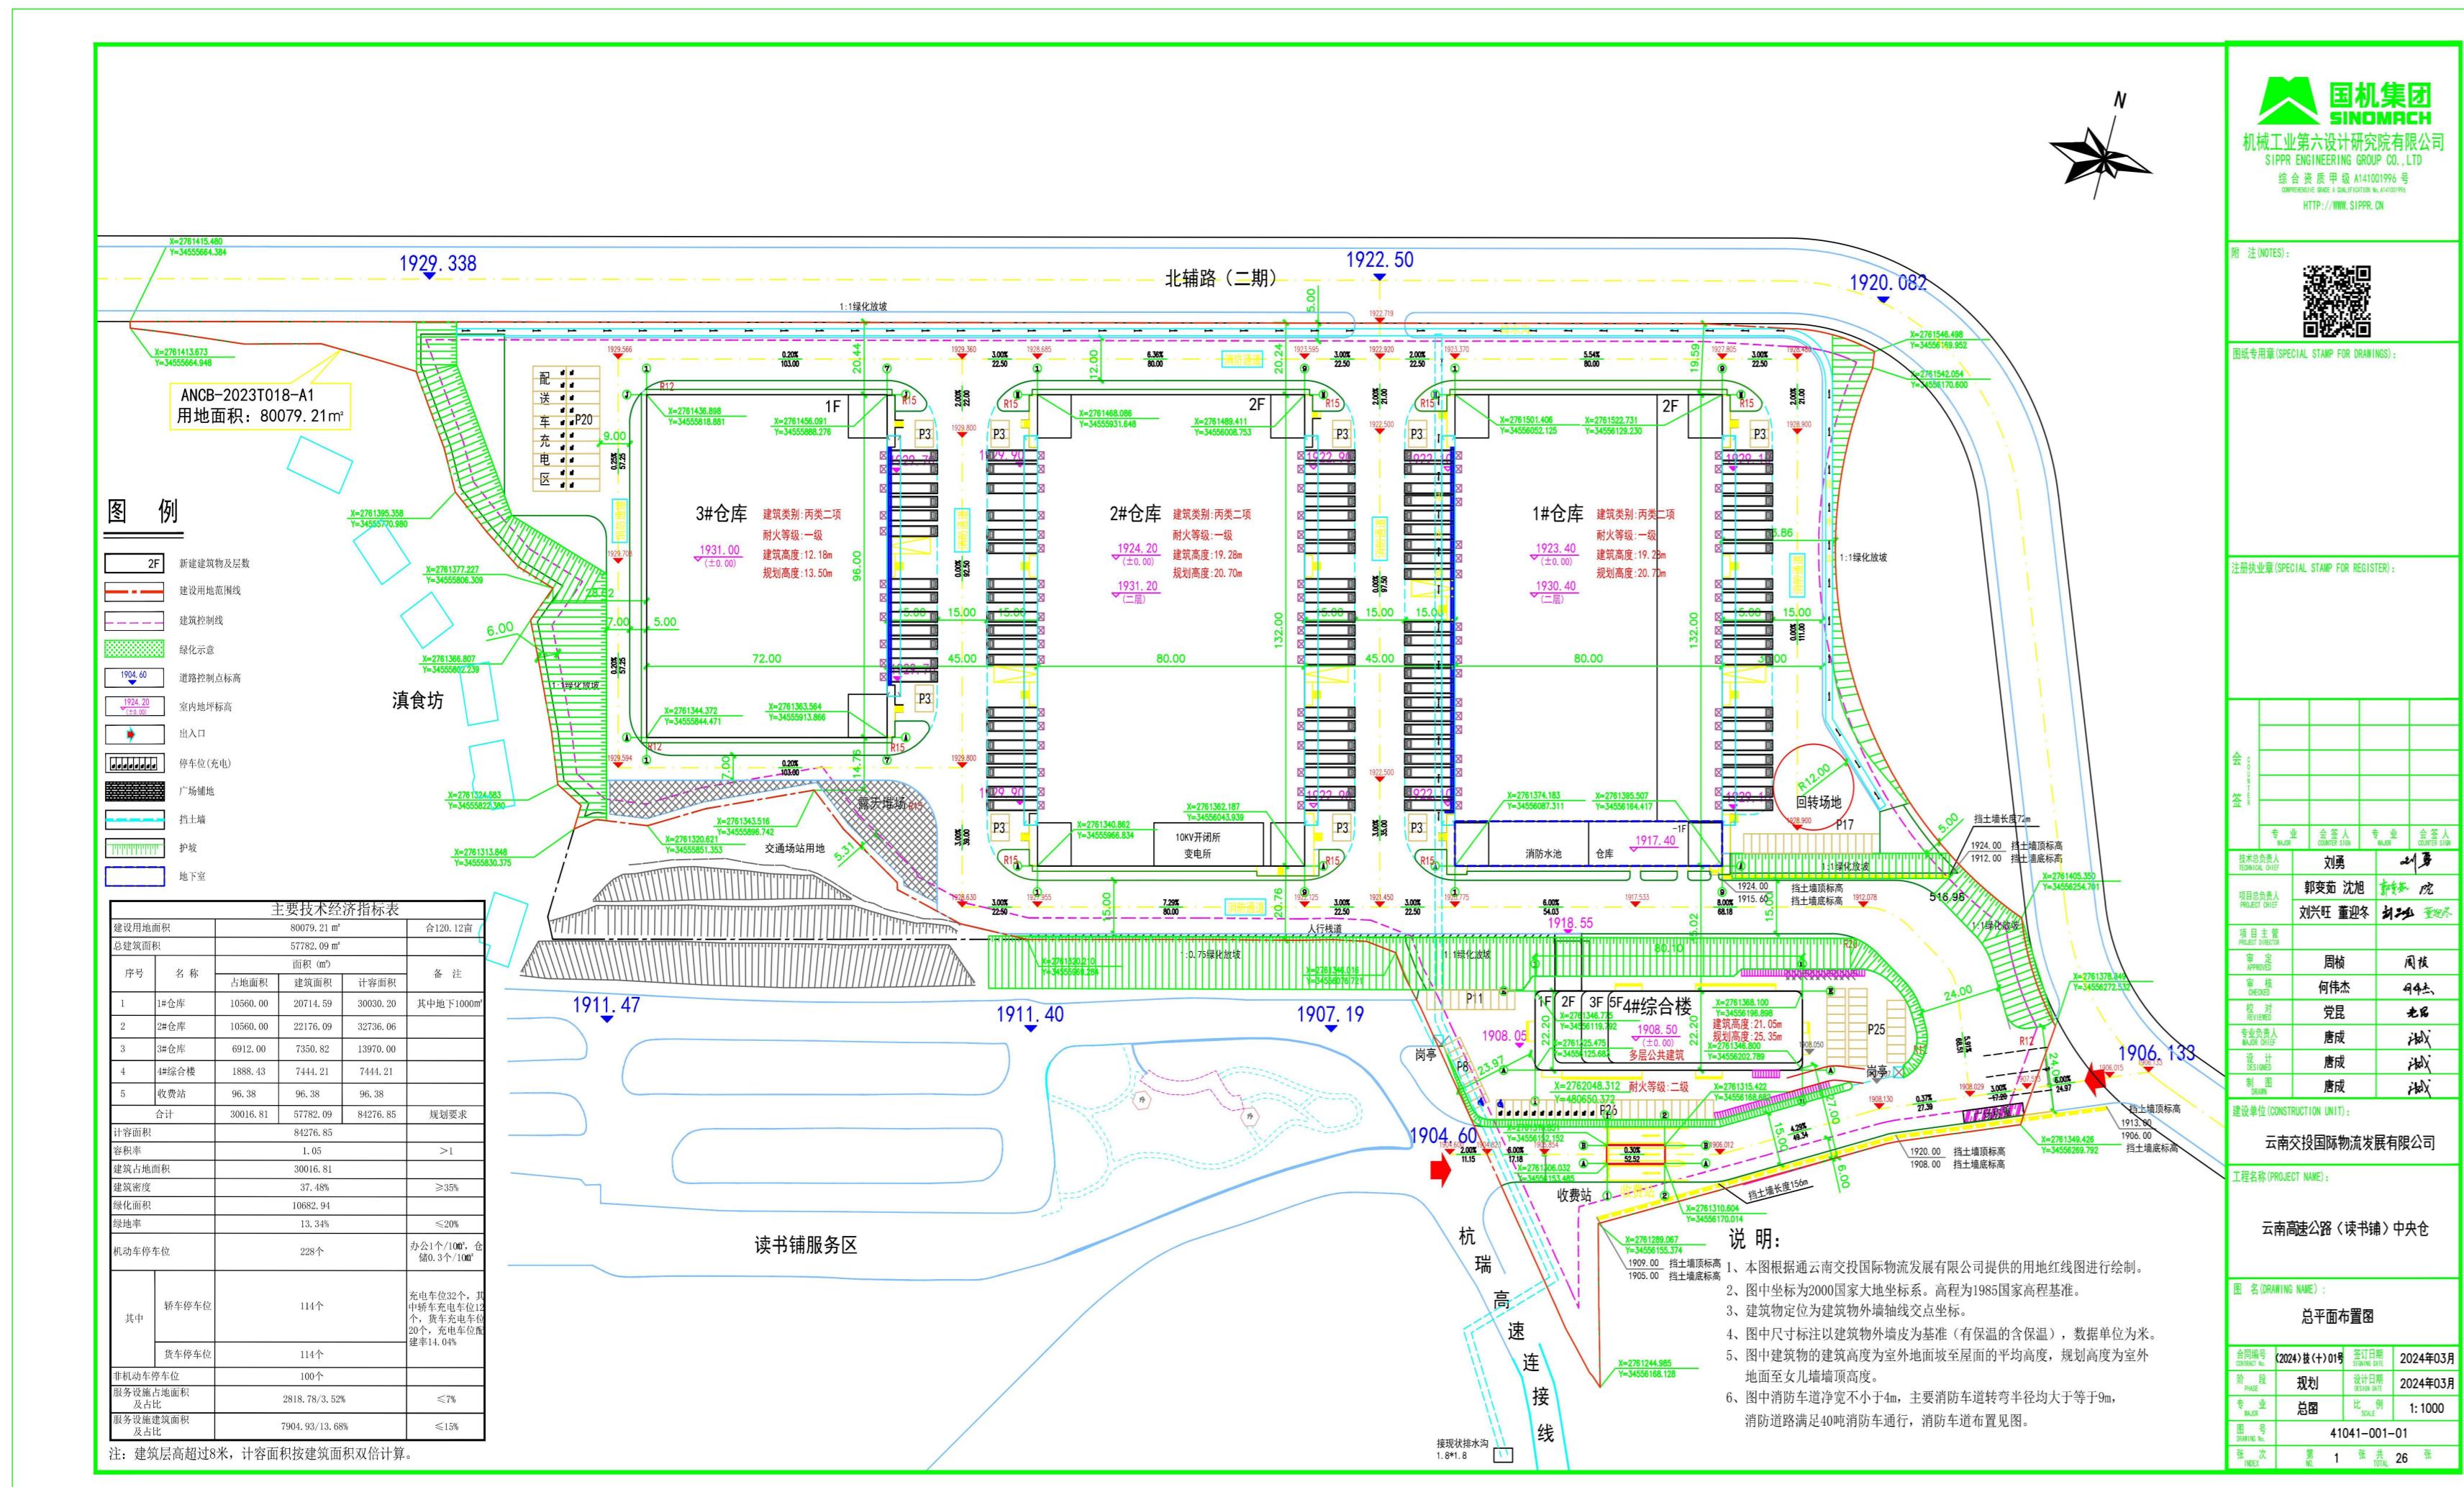

主要规划申报指标

净用地面积: 80079.21 m² 总建筑面积: 57736.33m² 其中: 地上建筑面积: 56768.33m²

绿地面积: 10690.98m²

容积率: 1.05 建筑密度: 37.48% 绿地率: 13.35% 停车位: 228个

项目简介

区位图

现状图



竣工图



项目性质: 物流仓储

申报单位: 云南交投国际物流发展有限公司

公示时间: 2025年12月3日至2025年12月11日

公示地点: 安宁市自然资源局官网、项目现场; 联系地址: 安宁市珍泉路宁湖大厦(安宁市自然资源局)

监督举报电话: 安宁市自然资源局 0871-68697188

安宁市自然资源局