


安宁市自然资源局建设工程核实前公示

云南安宁产业园区草铺化工园区（含禄脍片区） 东区10#路建设项目（第一次分期）

规划审批总平面图

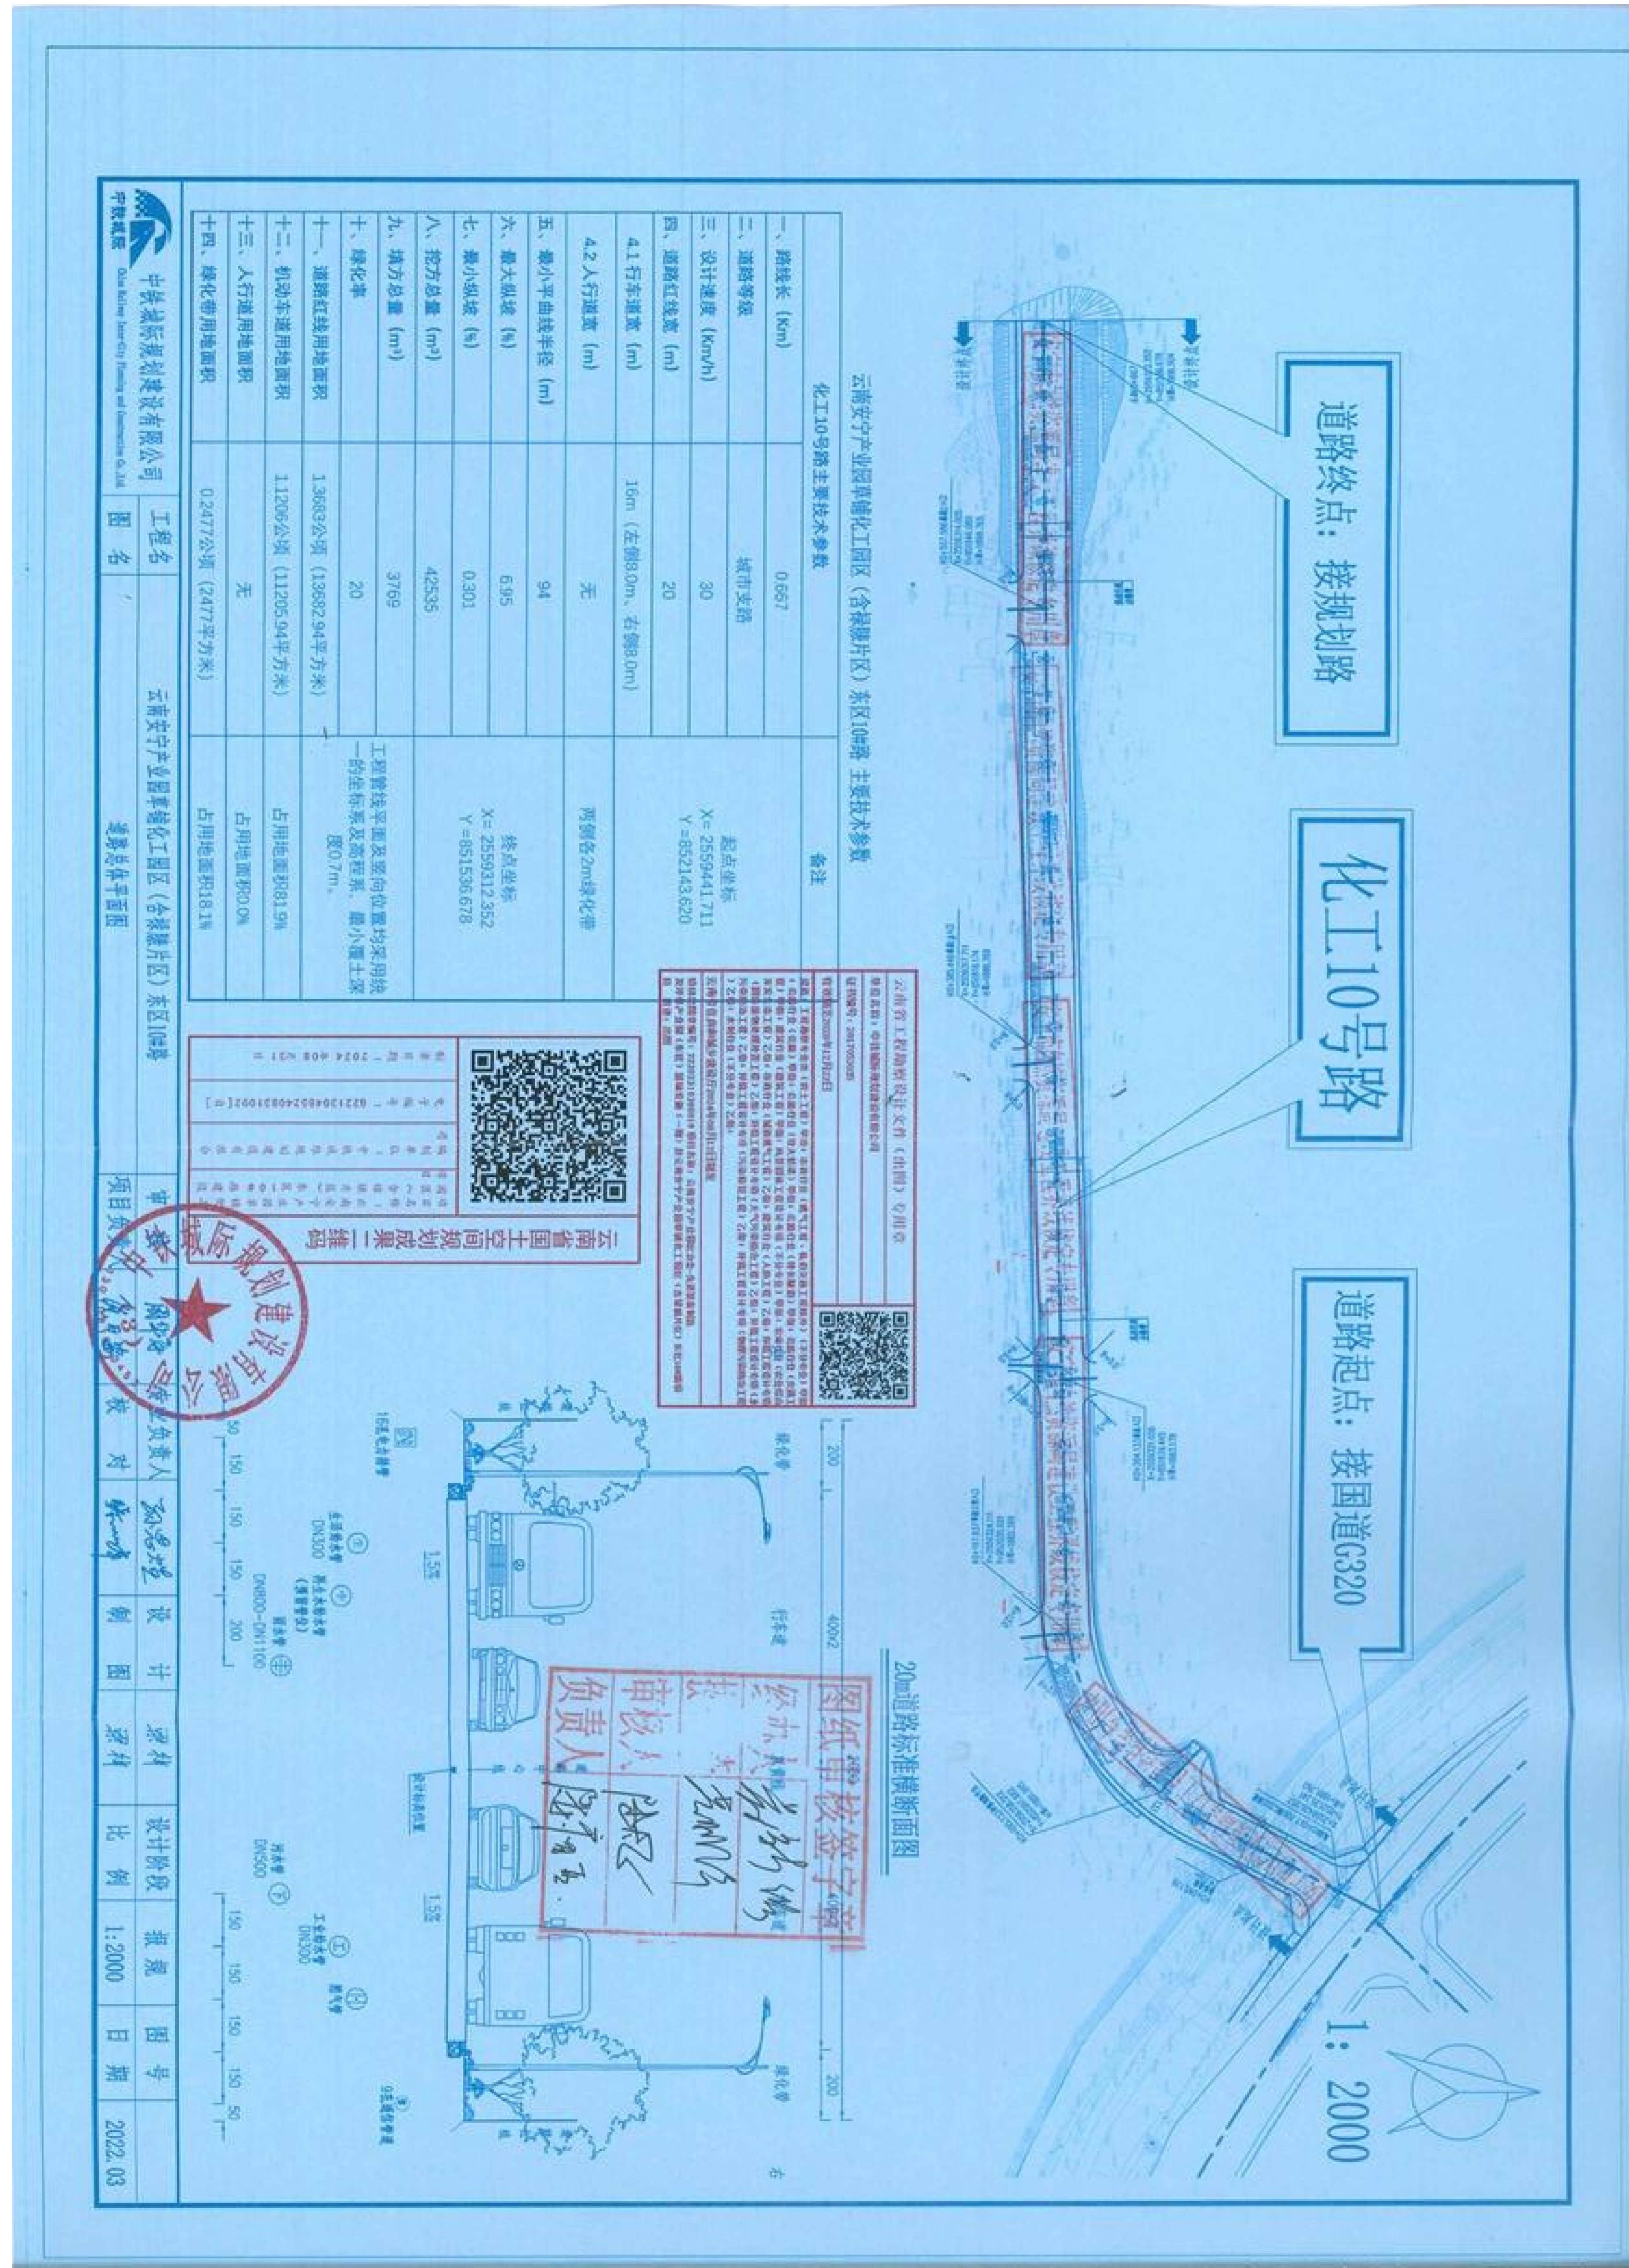


主要规划申报指标

净用地面积：10665.08m² 道路总长：526.885米 道路宽：20米
绿地面积：2167.48m²
绿地率：20%

项目简介

净用地面积：13682.94m²
项目地块位于安宁市草铺街道，
北至320国道（安禄公路），南至
锦恒化肥企业。


区位图

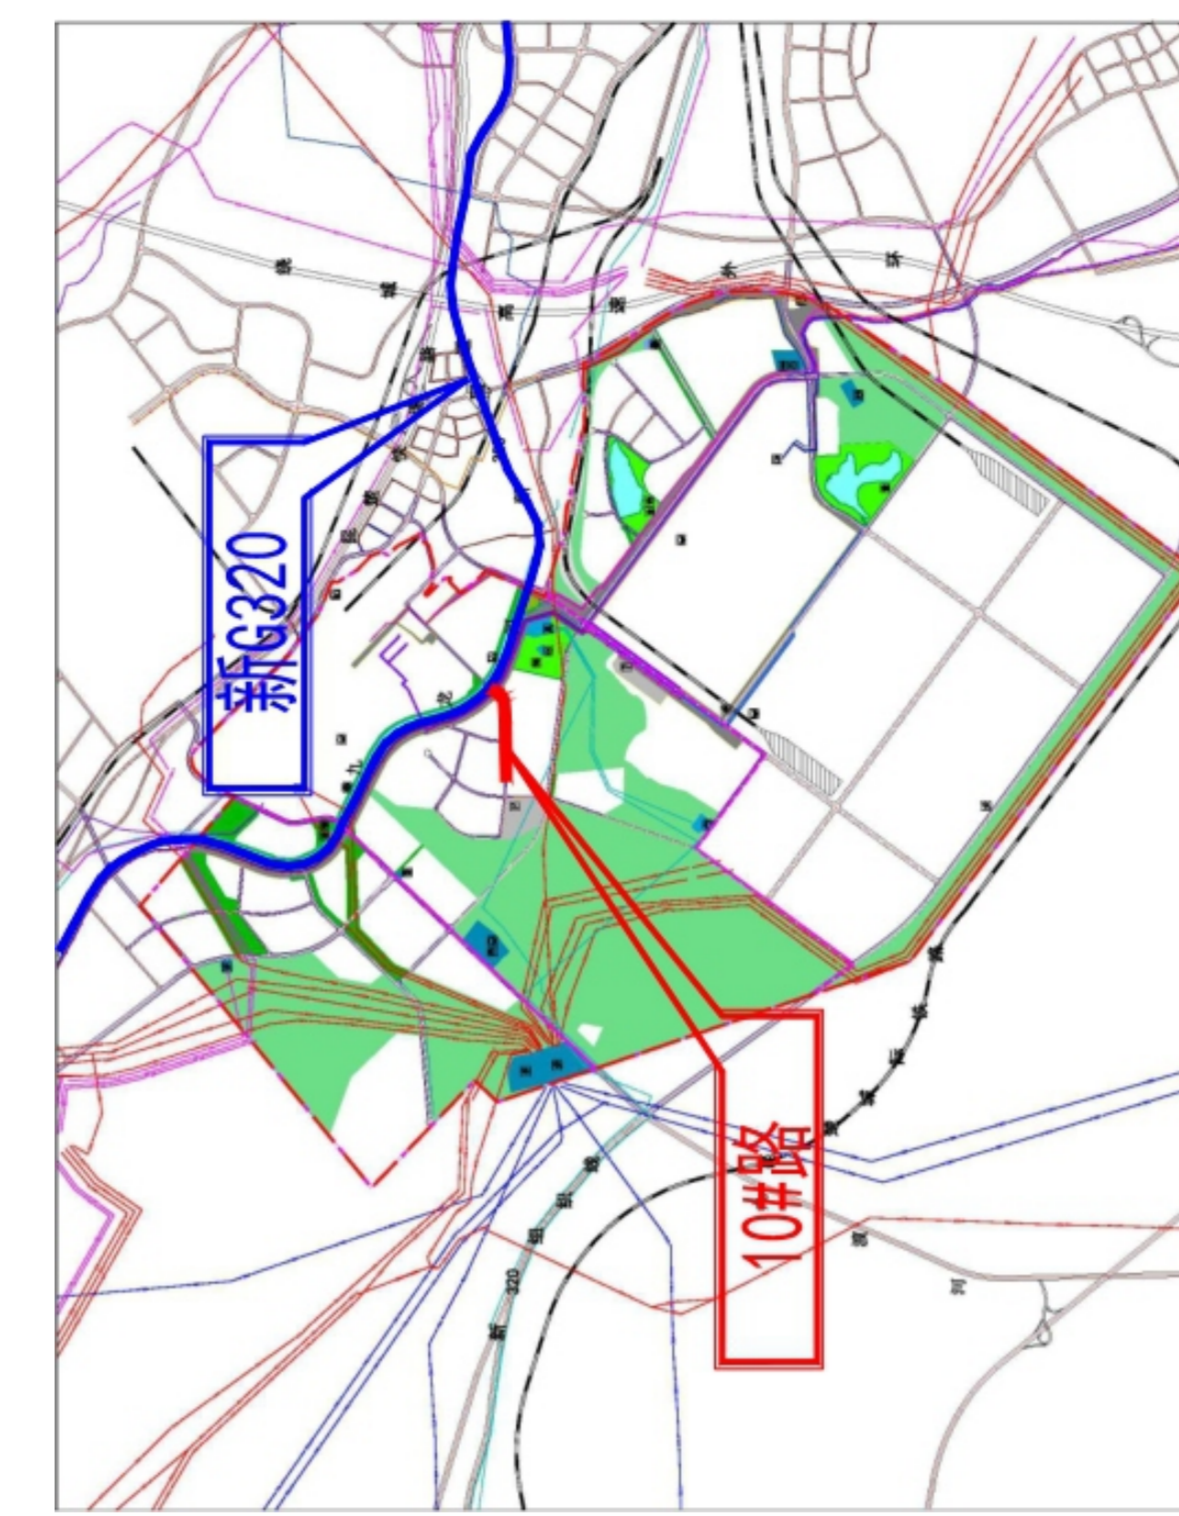

现状图



道路竣工图

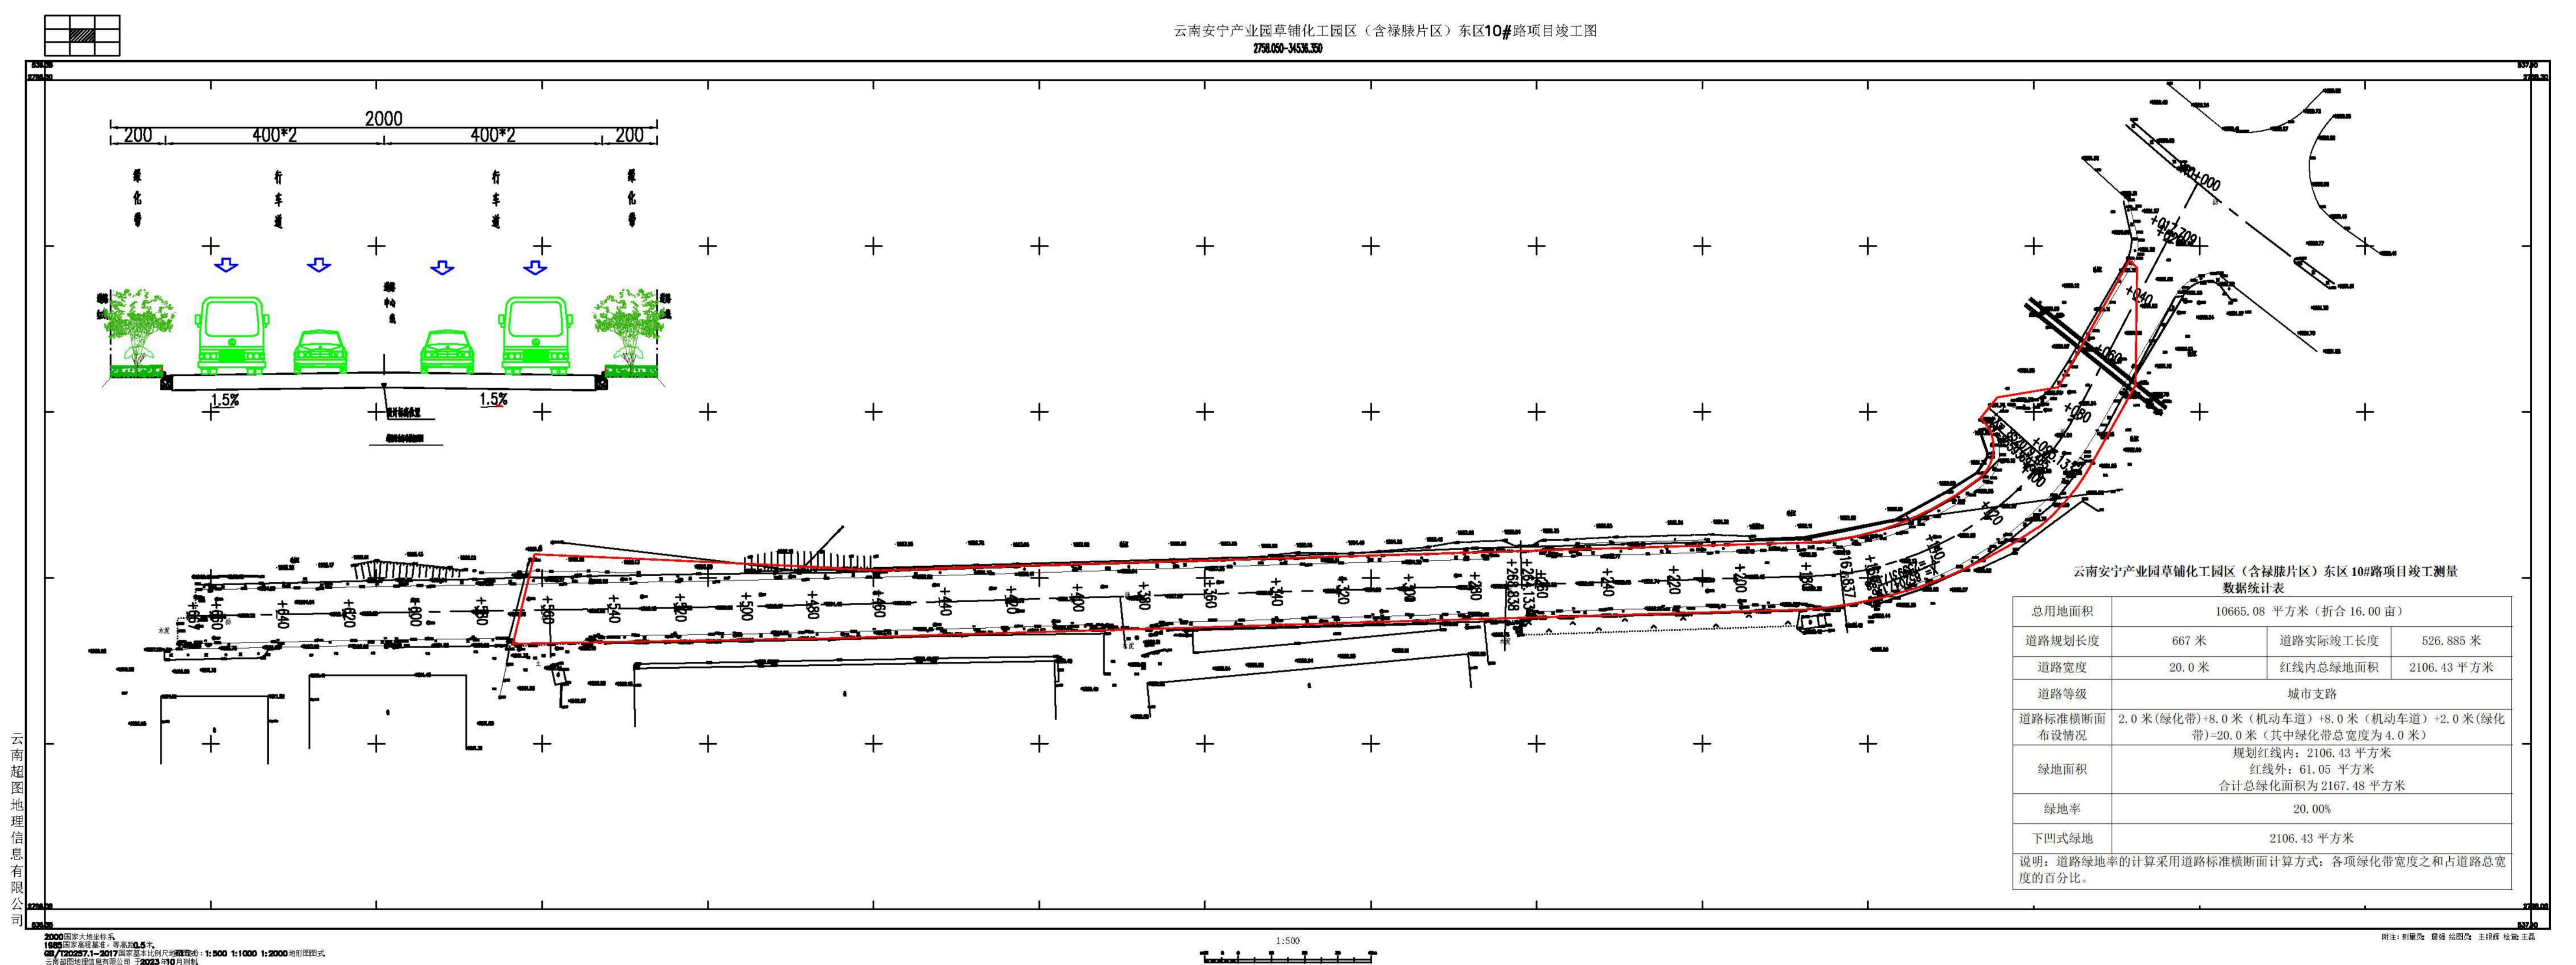

项目性质：市政道路

申报单位：安宁工业园区投资开发有限公司

公示时间：2025年12月12日至2025年12月22日

公示地点：安宁市自然资源局官网、项目现场；联系地址：安宁市珍泉路宁湖大厦（安宁市自然资源局）

监督举报电话：安宁市自然资源局 0871-68697188