


安宁市自然资源局建设工程核实前公示

云南挚达重卡汽车4S综合服务中心项目（一期-1）

总平面图

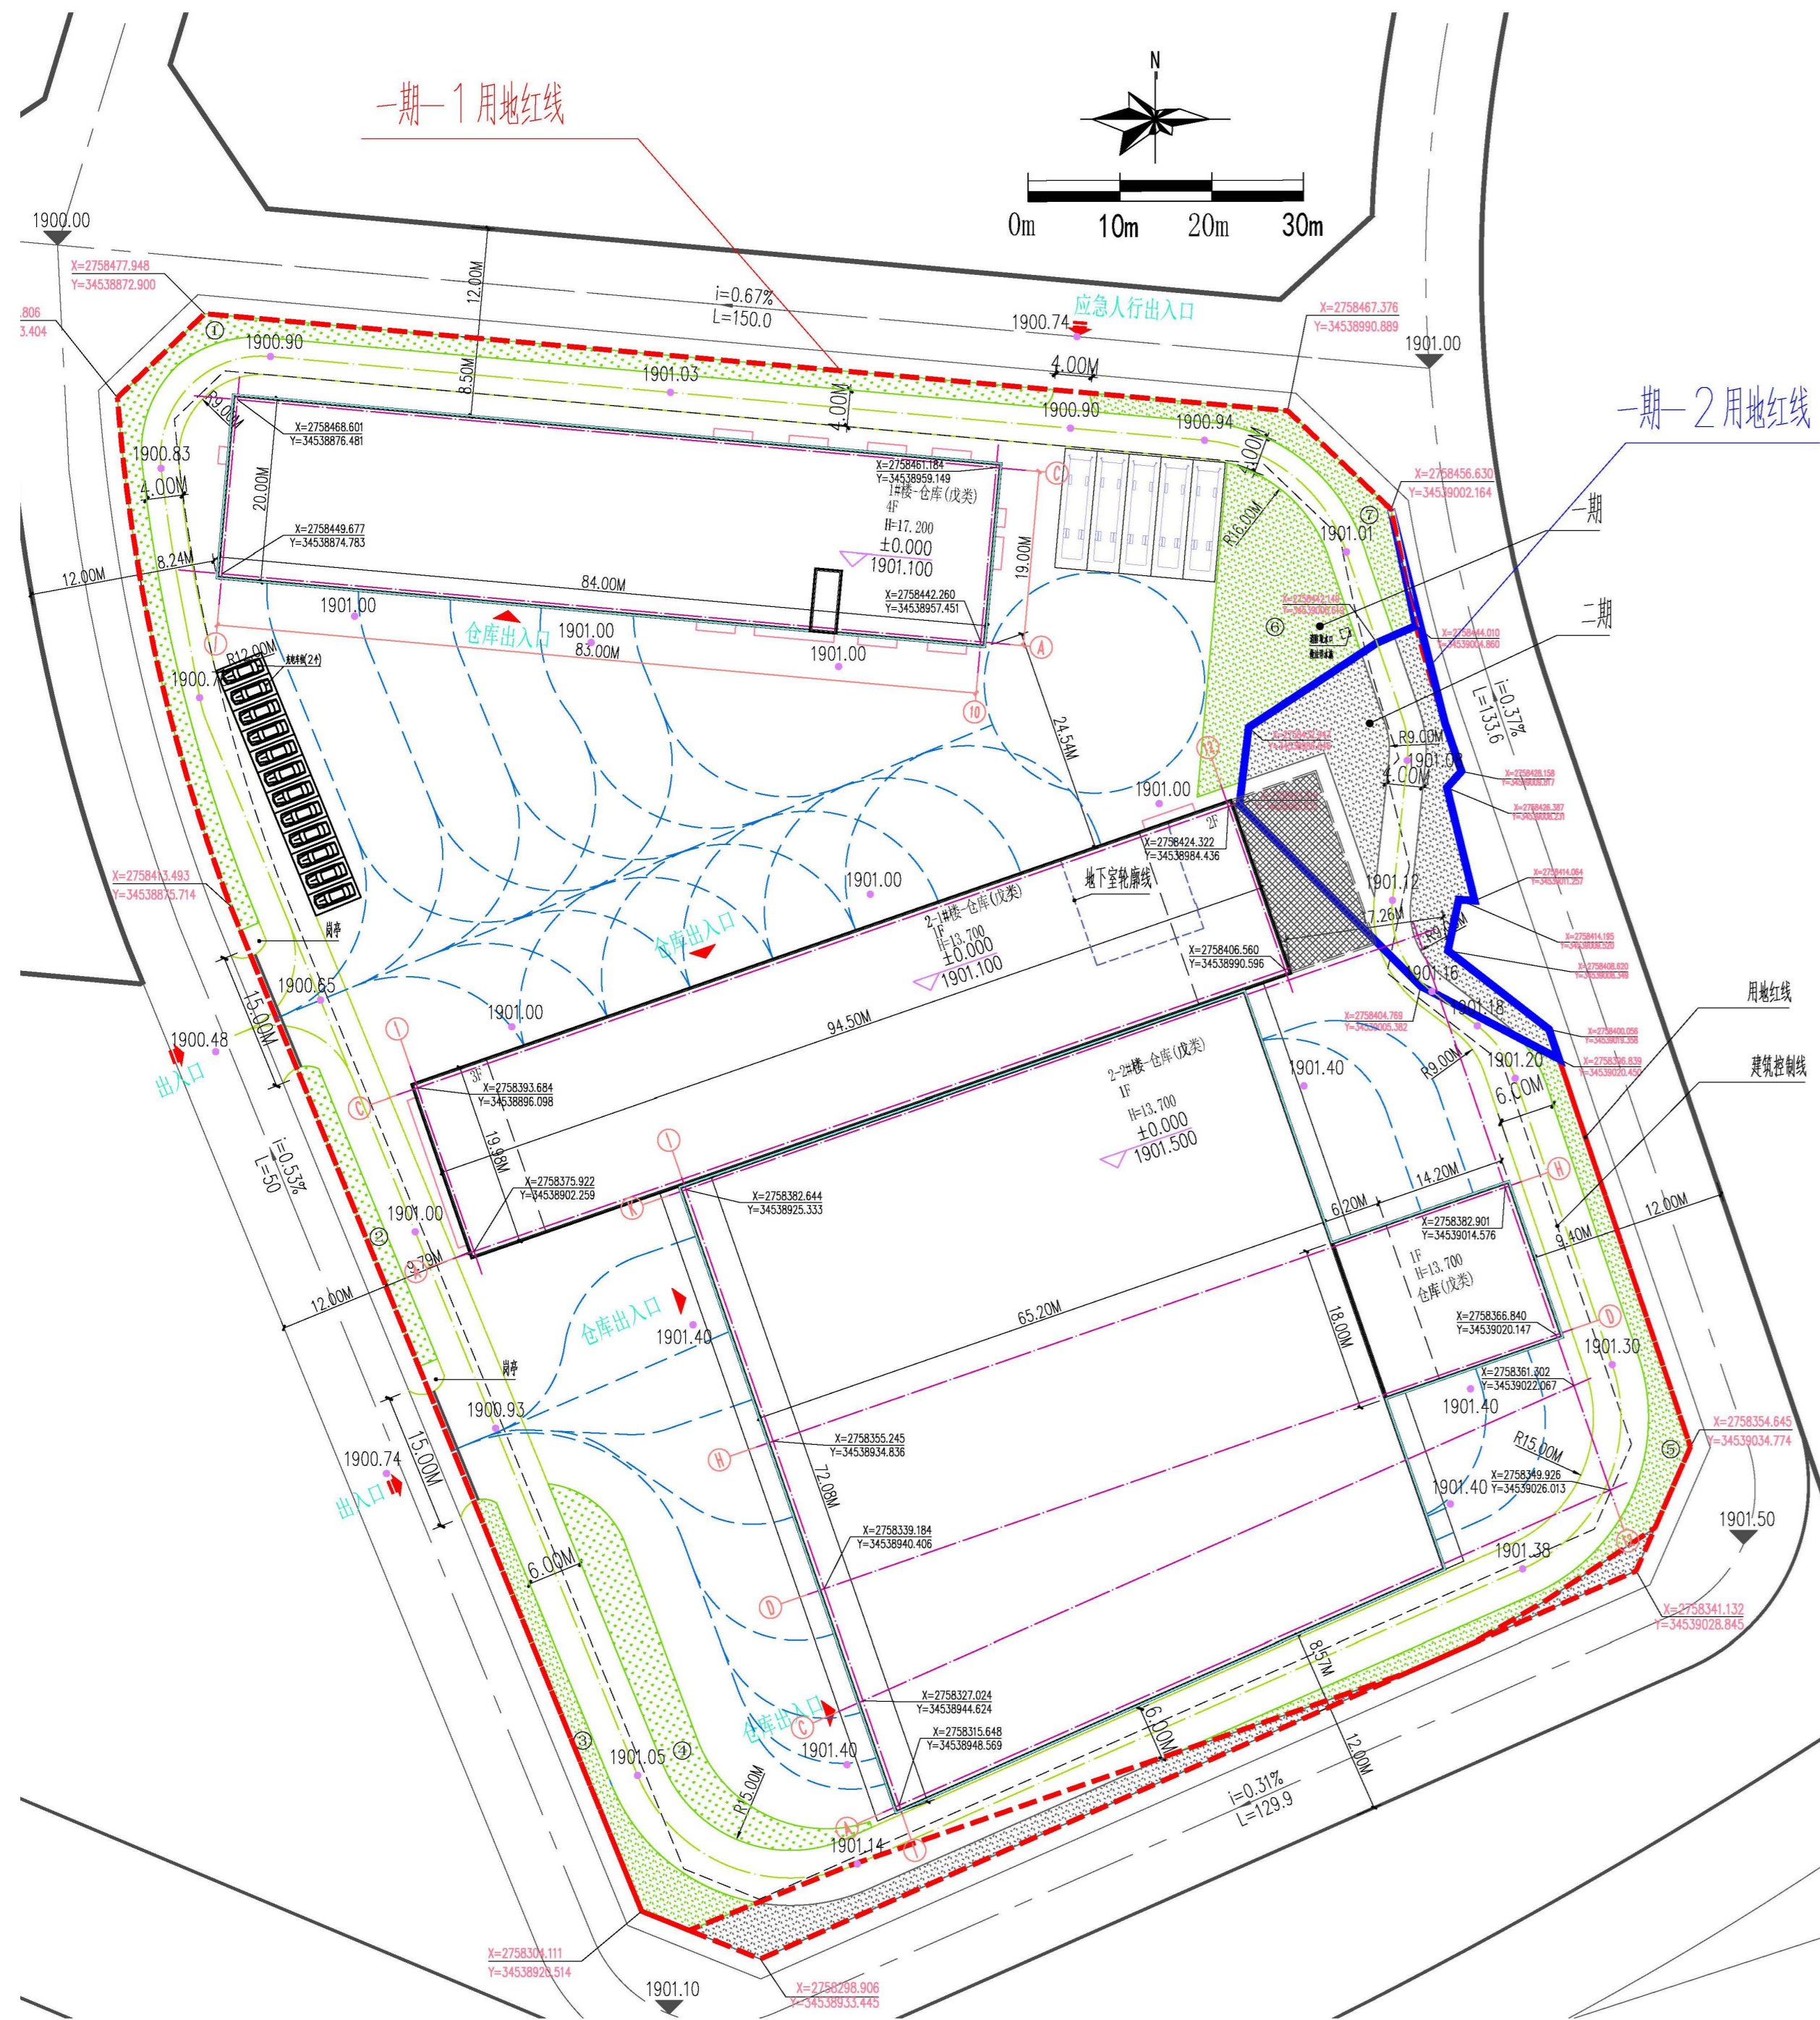




项目简介

净用地面积：19658.66m²
项目用地位于安宁市草铺街道，用地东面为荣华汽修，西面与天安实训基地相邻，临近320国道。距市中心约10km。


区位图

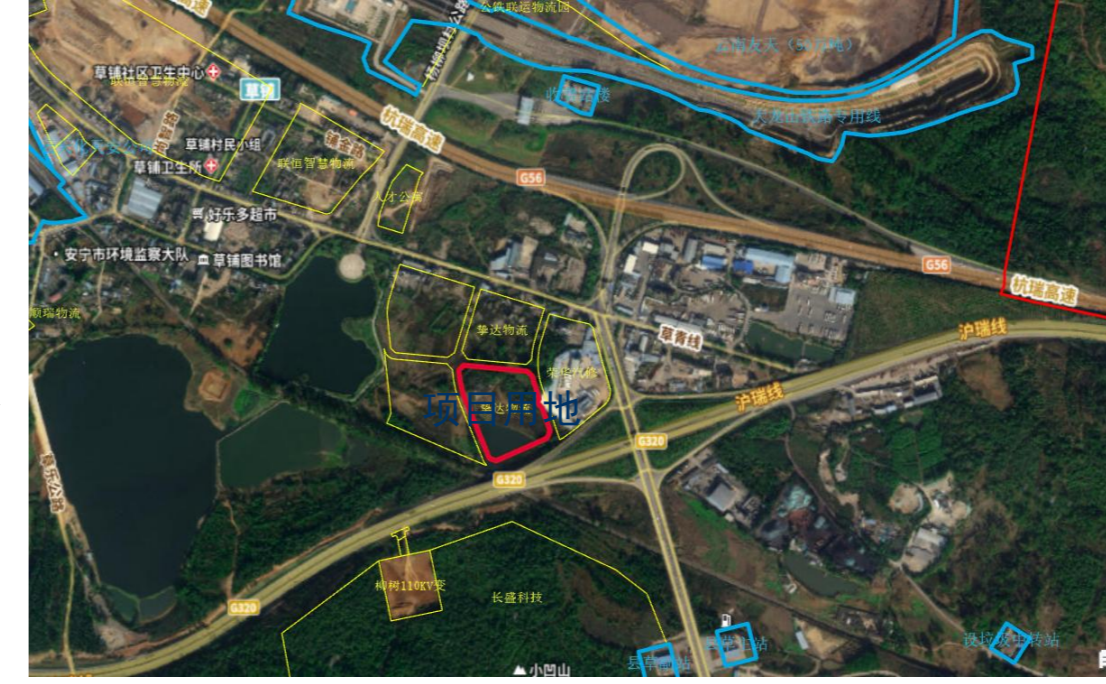

现状图



竣工图

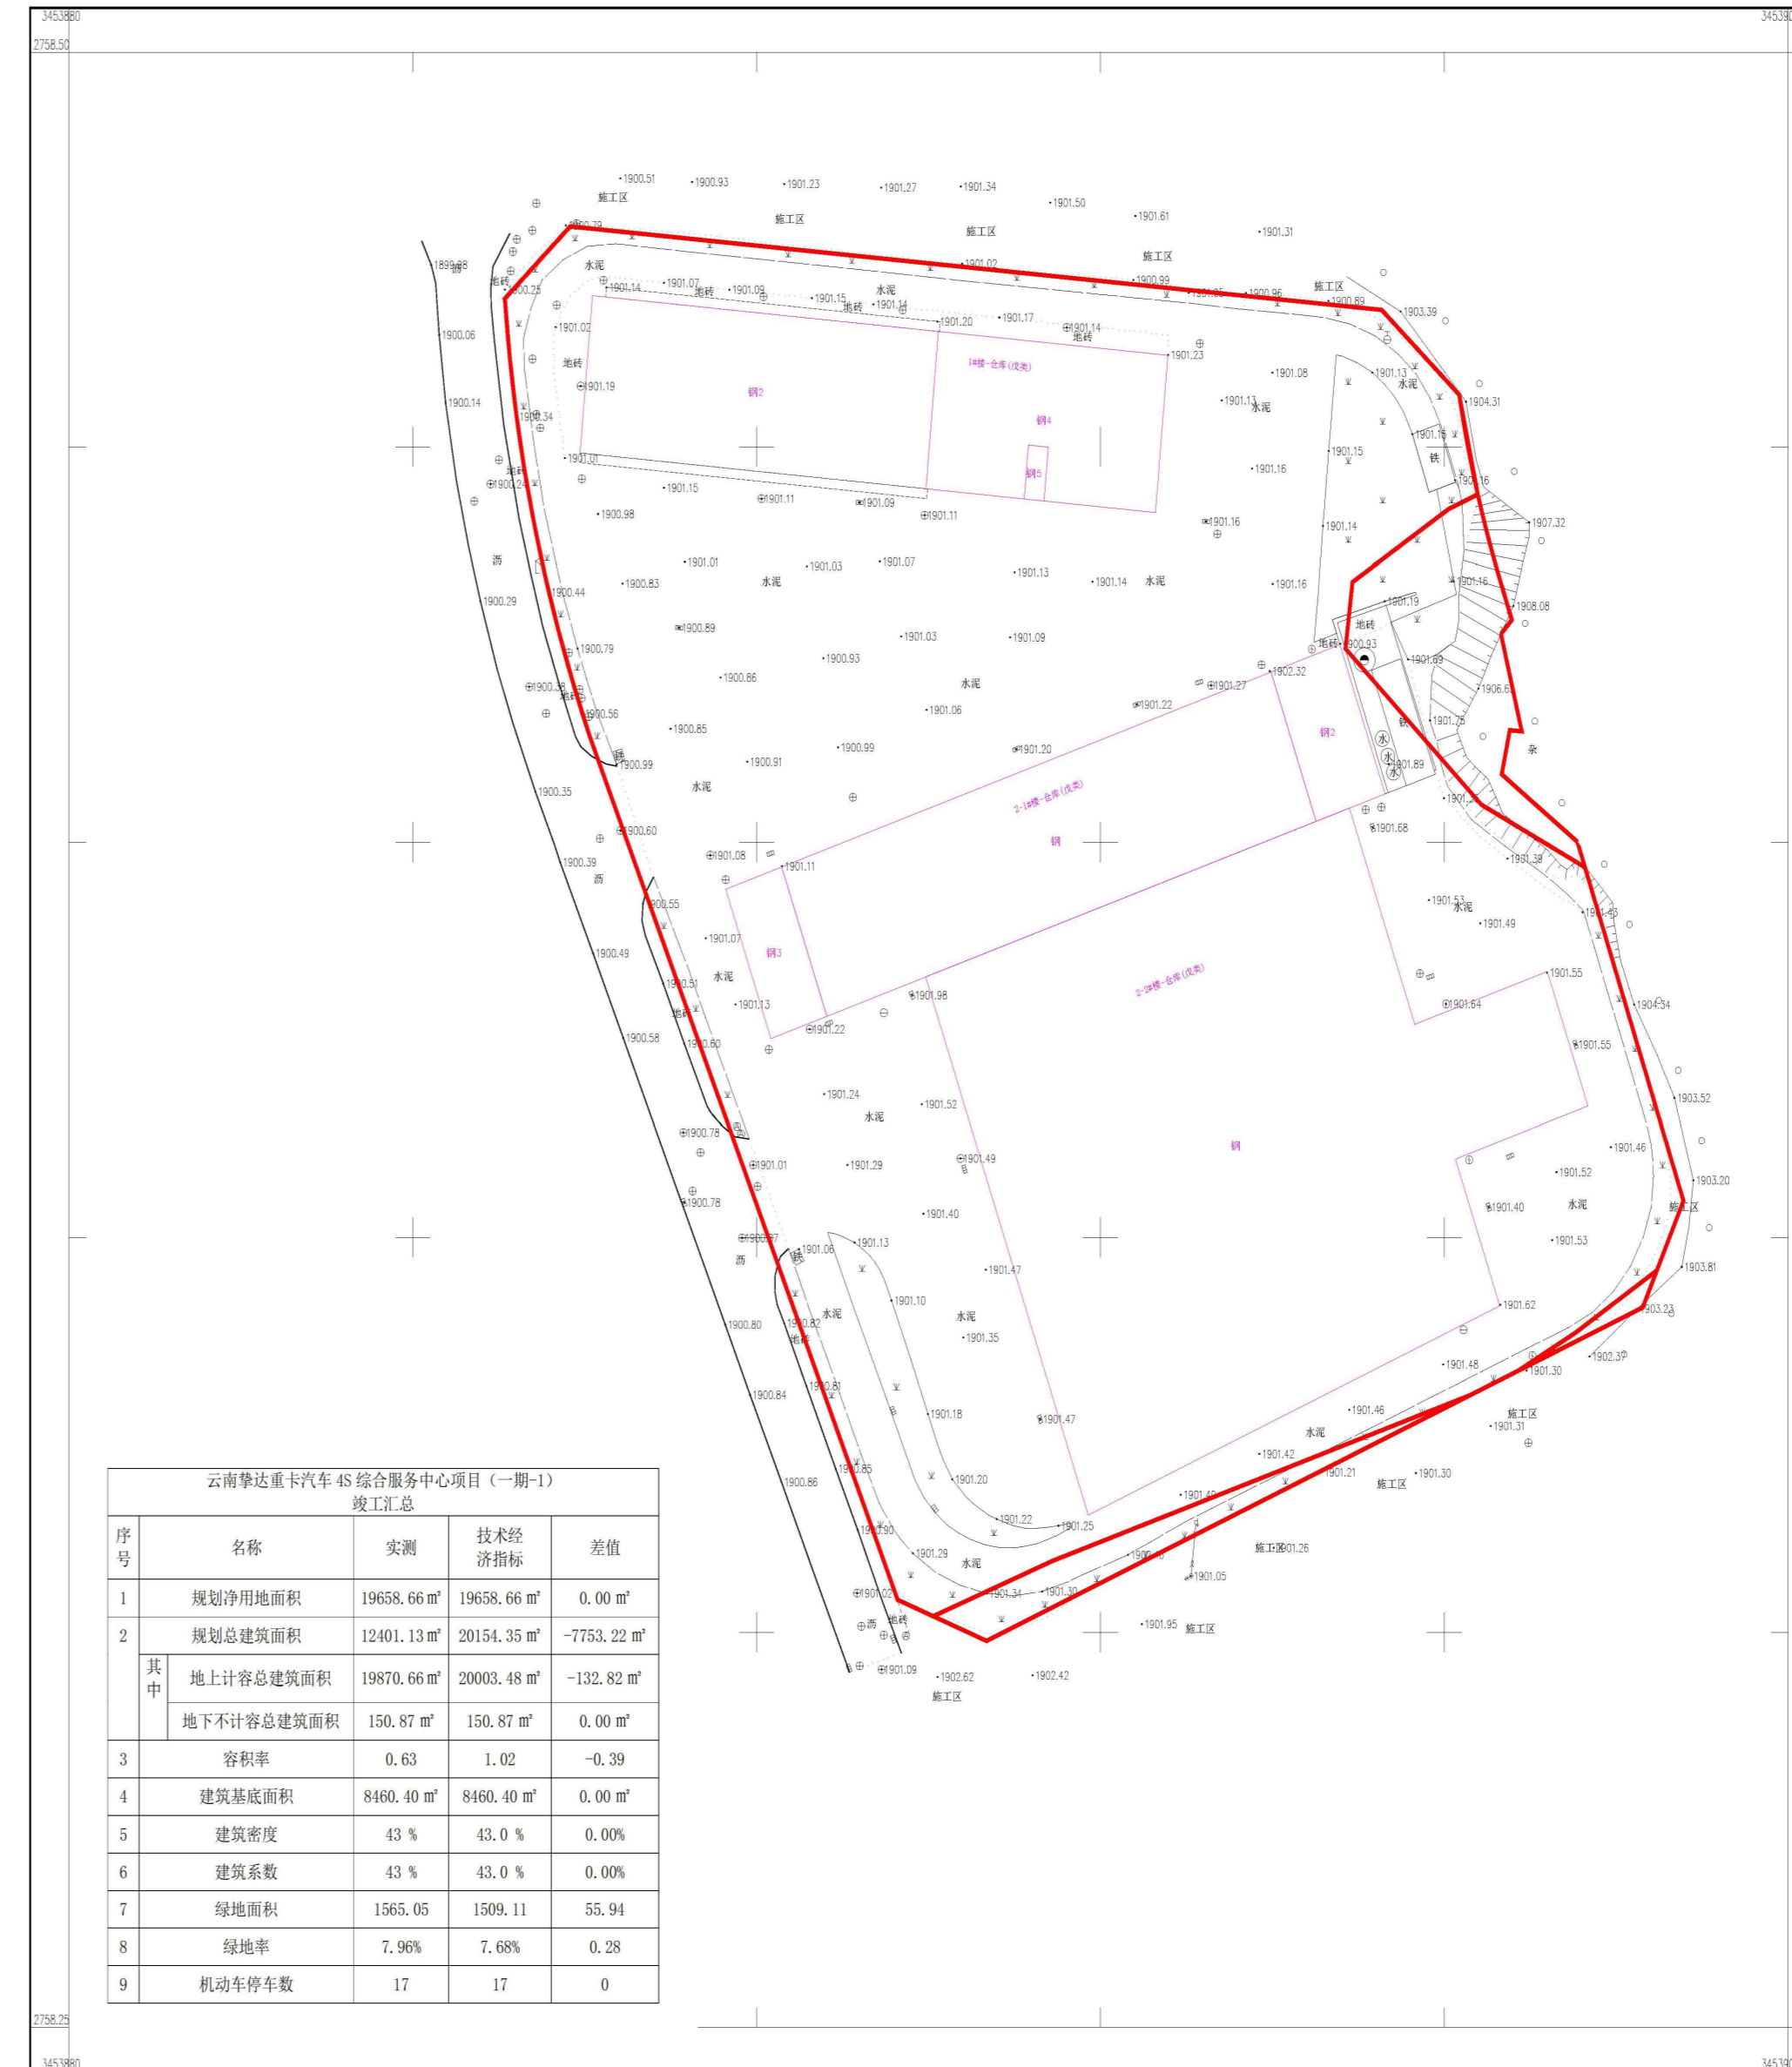

主要规划申报指标

净用地面积：19658.66m² 总建筑面积：12401.13m² 其中：地上建筑面积：12250.26m²
 绿地面积：1565.05m² 地下建筑面积：150.87m²
 容积率：0.63 建筑密度：43% 绿地率：7.96% 停车位：17个

项目性质：仓储厂房

申报单位：云南挚达国际物流有限公司

公示时间：2026年1月26日至2025年2月3日

公示地点：安宁市自然资源局官网、项目现场；联系地址：安宁市珍泉路宁湖大厦（安宁市自然资源局）

监督举报电话：安宁市自然资源局 0871-68697188