


安宁市自然资源局建设工程核实前公示

安宁太平新城小街中心农贸市场项目

总平面图

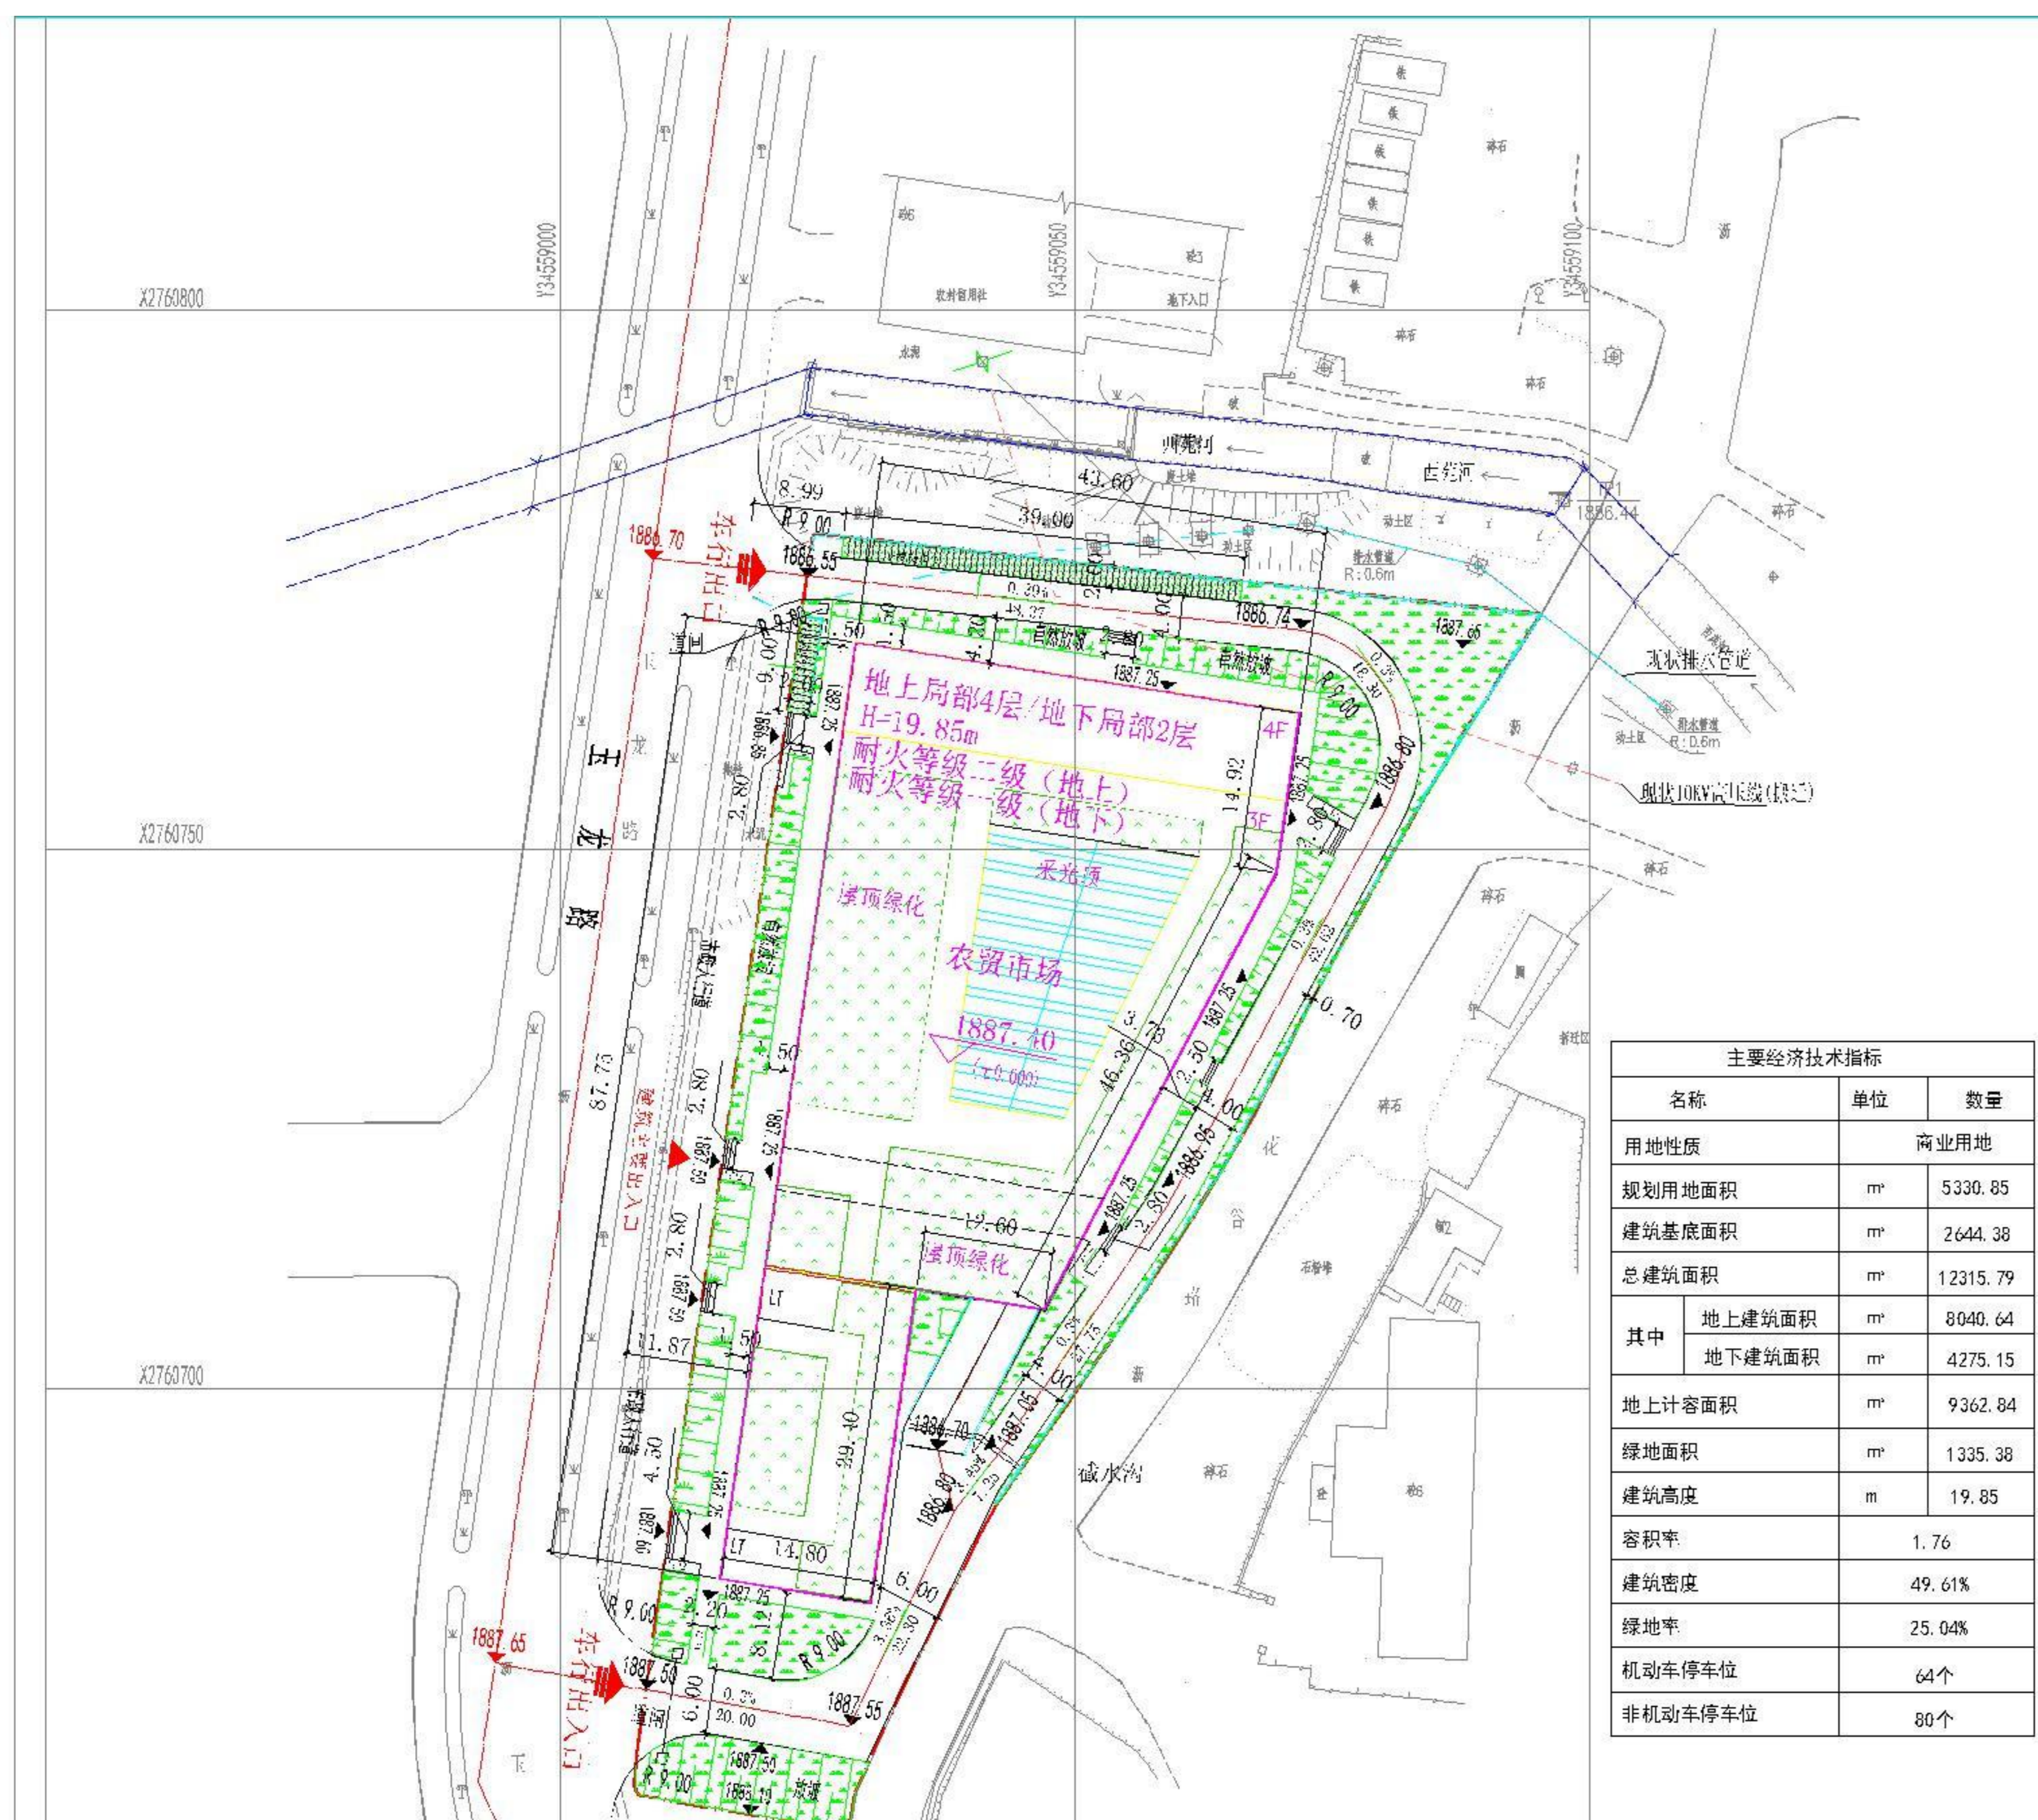

主要规划申报指标

净用地面积: 5330.85 m² 总建筑面积: 12300.14m² 其中: 地上建筑面积: 8028.88m²
绿地面积: 1337.63m² 地下建筑面积: 4271.26m²
容积率: 1.75 建筑密度: 49.58 绿地率: 25.09 停车位: 64个

项目简介

安宁市太平新城小街中心农贸市场建设项目
净用地面积: 5330.85m²
项目地块位于云南省昆明市安宁市太平新城街道始甸社区, 东邻花谷路、西邻玉龙路, 南邻停车场、北邻西苑河,

区位图



现状图



竣工图



项目性质: 商业项目

申报单位: 安宁市博奕市场管理有限公司

公示时间: 2026年3月3日至 2026年3月11日

公示地点: 安宁市自然资源局官网、项目现场; 联系地址: 安宁市珍泉路宁湖大厦(安宁市自然资源局)

监督举报电话: 安宁市自然资源局 0871-68697188