

安宁市自然资源局建设工程核实前公示

螳川熙岸小区


总平面图



项目简介

净用地面积：57911.01m²
项目地块位于昆明市安宁市连然街道螳川西路西侧。南临云滇光明家园小区，西侧螳川馨苑小区，东临螳川西路，北临金色江畔。


区位图

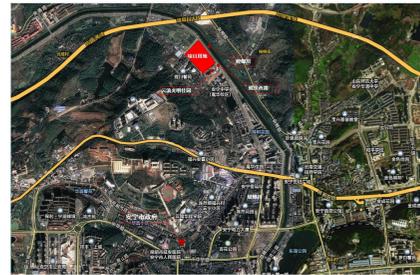


现状图



竣工图

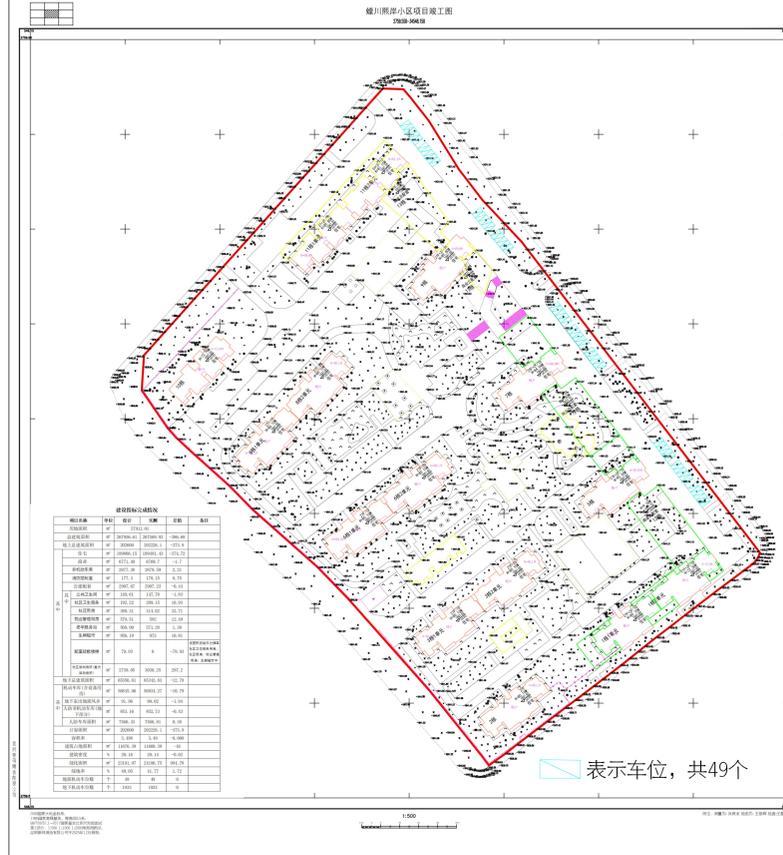

配套设施布置图

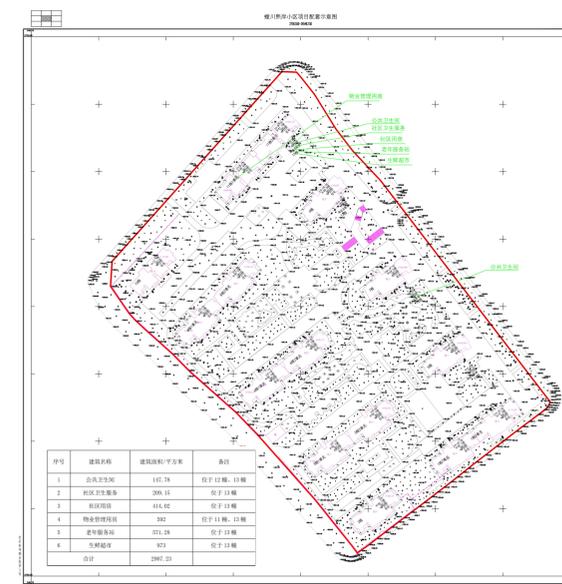

主要规划申报指标

净用地面积：57911.01m² 总建筑面积：267569.93m² 其中：地上建筑面积：202226.1m²
绿地面积：24186.75m² 地下建筑面积：65343.83m²
容积率：3.49 建筑密度：20.14% 绿地率：41.77% 停车位：1982个

项目性质：住宅小区

申报单位：安宁三一筑工置业有限公司

公示时间：2026年3月17日至2026年3月25日

公示地点：安宁市自然资源局官网、项目现场；联系地址：安宁市珍泉路宁湖大厦（安宁市自然资源局）

监督举报电话：安宁市自然资源局 0871-68697188