


安宁市自然资源局建设工程核实批前公示

云南裕能新能源电池材料有限公司二期子项目 -年产16万吨磷酸锰铁锂项目

总平面图

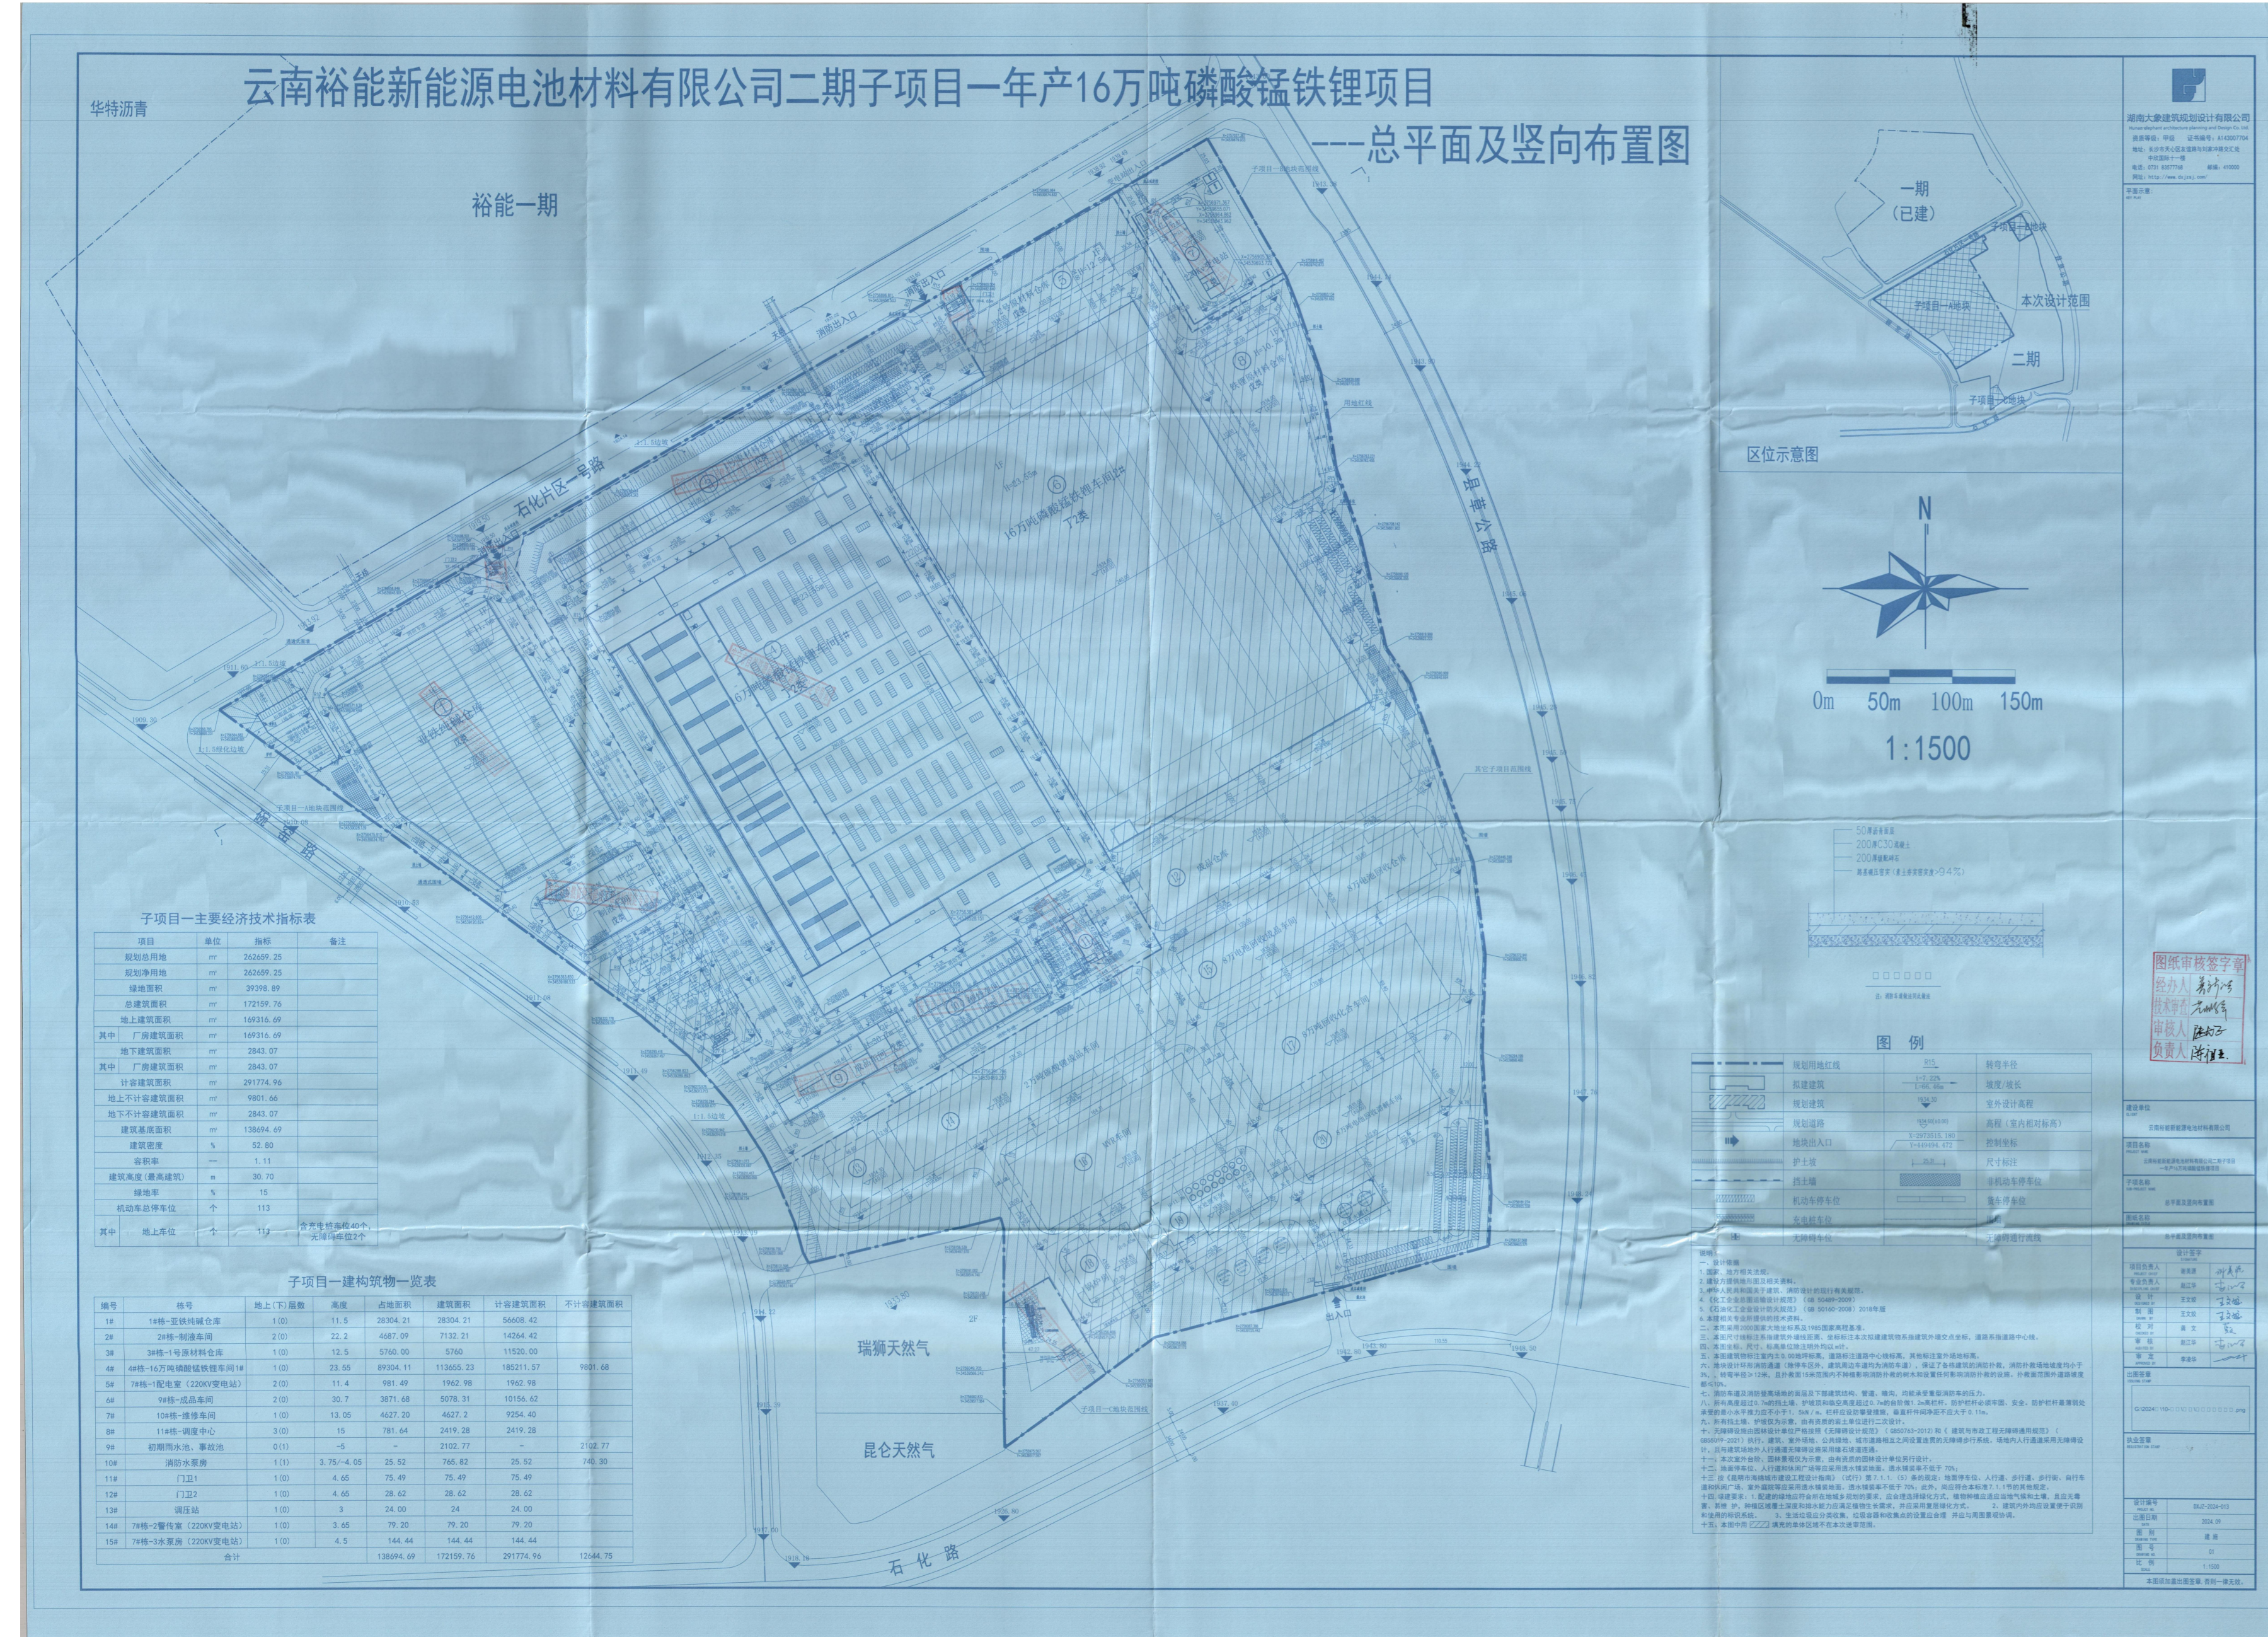

主要规划申报指标

净用地面积: $262659.25m^2$ 总建筑面积: $172064.69m^2$ 其中: 地上建筑面积: $169221.62m^2$

地下建筑面积: $2843.07m^2$

绿地面积: $41026.64m^2$

容积率: 1.11 建筑密度: 52.77% 绿地率: 15.62% 停车位: 113 个

项目简介

净用地面积: $262659.25m^2$
云南裕能新能源电池材料有限公司二期子项目-年产16万吨磷酸锰铁锂项目, 建设地点: 云南安宁产业园区草铺化工园区, 规划总建筑面积为 $172159.76m^2$ ($169316.69m^2/2843.07m^2$), 共15栋


区位图



现状图



竣工图

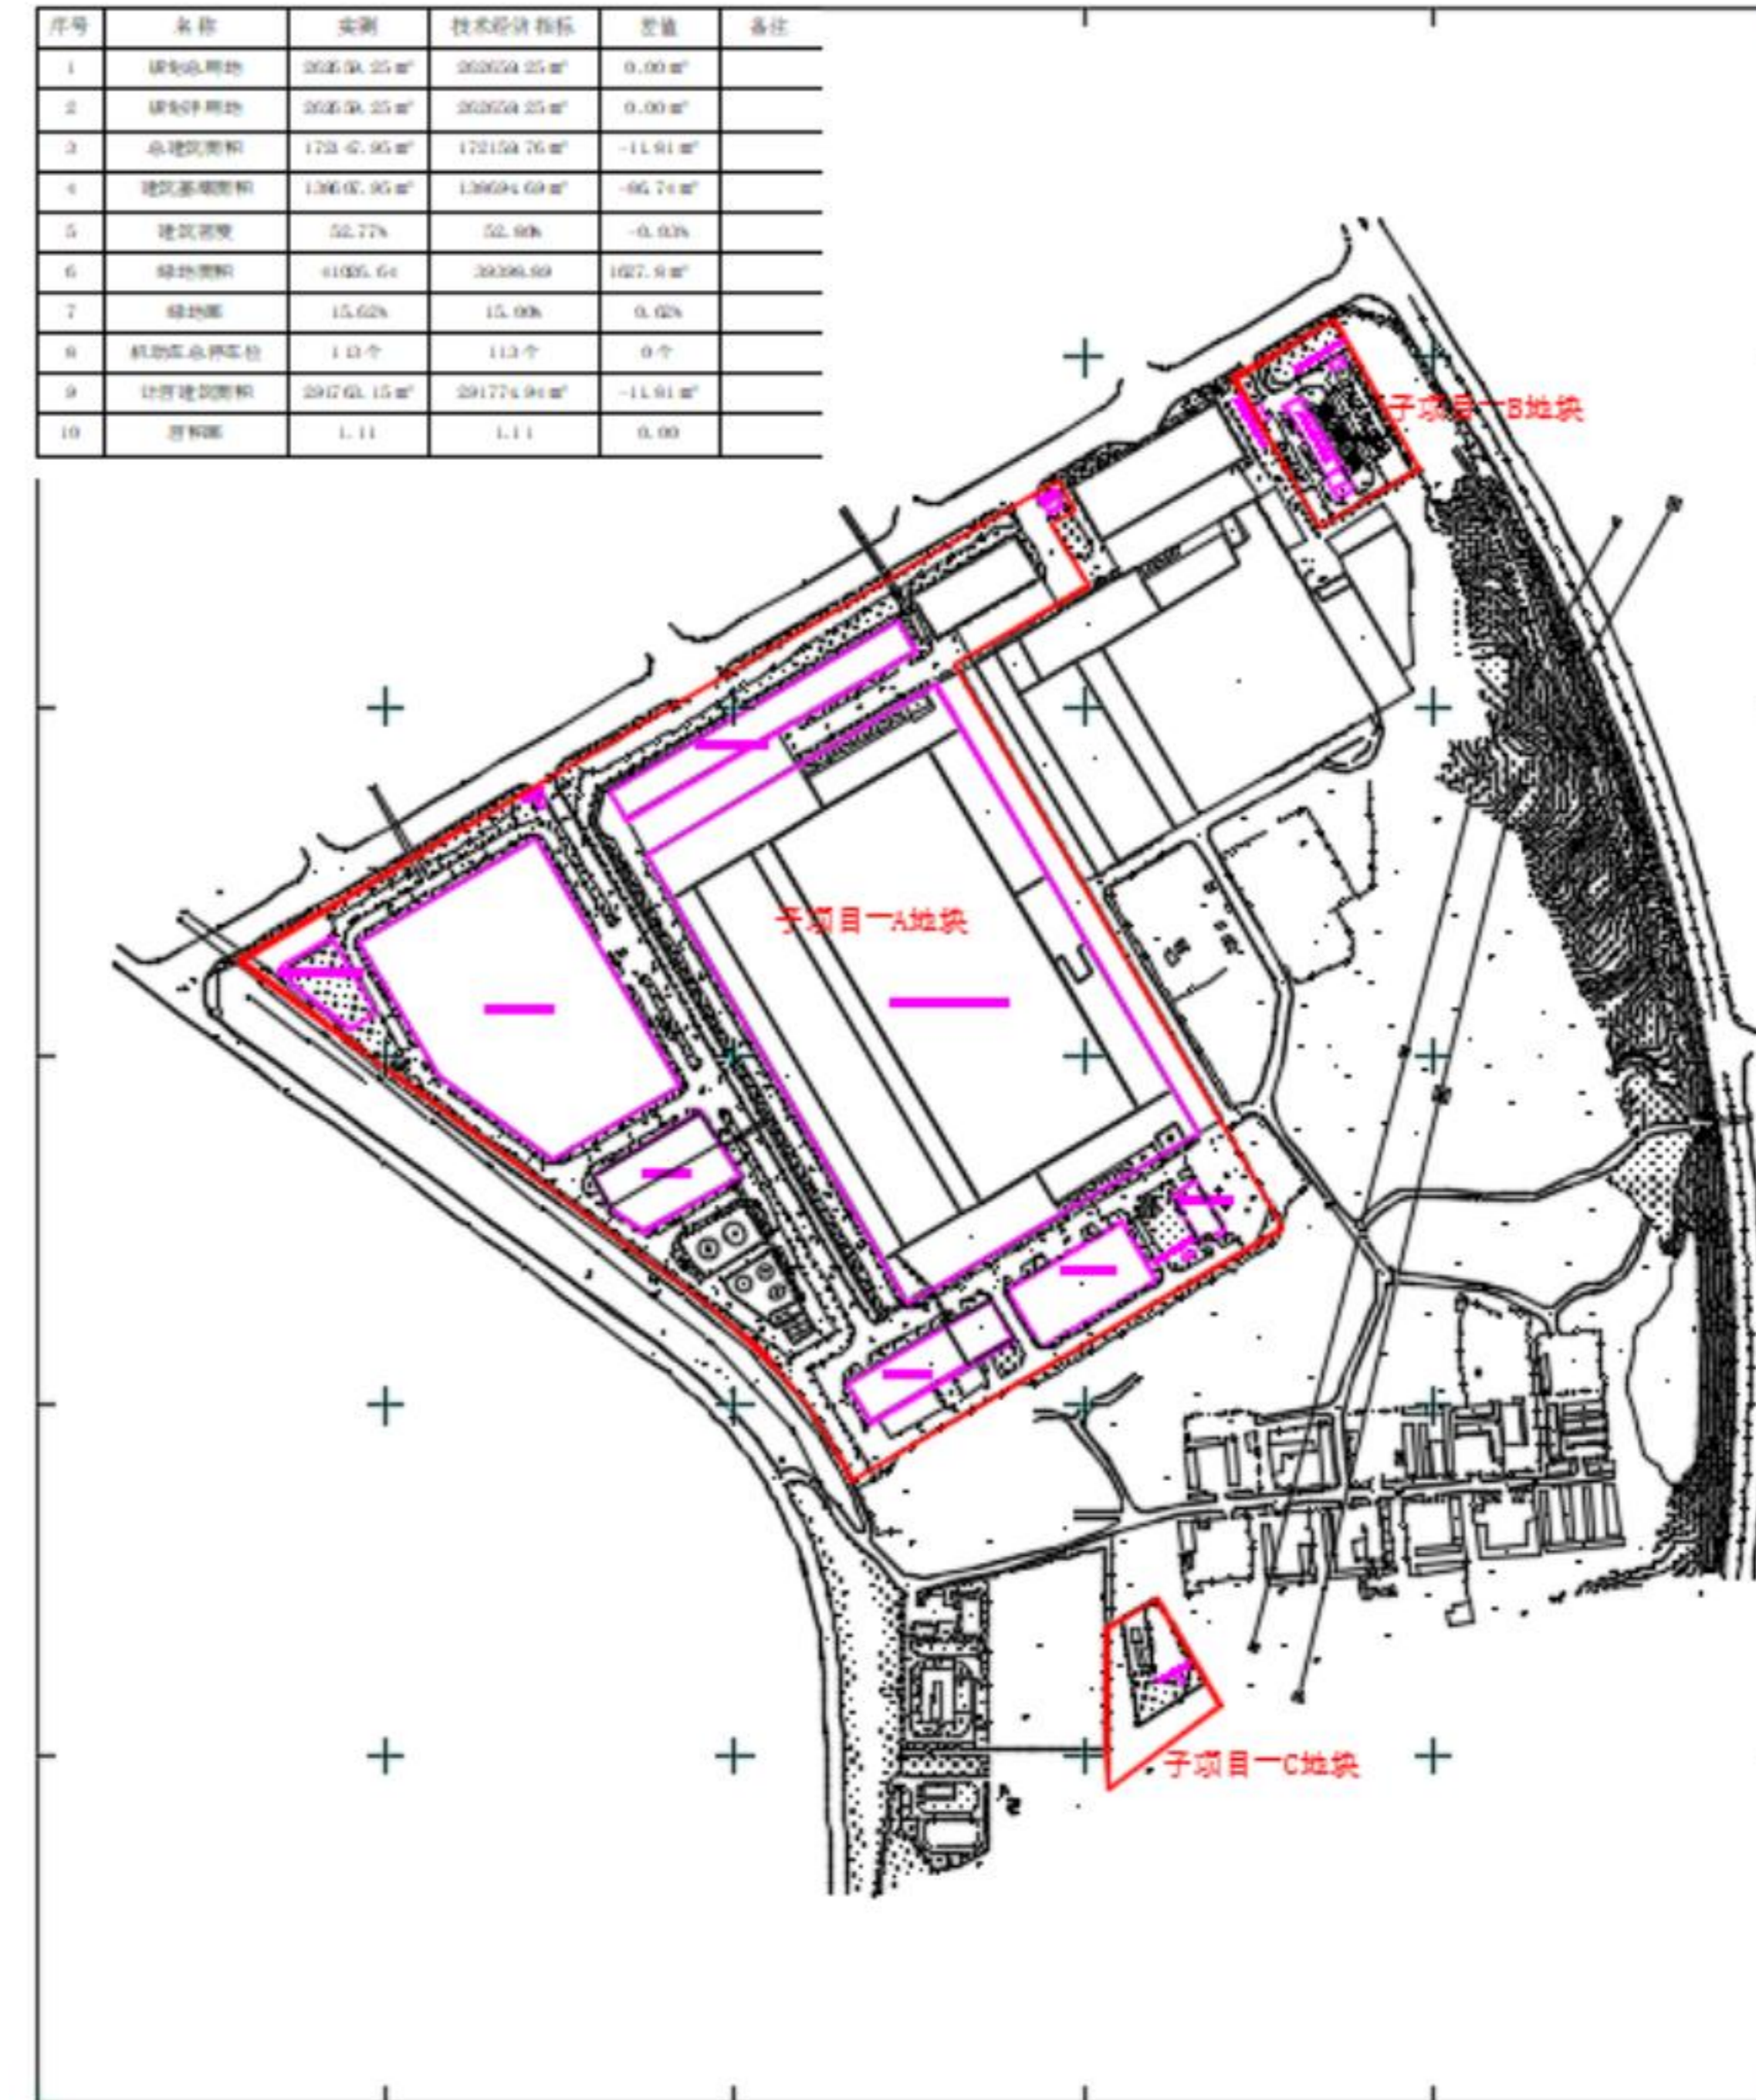

项目性质: 工业项目
申报单位: 云南裕能新能源电池材料有限公司
公示地点: 安宁市自然资源局官网、项目现场;
监督举报电话: 安宁市自然资源局 0871-68697188

公示时间: 2026年3月24日至2025年4月1日
联系地址: 安宁市珍泉路宁湖大厦(安宁市自然资源局)