

# 安宁市自然资源局建设工程核实批前公示

## 保罗（安宁）大健康产业园工程项目（A1-2地块）（第一次分期）

### 总平面图




### 主要规划申报指标

净用地面积：16281.66m<sup>2</sup> 总建筑面积：11383.52m<sup>2</sup> 其中：地上建筑面积：11383.52m<sup>2</sup>  
绿地面积：3123.99m<sup>2</sup> 地下建筑面积：0m<sup>2</sup>  
容积率：0.37 建筑密度：16.71% 绿地率：19.19% 停车位：64个

### 项目简介

净用地面积：42743.32 m<sup>2</sup>  
项目地块位于昆明市安宁市职教园区线草路。

### 区位图

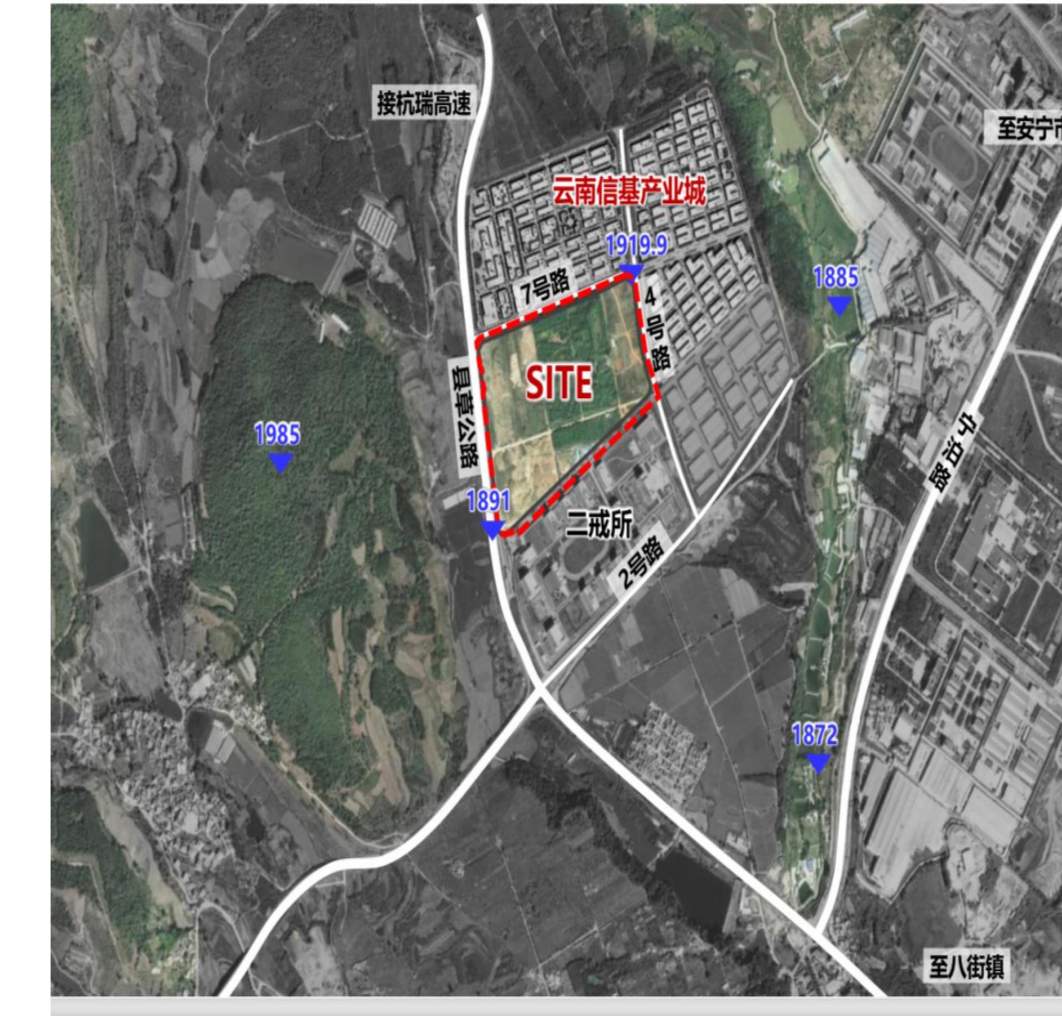

### 现状图



### 竣工图



项目性质：工业项目

申报单位：云南保罗大健康产业园有限公司

公示时间：2026年4月3日至2026年4月14日

公示地点：安宁市自然资源局官网、项目现场；联系地址：安宁市珍泉路宁湖大厦（安宁市自然资源局）

监督举报电话：安宁市自然资源局 0871-68697188