

安宁市自然资源局建设工程核实前公示

3万吨/年无水氟化氢和2万吨/年电子级氢氟酸项目

总平面图



主要规划申报指标

净用地面积: 47648.95m² 总建筑面积: 9152.45m² 其中: 地上建筑面积: 9152.45m²
 绿地面积: 8881.13m² 地下建筑面积: 0 m²
 容积率: 0.6 建筑密度: 7.84% 绿地率: 18.64% 停车位: 12个

项目简介

净用地面积: 47648.95m²
 项目建设地点位于云南省昆明市安宁市禄脰街道安宁产业园区化工园区西区内, 公司主要产品为3万吨/年无水氟化氢和2万吨/年电子级氢氟酸项目。


区位图



现状图



竣工图

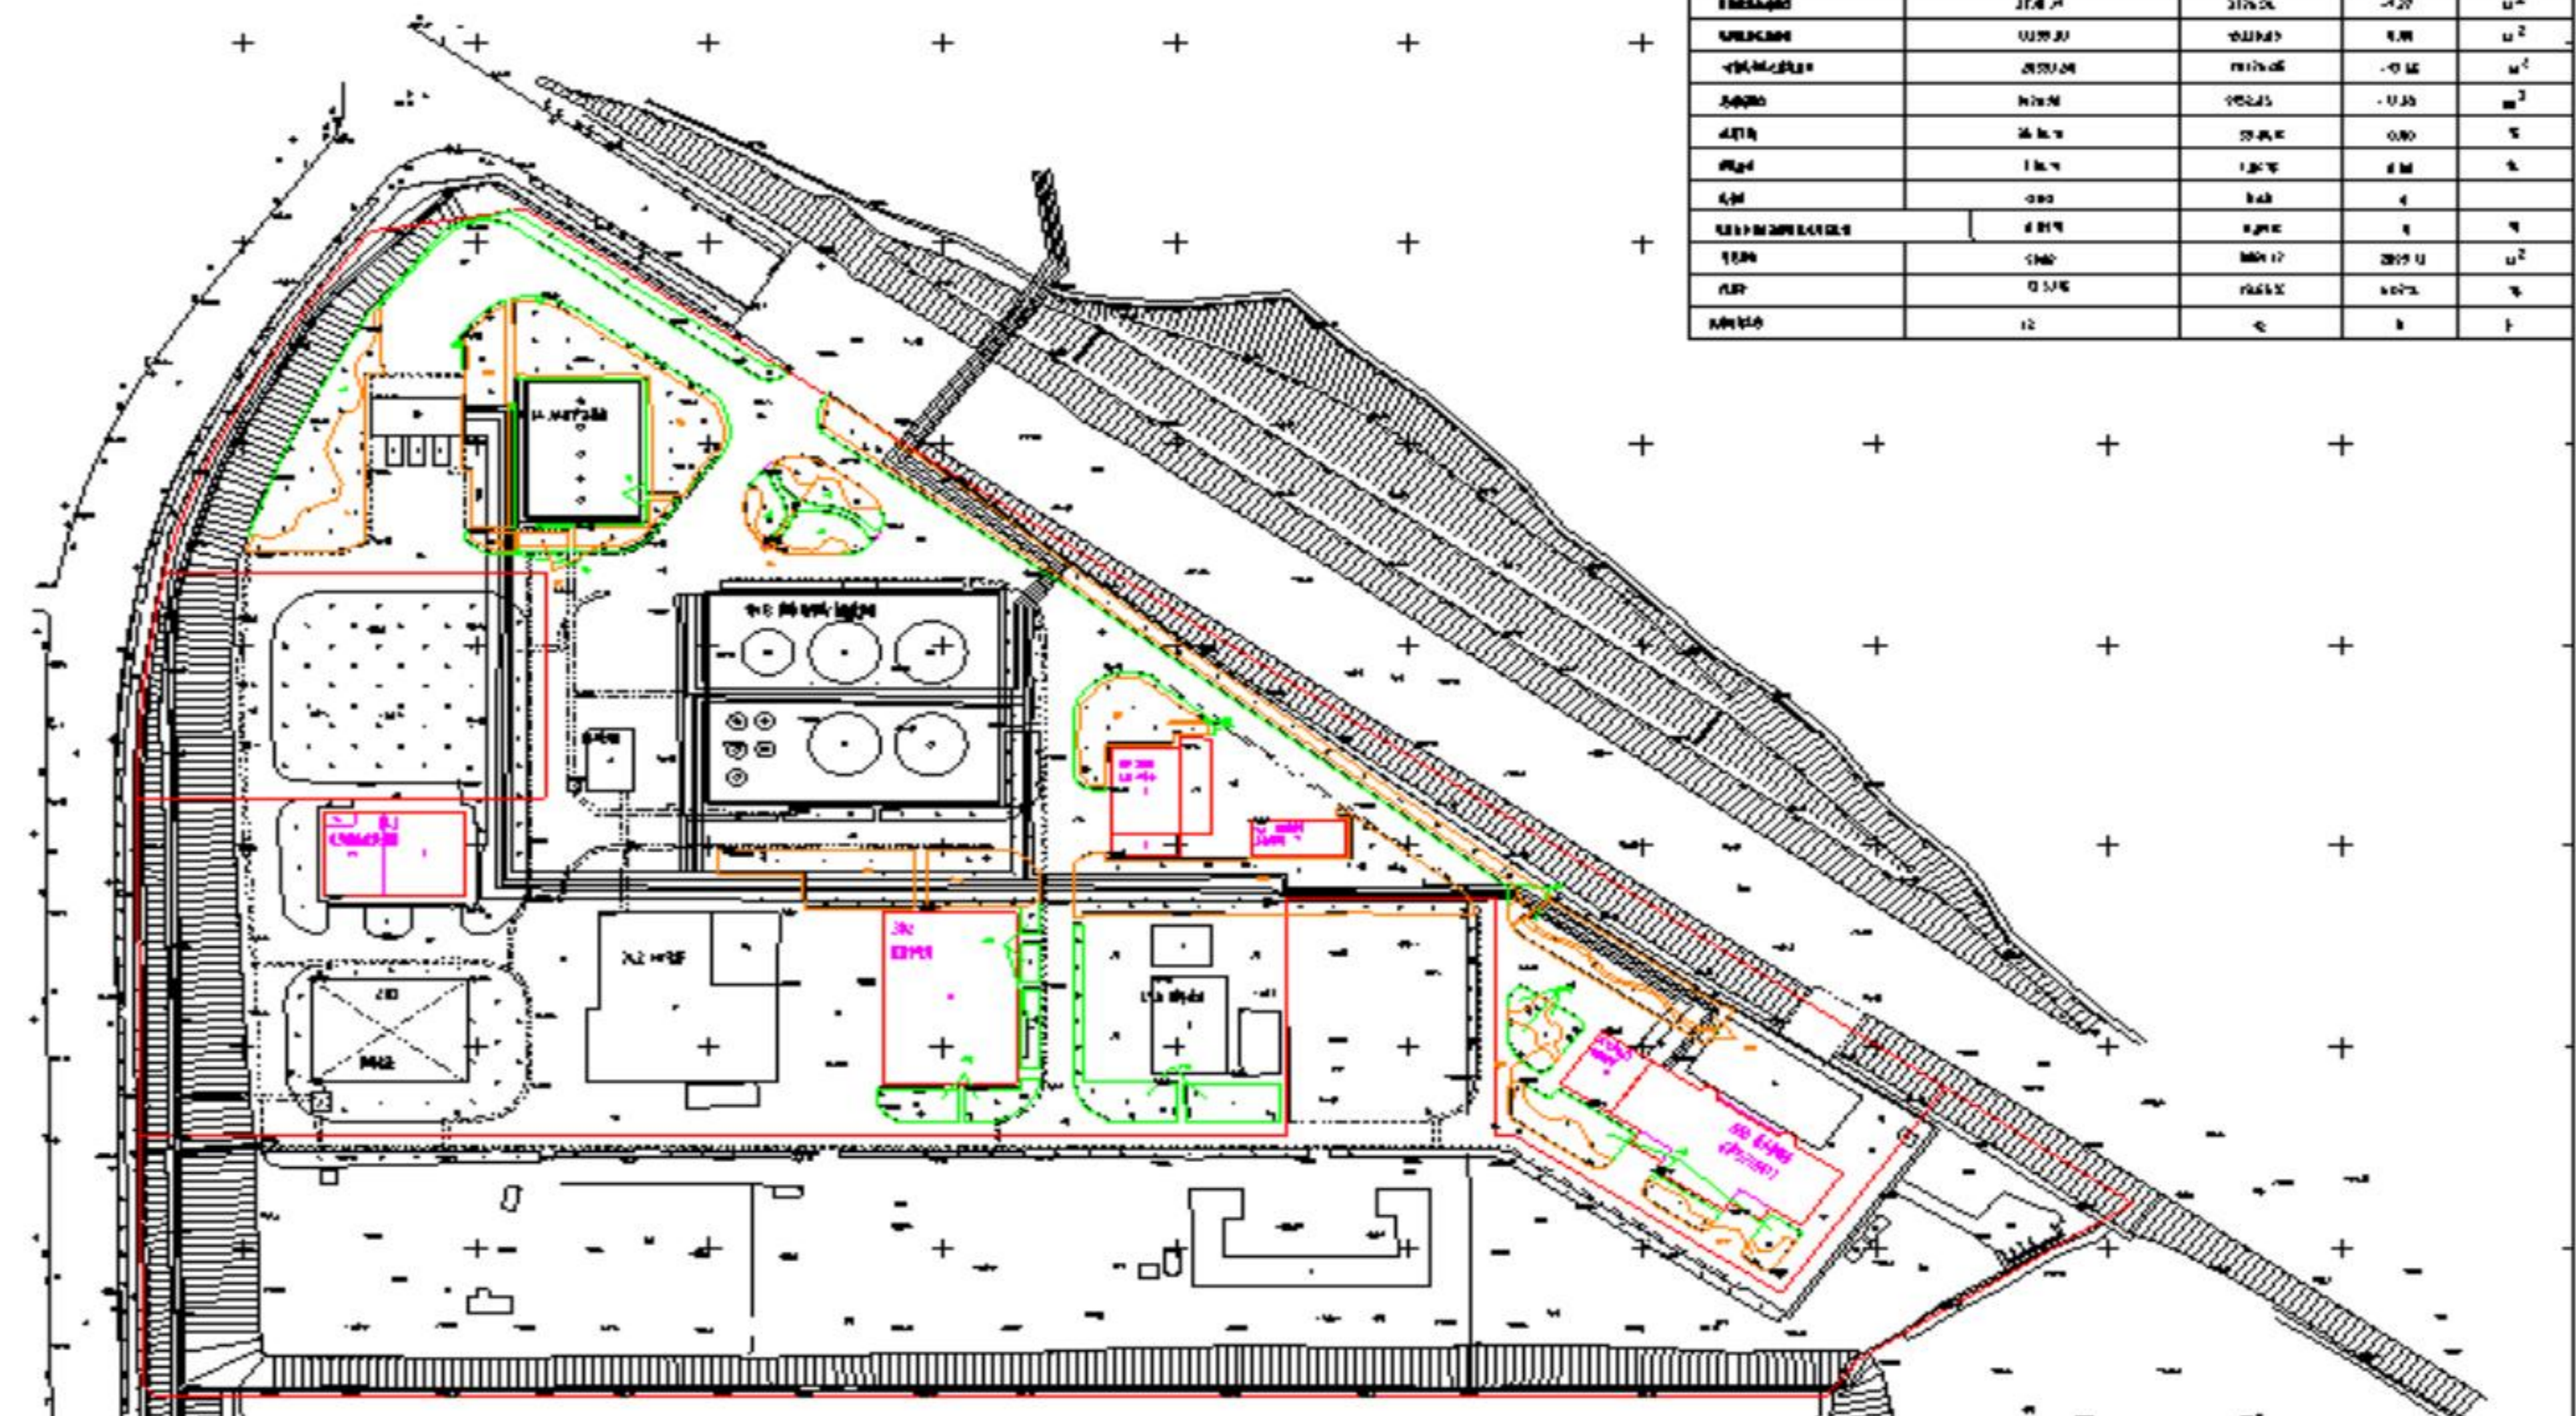

项目性质: 工业项目

申报单位: 云南瓮福祥丰氟硅新材料有限公司

公示地点: 安宁市自然资源局官网、项目现场; 联系地址: 安宁市珍泉路宁湖大厦 (安宁市自然资源局)

监督举报电话: 安宁市自然资源局 0871-68697188

公示时间: 2026年4月29日至2026年5月11日