

# 安宁市自然资源局建设工程核实前公示

## 云南远帆新材料有限公司30万吨/年工业甲醛、10万吨/年脲醛胶项目

总平面图



### 主要规划申报指标

净用地面积: 53482.62 m<sup>2</sup> 总建筑面积: 12108.63m<sup>2</sup> 其中: 地上建筑面积: 12108.63m<sup>2</sup>  
 绿地面积: 5008.61m<sup>2</sup> 地下建筑面积: 0 m<sup>2</sup>  
 容积率: 0.52 建筑密度: 36.92% 绿地率: 9.36% 停车位: 13个

### 项目简介

净用地面积: 53482.62m<sup>2</sup>  
 项目地块位于安宁产业园区现代商贸中心(草铺街道), 建设年产37%甲醛溶液20万吨, 50%甲醛溶液6万吨, 脲醛胶10万吨。项目东侧为320国道, 南侧为园区道路, 北侧为山林空地, 西侧为园区道路。


### 区位图



现状图



竣工图

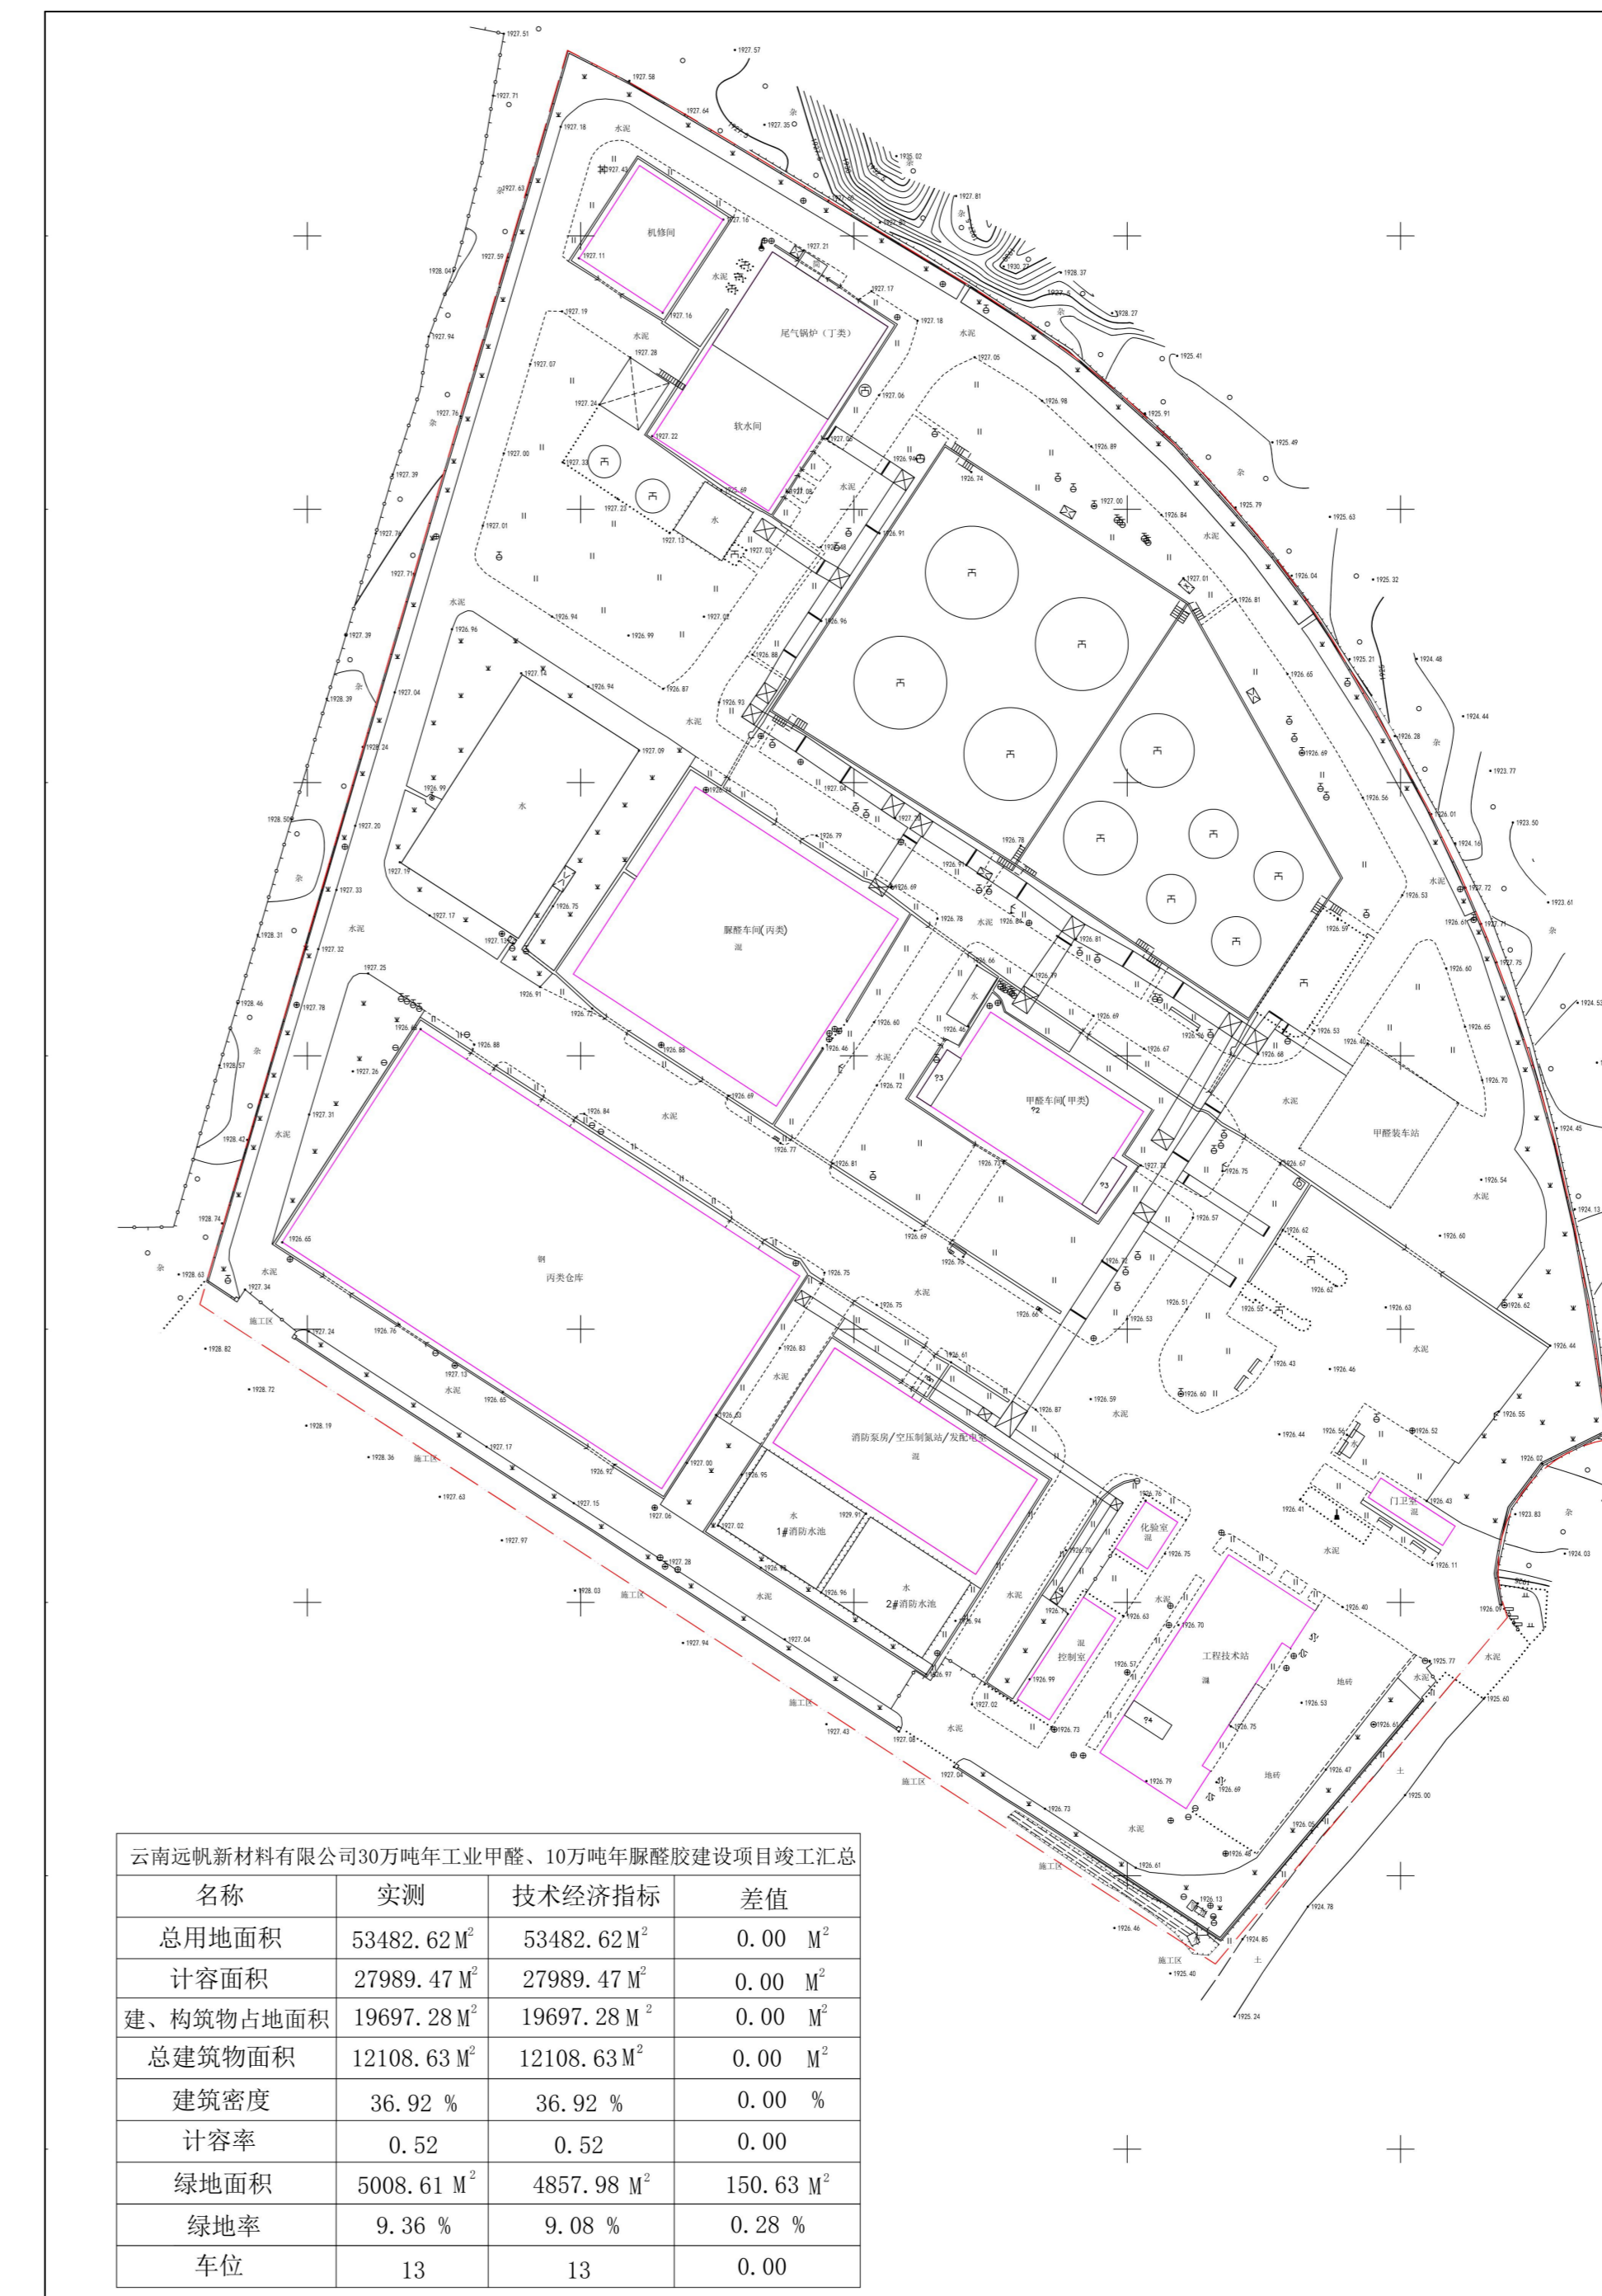

项目性质: 工业项目

申报单位: 云南远帆新材料有限公司

公示时间: 2026年5月14日 至 2026年5月22日

公示地点: 安宁市自然资源局官网、项目现场; 联系地址: 安宁市珍泉路宁湖大厦(安宁市自然资源局)

监督举报电话: 安宁市自然资源局 0871-68697188