


安宁市自然资源局建设工程核实前公示

钢铁金属再生资源回收产业园项目（一期）（第一次分期）

总平面图

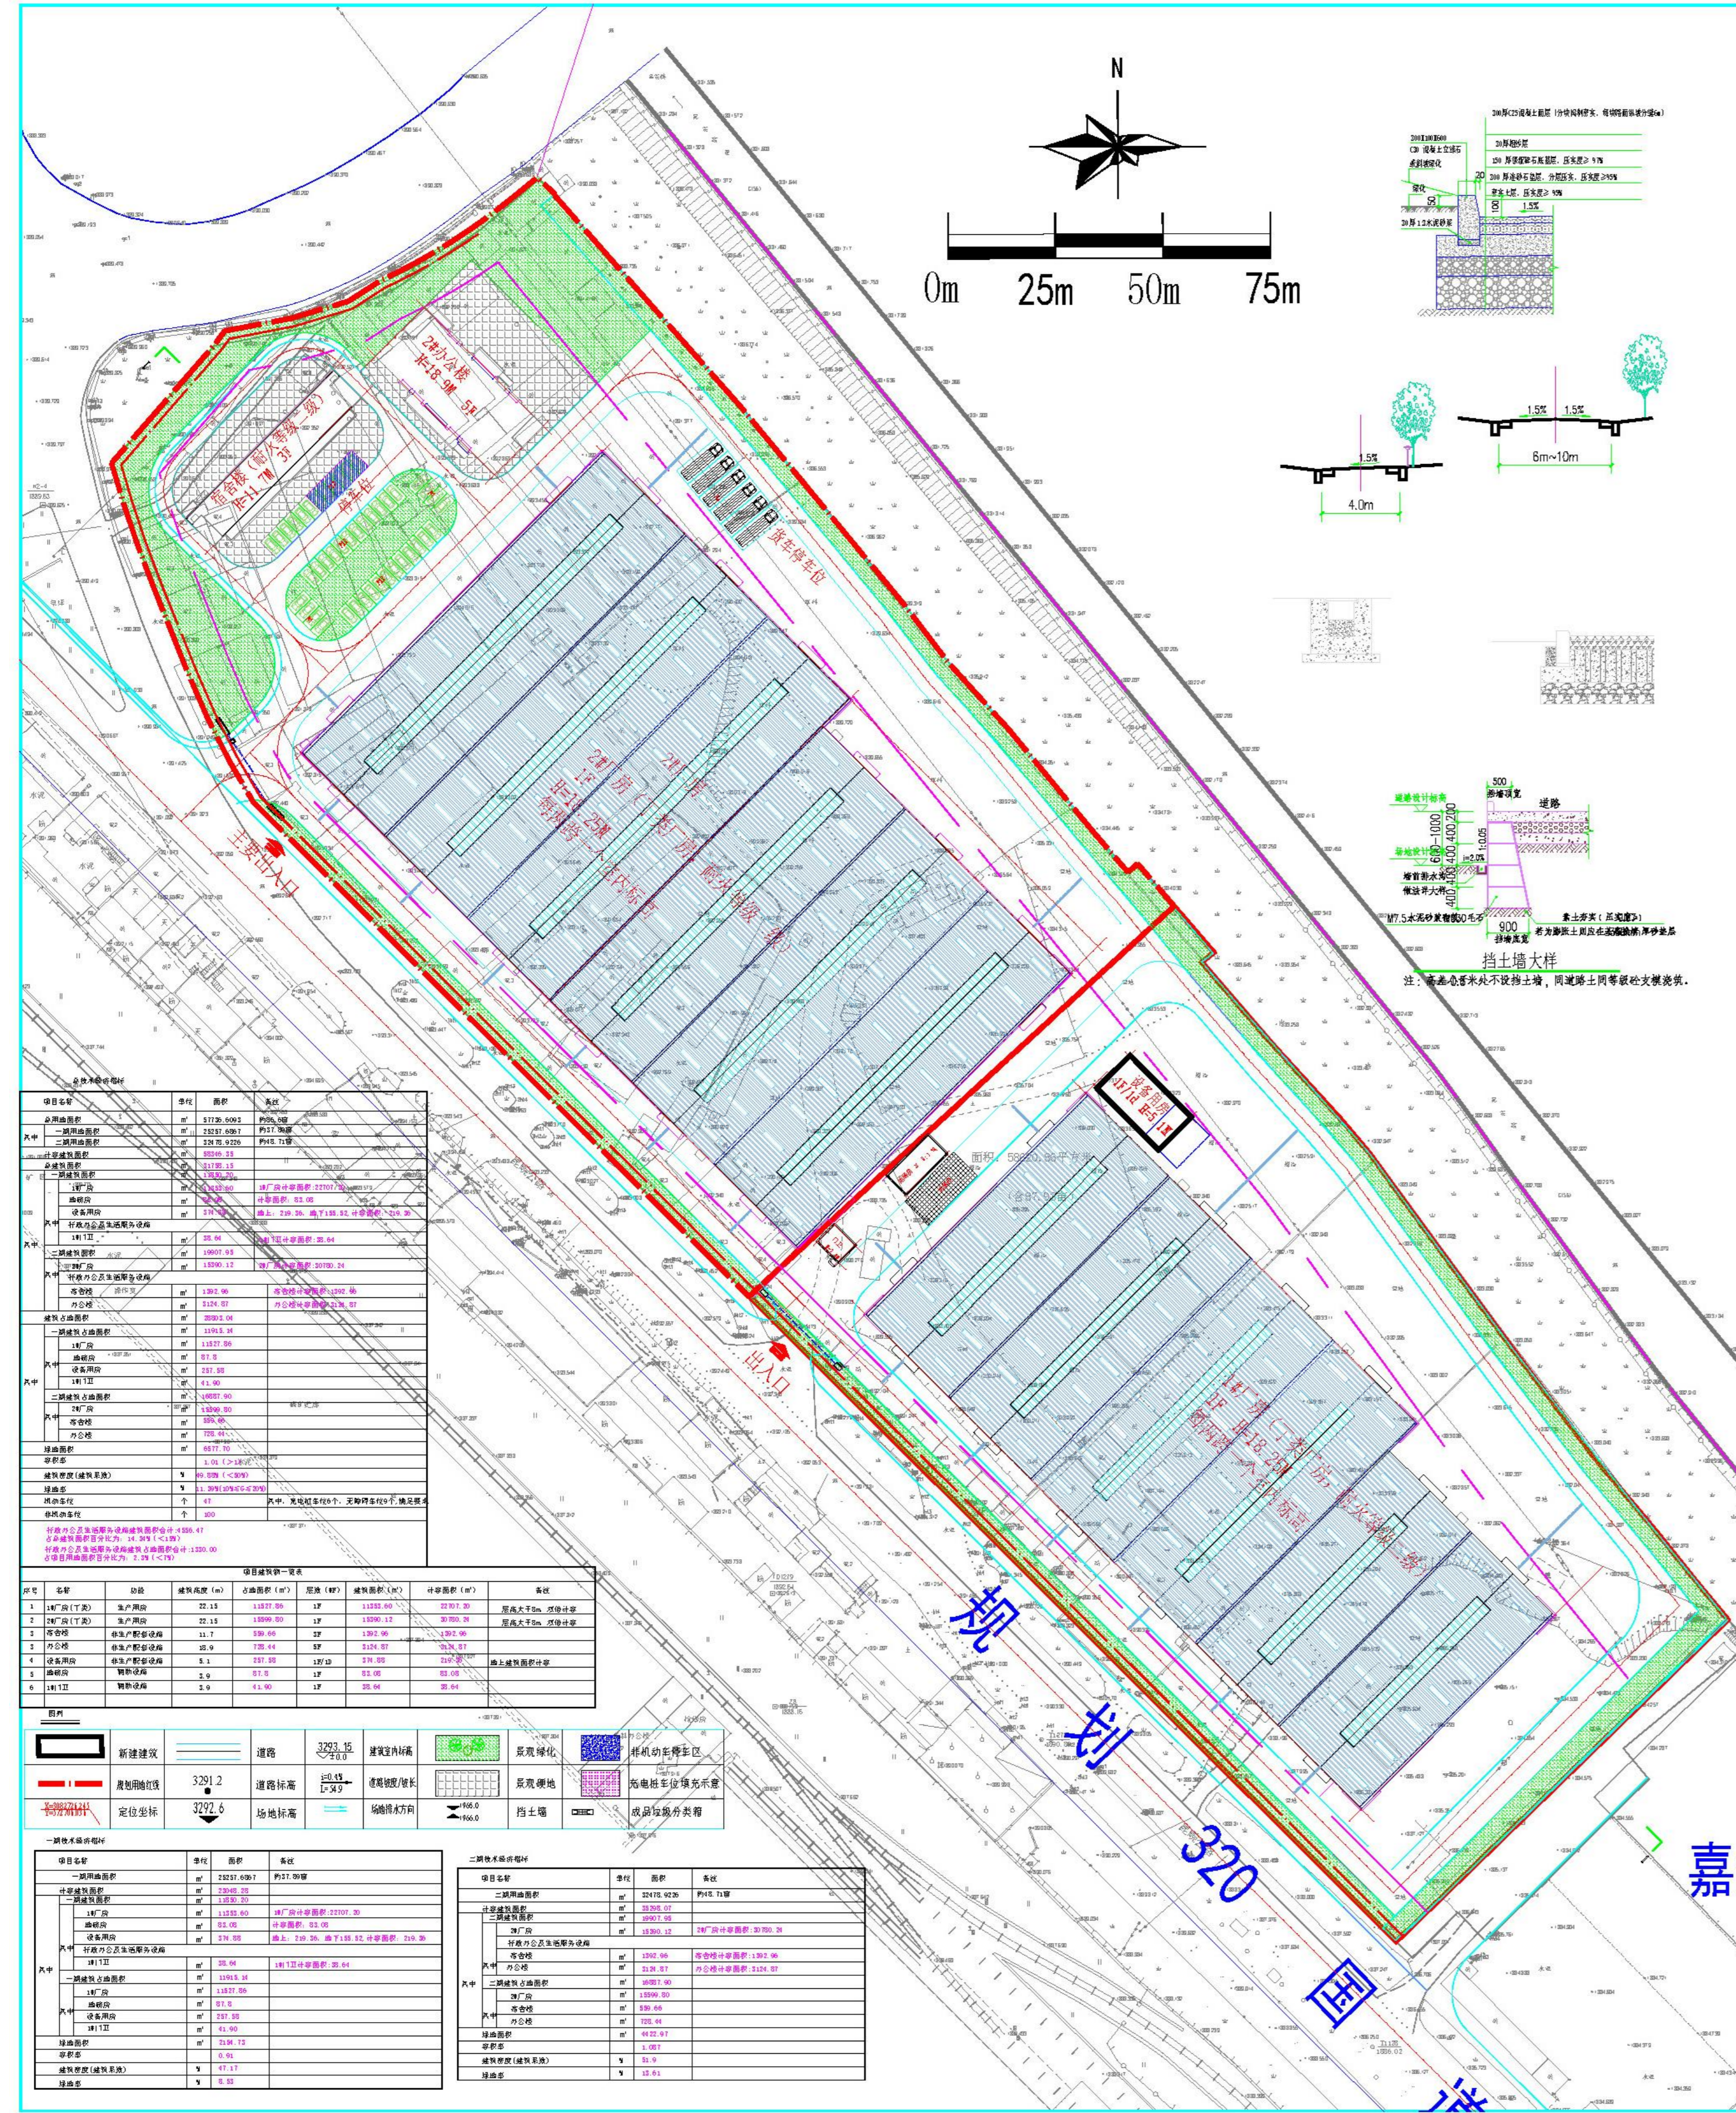

主要规划申报指标

净用地面积: 25127.99m² 总建筑面积: 11713.63m² 其中: 地上建筑面积: 11558.11m²
绿地面积: 2039.81m² 地下建筑面积: 155.52m²
容积率: 0.91% 建筑密度: 46% 绿地率: 8.12% 停车位: 0个

项目简介

一、投资情况:安宁市源丰联金属加工有限公司钢铁再生资源加工利用项目主要投资建设金属废料的加工与处理。项目总投资金额2.2亿元,亩均投资254万元。项目建成后,产值约8.1亿元/年,税收约1400万元/年。
二、规划情况:项目选址位于云南安宁草铺街道办事处,符合《云南安宁产业园区(安宁片区)“冶金、装备制造、环保”循环经济产业园控制性详细规划》,用地性质为三类工业用地(M3)总用地面积86.6亩,总建筑面积31755.83平方米。
三、土地情况:其中37.89亩已纳入2021年13批次,预计2022年12月21日前取得土地成交确认书;48.71亩已纳入2022年第二次成片开发方案并已获批,因2022年省厅已停止接件,计划转入2023年新增批次。

区位图



现状图



竣工图



项目性质:工业项目

申报单位:安宁市源丰联金属加工有限公司

公示时间:2026年6月4日至2026年6月12日

公示地点:安宁市自然资源局官网、项目现场;联系地址:安宁市珍泉路宁湖大厦(安宁市自然资源局)

监督举报电话:安宁市自然资源局 0871-68782172