

安宁市自然资源局建设工程核实前公示

新建安宁市太平新城街道社区卫生服务中心工程

总平面图

新建安宁市太平新城街道社区卫生服务中心工程——彩色总平面图



主要规划申报指标

净用地面积: 9714.69m² 总建筑面积: 6633.31m² 其中: 地上建筑面积: 6633.31m²


绿地面积: 3408.95m² 地下建筑面积: 0 m²

容积率: 0.68 建筑密度: 27.89% 绿地率: 35.09% 停车位: 66个

项目简介

净用地面积: 9714.69m²
项目地块, 位于云南省安宁市安化社区川师大附中对面, 紧邻安化公路, 拟建项目建设用地位于原安宁市太平卫生院安置点旁。


区位图

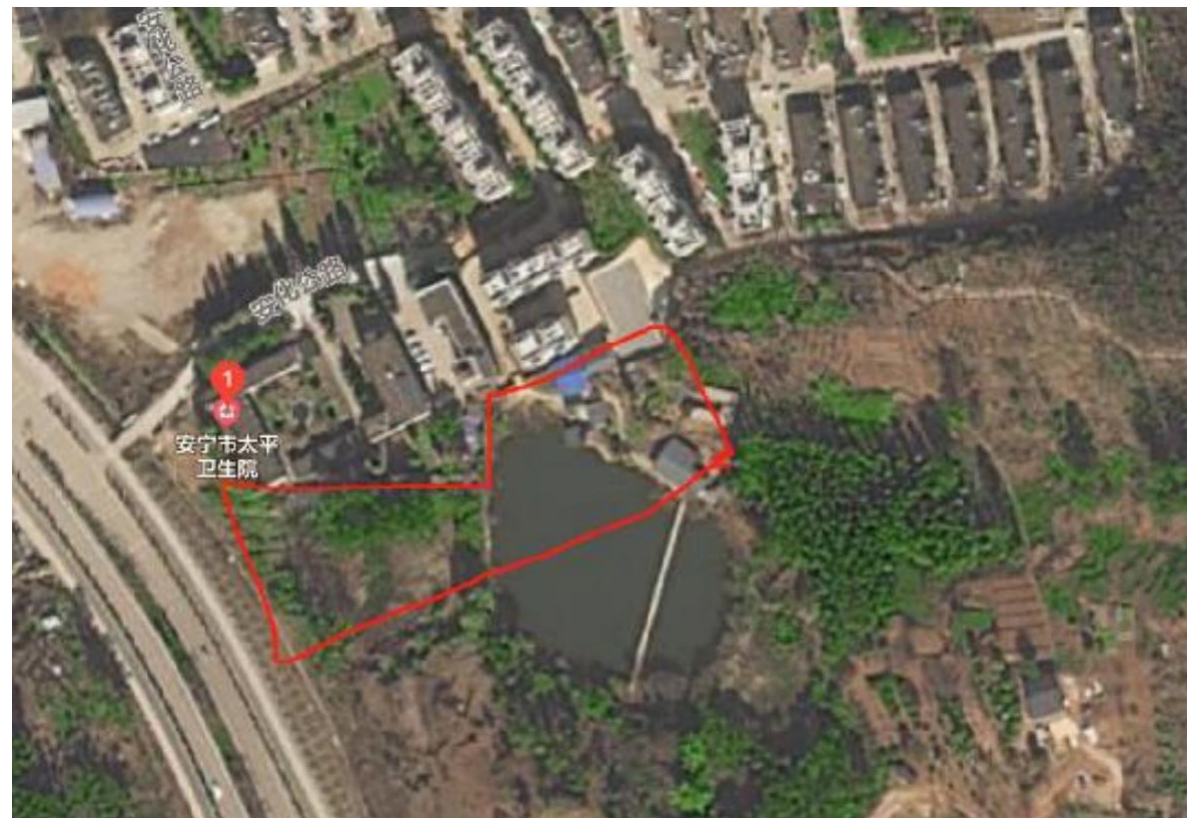

现状图



竣工图

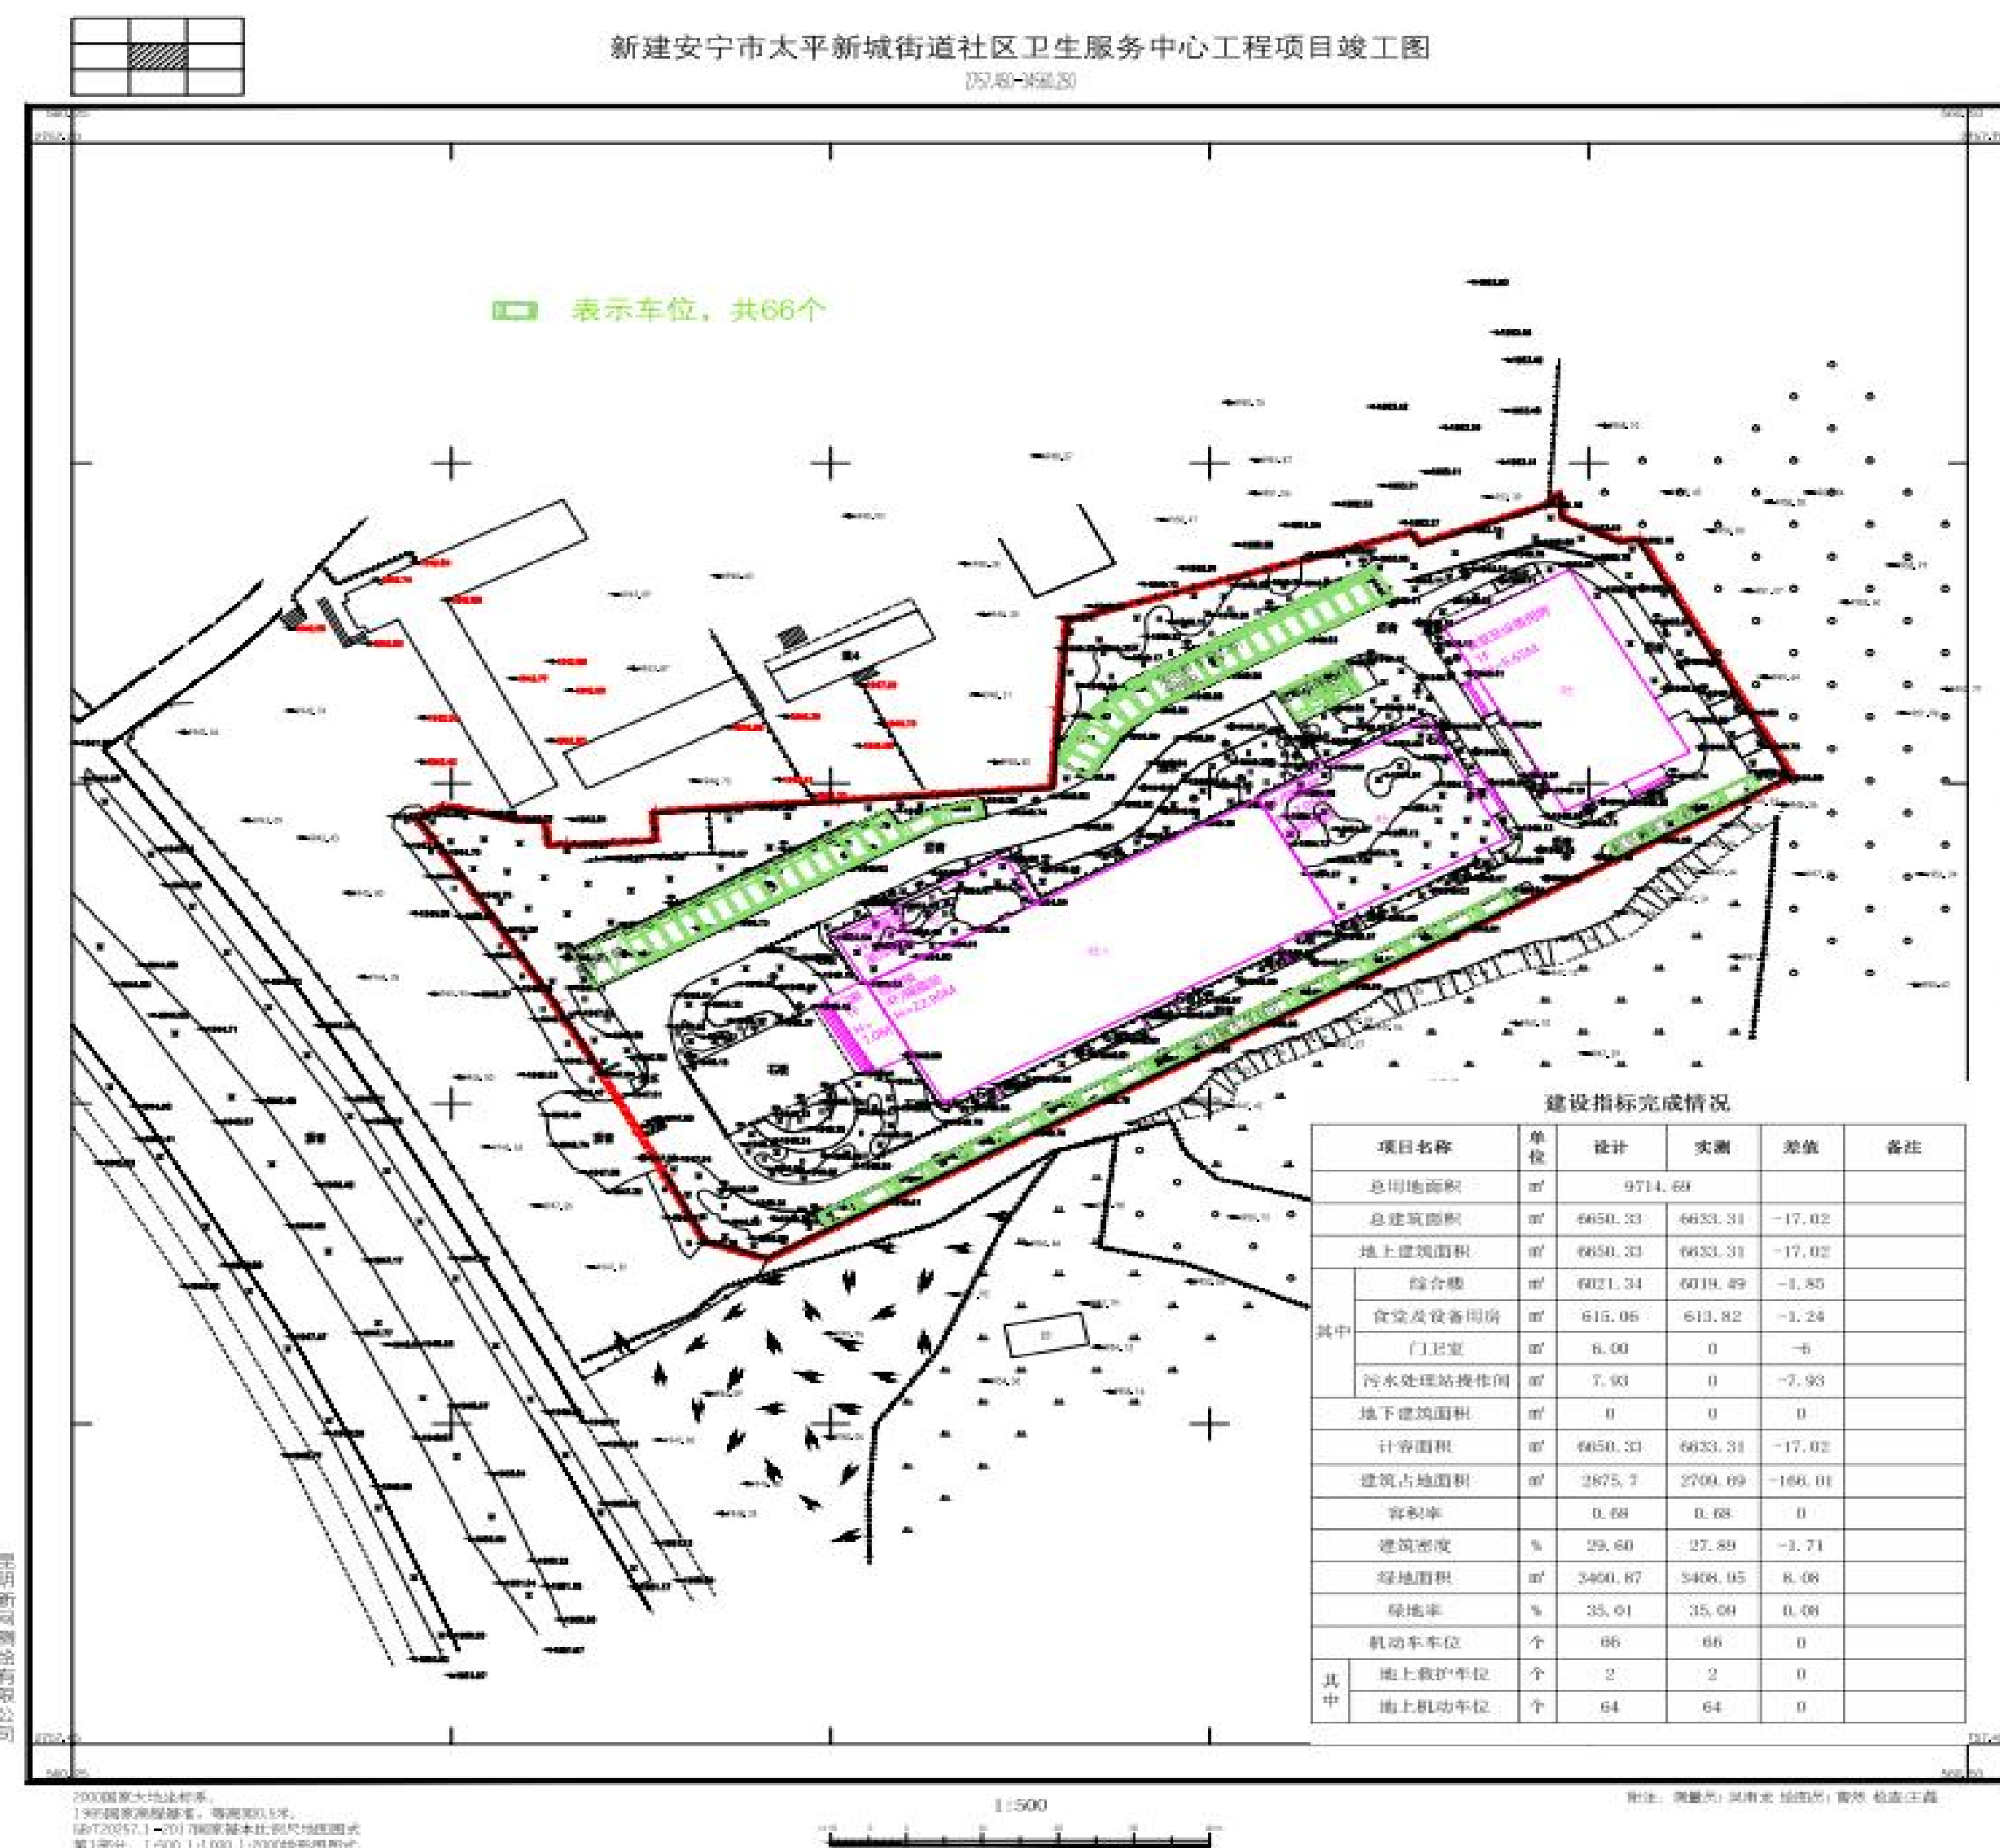

项目性质: 非营利性医疗机构

申报单位: 安宁市太平卫生院

公示地点: 安宁市自然资源局官网、项目现场; 联系地址: 安宁市珍泉路宁湖大厦 (安宁市自然资源局)

监督举报电话: 安宁市自然资源局 0871-68697188

公示时间: 2026年7月28日 至 2026年8月5日