


安宁市自然资源局建设工程核实前公示

特种光学材料与组件生产项目

总平面图

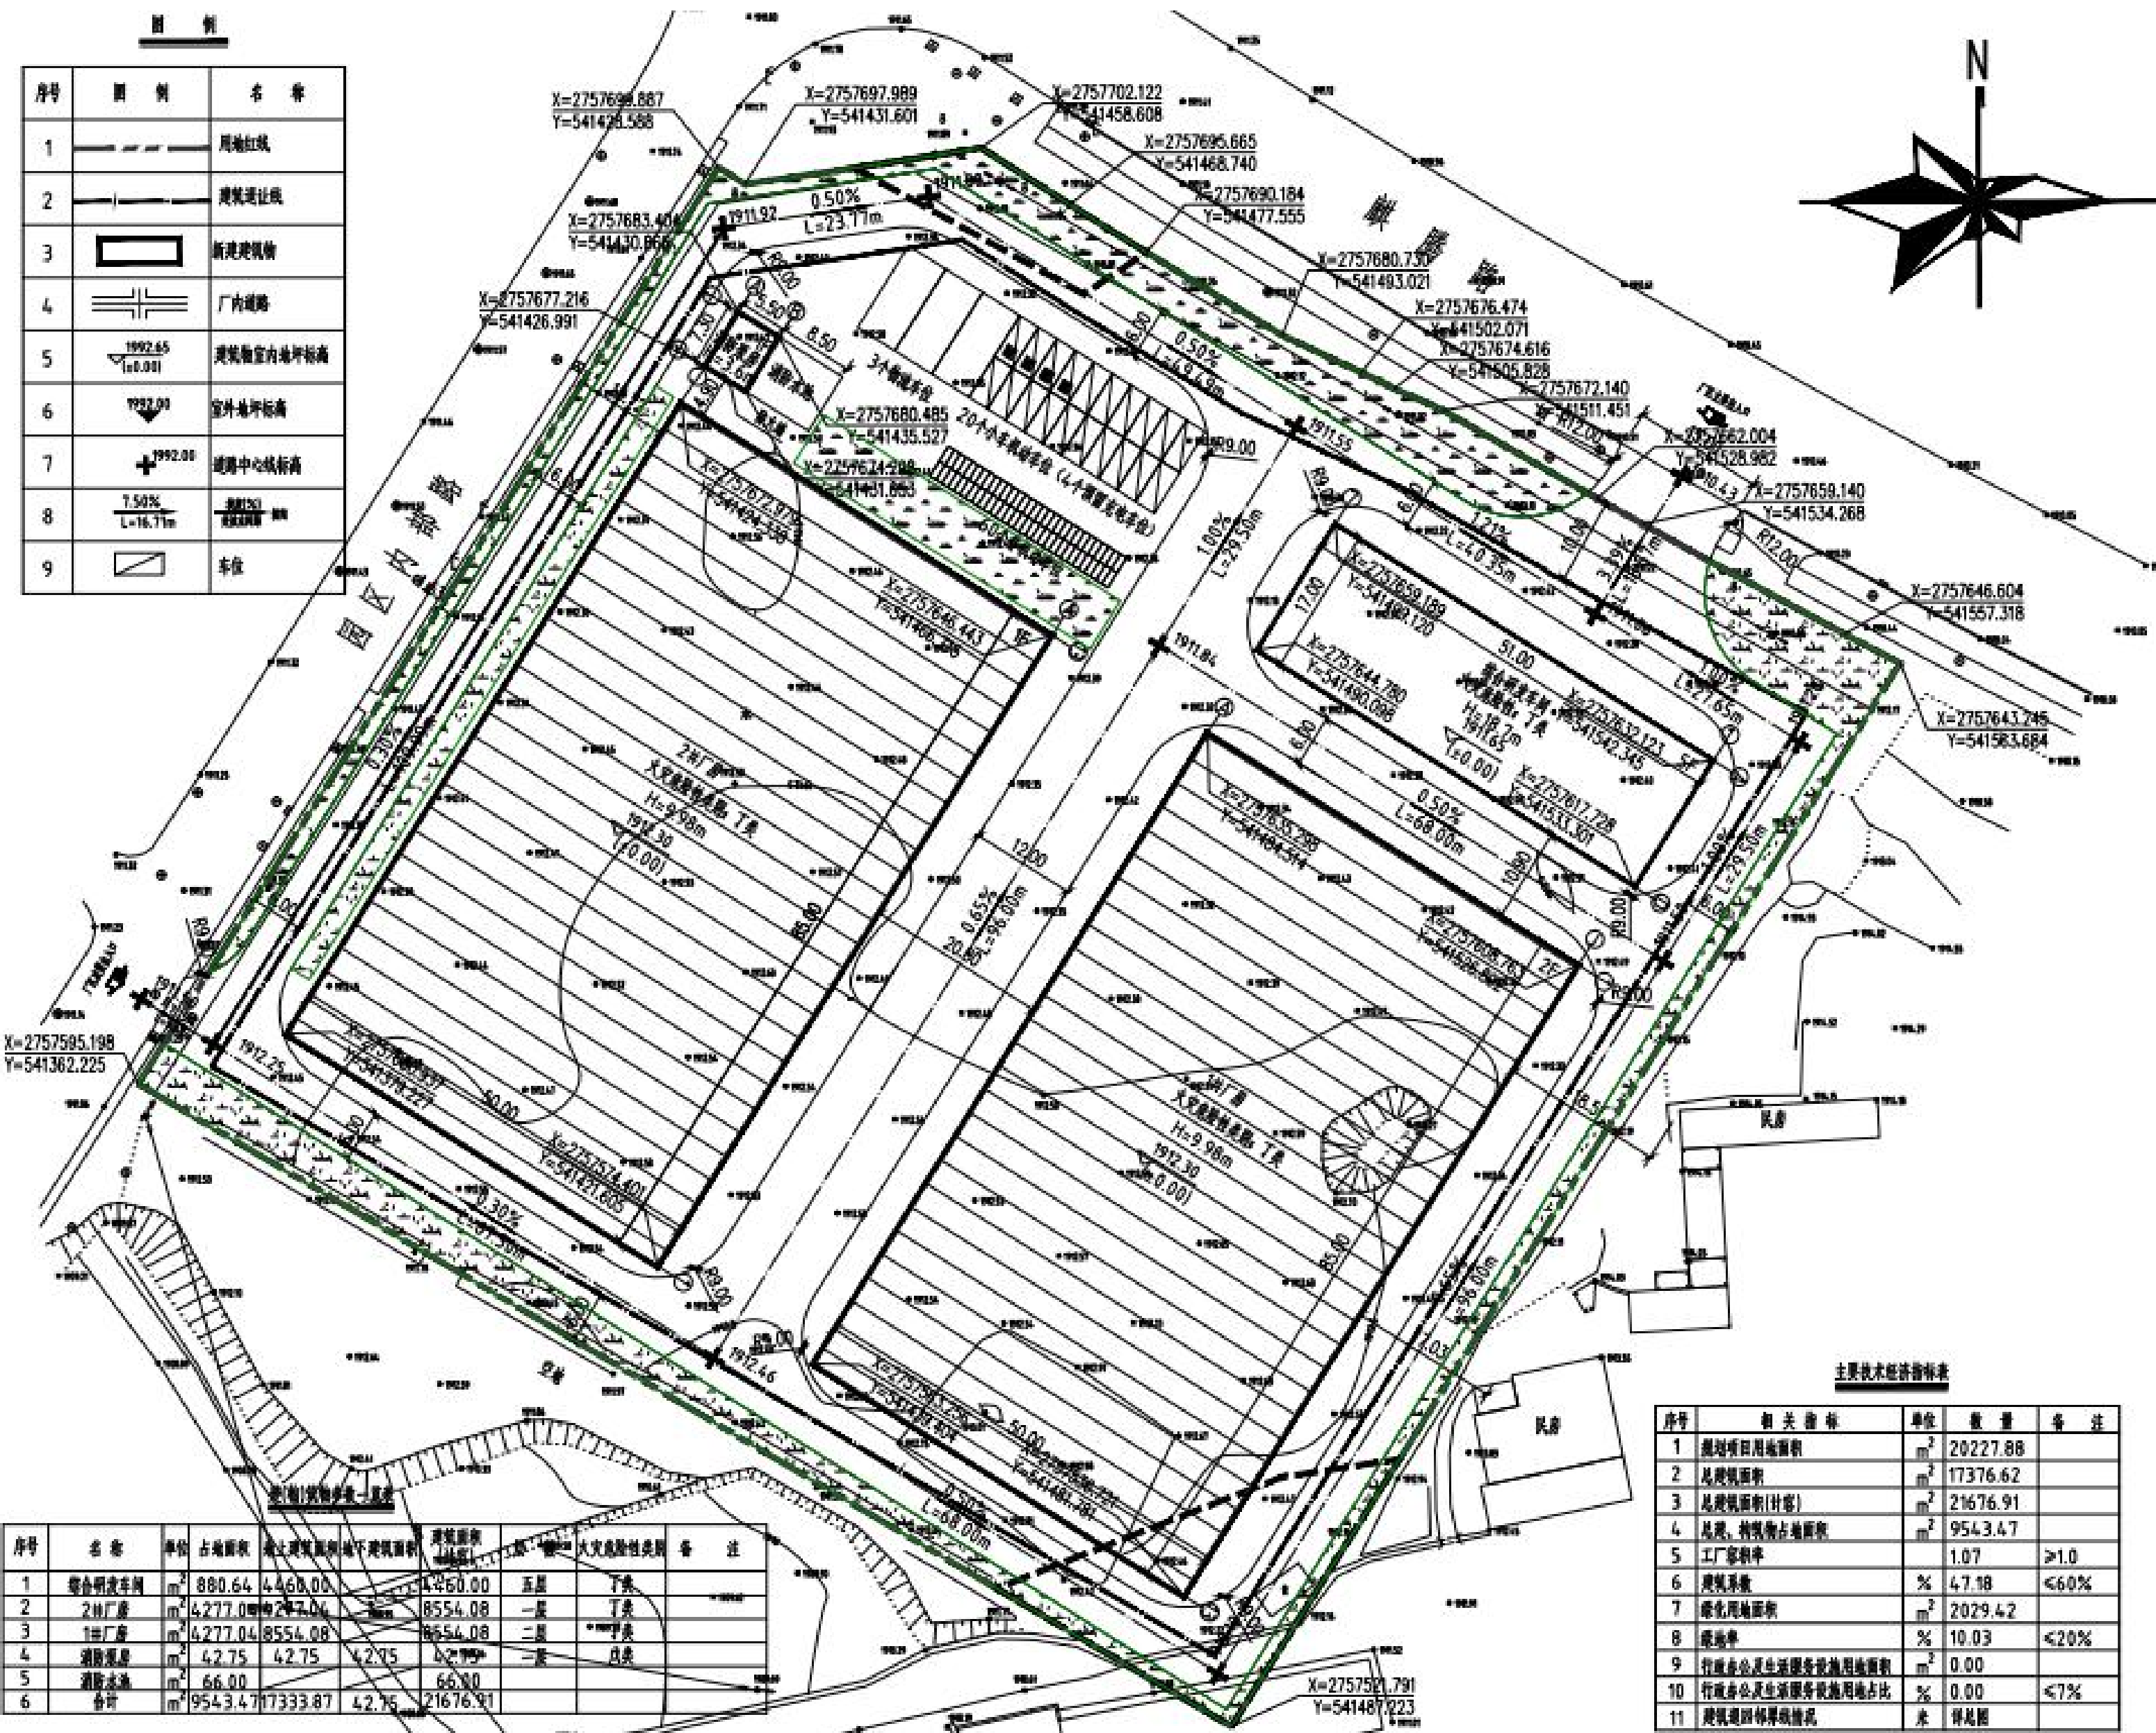

主要规划申报指标

净用地面积: 20227.88 m² 总建筑面积: 17339.17m² 其中: 地上建筑面积: 17296.42m²

绿地面积: 2029.42m² 地下建筑面积: 42.75m²

容积率: 1.07 建筑密度: 46.77% 绿地率: 10.03% 停车位: 23个

项目简介

净用地面积20227.88m²

项目地块位于昆明市安宁市草铺街道办事处麒麟村麒麟路9号。南临规划道路，用地北侧紧临麒麟路、西侧与园区内部道路相邻，东侧北侧与增福村相邻。


区位图



现状图



竣工图

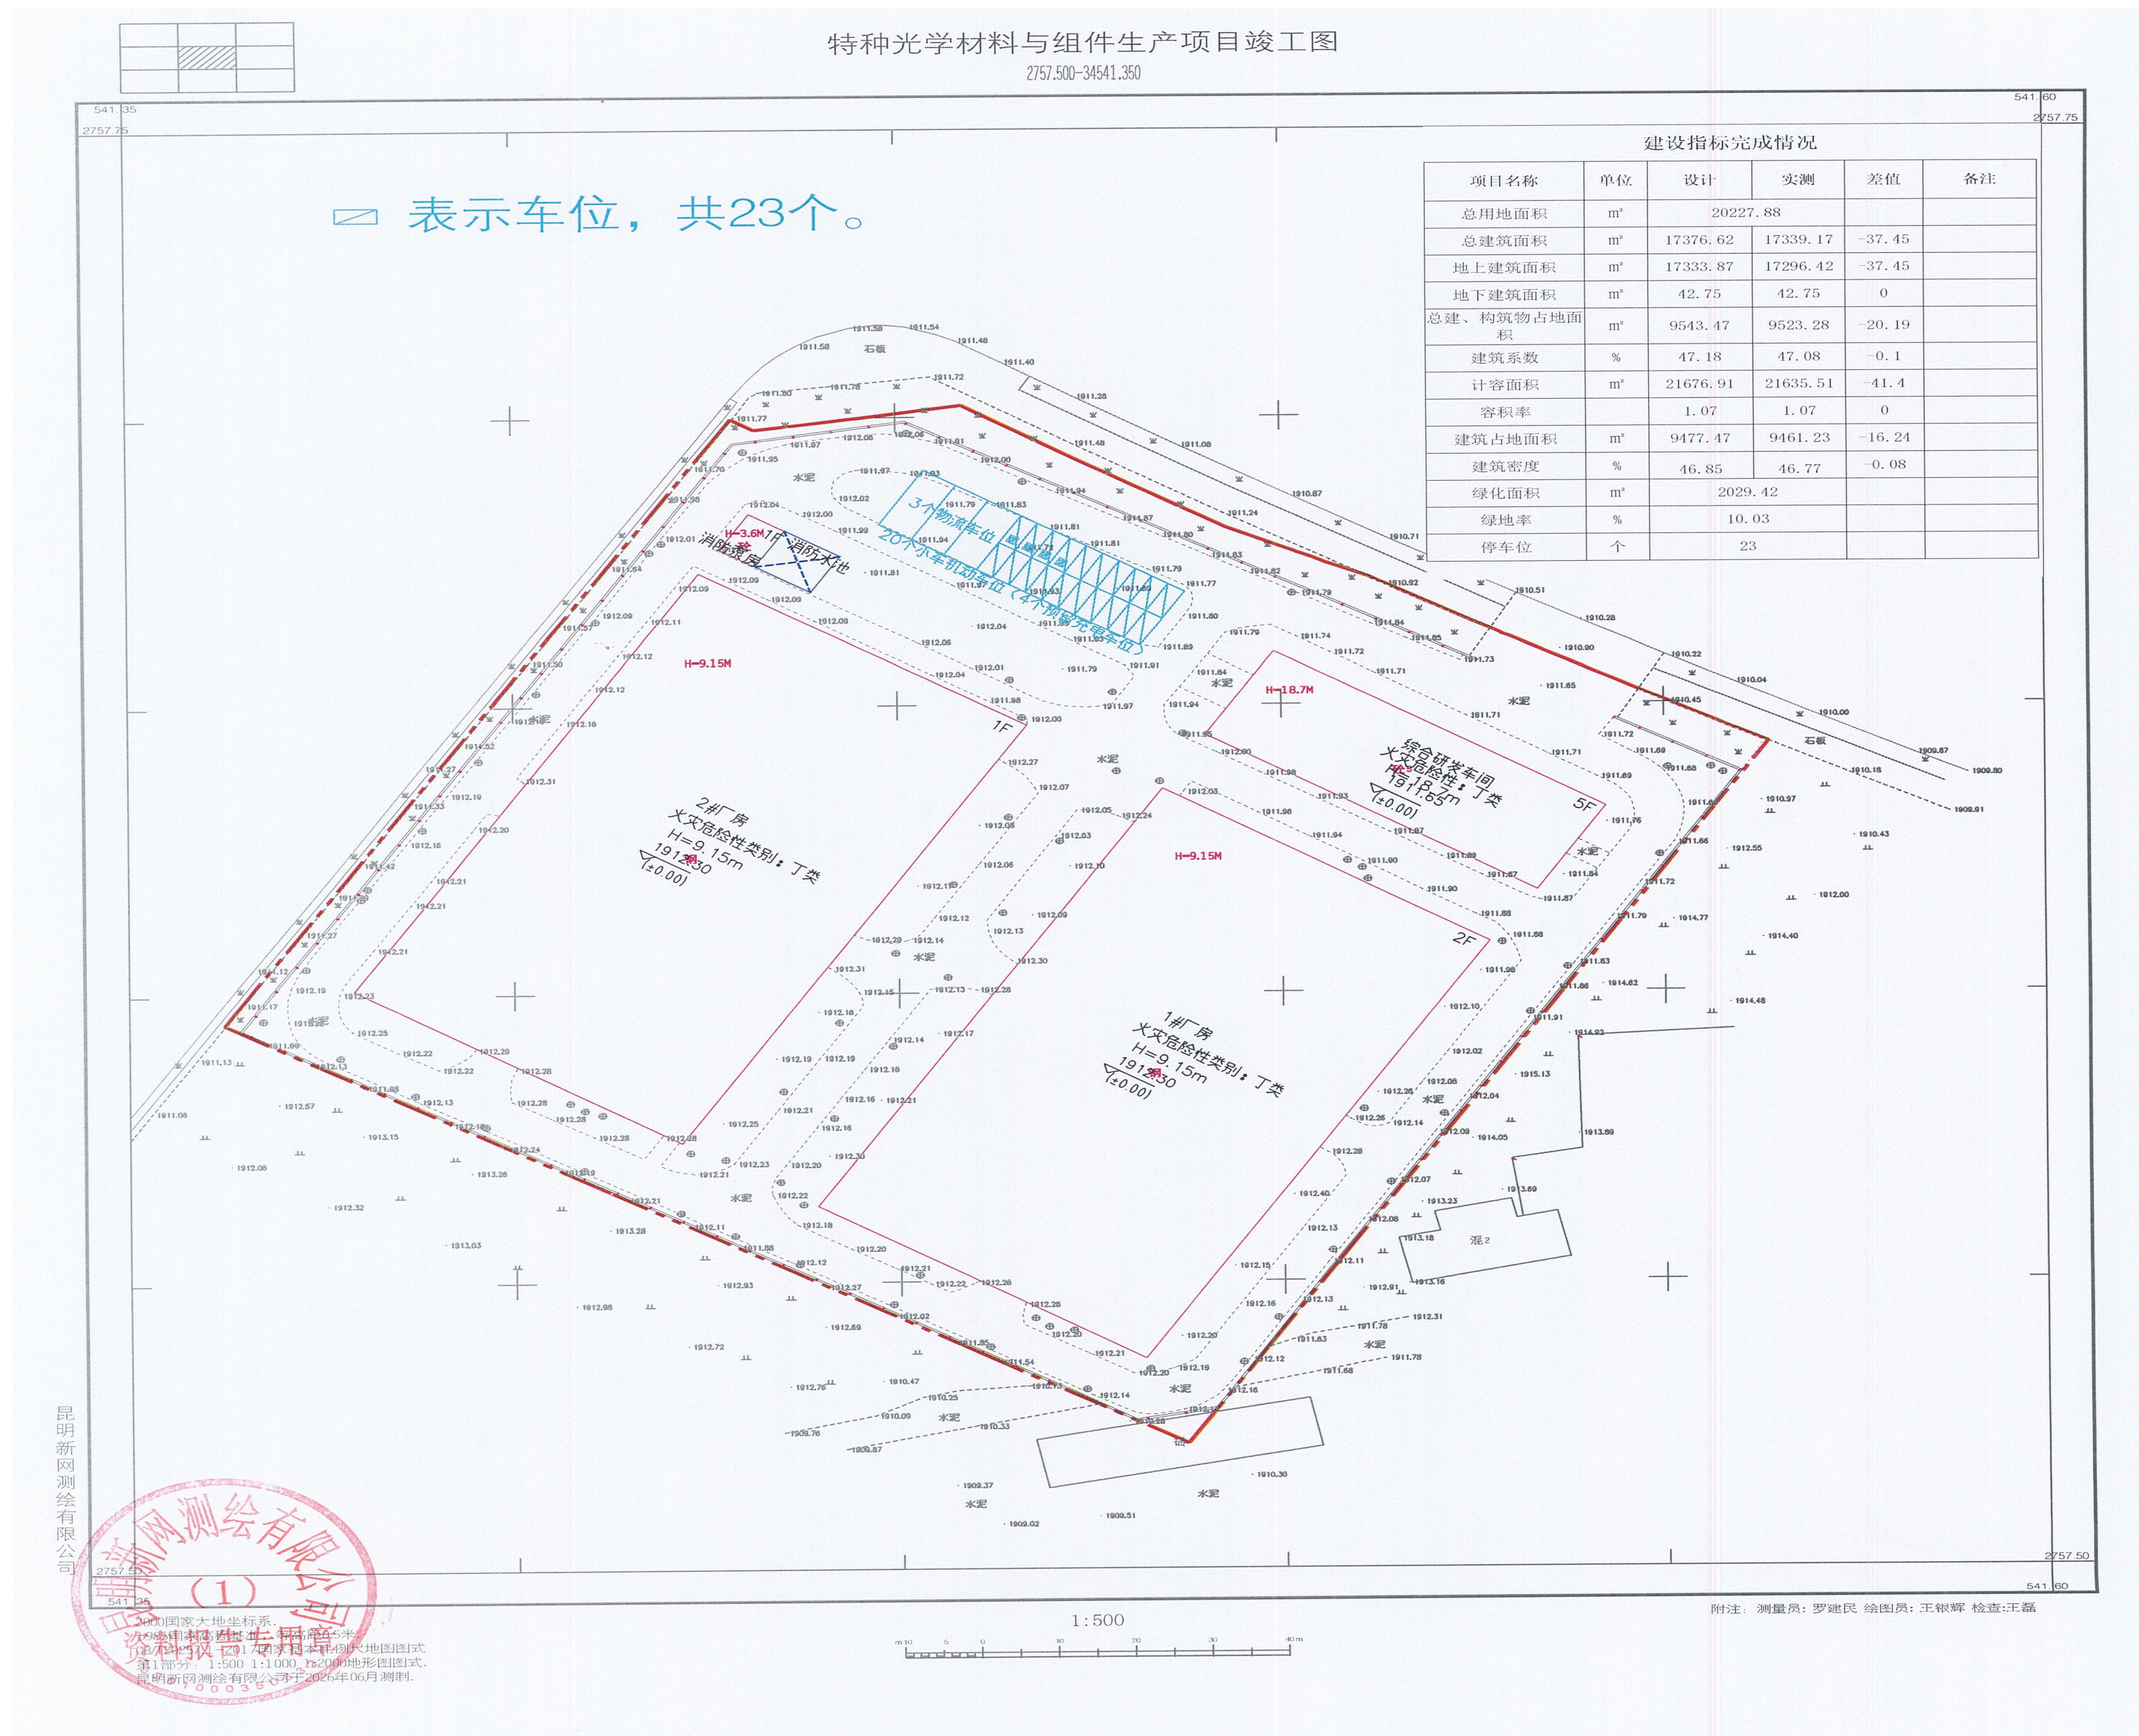

项目性质: 工业项目

申报单位: 云南国光光电技术有限公司

公示时间: 2026年8月7日 至 2026年8月17日

公示地点: 安宁市自然资源局官网、项目现场; 联系地址: 安宁市珍泉路宁湖大厦 (安宁市自然资源局)

监督举报电话: 安宁市自然资源局 0871-68697188

安宁市自然资源局