


安宁市自然资源局建设工程核实前公示

昆明冶金高等专科学校产教融合实训基地建设项目

总平面图

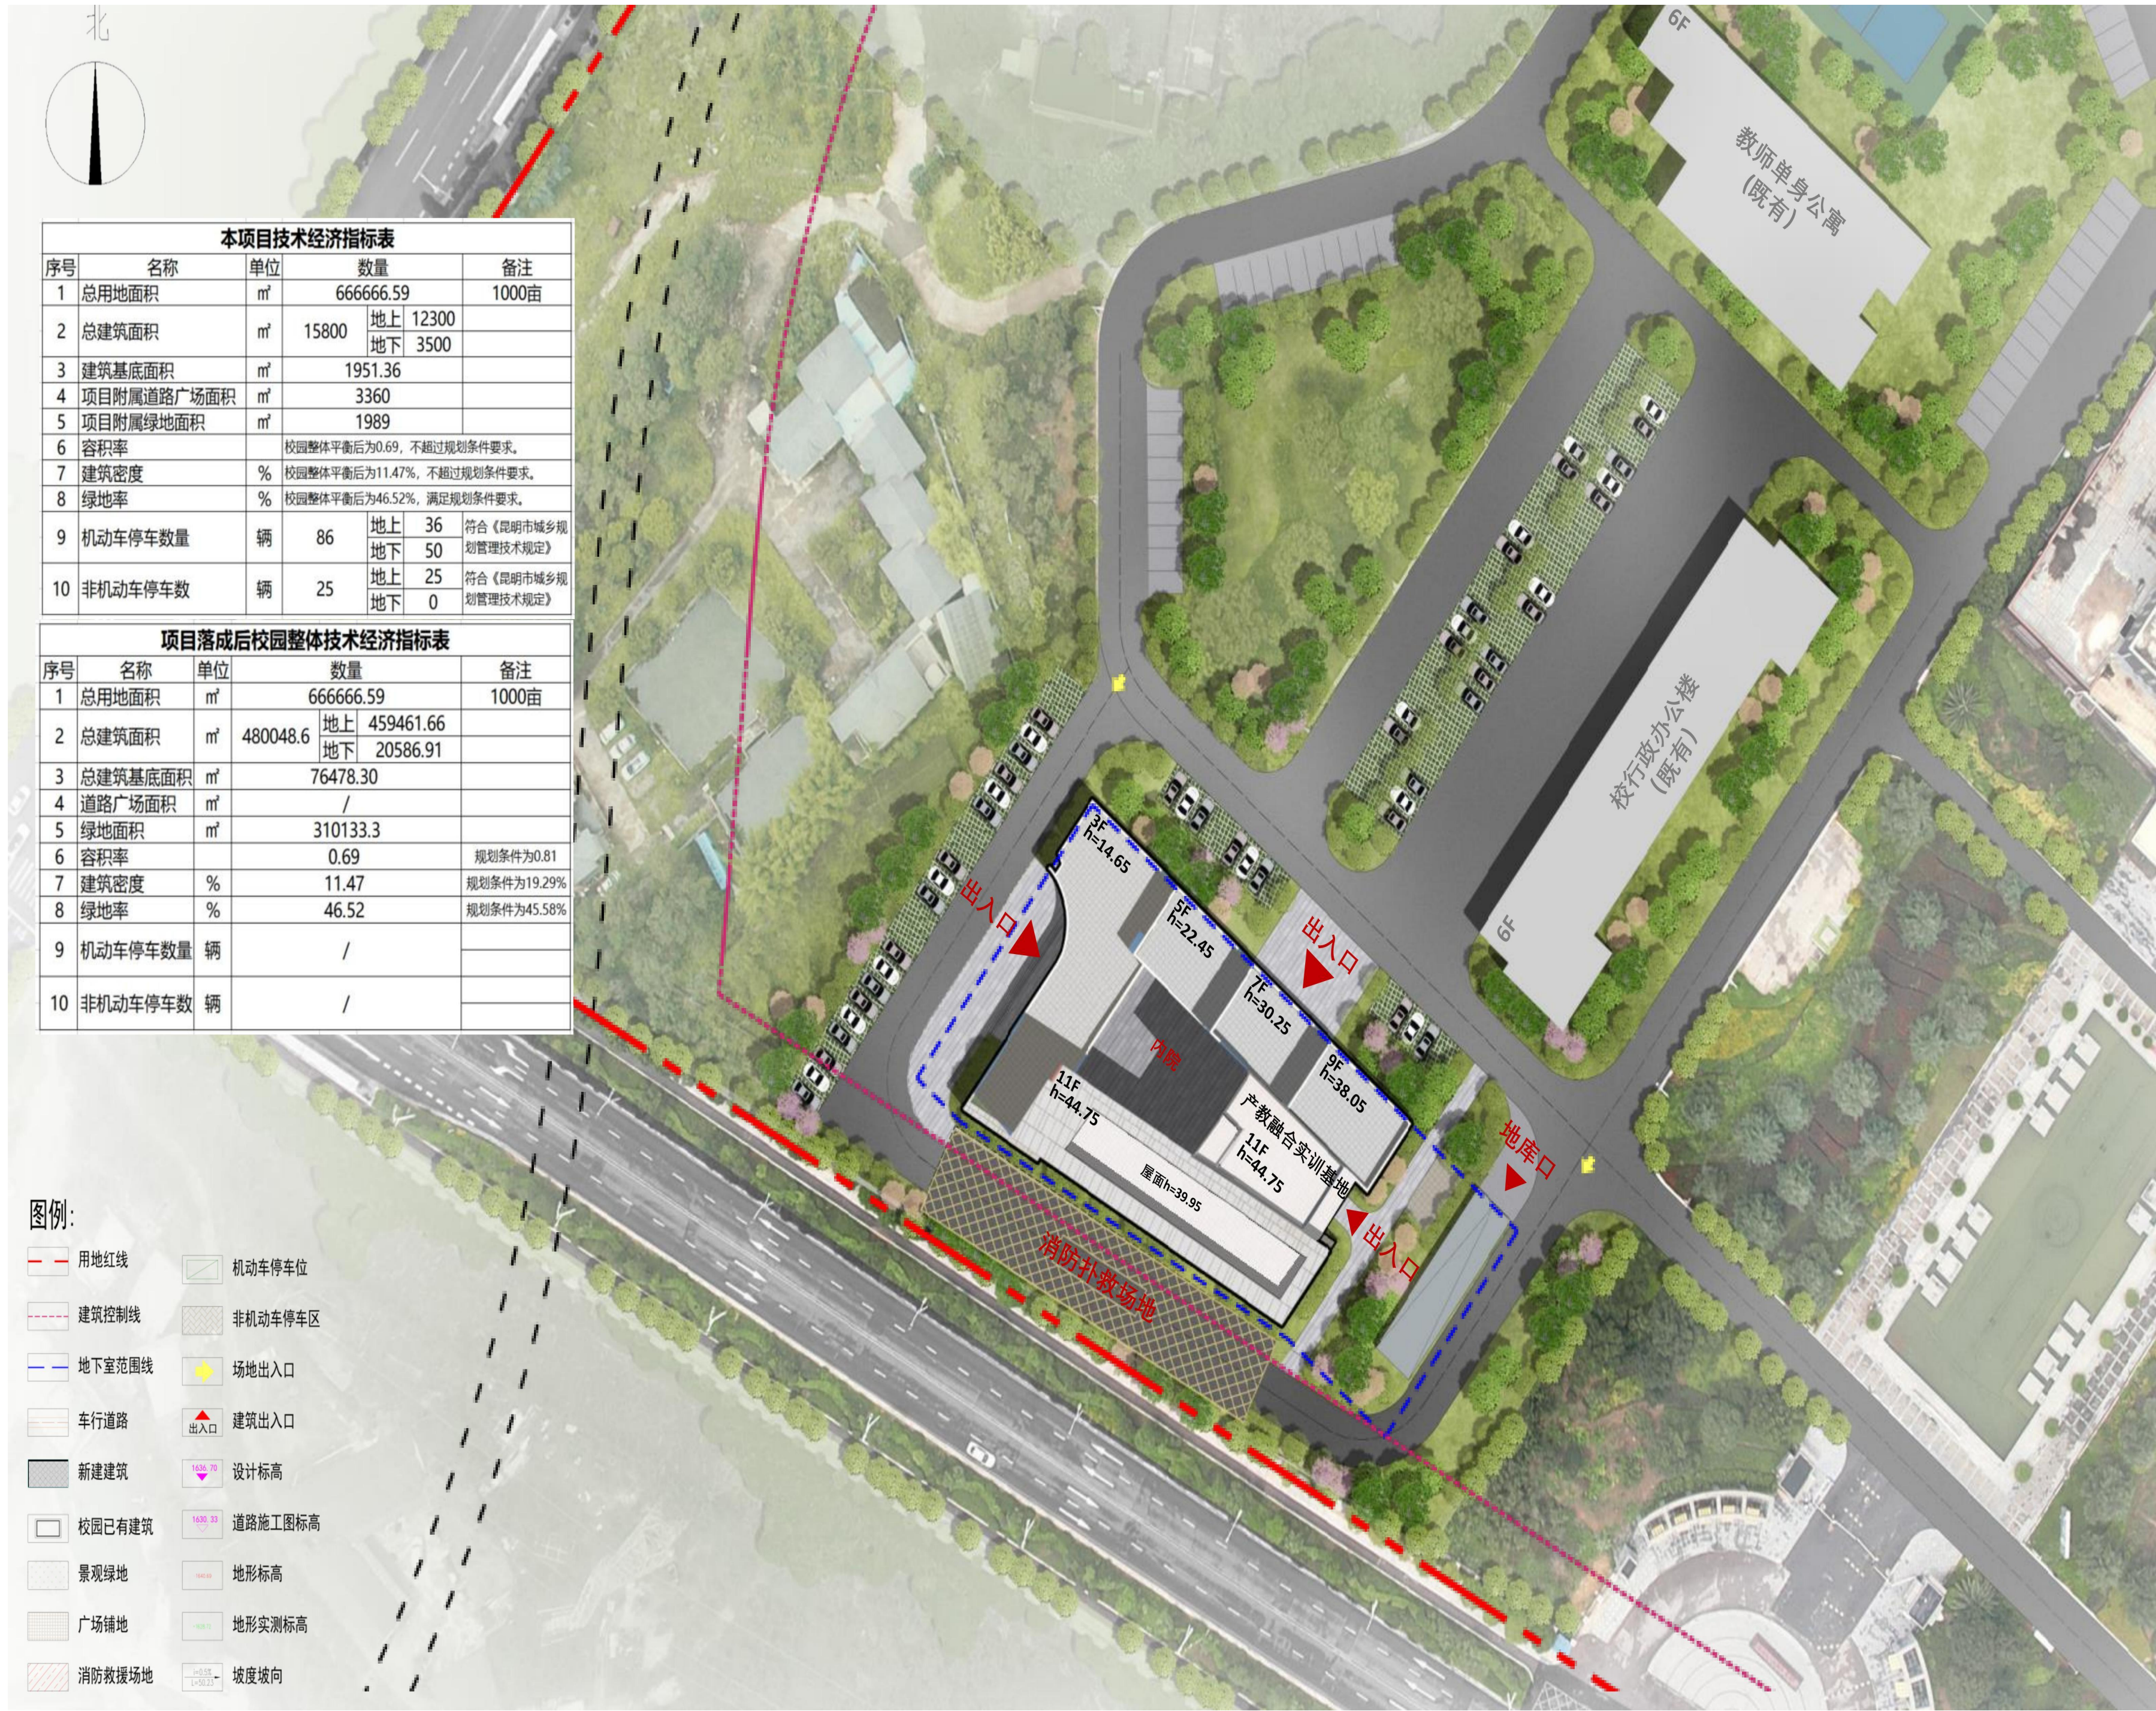

主要规划申报指标

绿地面积: 2000.7 m² 地下建筑面积: 3413.41m²
容积率: 0.69 建筑密度: 11.47 绿地率: 46.52% 停车位: 86个

项目简介

项目地块位于昆明市安宁市县街街道办事处昆明冶金高等专科学校内。南临石江路, 西侧宁波路, 东侧祁家庄, 北临安澜雅苑。

区位图



现状图



竣工图



项目性质: 高等院校

申报单位: 昆明冶金高等专科学校

公示时间: 2026年8月26日至2026年9月3日

公示地点: 安宁市自然资源局官网、项目现场; 联系地址: 安宁市珍泉路宁湖大厦(安宁市自然资源局)

监督举报电话: 安宁市自然资源局 0871-68697188

安宁市自然资源局