


安宁市自然资源局建设工程核实批前公示

云南财经大学安宁校区一期建设项目（第二次分期）

总平面图

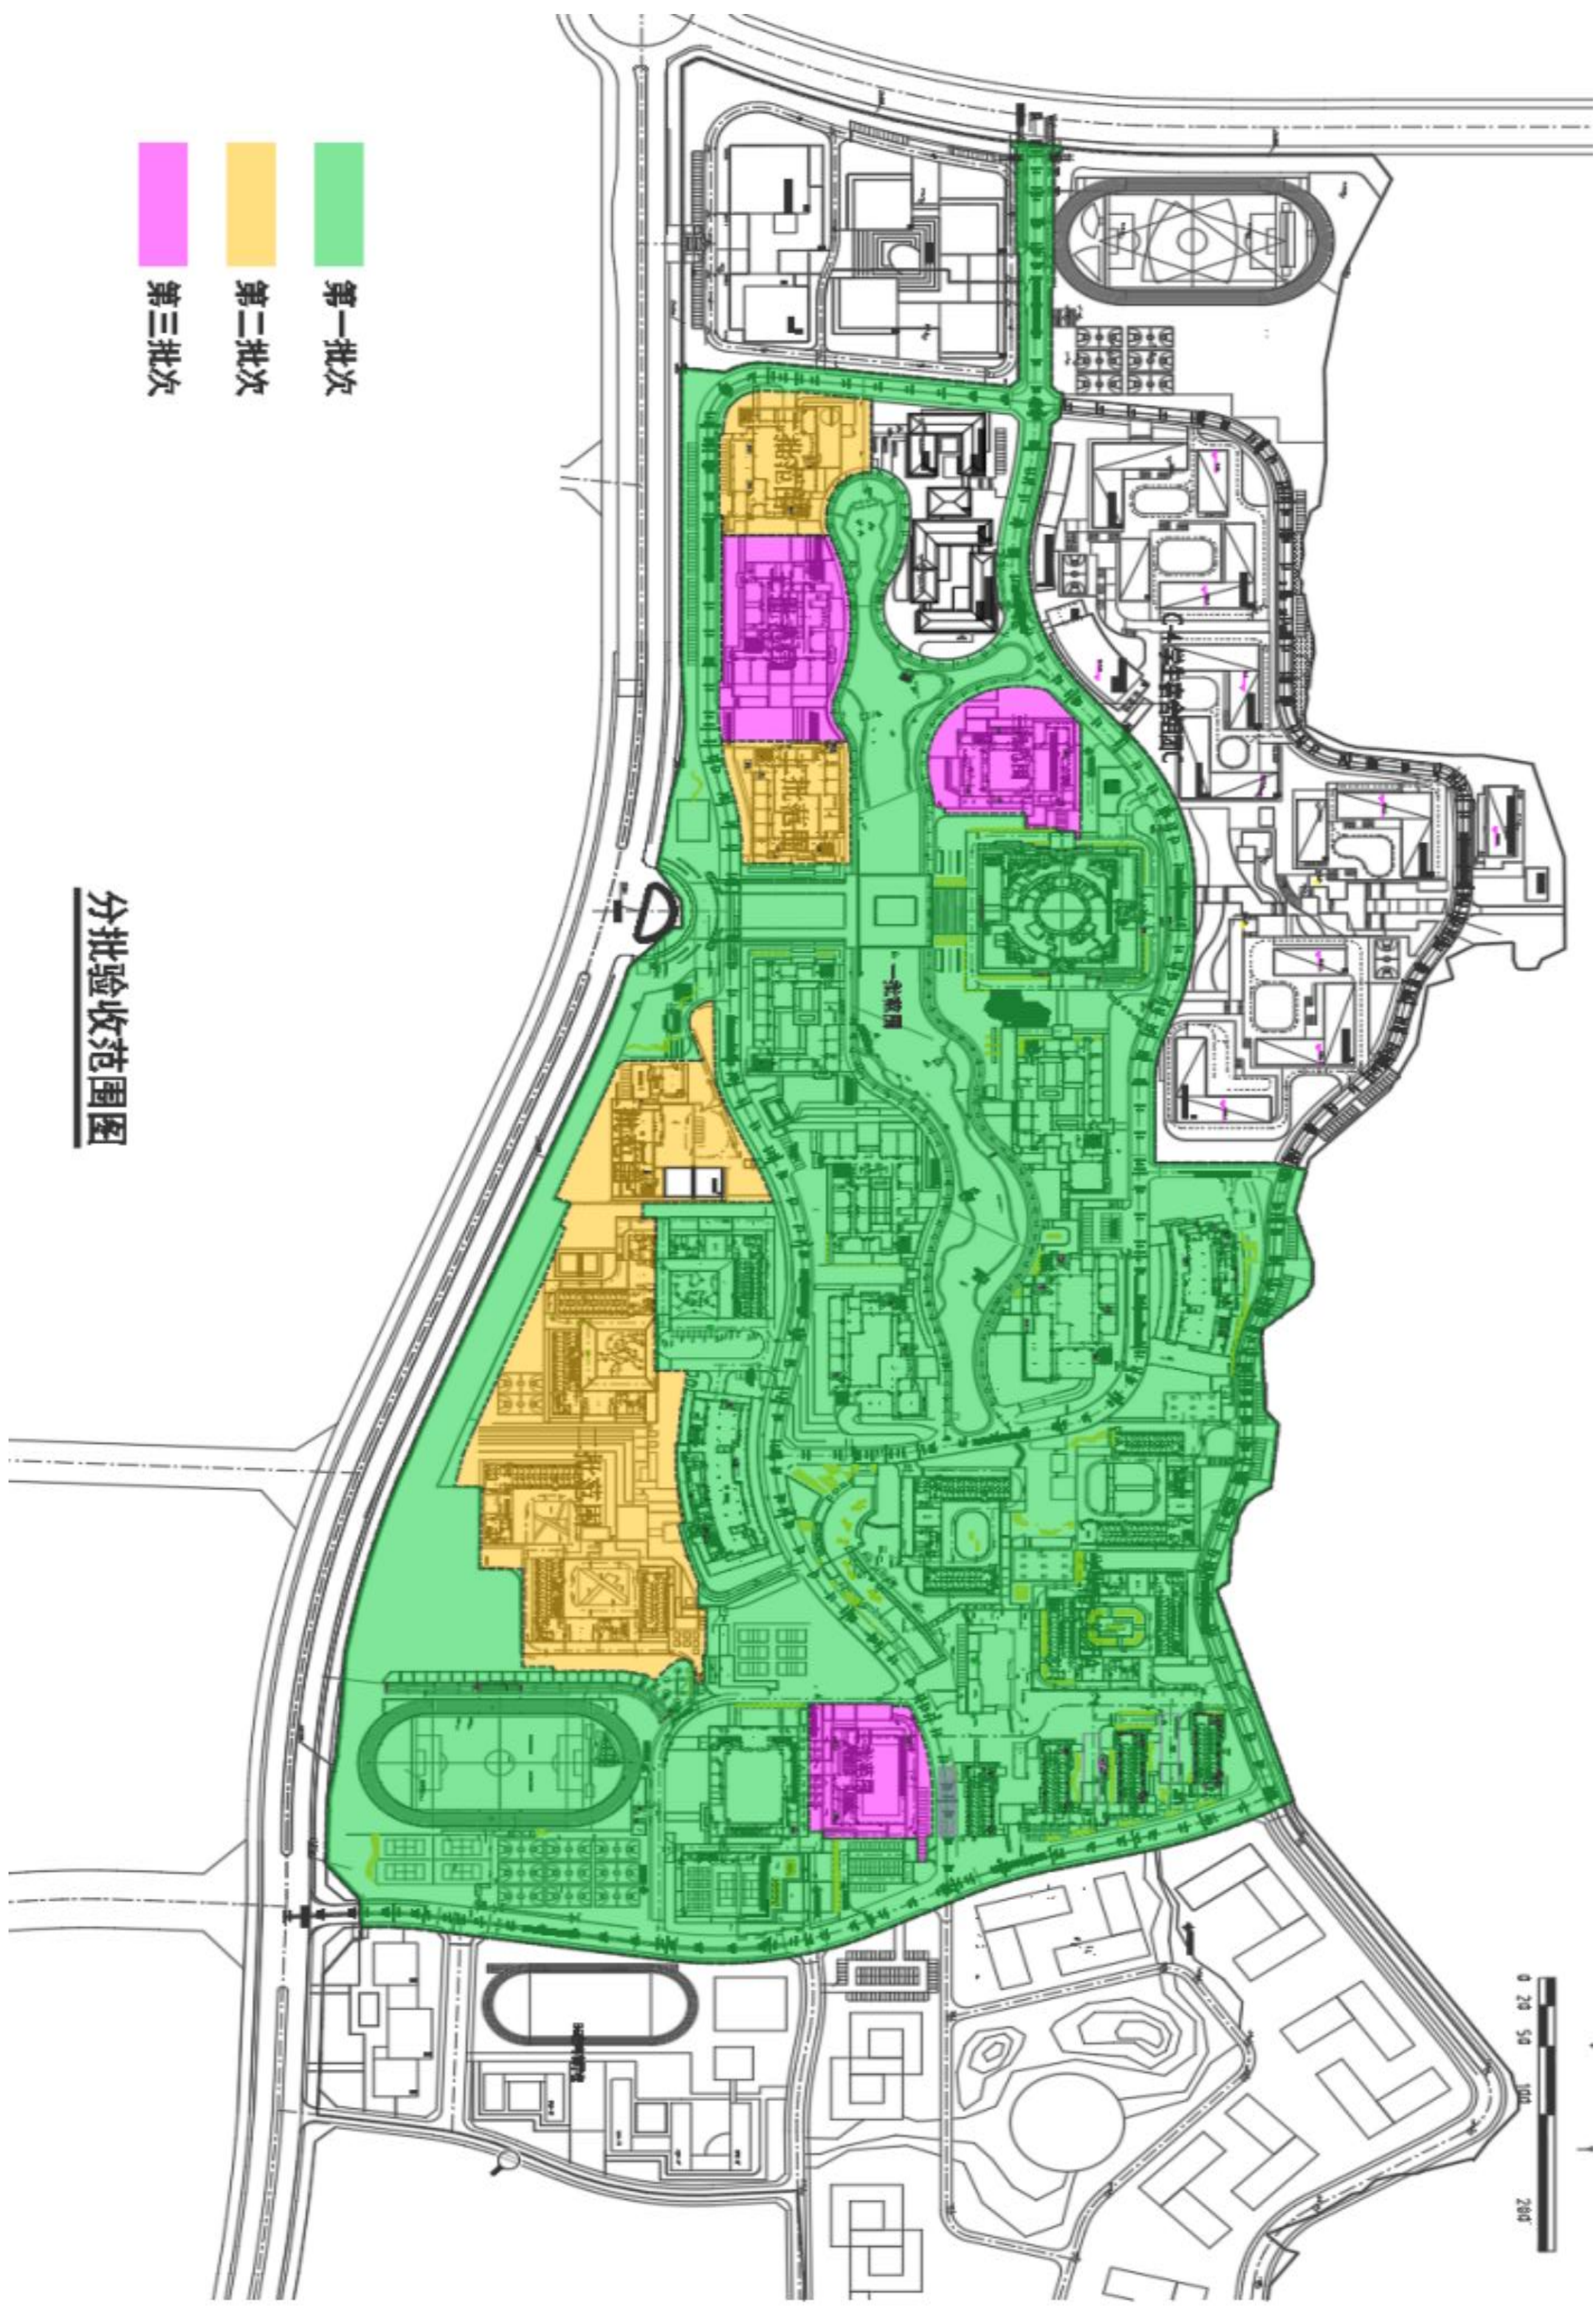

主要规划申报指标

净用地面积: 62189.3 m² 总建筑面积: 72598.32m² 其中: 地上建筑面积: 64499.62m²
绿地面积: 22001.12m² 地下建筑面积: 8098.7m²
容积率: 0.1 建筑密度: 2.3% 绿地率: 3.46% 停车位: 225个

项目简介

净用地面积: 62189.3 m², 项目地块位于昆明市安宁市金坊街道办事处普河村。南临普融路, 西临安普路, 东临璞御和恒大金碧天下二期, 北临恒大金碧天下一期。




区位图


现状图



竣工图

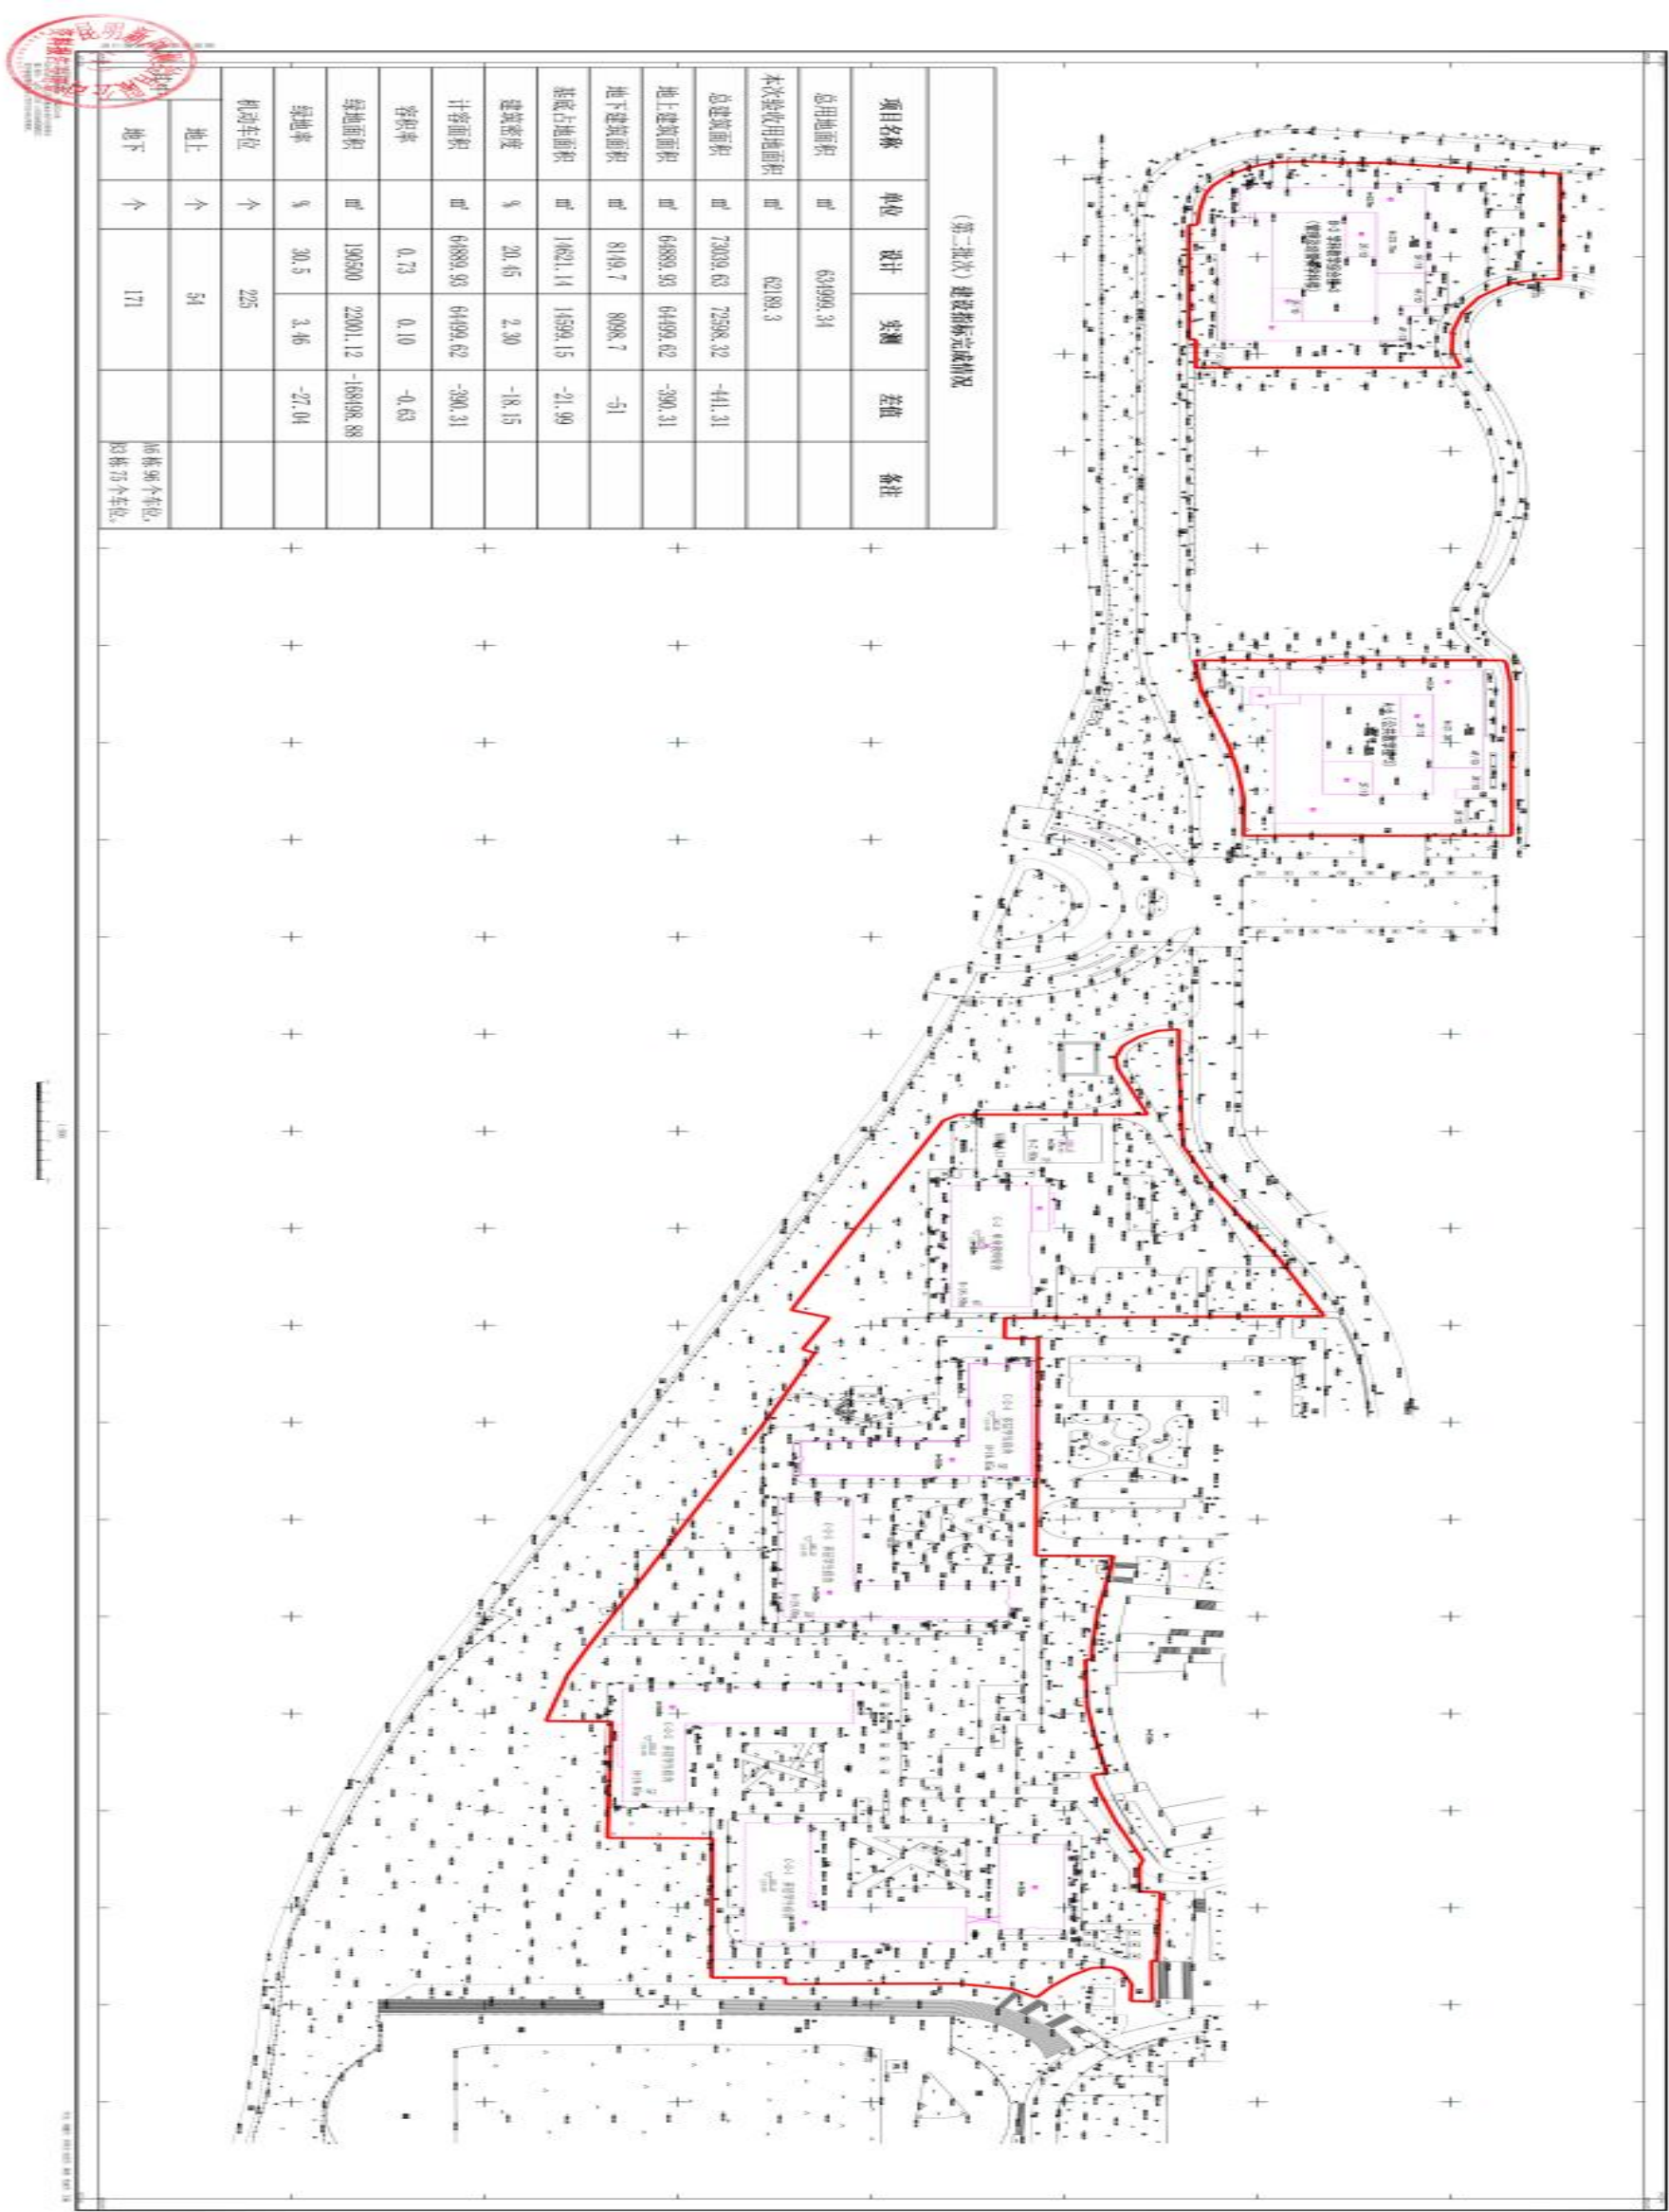

第一次规划核实指标

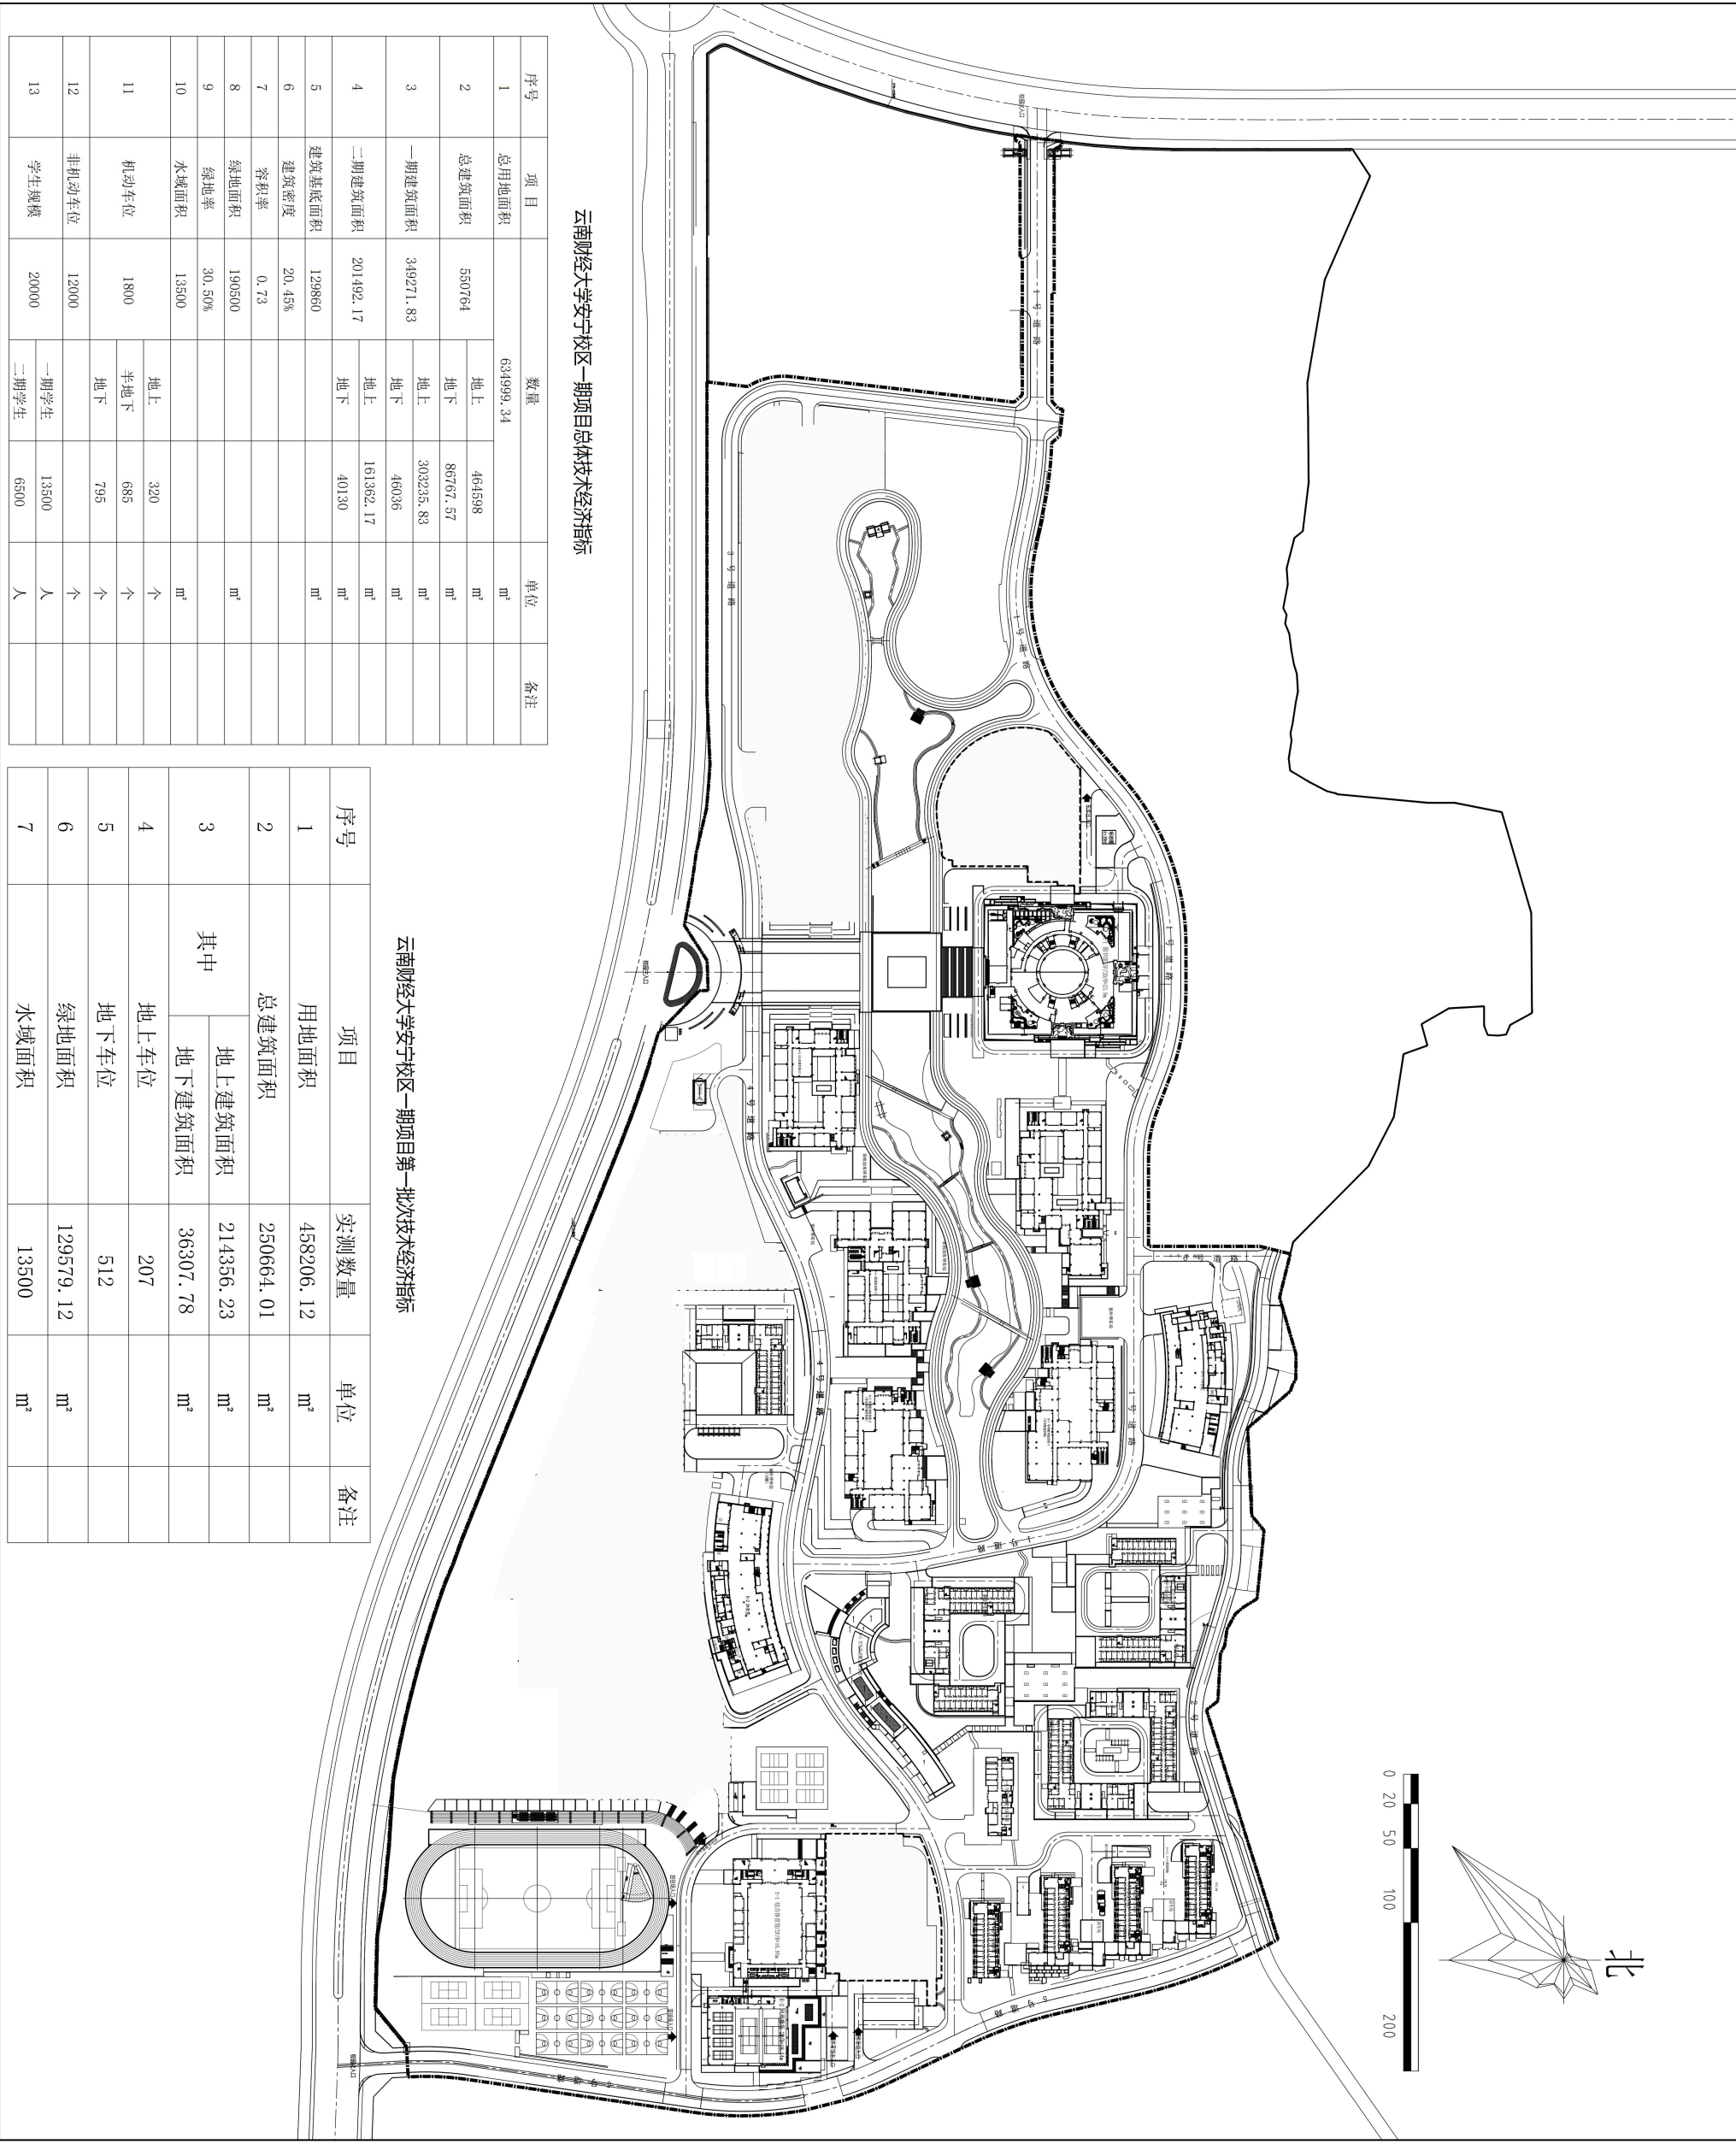

项目性质: 高校教育建筑
申报单位: 云南财经大学

公示时间: 2026年9月14日 至 2026年9月21日

公示地点: 安宁市自然资源局官网、项目现场; 联系地址: 安宁市珍泉路宁湖大厦 (安宁市自然资源局)

监督举报电话: 安宁市自然资源局 0871-68782172