

安宁市自然资源局建设工程核实前公示

云南淳和油墨有限公司烟草专用胶粘剂生产线项目

总平面图



主要规划申报指标

净用地面积: 8808.19 m² 总建筑面积: 4914.91m² 其中: 地上建筑面积: 4914.91m²
绿地面积: 177.49m² 地下建筑面积: 0 m²
容积率: 0.84 建筑密度: 33.95% 绿地率: 2.01% 停车位: 0个

项目简介

净用地面积: 8808.19m²
本项目位于云南省安宁市禄脬街道办事处。用地紧邻云南凯森食品有限公司, 西侧及北侧为规划二类工业用地, 南侧为215省道。总用地面积约13.25亩, 项目原始地形西北高, 东南低。


区位图



现状图



竣工图

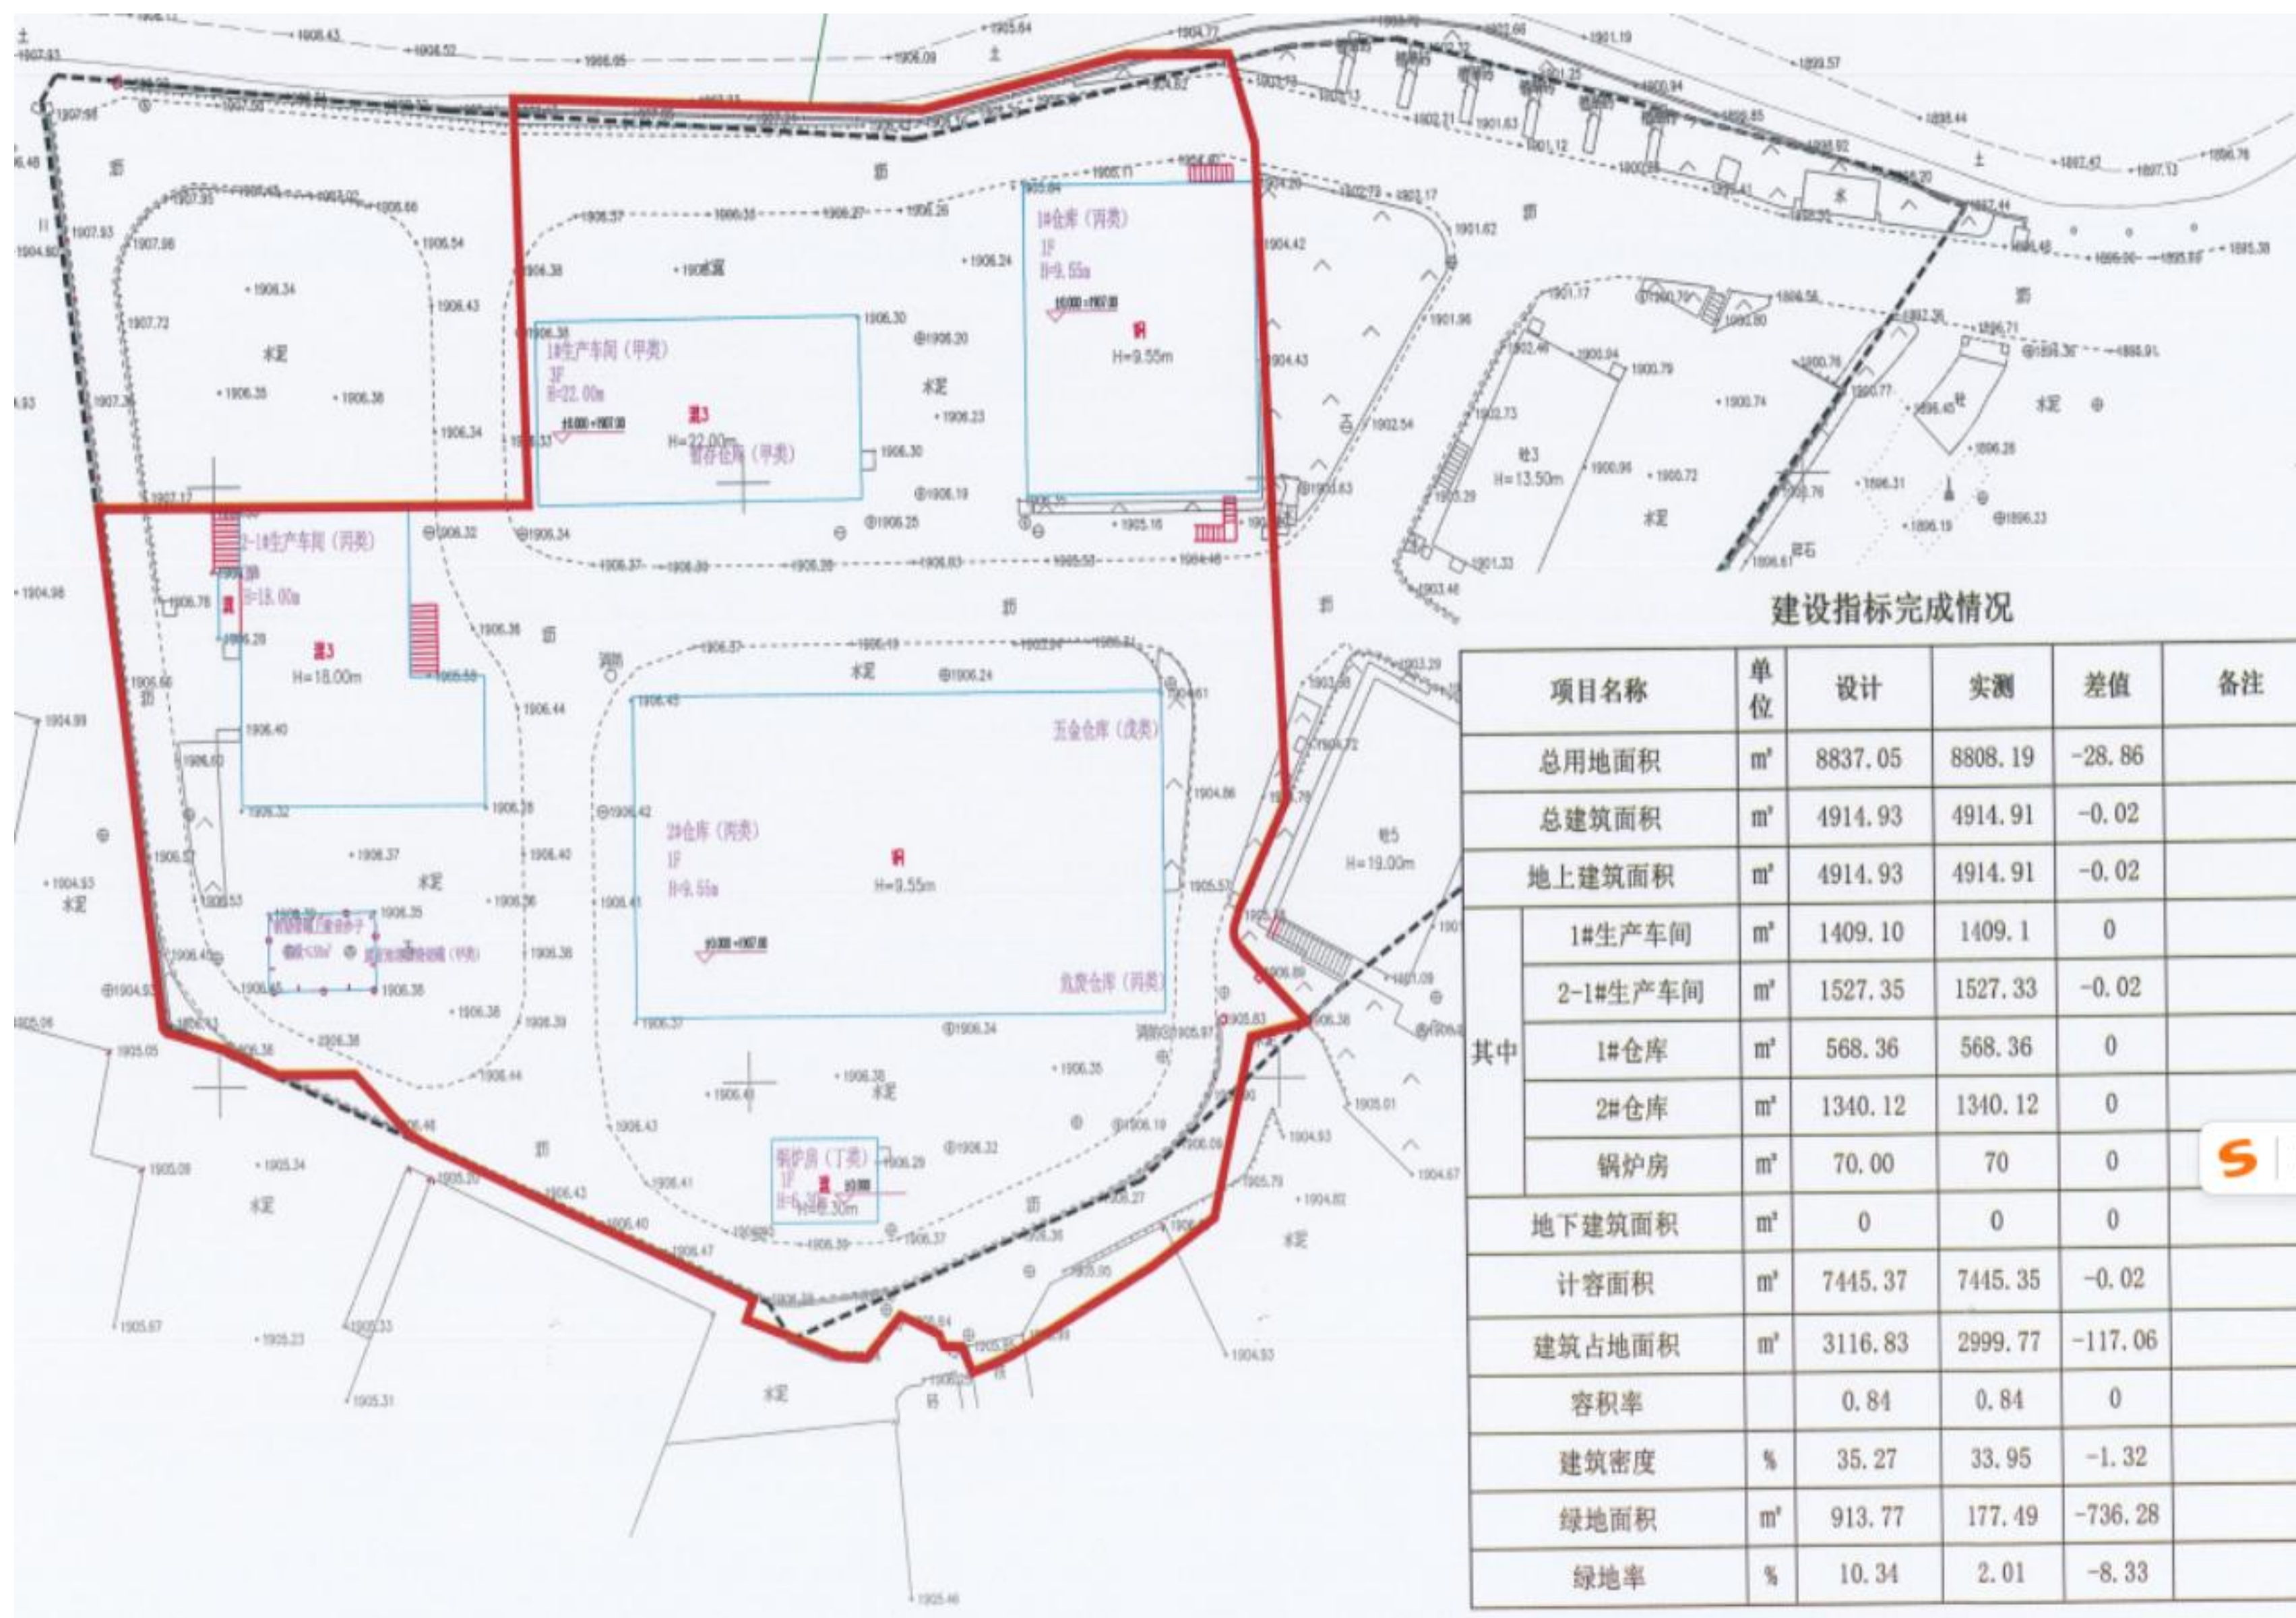

项目性质: 工业用地

申报单位: 云南淳和油墨有限公司

公示时间: 2026年9月14日 至 2026年9月21日

公示地点: 安宁市自然资源局官网、项目现场; 联系地址: 安宁市珍泉路宁湖大厦 (安宁市自然资源局)

监督举报电话: 安宁市自然资源局 0871-68782172