


安宁市自然资源局建设工程核实前公示

高铋铅阳极泥资源综合回收项目

总平面图

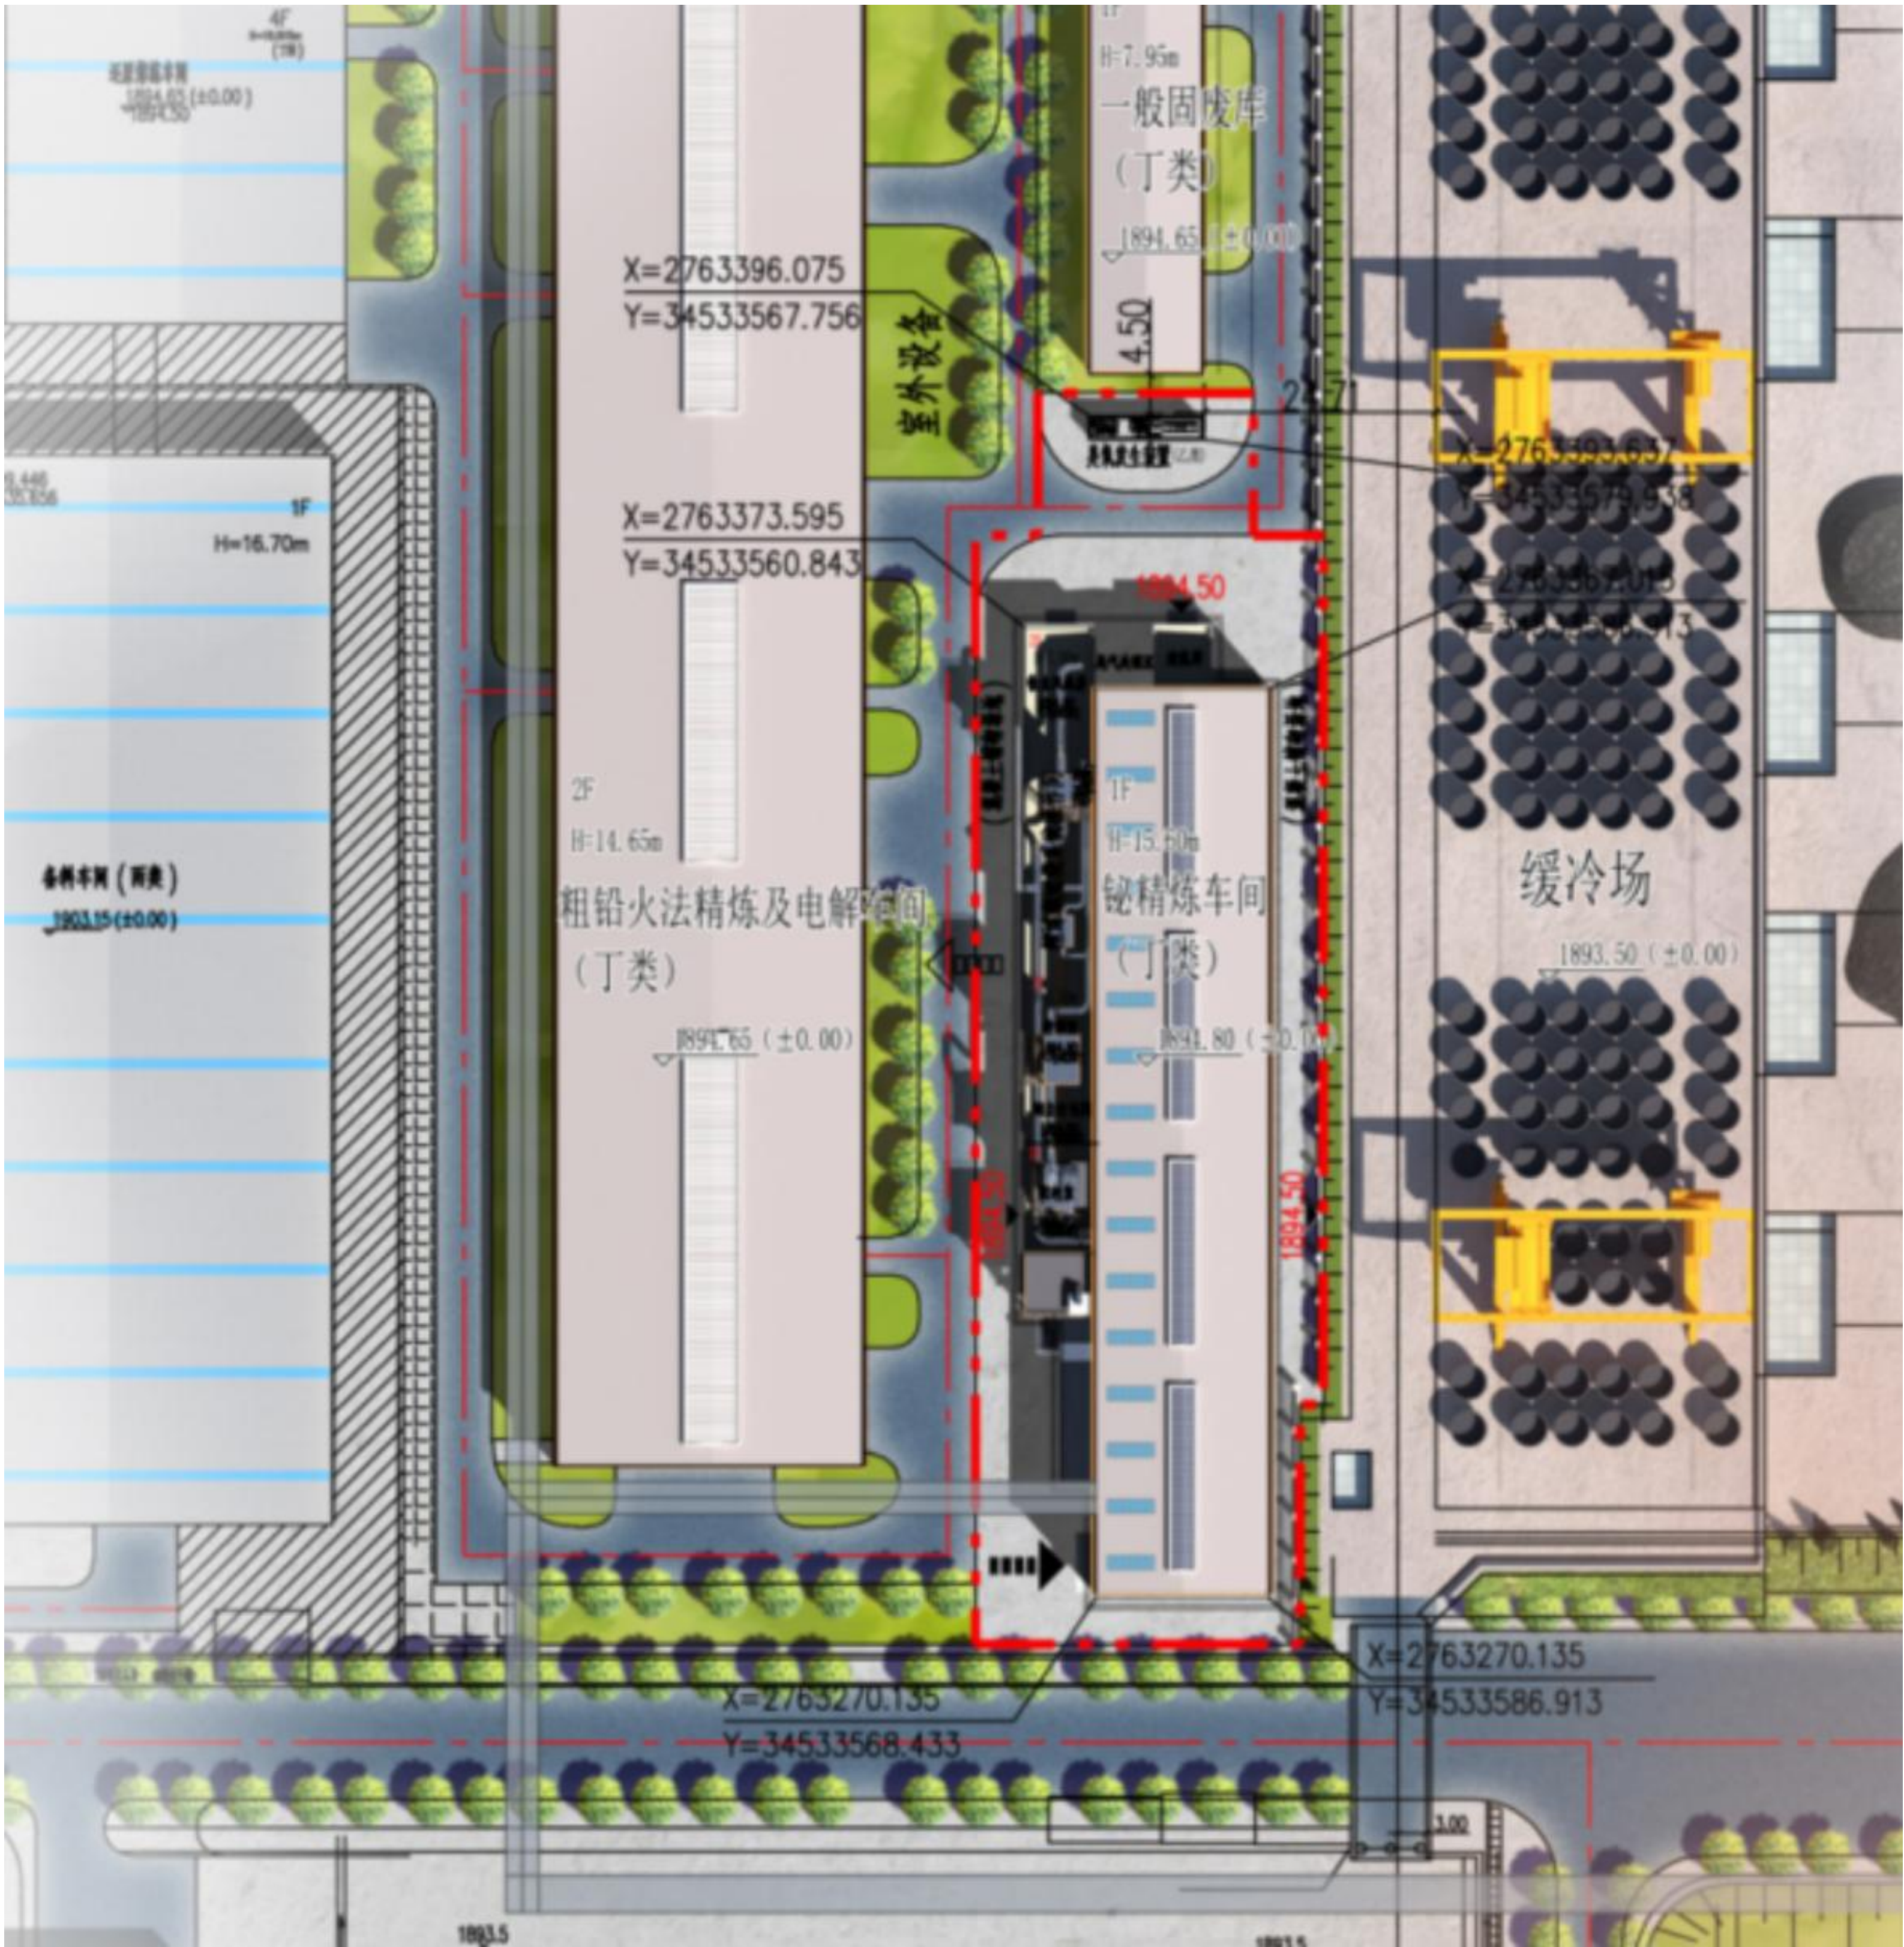

主要规划申报指标

净用地面积: 4663.77 m² 总建筑面积: 2736.56m² 其中: 地上建筑面积: 2736.56m²
绿地面积: 0 m² 地下建筑面积: 0 m²
容积率: 0.97 建筑密度: 52.96% 绿地率: 0 % 停车位: 0个

项目简介

净用地面积: 4663.77m²
项目地块位于昆明市安宁市青龙、禄脬街道办事处,在冶金片区内。南临昆楚高速G56及国道G320,西侧临工业园区安丰营片区一号次干道东延长线二期,东侧临水青公路,北临自然山体。


区位图



现状图



竣工图

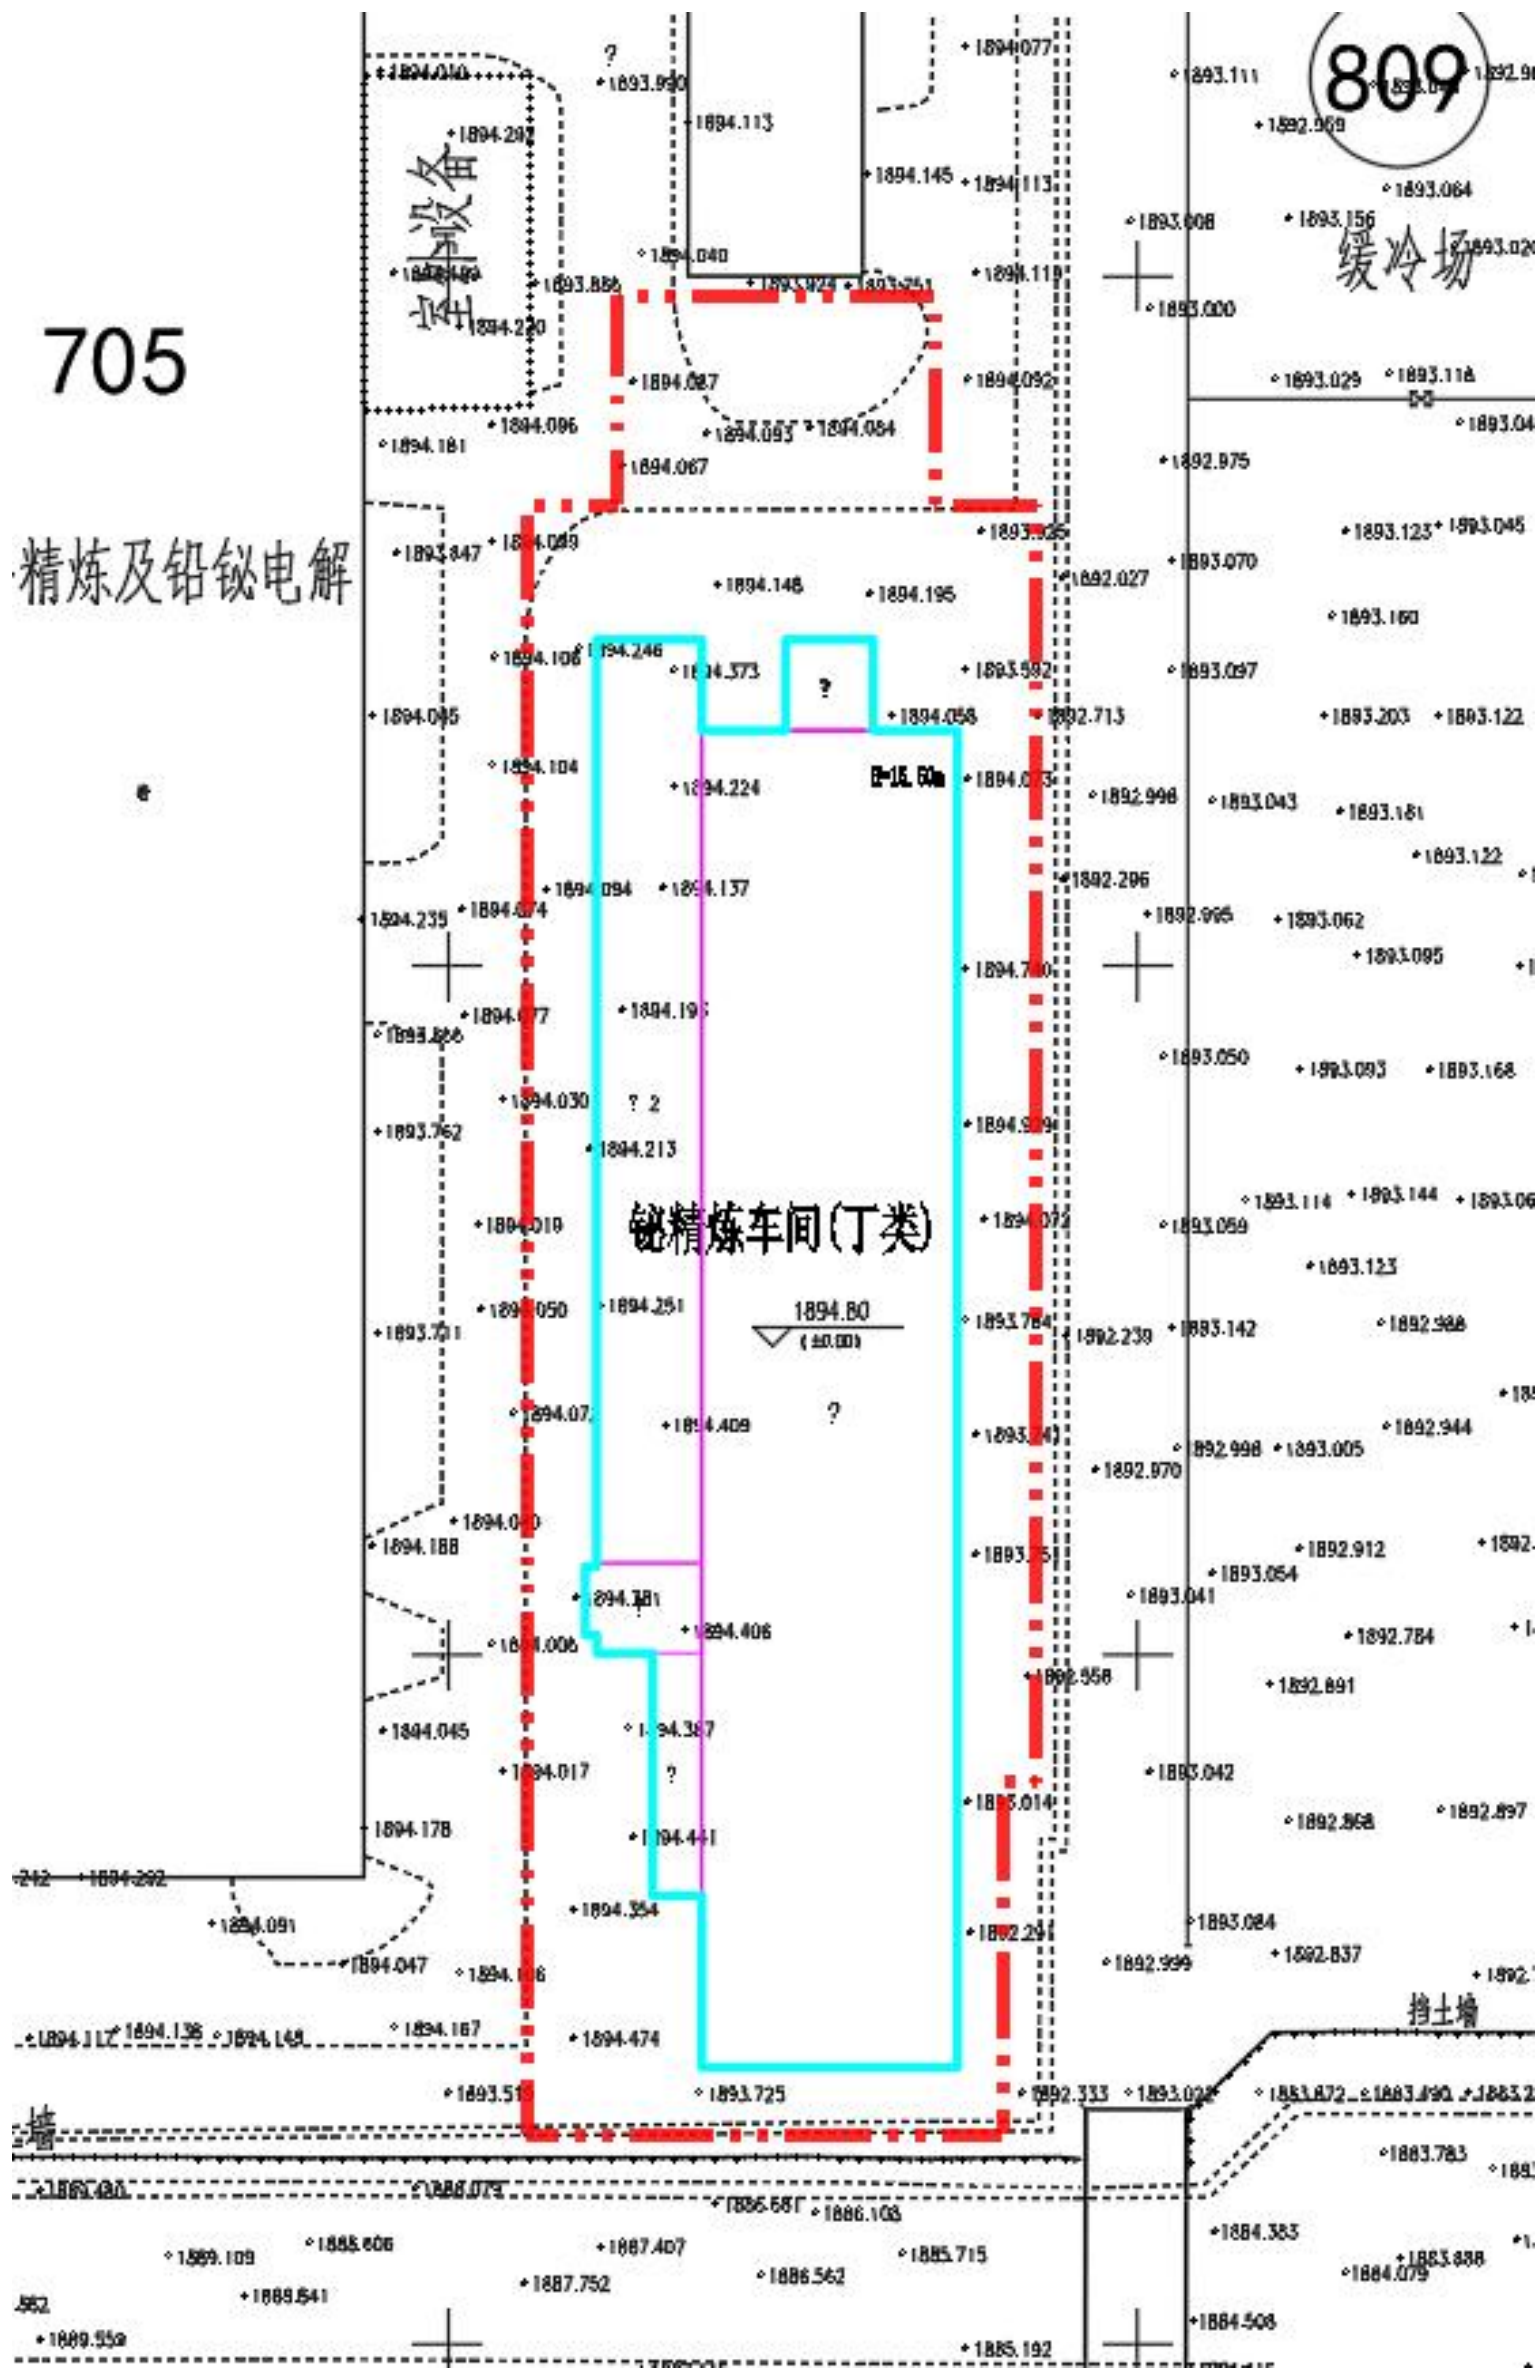

项目性质: 三类工业项目

申报单位: 云南铜业股份有限公司西南铜业分公司

公示地点: 安宁市自然资源局官网、项目现场; 联系地址: 安宁市珍泉路宁湖大厦(安宁市自然资源局)

监督举报电话: 安宁市自然资源局 0871-68782172

公示时间: 2026年9月30日 至 2026年10月14日

安宁市自然资源局