


安宁市自然资源局建设工程核实前公示

云南交通运输职业学院航空二期建设项目-综合交通运输实训楼

总平面图

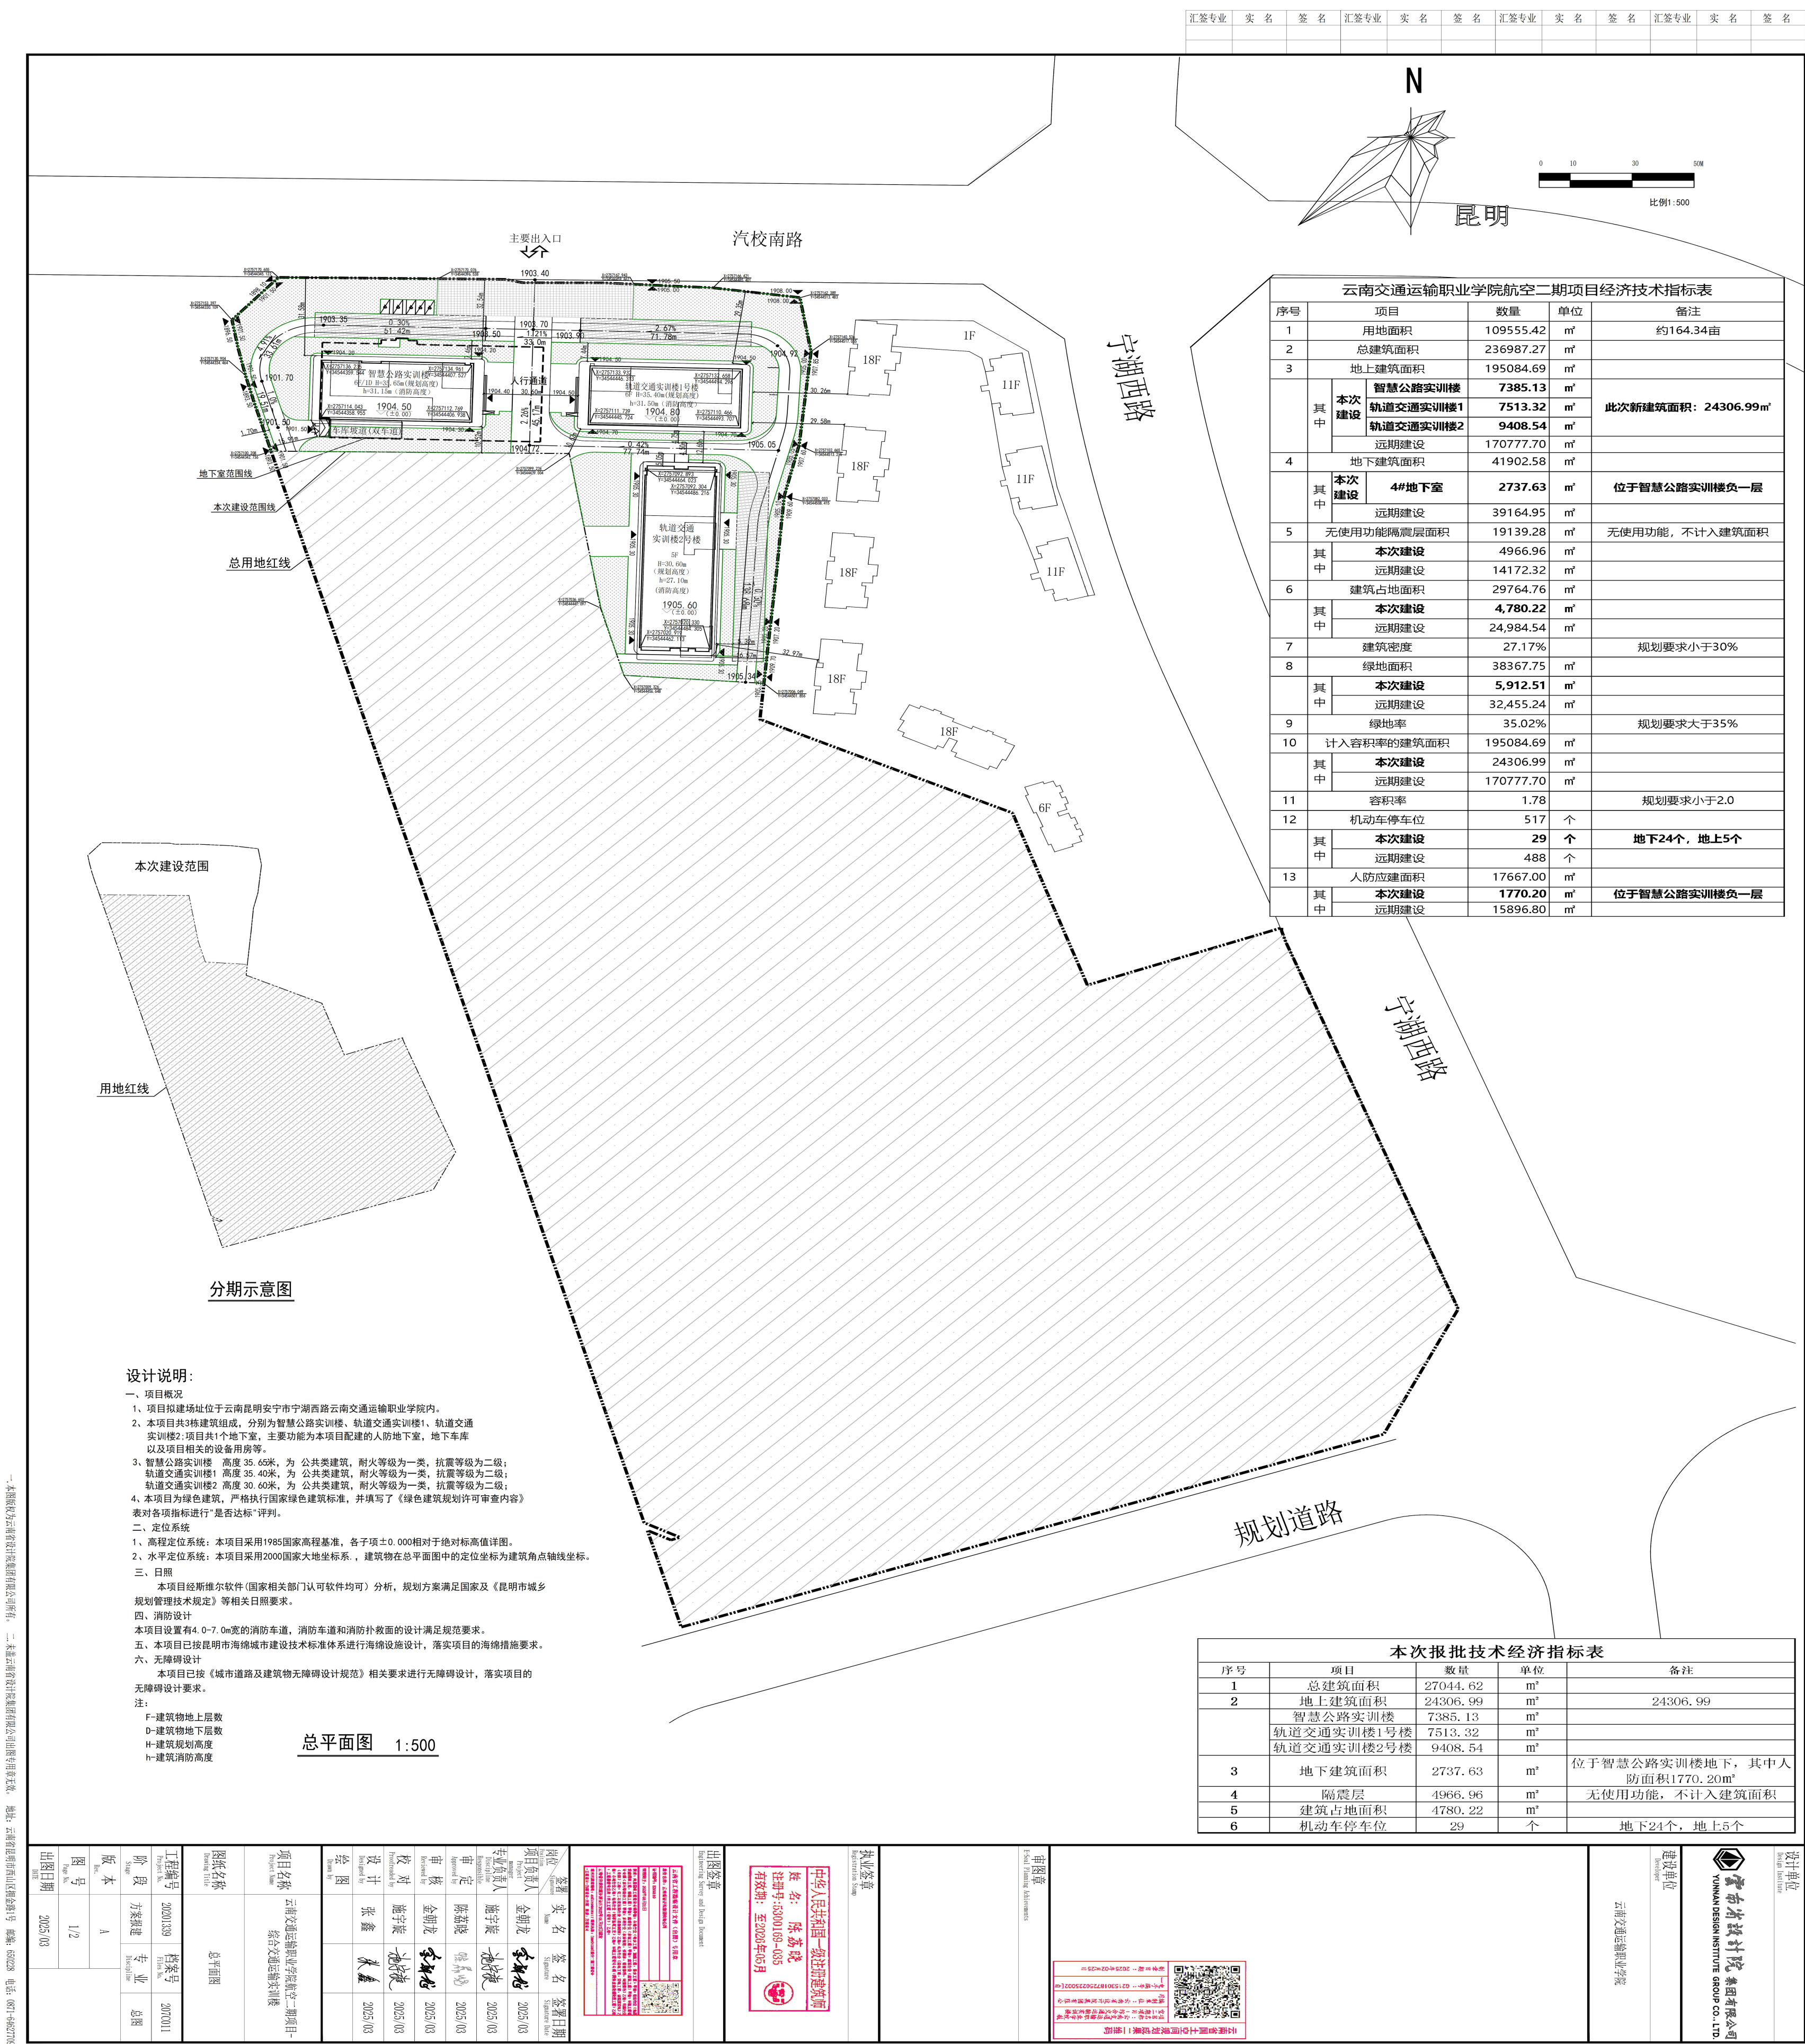

主要规划申报指标

净用地面积:16849.31 m² 总建筑面积: 26990.54m² 其中: 地上建筑面积: 24264.4m²

绿地面积: 5912.51m² 地下建筑面积: 2726.1m²

容积率: 1.44 建筑密度: 28.32% 绿地率: 35.09% 停车位: 29个

项目简介

净用地面积: 16849.31m²
项目位于云南省安宁市草铺街道云南交通运输职业学院内,地理位置为北纬24° 92' 37",东经102° 43' 92",北侧为汽校南路,东侧: 金色湖畔小区。


区位图



现状图



竣工图

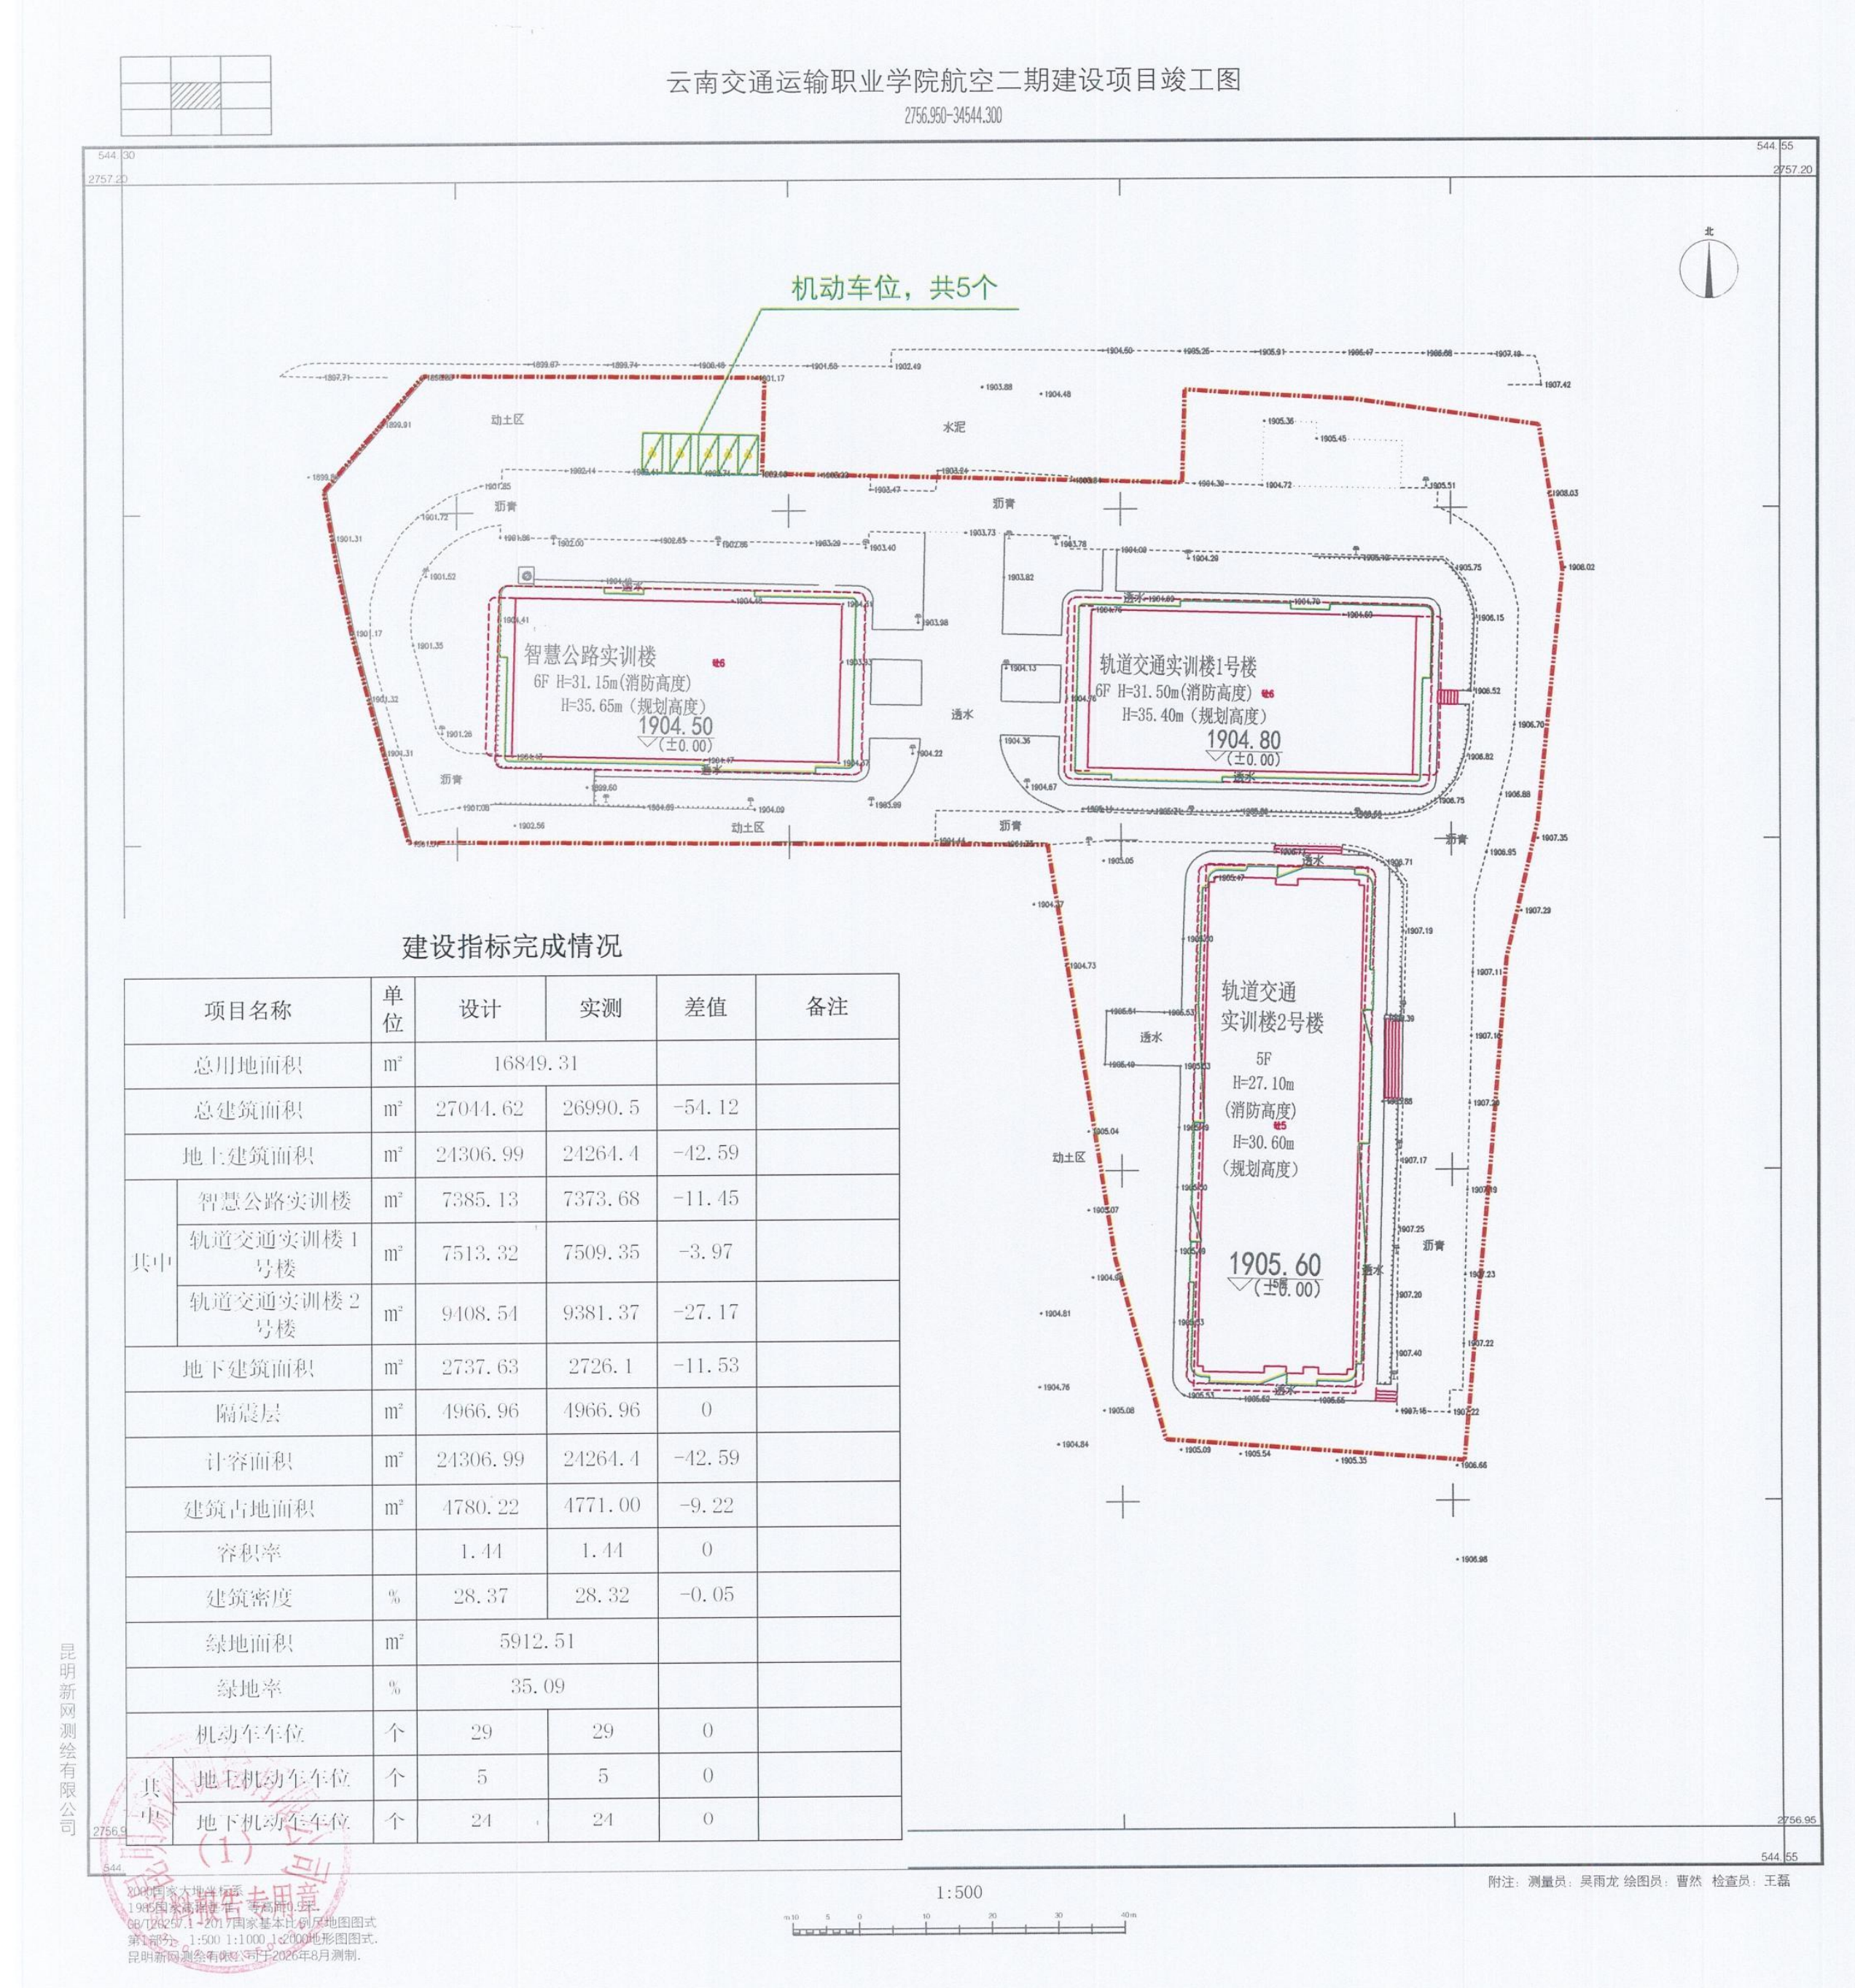

项目性质: 教育教学

申报单位: 云南交通运输职业学院

公示时间: 2026年10月22日至2026年10月30日

公示地点: 安宁市自然资源局官网、项目现场; 联系地址: 安宁市珍泉路宁湖大厦(安宁市自然资源局)

监督举报电话: 安宁市自然资源局 0871-68697188

安宁市自然资源局