

云南安宁产业园区（安宁片区） 钢铁—绿色装备制造及环保产业园控制性详细规划YJ08图则修改、云南安宁产业园区草铺化工园区（含禄脬片区）控制性详细规划HG02图则修改批后公布

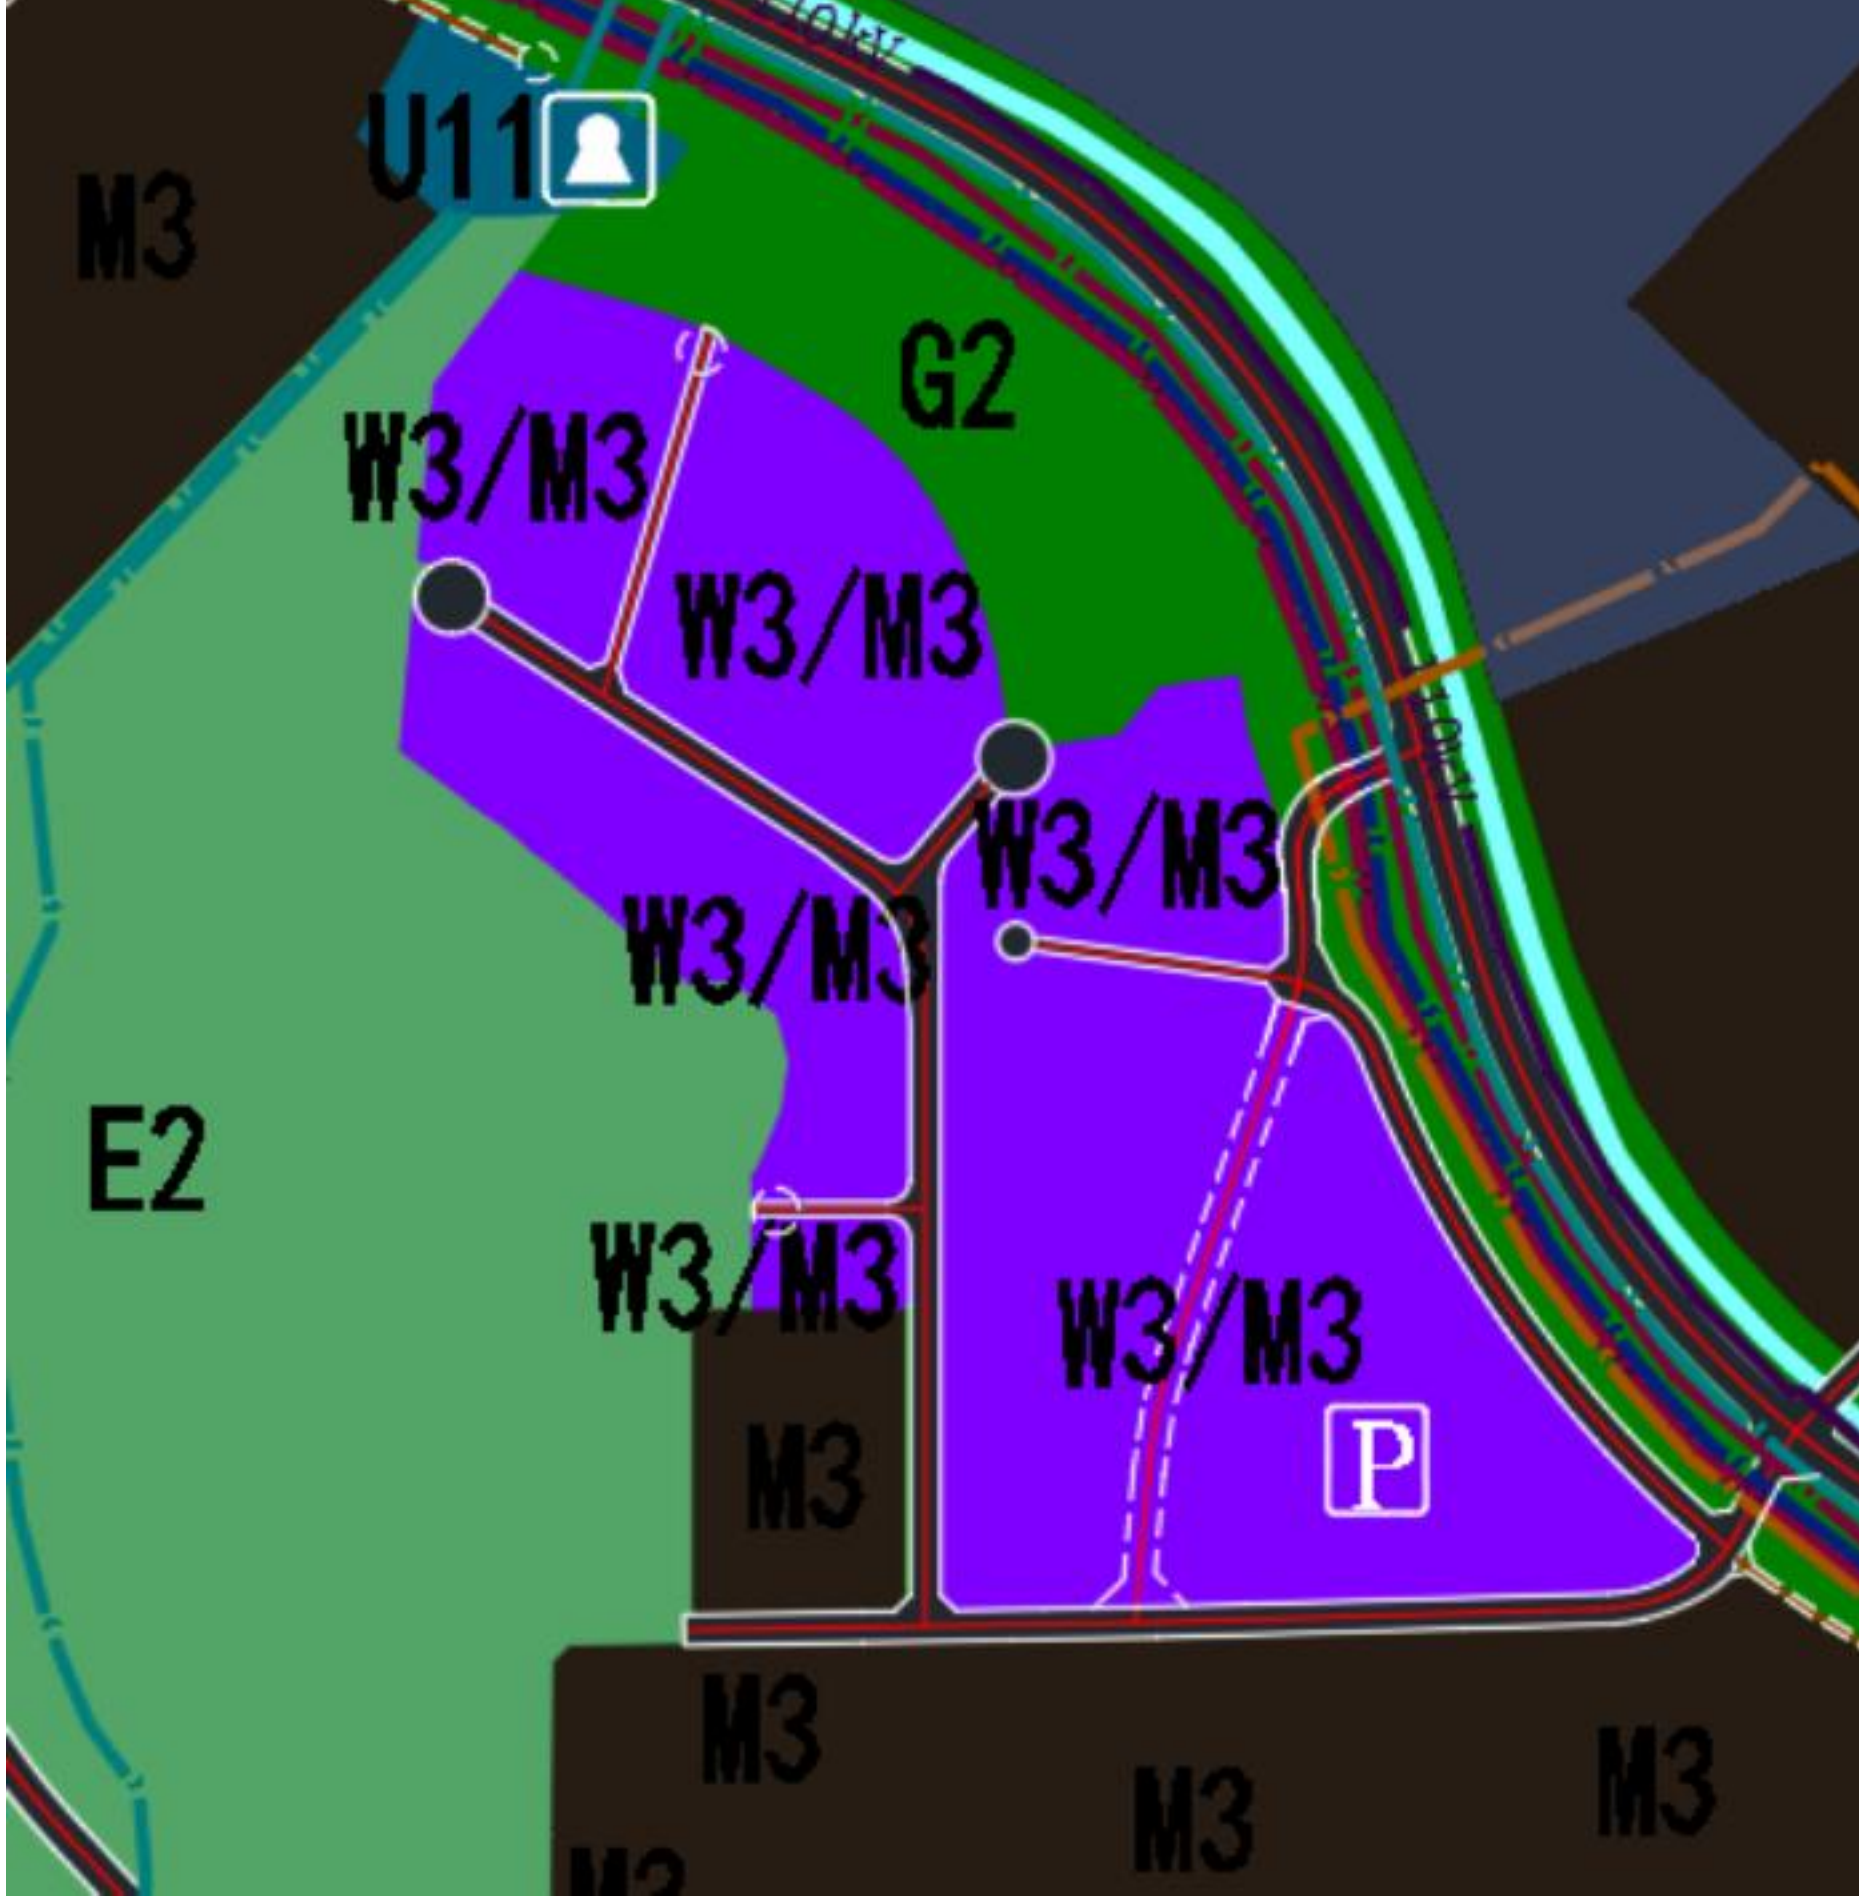
批准情况：	2024年4月15日安宁市人民政府《同意实施钢铁—绿色装备制造及环保产业园 控制性详细规划 YJ08 图则修改方案的批复》（安政复〔2024〕56 号）、《安宁市人民政府关于 同意实施云南安宁产业园区草铺化工园区（含禄脬片区）控制性详细规划HG02图则修改方案的批复》（安政复〔2024〕55 号），批复同意。
公布途径：	安宁市人民政府网、安宁市自然资源局微信公众号、云南安宁产业园区微信公众号。
公布时间：	2024年4月17日

规划简介

区位图

规划修改方案： 一、 YJ08 图则局部地块 1、调整原二类工业用地为消防用地。 2、由于重大基础设施落位，取消重复设置的消防用地，为满足产业用地集中连片开发，调整供电设施位置。 3、取消非定位路。 4、将原供电用地调整为一类物流兼容二类工业用地。 5、调整后经营性用地减少68573. 67平方米，公益性用地增加68573. 67平方米，其余指标不变。 一、 HG02 图则局部地块 1、将非定位道路调整为市政道路。 2、调整退让，由退让地块边界6米调整为退让道路红线6米。 3、增加道路后，新增机动车出入口。 4、增加道路交叉口倒角与圆角表达。	YJ08 图则局部地块  YJ08 图则局部地块拟修改的范围位于云南安宁产业园区钢铁—绿色装备制造及环保产业园内。西邻片区3号路，北邻片区2号路，东临小龙山，南邻规划二类工业用地，面积约173公顷。 HG02 图则局部地块  HG02图则局部地块拟修改的范围位于云南安宁产业园区化工园区，浙商产业园区内，涉及两条道路调整。
---	--

经批准的用地规划图

 YJ08 图则局部地块	 HG02 图则局部地块
---	---

备注：详情请登陆安宁市人民政府官网查询。