安宁市自然资源局建设工程规划核实前公示

清风雅苑住宅小区二期项目（第一次分期）

总平面图

主要规划申报指标

净用地面积:16214.27 ㎡ 总建筑面积：28154.44㎡ 其中：地上建筑面积：28154.44㎡

绿地面积：7886.71㎡ 地下建筑面积：0㎡

容积率：1.71 建筑密度：21.15% 绿地率：41.85% 停车位：0个

项目简介

净用地面积：16214.27㎡

本项目由云南中合融创实业有限公司建设，项目位于安宁市太平街道办事处。 。南临绿地，东临规划道路，西侧绿地，北临普融路。

区位图

现状图

竣工图

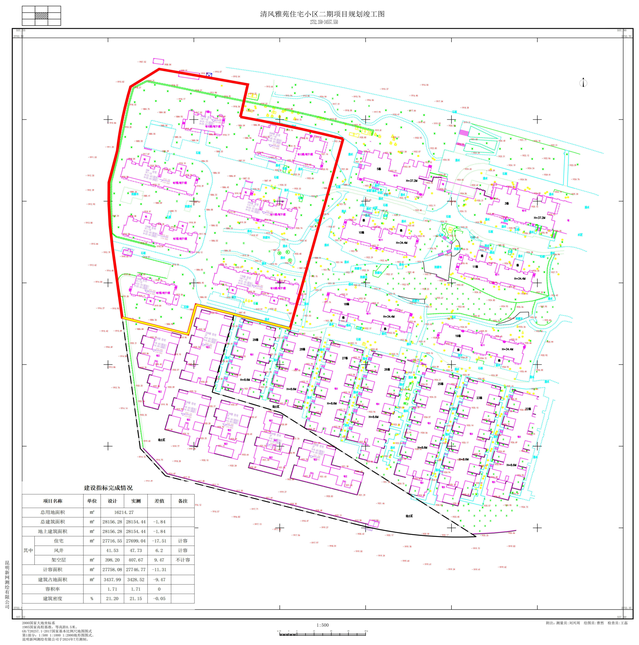

项目性质:住宅用地

申报单位:云南中合融创实业有限公司 公示时间:2024 年8月20日 至 2024年8月28日

公示地点:安宁市自然资源局官网、项目现场；联系地址;安宁市珍泉路宁湖大厦（安宁市自然资源局）

监督举报电话：安宁市自然资源局 0871-68697188

安宁市自然资源局