# 安宁市自然资源局建设工程核实前公示

## 金色云樾住宅小区

### 规划审批总平面图

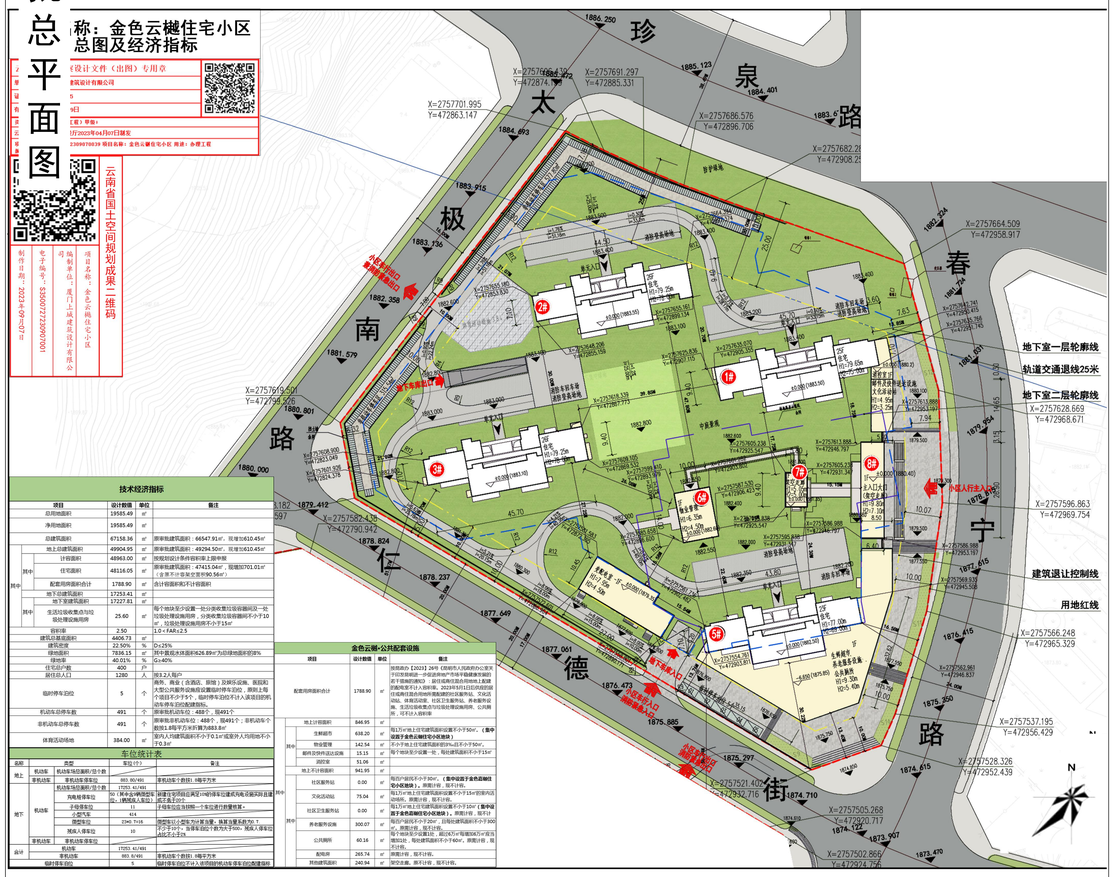


### 主要规划申报指标

总用地面积：19585.49 $m^2$，总建筑面积：66726.71$m^2$（其中地上建筑面积：49541.15$m^2$，地下建筑面积：17185.56$m^2$

容积率：2.48，绿地率：40.46%，建筑密度：22.48%，机动车停车位：491个

### 项目简介

项目位于安宁市连然街道办事处珍泉路以南，项目建设内容为住宅及相关公共配套设施，共建4栋23~26层高层住宅小区、商业裙房及配套设施。

### 区位图

### 现状图

### 竣工图

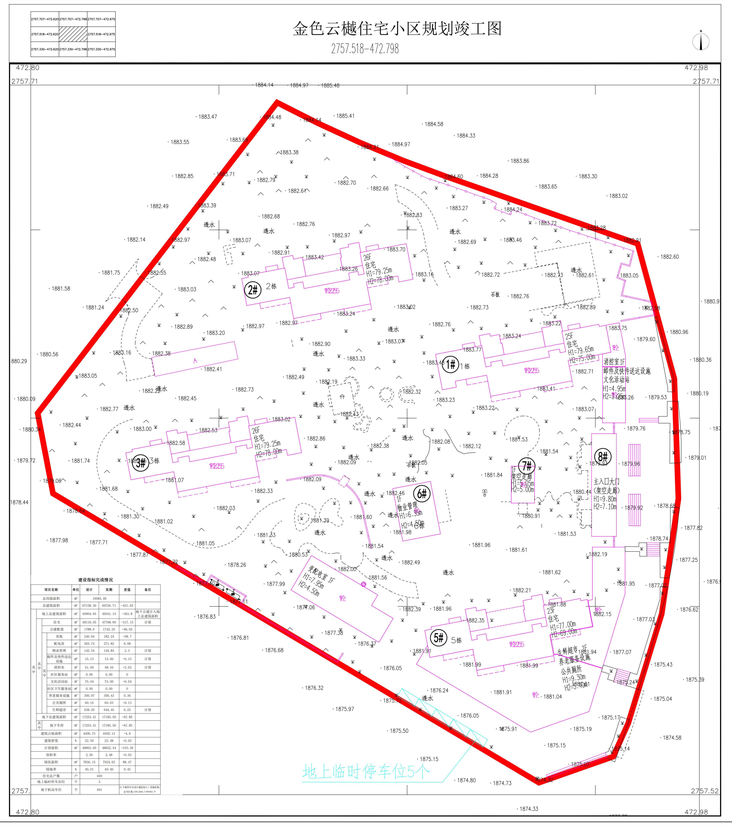


项目性质:住宅用地

申报单位:安宁创佳房地产开发有限公司　　公示时间：2025年3月21日　至　2025年3月31日

公示地点:安宁市自然资源局官网、项目现场；联系地址:安宁市珍泉路宁湖大厦（安宁市自然资源局）

监督举报电话：安宁市自然资源局 0871-68697188

安宁市自然资源局