




[illegible]

用地面积：48113.43m² 总建筑面积：140615.63m² 地上建筑面积：108746.44m²
绿地面积：19303.19m² 地下建筑面积：31869.19m²
容积率：1.85，绿地率40.12%，建筑密度：17.39%，机动车停车位：890个

现状图



公建配套设施布置图

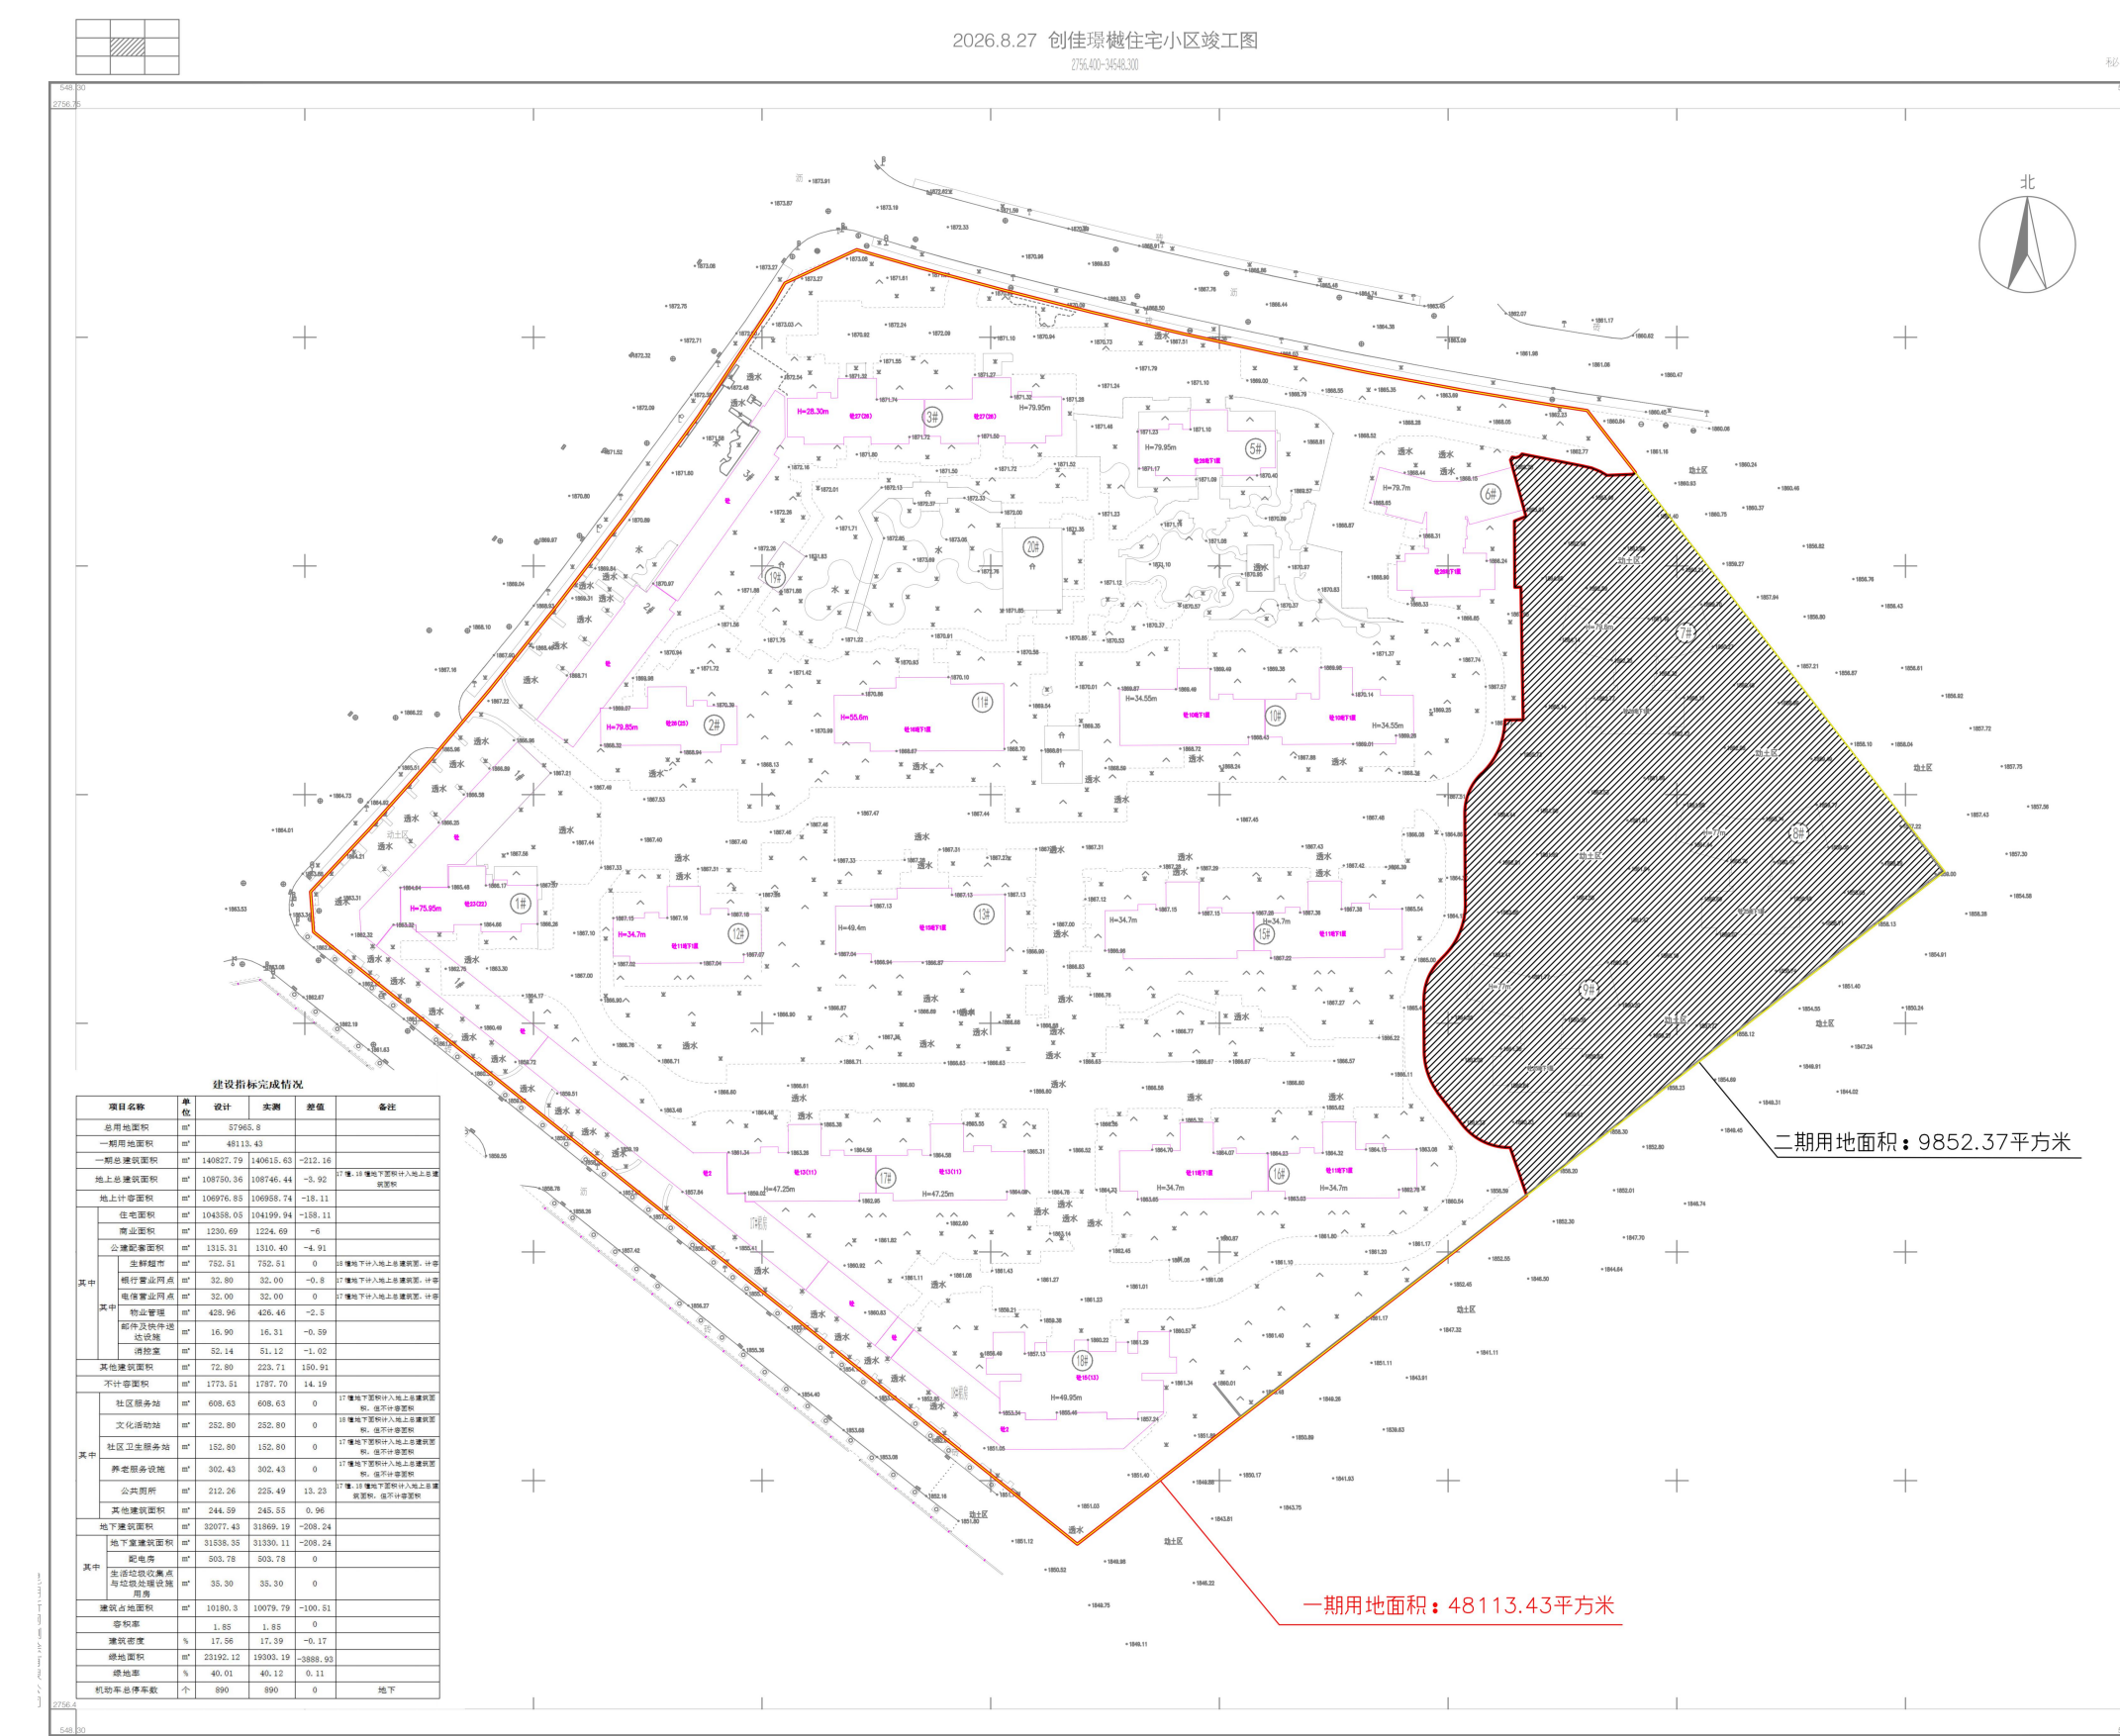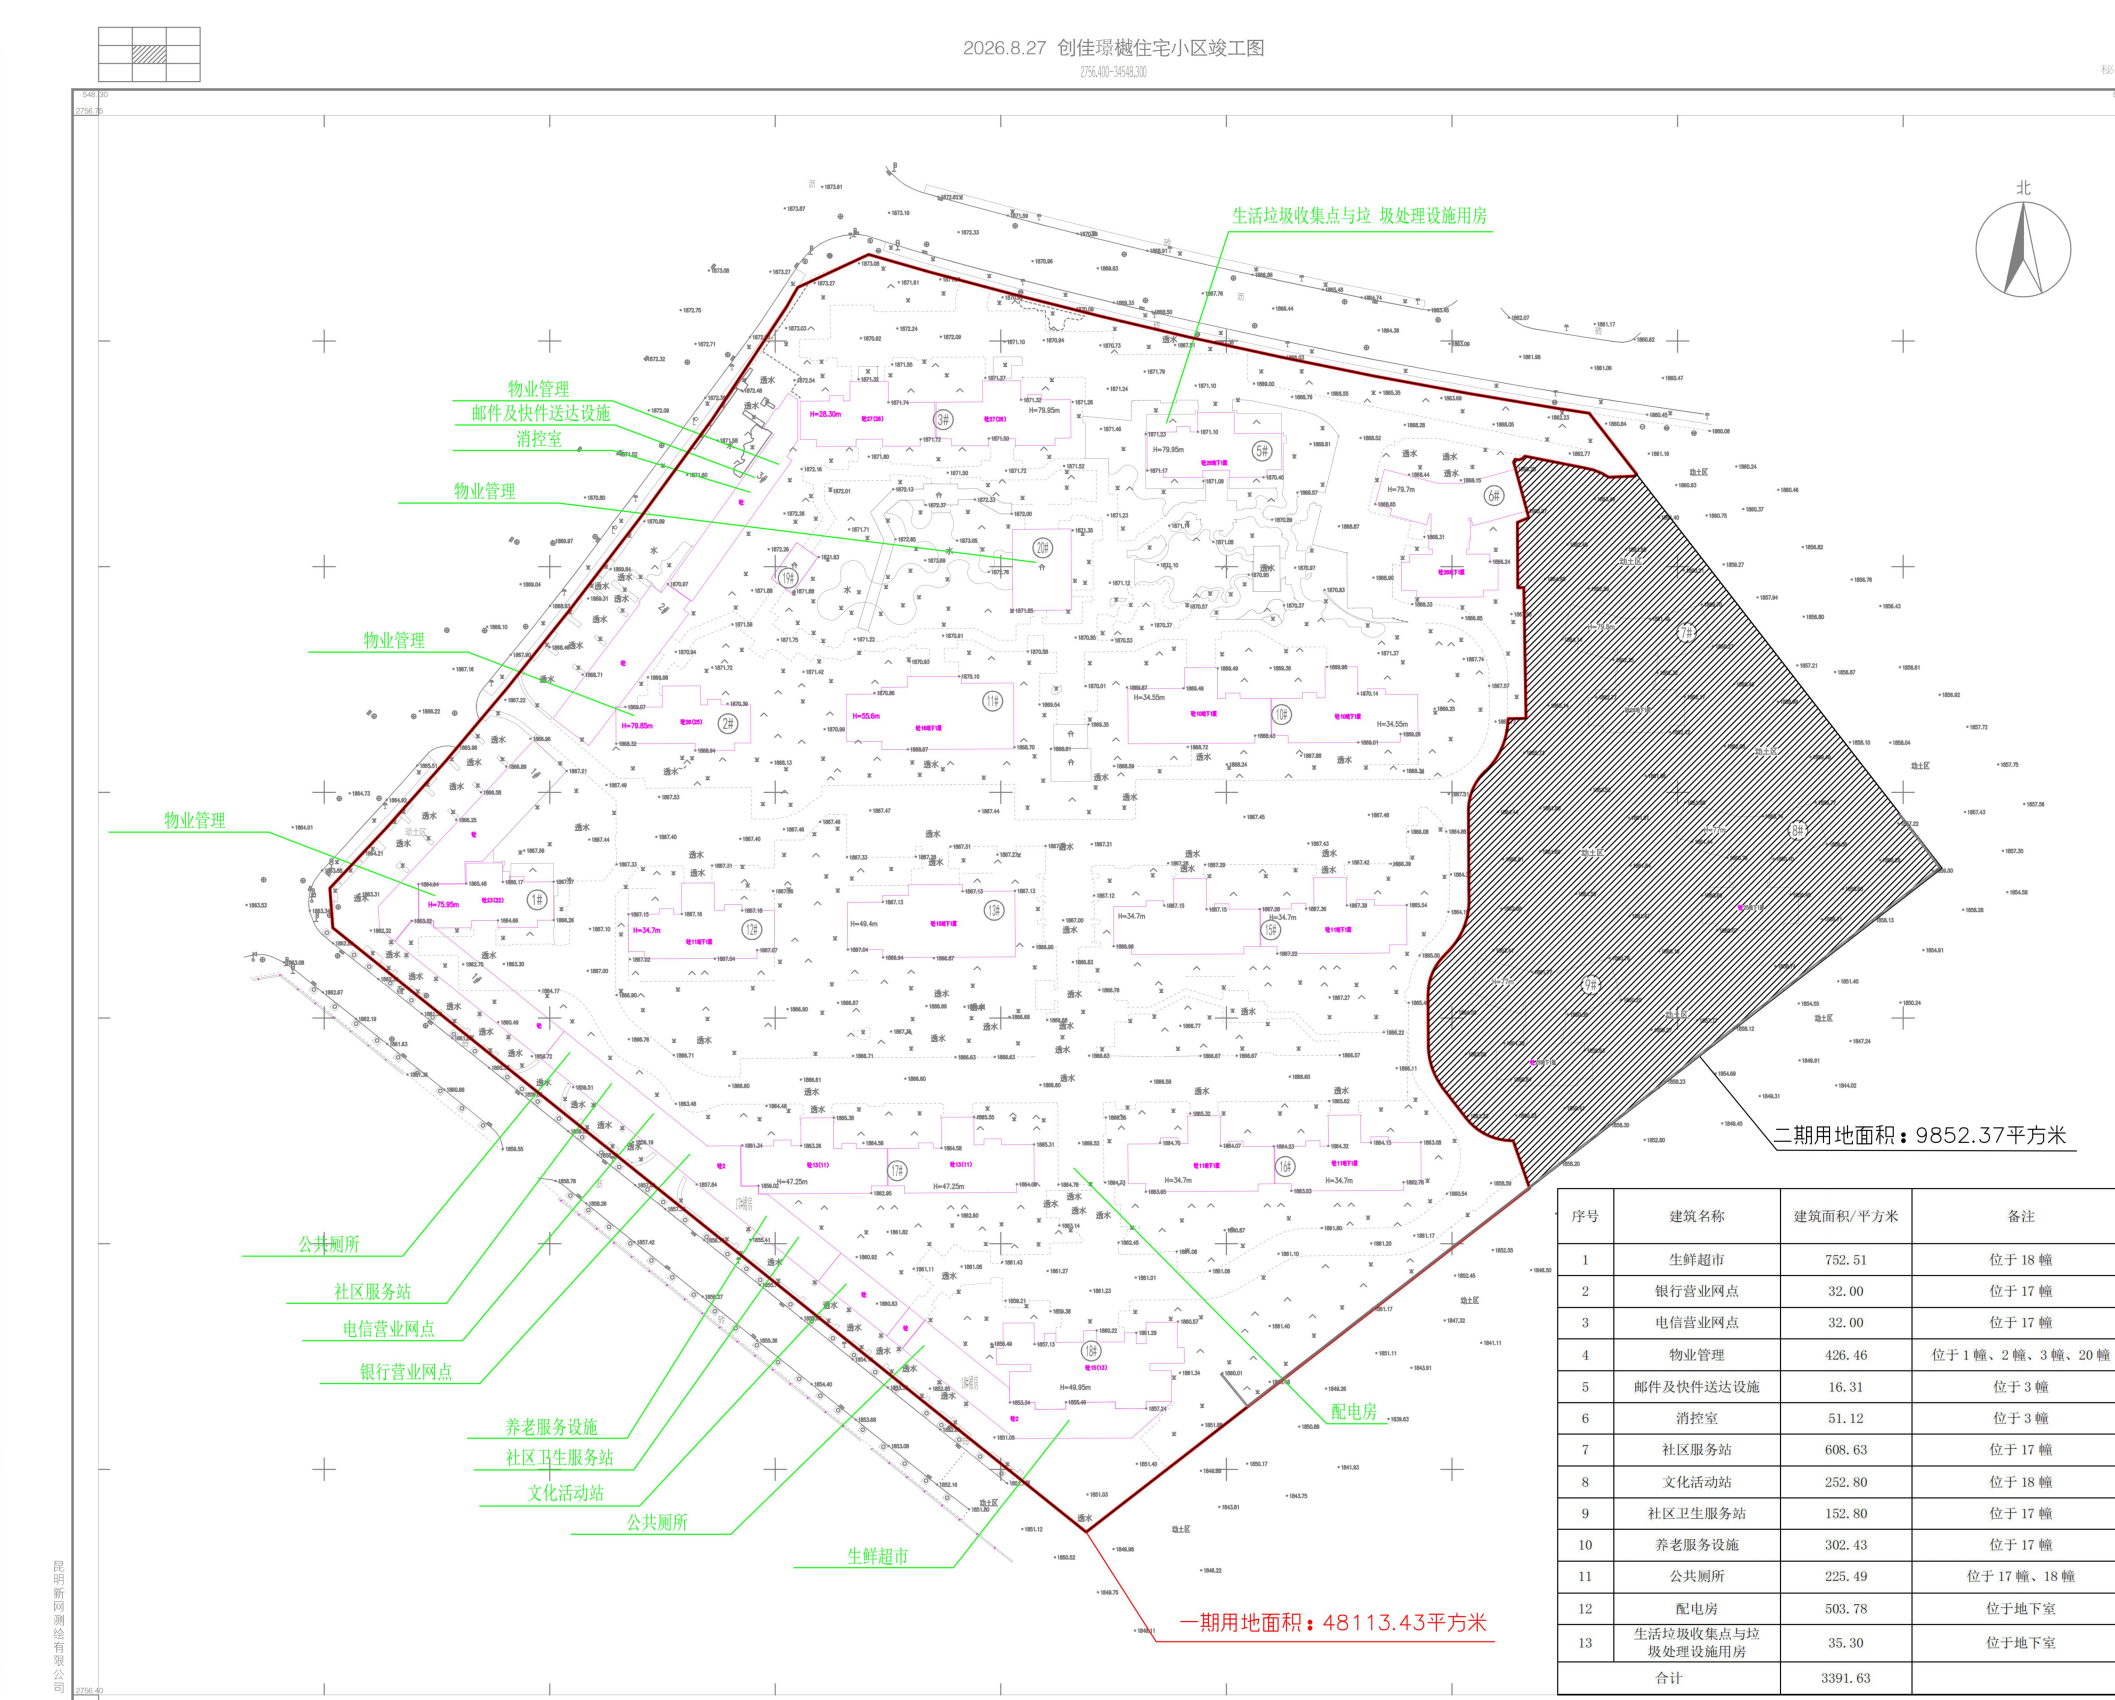

项目性质:住宅用地
申报单位:安宁创佳房地产开发有限公司 公示时间:2026年10月27日 至 2026年11月4日
公示地点:安宁市自然资源局官网、项目现场;联系地址:安宁市珍泉路宁湖大厦(安宁市自然资源局)
监督举报电话:安宁市自然资源局 0871-68782172