
安宁市自然资源局建设工程核实前公示

安宁工业园区配套产业园区基础设施建设工程项目（一期）—安宁工业园区新建生活水厂和扩建生产水厂供水管网工程（主厂区）

总平面图

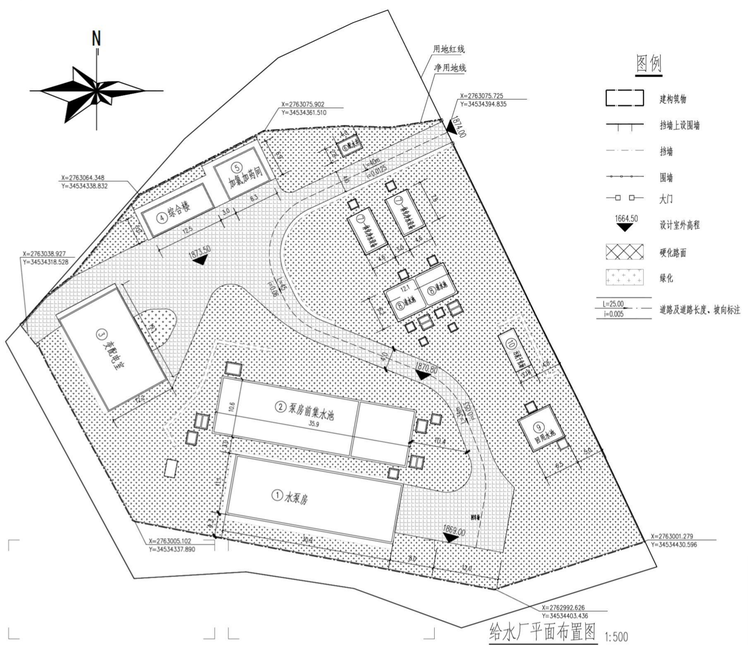

给水厂平面布置图 1:500

主要经济指标表

编号	名称	结构形式	数量	单位	备注
1	水厂净用地面积		6366.82	㎡	
2	建筑物占地面积		694.27	㎡	
3	构筑物占地面积		677.16	㎡	
4	建筑面积		812.23	㎡	
5	建筑密度		10.90	%	
6	容积率		0.1286		
7	大门		2	座	详图配合8J812-P81-1b
8	厂区挡墙长度		138.91	m	详挡墙图纸
9	厂区围墙	砖砌	301.05	m	详图集18J 812-P60-2，花窗取消
10	厂区硬化地面	混凝土	1202.64	㎡	详图集18J 812-P21
11	硬化地面加铺钢筋混凝土盖板	钢筋混凝土	245.106	㎡	详大样图
12	绿地面积		3533.67	㎡	
13	绿地率		55.50	%	
14	挖土方		3806	㎥	
15	挖石方		571	㎥	
16	填方		4189	㎥	

主要构（建）筑物一览表

编号	名称	结构形式	平面尺寸（m）	数量（座）	备注
①	水泵房	钢筋混凝土	30.9×11.1	1	地上1F,地下-1F
②	泵房前集水池	钢筋混凝土	35.9×10.6	1	地上1F,地下-1F
③	变配电室	框架	19.1×12.2	1	地上1F
④	综合楼	框架	12.5×5.0	1	地上3F
⑤	加氯加药间	钢筋混凝土	8.2×6.8	1	地上1F
⑥	配水井	钢筋混凝土	3.6×2.4	1	
⑦	一体化设备	钢筋混凝土基础	7.5×5.5	1	
⑧	清水池	钢筋混凝土	5.60×5.60	2	
⑨	回用水池	钢筋混凝土	6.60×6.60	1	
⑩	污泥干化池	钢筋混凝土	7.41×3.18	1	

说明：
1、图中标注尺寸单位为m,高程为绝对高程系统；
2、主干道宽度为6.0m,转弯半径为9m，市政道路距离南侧边沿3米，消防车借用市政道路；
3、主道路、硬化道路做法详《西南18J813P21Ⓖ》；回车场位及西侧道路转弯处位于角斗末回填土，采用钢筋混凝土盖板加固层处理，做法详见大样图。
4、砖砌围墙：2.2米高做法参见西南18J 812-P60-2，花窗取消，围墙基础做法详见大样图，围墙与挡墙变台阶，取消挡墙基础，做艺大门：做法参见西南18J812-P81-1b，砖柱500*500*高2.5米。
5、建构筑物定位坐标详见本图册-水厂平面定位图-。

主要规划申报指标

净用地面积:6366.82 ㎡ 总建筑面积：812.23㎡ 其中：地上建筑面积：469.24㎡

绿地面积： 3533.67㎡ 地下建筑面积：342.99㎡

容积率： 0.13 建筑密度：10.9% 绿地率：55.50% 停车位： 0 个


项目简介

净用地面积：6366.82㎡，项目地块位于昆明市安宁市青龙街道办事处白塔村委会松坪村民小组。位于云铜环保转型搬迁项目进场道路东侧


区位图



现状图

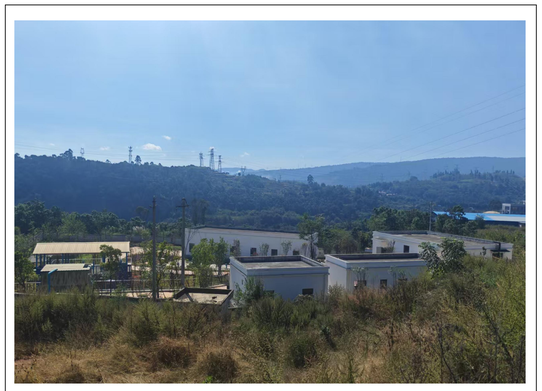

安宁工业园区配套产业园区基础设施建设工程项目(一期)— 安宁工业园区新建生活水厂和扩建生产水厂供水管网工程(主

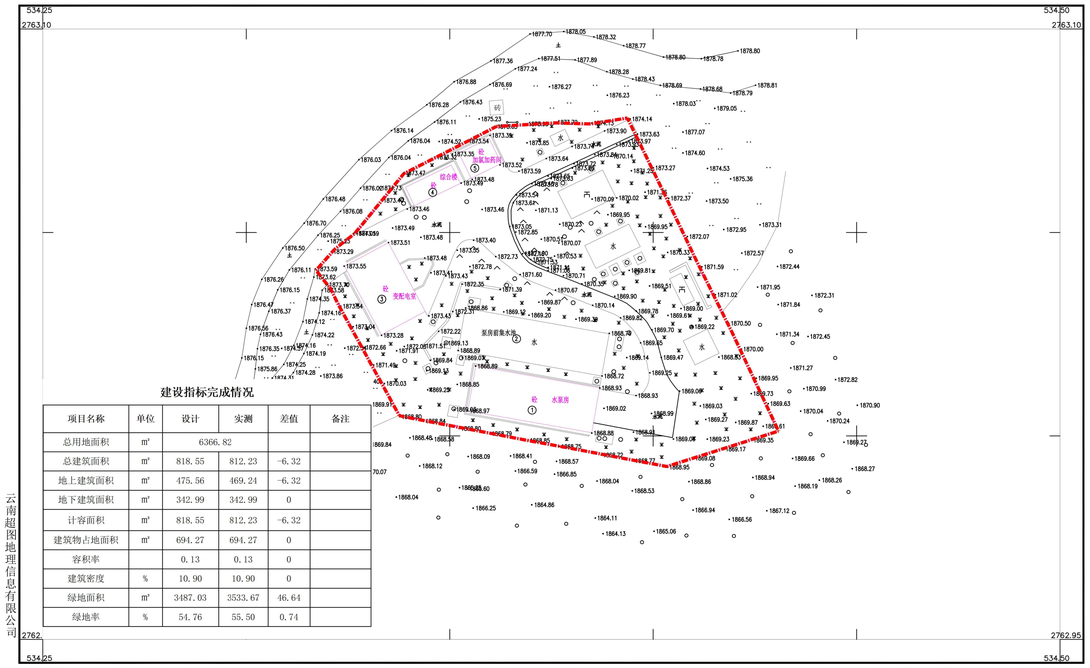

建设指标完成情况

项目名称	单位	设计	实测	差值	备注
总用地面积	㎡	6366.82			
总建筑面积	㎡	818.55	812.23	-6.32	
地上建筑面积	㎡	475.56	469.24	-6.32	
地下建筑面积	㎡	342.99	342.99	0	
计容面积	㎡	818.55	812.23	-6.32	
建筑物占地面积	㎡	694.27	694.27	0	
容积率		0.13	0.13	0	
建筑密度	%	10.90	10.90	0	
绿地面积	㎡	3487.03	3533.67	46.64	
绿地率	%	54.76	55.50	0.74	

云南超图地理信息有限公司

2000国家大地坐标系
1985国家高程基准，等高距0.5米。
GB/T20257.1-2017国家基本比例尺地图图式
第1部分：1:500 1:1000 1:2000地形图图式
2026年11月测制

附注：测量员：陈鹏 绘图员：王秀芝 检查：张亚鸿

项目性质:新建生活水厂

申报单位:安宁工业园区投资开发有限公司 公示时间：2026年11月19日 至 2026年11月27日

公示地点:安宁市自然资源局官网、项目现场；联系地址:安宁市珍泉路宁湖大厦（安宁市自然资源局）

监督举报电话：安宁市自然资源局 0871-68782172

安宁市自然资源局