
安宁市自然资源局建设工程核实前公示

禄脿-易门天然气支线（安宁段）管道工程清管站项目

规划审批总平面图

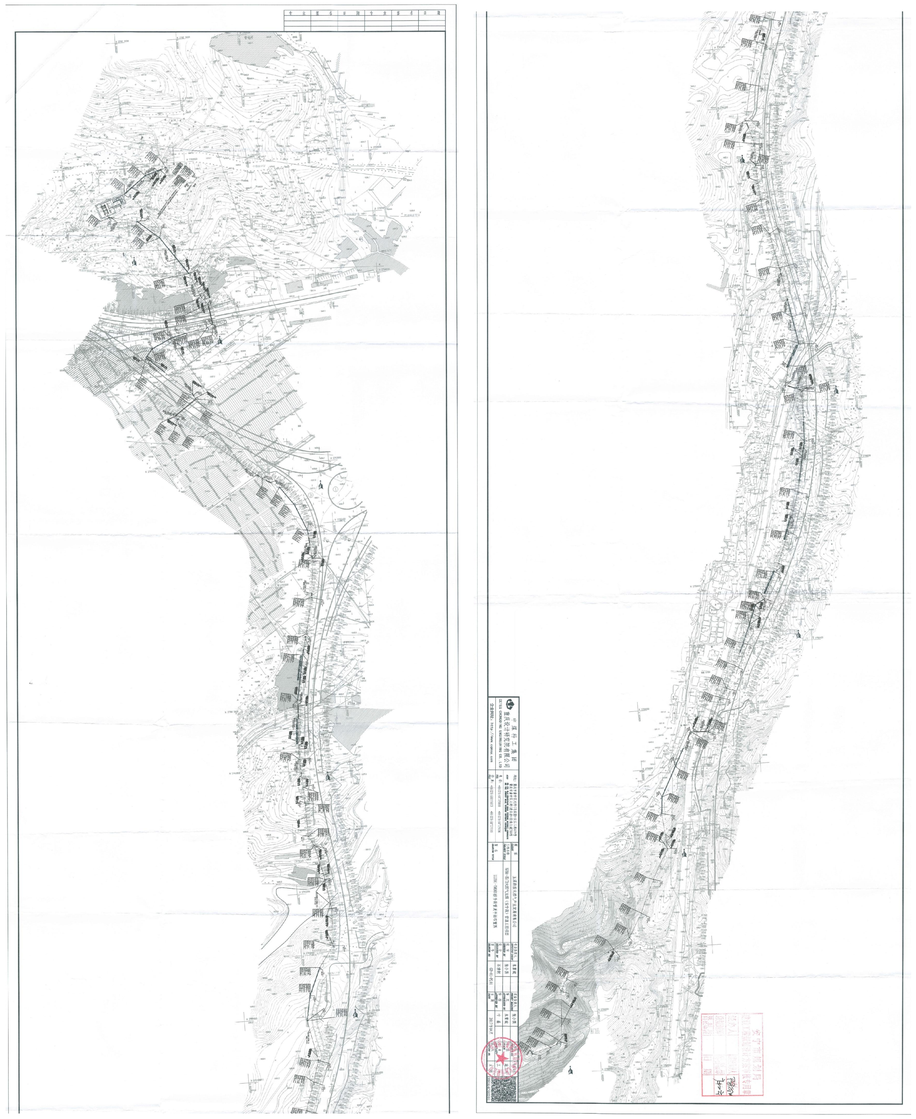

主要规划申报指标

净用地面积：0.00m^2 管线长度总长：10037.28米

项目简介

本工程起点为禄脿街道北邑村中缅管道玉溪支线1#阀室，终点玉溪市易门县哨箐村正北2km处。本工程线路总长10037.28m，管径D323.9、L360螺旋缝钢管，设计压力10MPa和6.3MPa。


区位图



现状图



管线竣工图

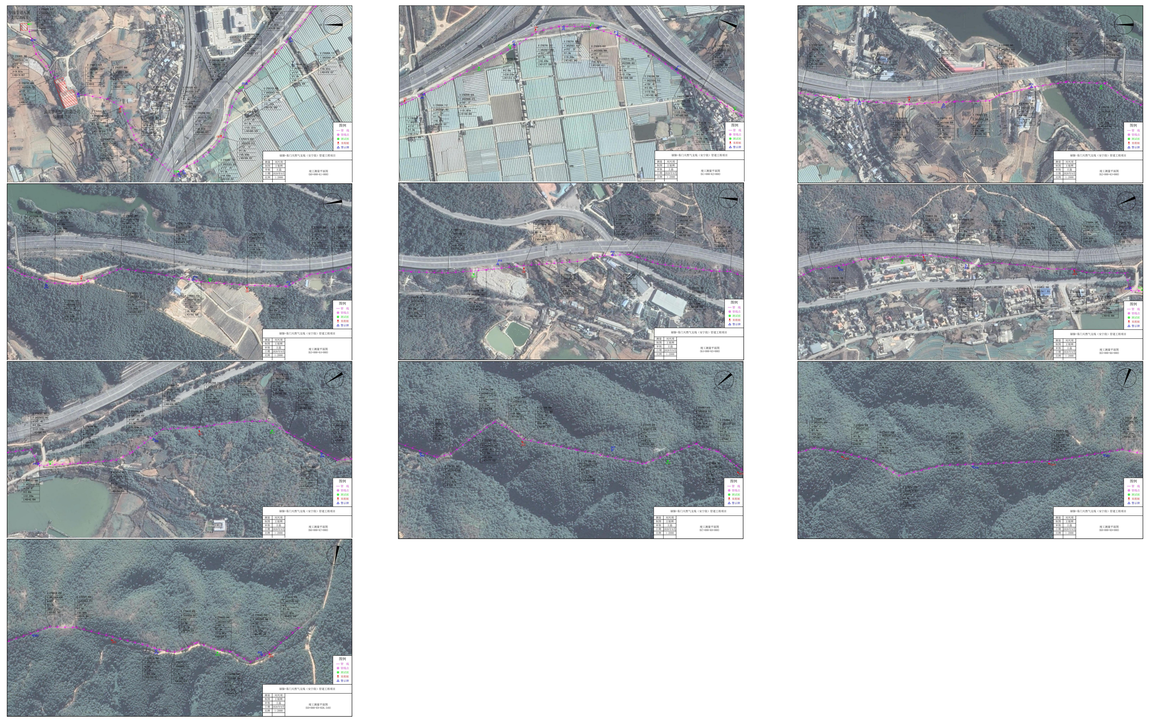

项目性质:长输管道

申报单位:云能天然气 （玉溪） 有限公司

公示地点:安宁市自然资源局官网、项目现场；

监督举报电话：安宁市自然资源局 0871-68782172

公示时间：2026年11月19日 至 2026年11月27日

联系地址:安宁市珍泉路宁湖大厦（安宁市自然资源局）

安宁市自然资源局